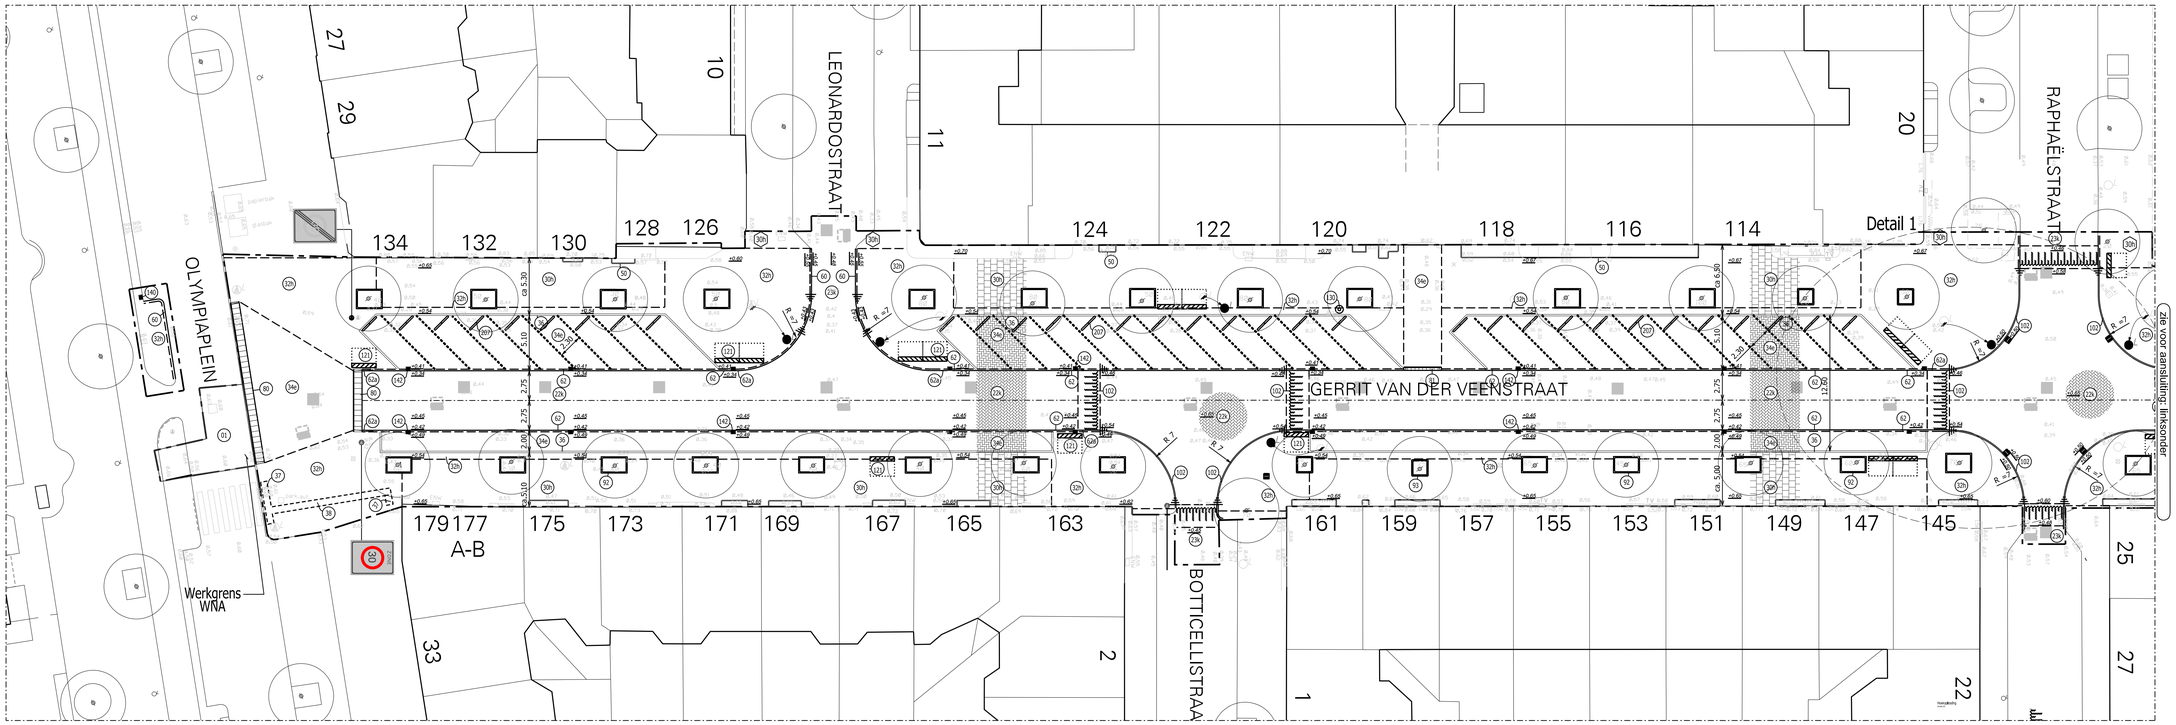

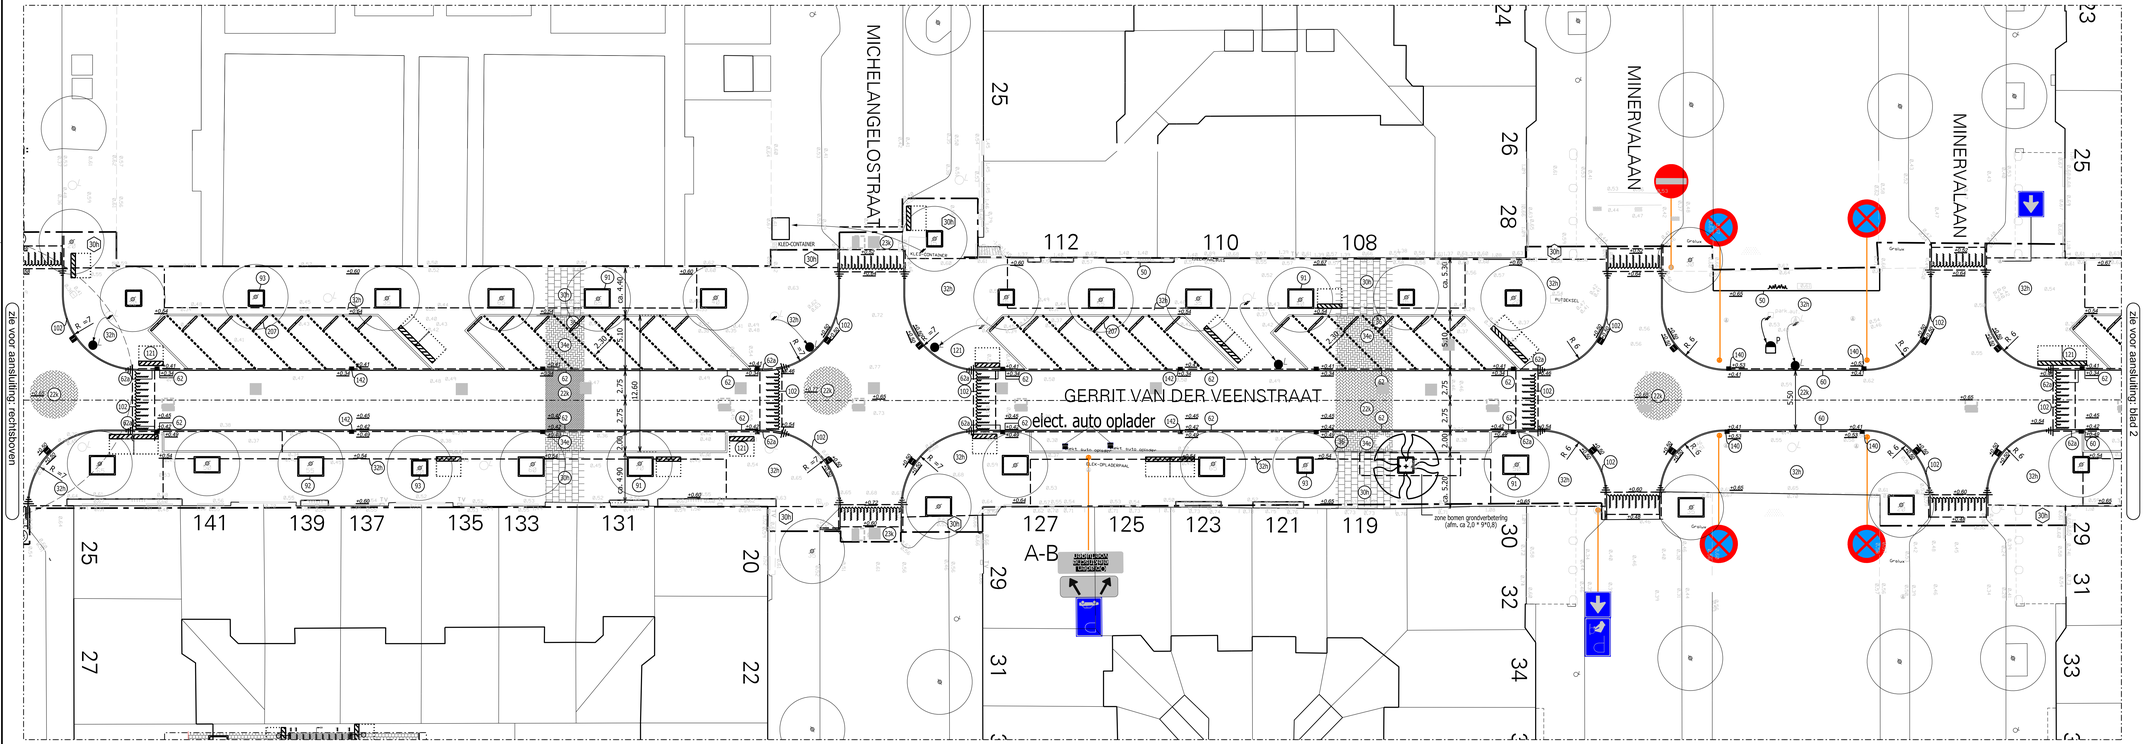

VERKLARING

- Bestaande situatie
- Nieuwe / Op te breken situatie
- Werkgrens.
- Materiaalgrens.
- Verloop
- Doorgetrokken streep
- 02-02 streep
- 1-1 streep
- 1-3 streep
- haaientandmarkering
- +0.57 Bestaande hoogtemaat.
- +0.57 Toekomstige hoogtemaat.
- Nieuwe lichtmast.
- Te handhaven boom
- Te planten boom
- Nieuwe Ondergrondse Container (door derden aan te brengen)
- Bestaande lichtmast
- Bestaande rioolput
- Bestaande straatkolk
- Bestaande trottoirkolk
- Bestaande afsluiter gas
- Bestaande afsluiter water
- Bestaande brandkraan
- Bestaande UPC kast
- Bestaande kast (telefoon)
- Bestaande elektrakast
- Bestaande parkeerautomaat
- Bestaande uitneembare paal
- Bestaand fietsenrek

- 20 Te slopen werk
- 20 Te maken werk
- 20 Te herstraten werk

h=Halfsteensverband, k=Kopverband, e=Elleboogverband, b=Blokverband, d=Diagonaalverband.

ASFALT
- 01 Asfalt: zwart
- 02 Asfalt: coatinglaag rood

BETONSTENEN
- 13 Betonsteen kelformaat, 80 mm dik, rood

KLINKERS
- 21 Straatbaksteen, dikformaat, 80 mm dik, roodgenuanceerd
- 22 Straatbaksteen, kelformaat, 80 mm dik, roodgenuanceerd (Terra Rossa)
- 23 Straatbaksteen, plakkelformaat, 70 mm dik, Nuvoton
- 24 Straatbaksteen, kelformaat, 80 mm dik, goed oud materiaal

TEGELS
- 30 Tegels 300x300x45, grijs
- 31 Tegels 300x300x50, grijs
- 32 Tegels 300x300x80, grijs
- 34 Tegels 300x150x80, grijs
- 36 Tegels 300x150x80, wit
- 37 Noppentegels 300x300x60, geel
- 38 Gidslijntegels 300x300x60, wit
- 40 "Huisvuiltegel" 300x300x60 mm

BANDEN
- 50 Opsluitband 100x200 mm, glad grijs
- 60 Trottoirband 130/150x250 mm, glad grijs
- 62 Trottoirband 70/200x200 mm, deklaag uitgewassen basalt / porfier
- 62a Verloop trottoirband 70/200x200 mm, deklaag uitgewassen basalt / porfier
- 80 Inritband 150x800x500 mm, glad grijs
- 81 Inritband 180x450x500 mm, glad grijs
- 91 Boomkrans 2400x1800 mm, glad grijs
- 92 Boomkrans 2400x1500 mm, glad grijs
- 93 Boomkrans 1500x1500 mm, glad grijs
- 94 Boomkrans divers, glad grijs

MARKERING
- 101 Markering in thermoplastisch materiaal
- 102 Betonstraatstenen, FG steen, geschikt voor klinkerkeien, kleur wit.

STRAATMEUBILAIR
- 120 Fietsenrek, enkelzijdig, 6 plaatsen
- 121 Fietsenrek model 75 FR6, 90°, 6 plaatsen, L = 2250 mm.
- 125 Bank, zonder leuning
- 126 Peukenbak
- 130 Afvalbak
- 140 Trottoirkolk t.b.v. band 130 / 150
- 142 Trottoirkolk WGS 1587 t.b.v. band 70/200
- 145 Straatkolk

PLANTSOEN
- 170 Boom
- 170 Plantsoen

VERKEERSMAATREGELEN
- 200 Prefab drempels 1200x120/240:100 mm
- 201 Prefab drempels 2400x120/240:100 mm
- 207 Stootband / Varkensrug 150x150 mm, L =900 mm, grijs
- 230 Betonpaal

D		
C		
B	Aanpassingen Terra Rossa i.p.v. Ravenna en locatie asfaltwerkzaamheden	19-01-2015
A	Eerste uitgave	Datum A
Uitgave	Omschrijving	Datum

Gemeente Amsterdam
Stadsdeel Zuid

Afdeling Projecten
Kantooradres: President Kennedylaan 923, 1079 MZ Amsterdam.
Postadres: Postbus 74019, 1070 BA Amsterdam.

Bestand: Filename

Project
Herprofilering Gerrit van der Veenstraat

Onderdeel
Bestekstekening: Nieuwe situatie

Eenheden	Formaat		Naam	Datum	Paraaf
m	A0	Tekenaar	A. Asfaw	18-12-2014	
Schaal 1:200		Interne controle	E. Westra	18-12-2014	
GIDO/MO-nummer 20100125		Projectleider	G. Stroucken	18-12-2014	
		Akkoord beheer	akkoord beheer		

Tekeningnummer: P00157-05-NS-01-B | Blad / van: 1/4 | Uitgave: B

RASTRAMA