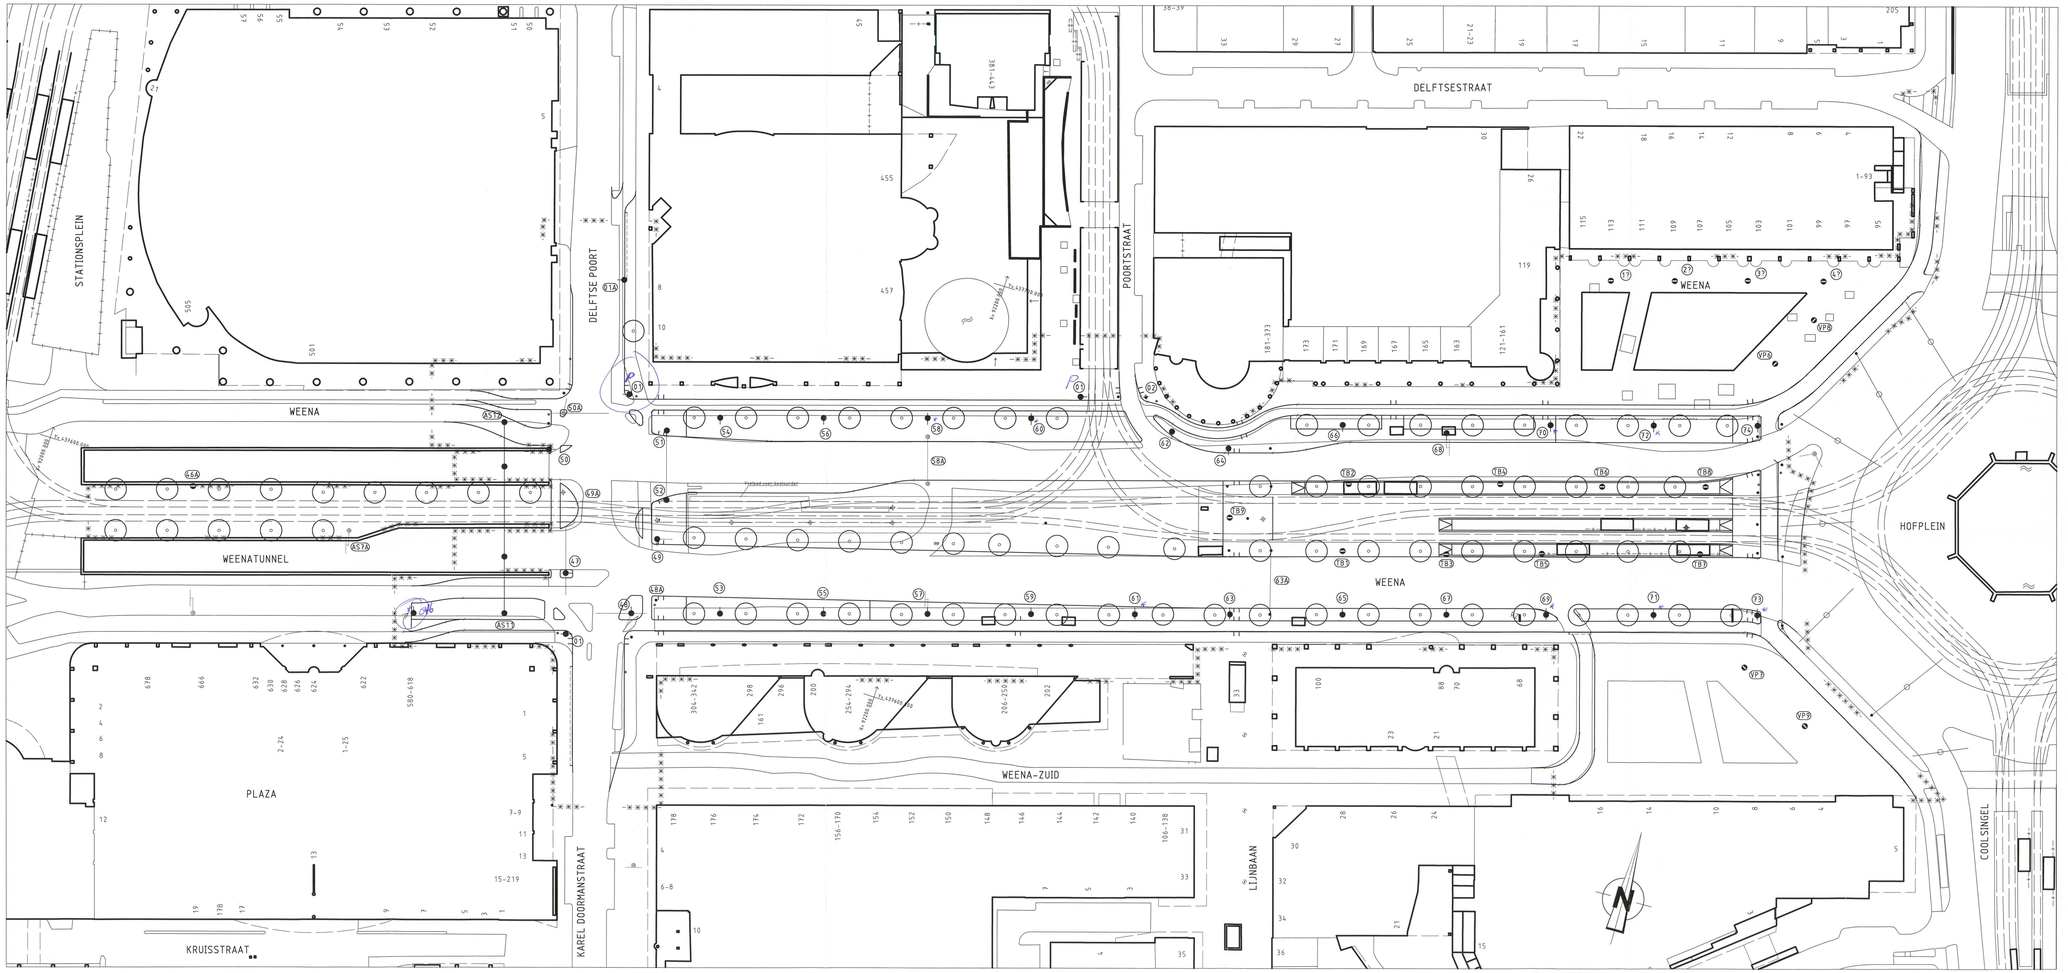

NIEUWE SITUATIE

SCHAAL 1:500

OPMERKINGEN

VERKLARING

- bestaande bestand
- best. bestand, die vervalt
- te maken bestand
- bestaand gebouw
- best. gebouw dat vervalt
- overbouwing
- nieuw gebouw (gepland)
- as, of meetlijn met meetpunt
- heliwerk/haag
- uitgiftegrens
- vastgestelde hoogte
- tijdelijke hoogte
- gemeentegrens
- werkgrens
- tredelijngrens
- water
- gras
- beplanting
- bestaande boom
- toekomstige boom
- te verwijderen boom
- talud
- bestaande beschoeiing
- nieuwe beschoeiing
- bestaande waterkering
- best. waterkering die vervalt
- nieuwe waterkering
- tijdelijke waterkering
- leidingstrook
- spanmast RET/spanmast RET met ov paal voor signalisatie
- verkeersbord bestaand/nieuw
- geleiderail
- keerwand/damwand
- pelbuis
- bouwrijp te maken terrein

- lichtmast paaltop, bestaand/nieuw
- lichtmast enkele uitlhouder, bestaand/nieuw
- lichtmast dubbele uitlhouder, bestaand/nieuw
- lichtmast dubbele uitlhouder hoogliaag, bestaand/nieuw
- wandarmatuur, bestaand/nieuw
- grondspot, bestaand/nieuw
- overspanning, bestaand
- overspanning, nieuw
- te verwijderen
- te verplaatsen
- 99 lichtmastnummer
- afspanning

Lichtpunthoogte (Lph):
A: Lph 4 meter
B: Lph 8 meter
C: Lph 8 meter
D: Lph 12 meter
E: Lph 12 meter

N.B.
Locatie lichtmast 0,50m voorzijde trottoirband, tenzij anders vermeld
Armatuur haaks op de weg.
Poortdeksel tegen de rijrichting in.
Onderzijde poortdeksel 0,50m vanaf het maaiveld.
Masten in lengte profiel indicatief getekend,
exacte plaats i.o.m. directievoerder

SITUATIE

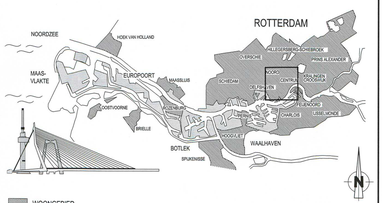

VERSIE

f			
e			
d			
c			
b			
a	Eerste uitgave	SCM	22-12-2011
Versie	Omschrijving	Tekenaar	Datum

Bestandsnaam : 13-OV-0541 EN 0543.DWG | Projectcode : HT1210 | Verwijzing : N.V.T.

Gemeente Rotterdam
Gemeentewerken
Ingenieursbureau

Galvanistraat 15
Postbus 6633
3002 AP ROTTERDAM
Telefoon : 010 489 6888
Telefax : 010 489 6462

Rotterdam Central District

C.S. KWARTIER
WEENA-OOST

OPENBARE VERLICHTING
NIEUWE SITUATIE

Bericht bij : Bestek	01-001-12	Nummer :	
Geografische code	1-13-20 1-13-02		
Formaat : 594 x 1189		Blad	1 van
Schaal : 1:500		1	bladen

Getekend : M. Schotterneijer, 11 oktober 2011
Gecontroleerd : D.D.J. Bakx - de Wolf
Goedgekeurd : B.L. Zuidgeest
Parael : Parael Datum :
Tekeningnr. : 13-OV-0543 | Wijzigingsdatum : | Stoot : | Volgnr. : | Ver. : a

M:\GWR-STADZIEKENHUISPARK_VERLICHTING\4-PROJECTEN BINNEN DE GEMEENTE\RUIMTELIJK BEHEER\CENTRUMGEBIED\CENTRAL DISTRICT ROTTERDAM\REVISIE\NAT 12\NI WEENA OOST\3_PROJECTRESULTATEN\TEKENINGEN