

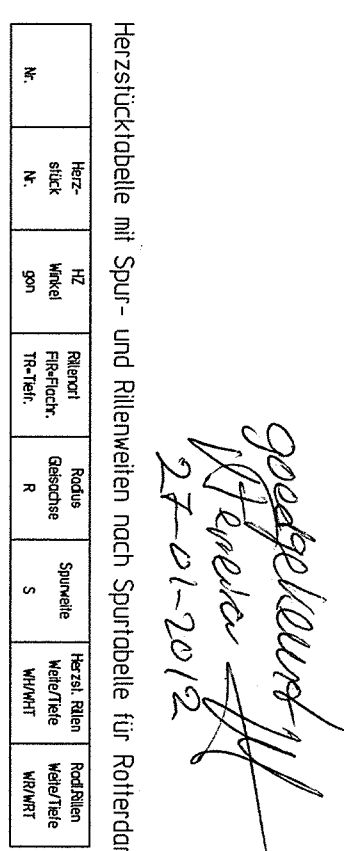





633	633	10,3164	TR / TR	perode	1436	27140	25420
			TR / TR	perode	1436	27140	25420