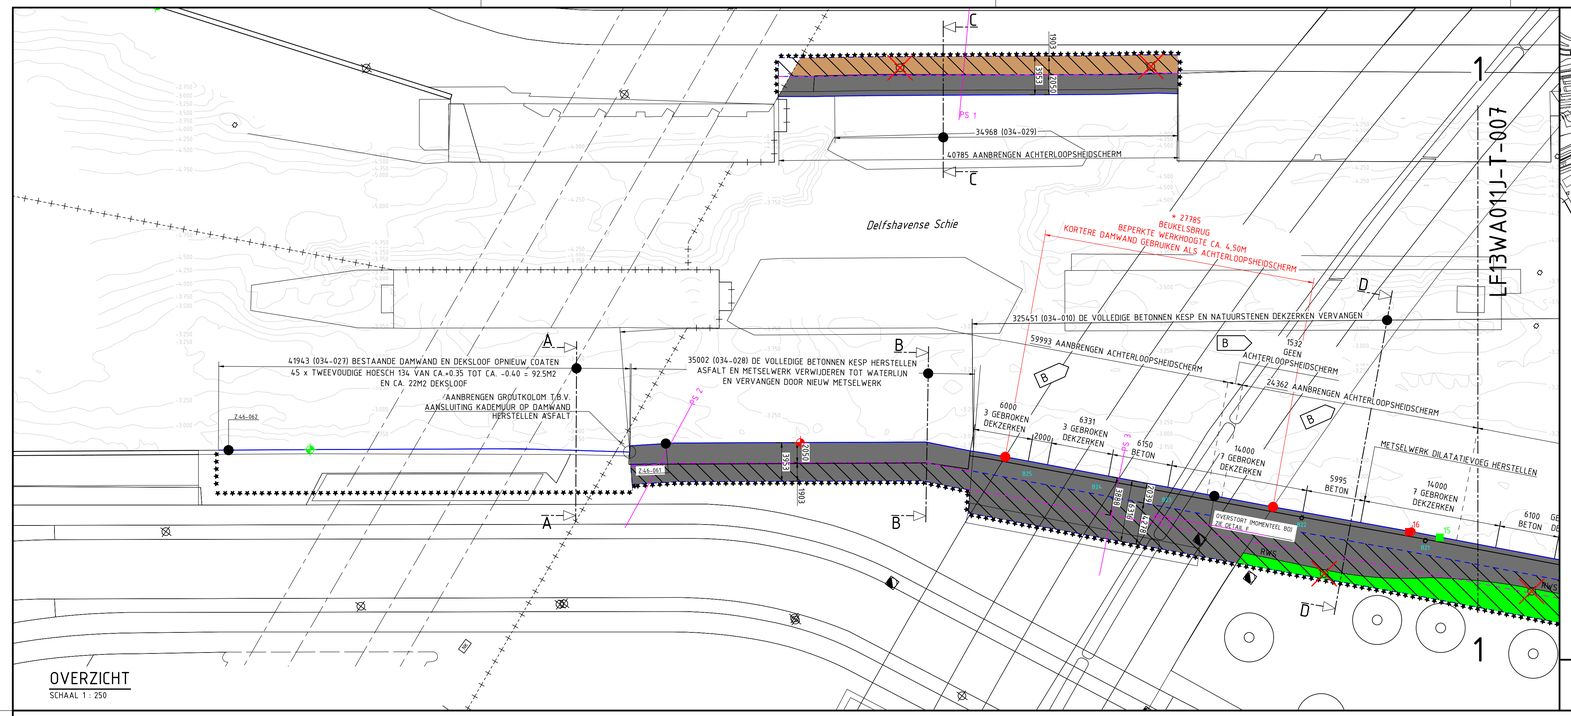

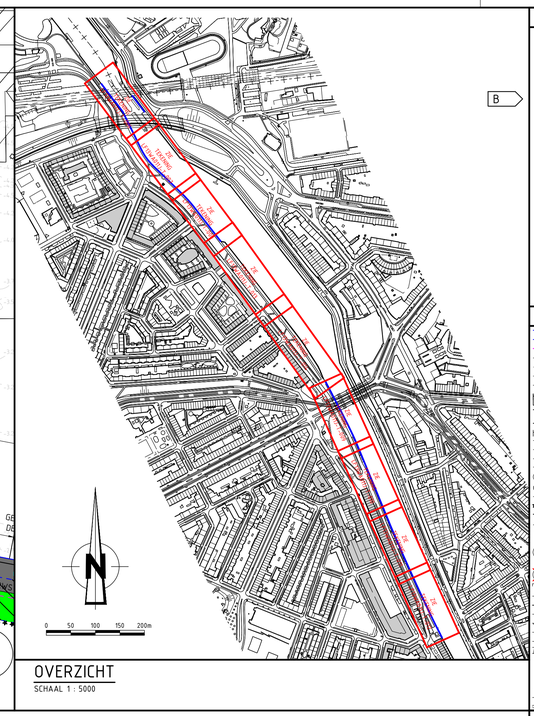

OPMERKINGEN

- Maten in millimeters, tenzij anders vermeld
- Peilmaten in meters t.o.v. N.A.P., tenzij anders vermeld

- Kespen/dekzerken 150x300, lengte variabel
- Te vervangen kespen/dekzerken in het werk nameten

- Voor een toelichting op de zinker- en beplantingslocaties wordt verwezen naar de tabellen op tekening LF13WA011J-T-002 t/m 005

- Kwaliteit bevestigingsmiddelen:
  - -Spreidankers: SMD 5.8 thermisch verzinkt
  - -Houdraadbouten: 4.8 thermisch verzinkt
  - -Wapeningsstaal: B500B

- Peildatum bodempeiling: 11-11-2010

0 2.5 5 7.5 10m

VERKLARING TE VERWIJDEREN EN TERUG TE BRENGEN VERHARDING EN GROEN (tenzij anders aangegeven)

	DICHT ASFALBETON ZWART
	DICHT ASFALTBETON ROOD
	BETONTEGELS 300x300x50
	BETONSTRAATSTENEN 80 HOOG
	PENETRATIELAAG
	RUW GRAS
	GEPRIVATISEERD GROEN
	GEMENGDE SIERBEPLANTING
	ZELFWERZAAMHEID

VERKLARING

- bestaande kademuur renoveren
- grens bij/aflijke omgraving
- nieuw achterloopsheidscherm
- bestaande beestand
- bestaande kantopbulting
- best. toestand, die vervalt
- te maken beestand
- bestaand gebouw
- best. gebouw dat vervalt
- overbouwing
- nieuw gebouw (opgaand)
- as
- hekwerk
- haag
- uitgiftegrens
- vastgestelde hoogte
- bij/aflijke hoogte
- gemeentegrens
- perkgrens
- kindgrens
- water
- gras
- bedekking
- bestaande boom
- te verplanten boom derden
- te verwijderen boom derden
- talud
- bestaande bescheiding
- nieuwe bescheiding
- bestaande as waterkering
- best. as waterkering die vervalt
- nieuwe as waterkering
- bij/aflijke as waterkering
- kindergrootmik
- spanmast/spanmast met ov
- paal voor signalisatie/lichtmast
- lichtmast bij/aflijk verwijderen
- verkeersbord
- geleiderail
- keerwand/damwand
- 3.50 bestaande bandhoogte
- 3.50 te maken bandhoogte
- 3.50 bestaande massiefbhoogte
- 3.50 te maken massiefbhoogte
- materiaalgrens
- tegels 50 mm (halfsteensverband)
- tegels 80 mm (elleboogverband)
- rubber tegels (halfsteensverband)
- betonstraatstenen (80/90 mm) (kepenverband)
- straatbakkestenen (elleboogverband)
- betonstraatstenen 120 mm (blokverband)
- natuursteen
- keien
- asfalt verharding
- te frezen asfaltverharding
- betonverharding
- steenmengsel verharding
- bestorting
- bouwweg
- helling verharding
- invalideroprit met verlaagde band
- invalideroprit met perronbanden
- boomkans / boomstandplaats
- plantschaal verwijderen
- bank verwijderen
- inritband
- trottoirpaal
- trottoirpaal afl- / uitneembaar
- fietsklem
- afval-/papierbak verwijderen
- parkeermeterpaal
- verkeerszuil
- billboard/reclamebord
- TPG/brievenbus
- containerbox/bouwgrondse glas-, papier-, kledinghok
- ondergrondse vuilcontainer
- telefooncel
- bestaand riool met op te hogen put en berme
- bestaand riool met put en berme
- trottoirkolk: bestaand / nieuw
- straatkolk: bestaand / nieuw
- ophoging/aanvulling
- ontgraving/afgraving
- te verwijderen object
- wijzigingspijl
- nr. locatie beplanting
- nr. locatie beschermde beplanting
- PS nr. locatie proefsleuf (zie bijlage)
- LOCATIE OVERSTORT/KRUISING ZINKER-KADE GEKLEURD INDIEN DIEPTEGEGEVENS BEKEND (ZIE DOORSNEDEN)
- GB gazonband
- GK granieten keien
- KW keerwand
- MW metselwerk
- RWS Rijkswaterstaat
- TB trottoirband
- GG grijs graniet
- G grijs
- R rood
- W wit
- Z zwart
- Bg Beiers Graniet
- Kv kleper verband
- Ev elleboog verband
- Hv halfsteens verband
- Bv blok verband
- wf waalformaat
- df dikformaat
- kf kelformaat
- bk/nr bakkenummer
- beredderingsstrap
- beredderingsstrap bij/aflijk verwijderen

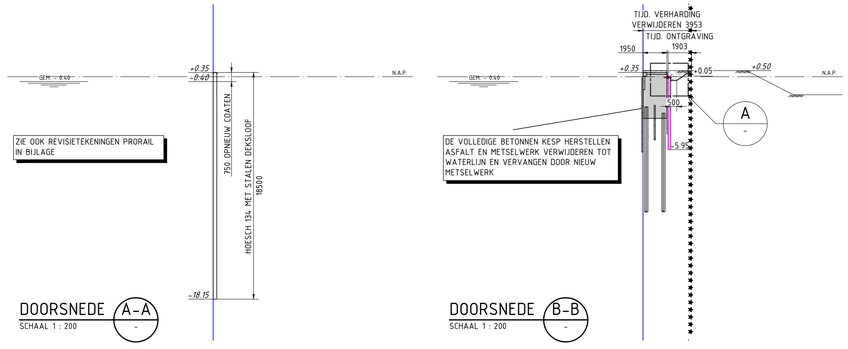

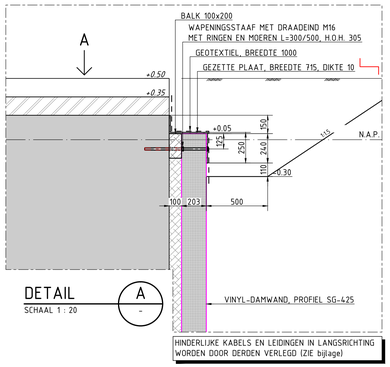

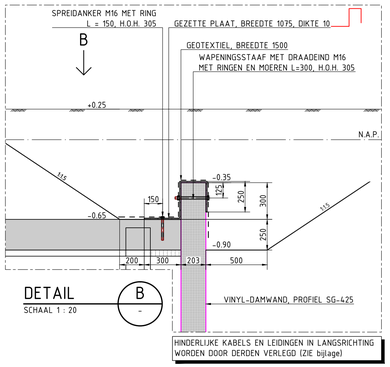

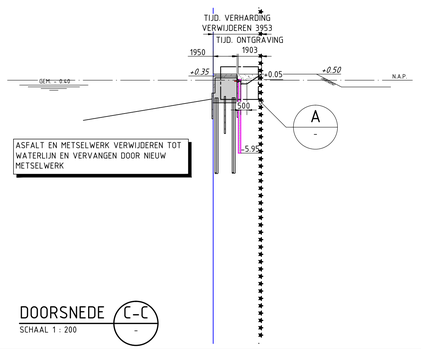

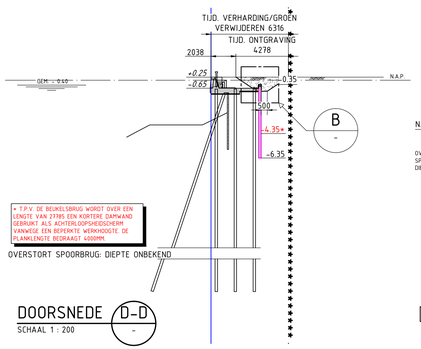

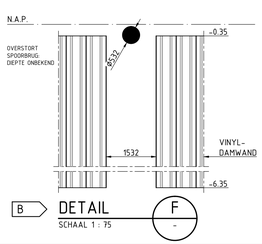

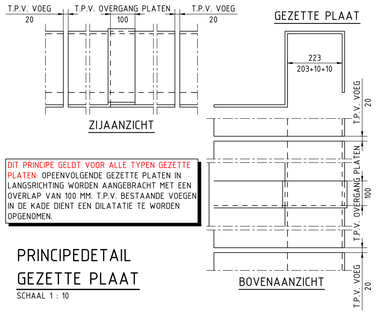

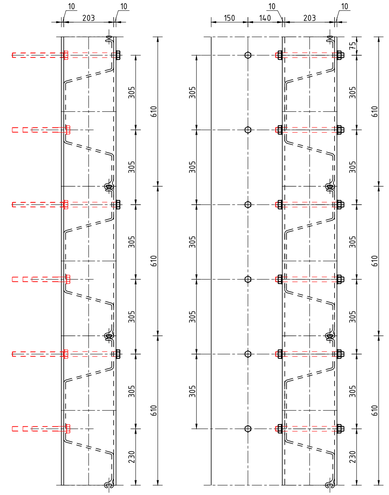

SITUATIE

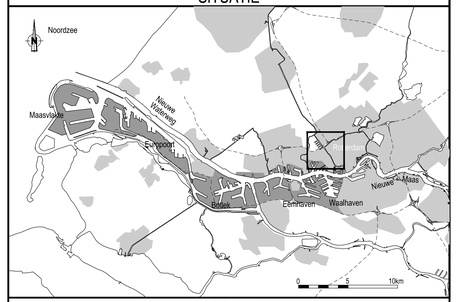

VERSIE

f			
e			
d			
c			
b	NOTA VAN INLICHTINGEN	R. RAMZANI	19-02-2015
a	EERSTE UITGAVE	R. RAMZANI	23-01-2015
VERSIE	OMSCHRIJVING	TEKENAAR	DATUM

BESTANDSNAAM: LF13WA011J-T-006B-TN-0128.DWG | PROJECTCODE: LF13WA011J | VERWIJZING:

Gemeente Rotterdam
Stadsontwikkeling
Ingenieursbureau

WILHELMINAKADE 179
POSTBUS 6575
3002 AN ROTTERDAM
TELEFOON : 010 4894530
TELEFAX : 010 4896200

DELFSHAVENSE SCHIE

VERVANGEN ACHTERLOOPSHEIDSCHERM

OVERZICHT ONTWERP EN WERKZAAMHEDEN
DEEL 1

BEHOORT BIJ: BESTEK | NUMMER: 1-01-15 | DOCUMENTSOORT: TEKENING
GEOGRAFISCHE CODE: WT13-015-13-029
FORMAAT: 1051 x 594 | BLAD 1 VAN 1 BLADEN
SCHAAL: ZIE TEKENING

GETEKEND: R. RAMZANI 23-01-2015 PARAAF
GECONTROLEERD: H. PACEJKA PARAAF/DATUM
GEAUTORISEERD: D. ENZLIN PARAAF/DATUM
TEKENNORM:
WIJK/PROJECTCODE : SOORT - VOLGNR.: LF13WA011J - T - 006
VER.: b

K:\BO\RIJN_INFO\BIBLIOTHEKEN\VIDA\PROJECTEN\DELFSHAVENSE_SCHIE_RENOVATIE_KADE\MIJREN\AUTOCAD_MAP.T