


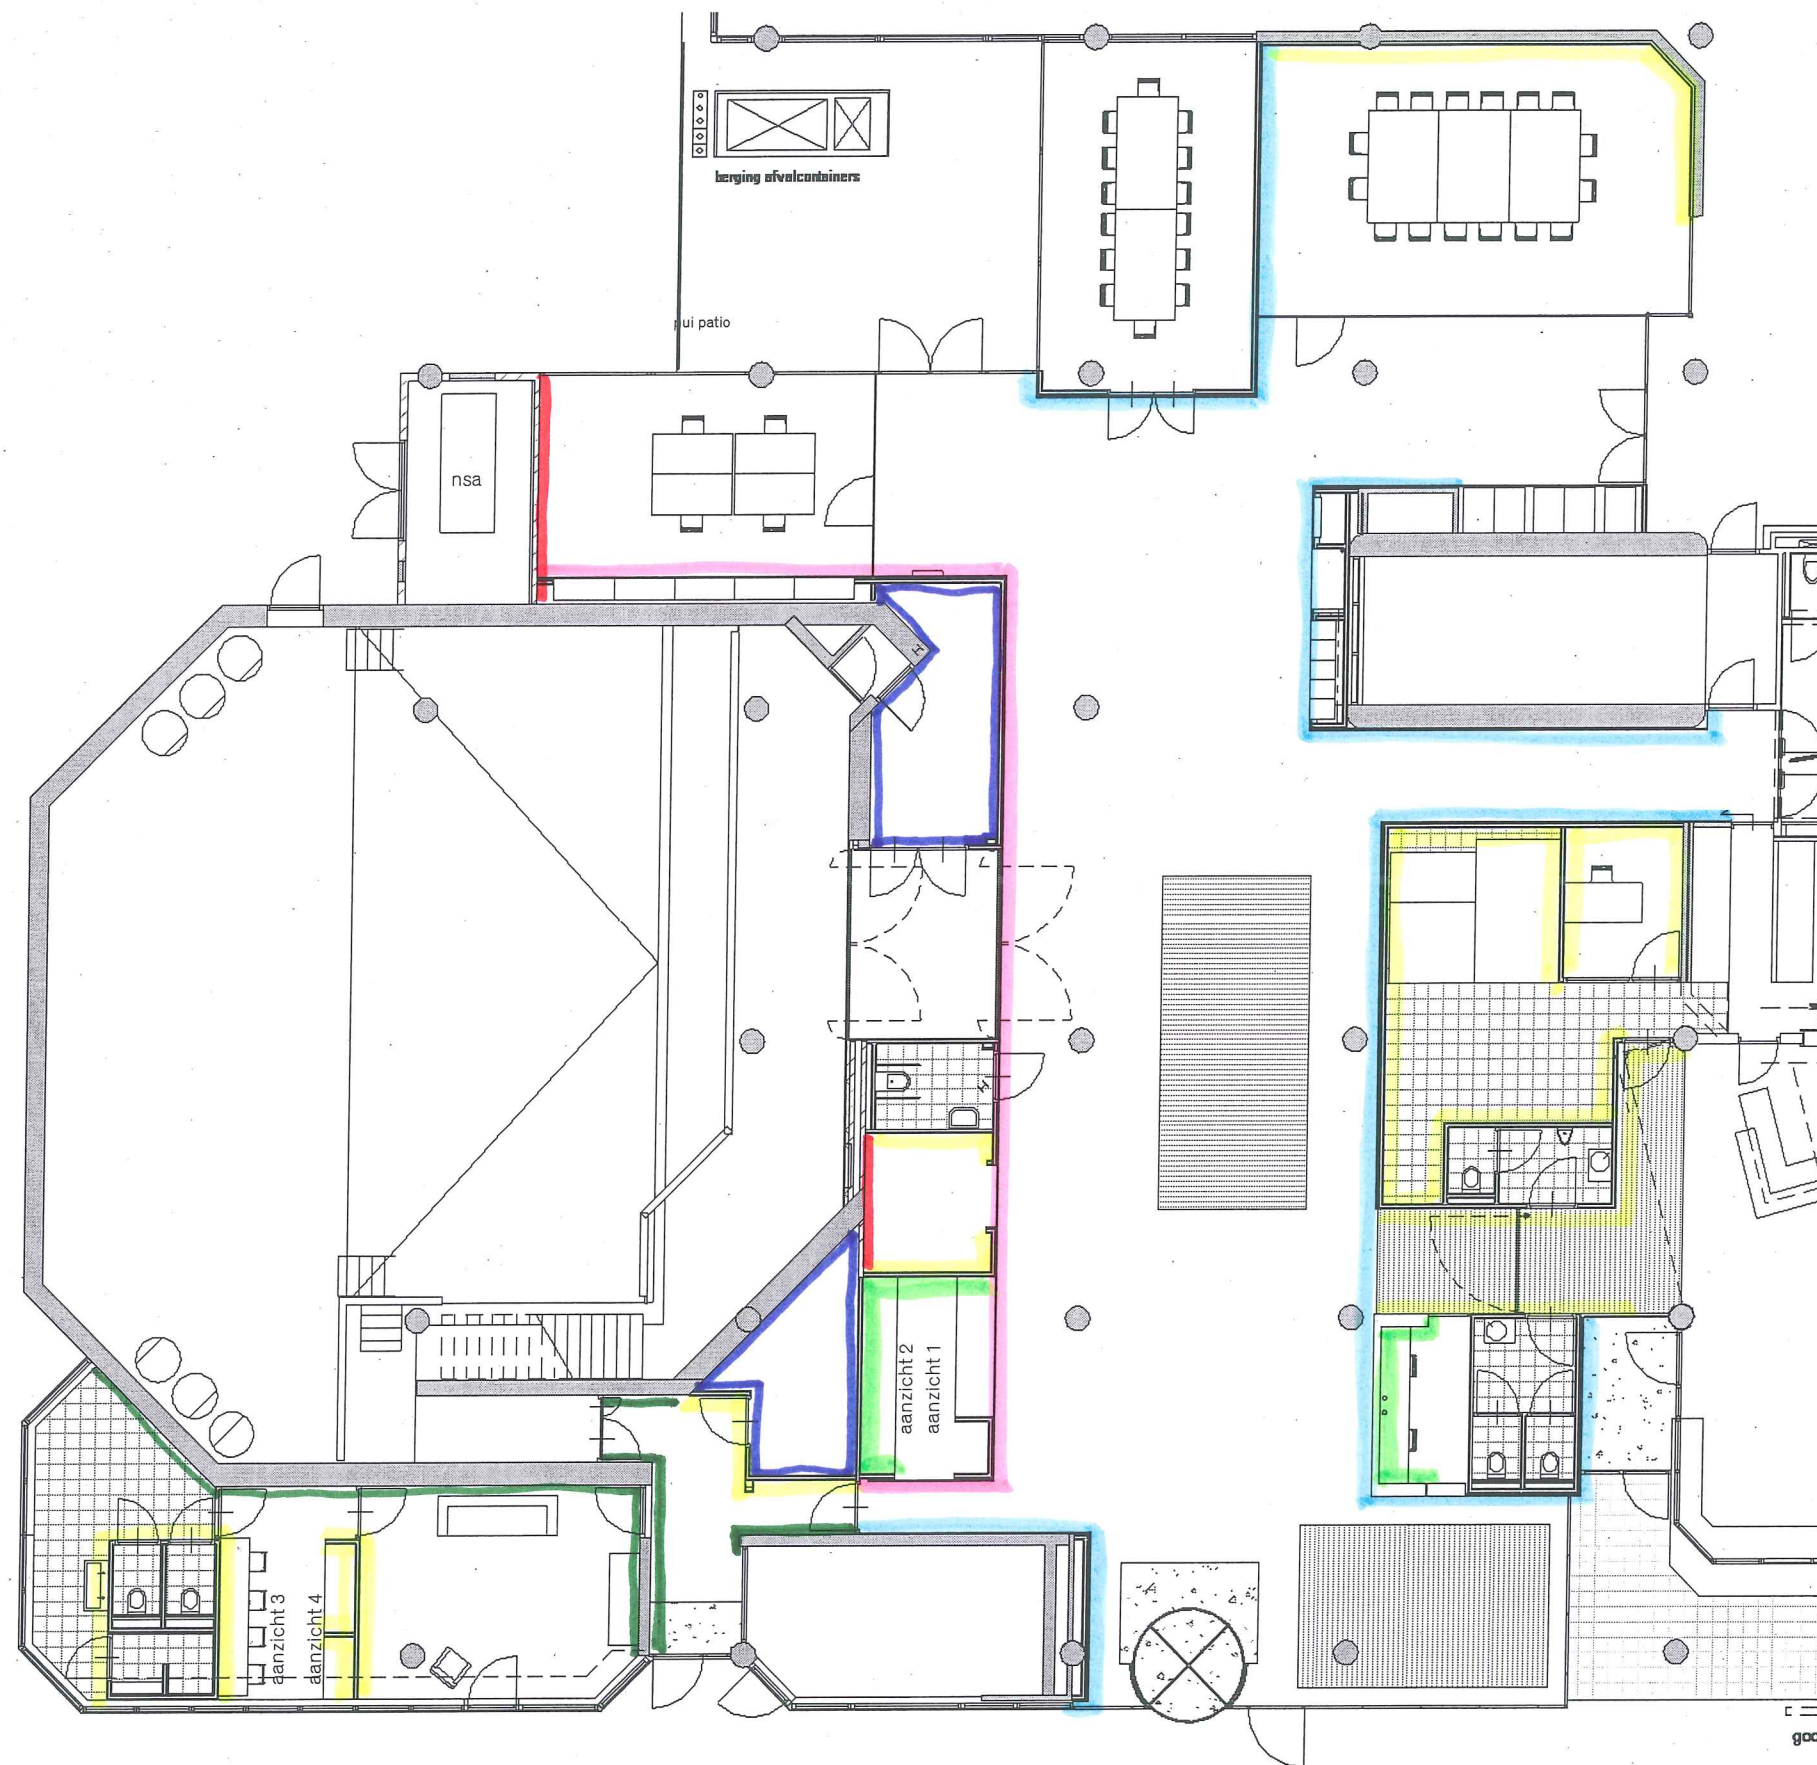

Toelichting WANDAFWERKINGEN

— pleisterwerk op
kalkzandsteenwanden
voorzien van wapex
in nader te bepalen
NCS - kleur

— wand type A (GREEN)
— " type B (CNC)
— " type C (MDF)
— " type D (Rigipur)

— BERGINGEN MDF +
GLASVLIES

— ORIGINELE BETONSTEEN

Bijlage
CB-BB-BV-041
dd. 6-2-2012

VAN NELLE ONTWERPFABRIEK
SCHIEHAL G
VAN NELLEWEG 1
3044 BC ROTTERDAM

broekdalem