


**KAART 1.1**  
**Stap1 Beheersplan Nat**  
**Indeling naar watersysteemdelen**

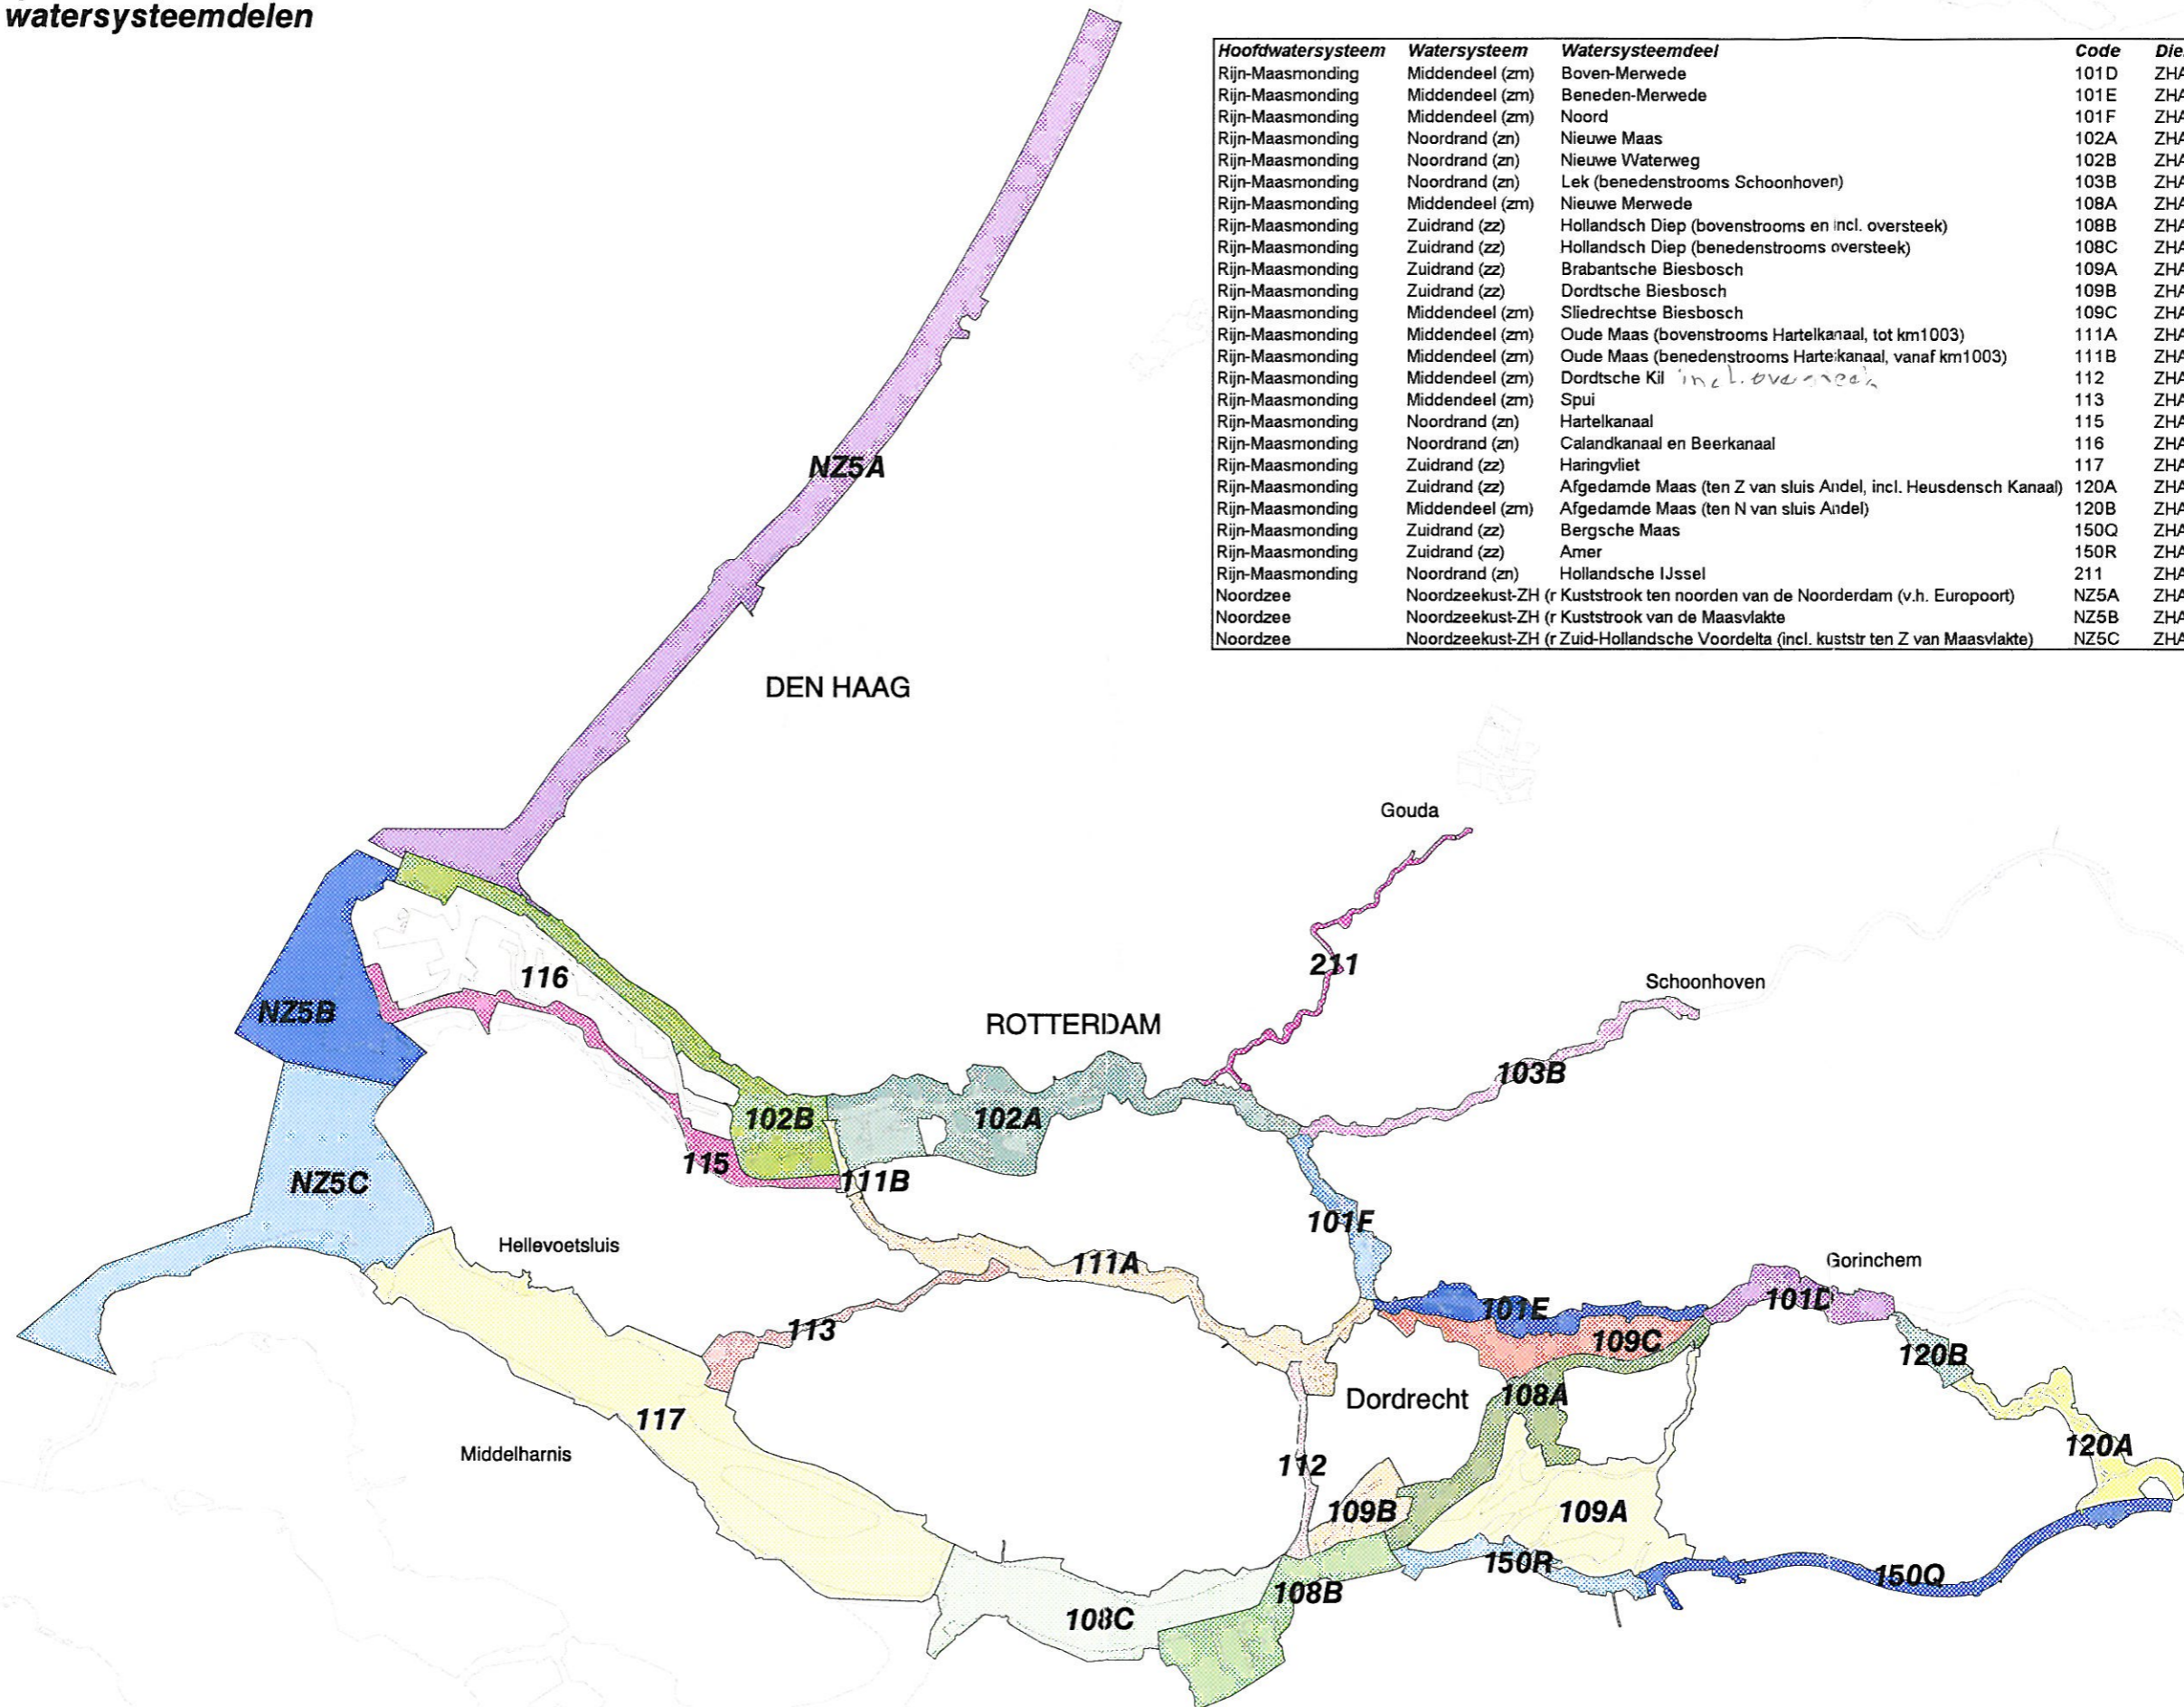

1:300000



Hoofdwatersysteem	Watersysteem	Watersysteemdeel	Code	Dienstkring	Oppervlak (ha)
Rijn-Maasmonding	Middendeel (zm)	Boven-Merwede	101D	ZHAVM	1053
Rijn-Maasmonding	Middendeel (zm)	Beneden-Merwede	101E	ZHAVM	1241
Rijn-Maasmonding	Middendeel (zm)	Noord	101F	ZHAVM	701
Rijn-Maasmonding	Noordrand (zn)	Nieuwe Maas	102A	ZHAVN	4629
Rijn-Maasmonding	Noordrand (zn)	Nieuwe Waterweg	102B	ZHAVN	3308
Rijn-Maasmonding	Noordrand (zn)	Lek (benedenstrooms Schoonhoven)	103B	ZHAVM	977
Rijn-Maasmonding	Middendeel (zm)	Nieuwe Merwede	108A	ZHAVM	2263
Rijn-Maasmonding	Zuidrand (zz)	Hollandsch Diep (bovenstrooms en incl. oversteek)	108B	ZHAVM	2542
Rijn-Maasmonding	Zuidrand (zz)	Hollandsch Diep (benedenstrooms oversteek)	108C	ZHAVH	4152
Rijn-Maasmonding	Zuidrand (zz)	Brabantsche Biesbosch	109A	ZHAVM	4424
Rijn-Maasmonding	Zuidrand (zz)	Dordtsche Biesbosch	109B	ZHAVM	907
Rijn-Maasmonding	Middendeel (zm)	Sliedrechtse Biesbosch	109C	ZHAVM	1771
Rijn-Maasmonding	Middendeel (zm)	Oude Maas (bovenstrooms Hartelkanaal, tot km1003)	111A	ZHAVM	2866
Rijn-Maasmonding	Middendeel (zm)	Oude Maas (benedenstrooms Hartelkanaal, vanaf km1003)	111B	ZHAVN	159
Rijn-Maasmonding	Middendeel (zm)	Dordtsche Kil <i>incl. oversteek</i>	112	ZHAVM	379
Rijn-Maasmonding	Middendeel (zm)	Spui	113	ZHAVH	830
Rijn-Maasmonding	Noordrand (zn)	Hartelkanaal	115	ZHAVN	1494
Rijn-Maasmonding	Noordrand (zn)	Calandkanaal en Beerkanaal	116	ZHAVN	5257
Rijn-Maasmonding	Zuidrand (zz)	Haringvliet	117	ZHAVH	10925
Rijn-Maasmonding	Zuidrand (zz)	Afgedamde Maas (ten Z van sluis Andel, incl. Heusdensch Kanaal)	120A	ZHAVM	1469
Rijn-Maasmonding	Middendeel (zm)	Afgedamde Maas (ten N van sluis Andel)	120B	ZHAVM	385
Rijn-Maasmonding	Zuidrand (zz)	Bergsche Maas	150Q	ZHAVM	1534
Rijn-Maasmonding	Zuidrand (zz)	Amer	150R	ZHAVM	915
Rijn-Maasmonding	Noordrand (zn)	Hollandsche IJssel	211	ZHAVN	494
Noordzee	Noordzeekust-ZH (r Kuststrook ten noorden van de Noorderdam (v.h. Europoort))		NZ5A	ZHAVN	7977
Noordzee	Noordzeekust-ZH (r Kuststrook van de Maasvlakte)		NZ5B	ZHAVN	4111
Noordzee	Noordzeekust-ZH (r Zuid-Hollandsche Voordelta (incl. kuststr ten Z van Maasvlakte))		NZ5C	ZHAVH	6815