

OPMERKINGEN

Alleen gewijzigde bladen zijn toegevoegd. (overige bladen zie versie A)

Ontworpen door:

Bureau voor Stedebouw en Architectuur Wim de Bruijn

Postbus 640 3000 AP Rotterdam
Westblaak 5C 3012 KC Rotterdam
Tel 010 214 08 08
Fax 010 214 08 66
E-mail info@wimdebruijn.nl

Wim de Bruijn

VERSIE

f			
e			
d			
c			
b	2e Nota van inlichtingen, diverse wijzigingen zie wijzigingspijlen	E.de Vos Burchart	22-02-2012
a	Bestektekening	E.de Vos Burchart	18-01-2012
Versie	Omschrijving	Tekenaar	Datum

Bestandsnaam : BT-300-DETAILS.DWG

Projectcode : HT 1646

Verwijzing :



Gemeente Rotterdam
Gemeentewerken
Ingenieursbureau

Galvanistraat 15
Postbus 6633
3002 AP ROTTERDAM
Telefoon : 010 489 4530
Telefax : 010 489 6200

SoZaWe Heiman Dulleartplein

Binnendetails
Principe

Bestektekening

Bouwkunde

Behoort bij : Bestek	Nummer : 1-007-12
Geografische code	
Formaat : A4	Blad 1 van
Schaal : 1:5	15 bladen

Getekend : E. de Vos Burchart 02-01-2012	Gecontroleerd : -	Geautoriseerd : -	Tekeningnr. : A - HT 1646 - BT - 300	b
Paraaf	Paraaf/Datum	Paraaf/Datum	Wijk/projectcode — Soort — Volgnr.	Ver.

Inhoud en wijzigingsoverzicht

[illegible]

Noot: Alleen gewijzigde bladen worden opnieuw verstuurd.

Versie B: 22-02-2012



Gemeente Rotterdam
Gemeentewerken
Ingenieursbureau

Schaal:	-	Tekeningnr:	BT-300
---------	---	-------------	--------

Tekeningnr:	BT-300
-------------	--------

BT-300

Projectnr: HT 1646	Bladnummer: V1
--------------------	----------------

HT 1646

Bladnummer:	V1
-------------	----

V1

Renvooi



melamine spaanplaat, dik 18mm, met formica-afwerking (met kantafwerking)




staalplaat 1mm met verlijmde gipsplaat 12,5 mm



fermacell (o.g), dik 9 en 12,5 mm, t.b.v. brandwerendheid systeemwanden




isolatie, steenwol e.e.a volgens opgave leverancier wanden

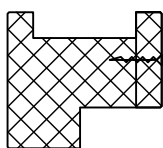

houten binnenkozijn, afmetingen volgens kozijnstaat
(opgegeven profielmaat is incl. sluitlatten)
met klemlat tbv nastelkozijnen
verlijmde stellat tbv stelkozijnen



dichtingsband, (e.e.a. volgens opgave wand-leverancier)
- tbv geluidwering en brandwering.
- bij brandwerende details bandjes uitvoeren als zelfklevend en opschuimend

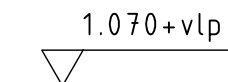

Peilmaat tov bovenkant afgewerkte verdiepingsvloer

Algemeen;

- * glasdikten en deurafmetingen volgens kozijnstaat BT-310
- * sponningdiepte algemeen 25mm, bij brandwerendheid 27mm
- * brandwering volgens brandscheiding plattegronden
- * geluid- en brandwering van systeemwanden volgens voorschriften en attesten wand-leverancier uitvoeren

Versie B: 22-02-2012



Gemeente Rotterdam
Gemeentewerken
Ingenieursbureau

Schaal:

-

Tekeningnr:


BT-300

Projectnr:

HT 1646

Bladnummer:

V2

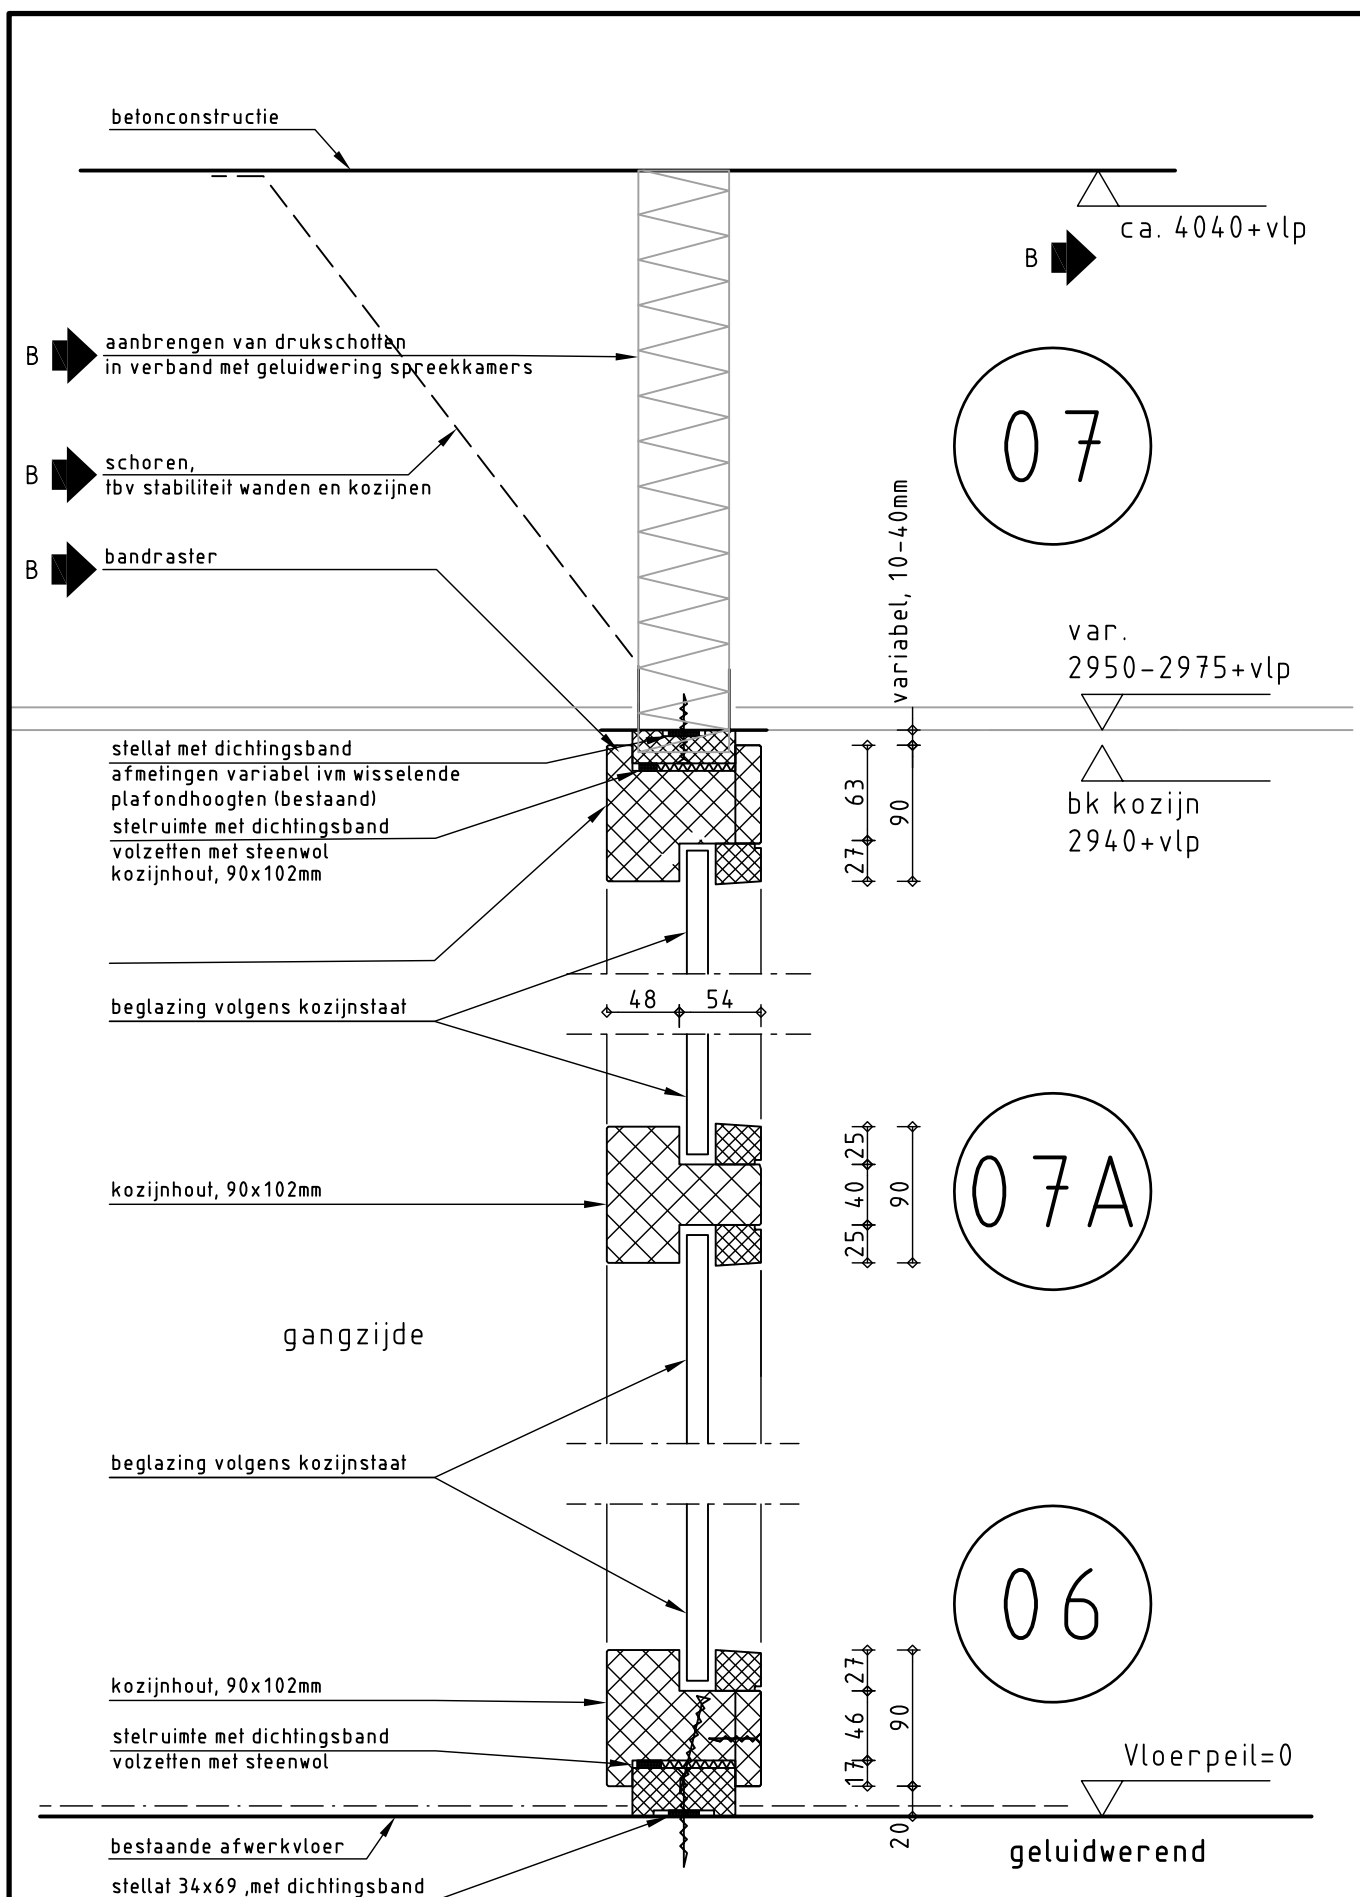

Versie B: 22-02-2012



Gemeente Rotterdam
Gemeentewerken
Ingenieursbureau

Schaal:

1:5

Tekeningnr:


BT-300

Projectnr:

HT 1646

Bladnummer:

06-07

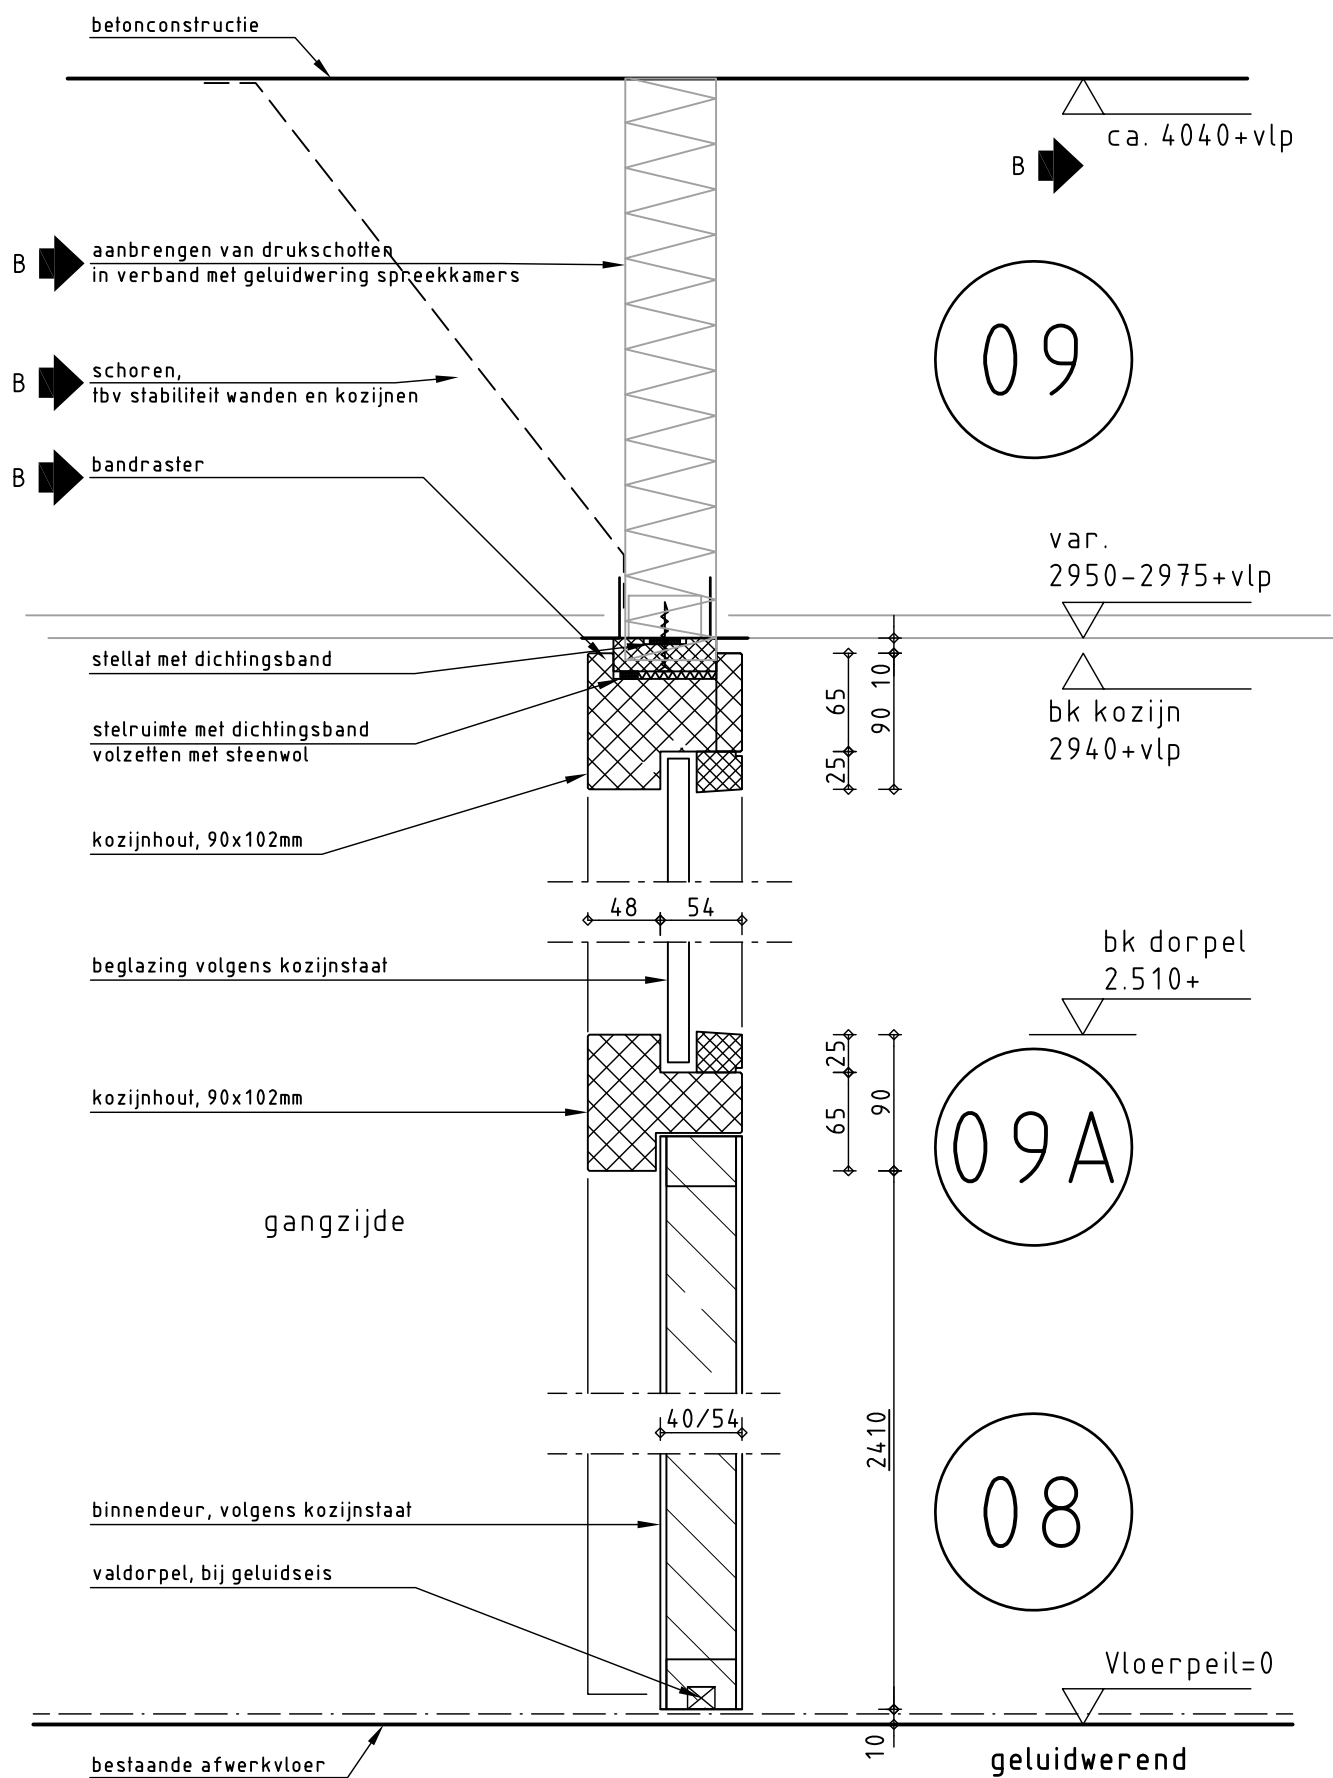

Versie B: 22-02-2012



Gemeente Rotterdam
Gemeentewerken
Ingenieursbureau

Schaal:

1:5

Tekeningnr:

BT-300

Projectnr:

HT 1646

Bladnummer:

08-09

VERVALLEN

Versie B: 22-02-2012



Gemeente Rotterdam
Gemeentewerken
Ingenieursbureau

Schaal:

1:5

Tekeningnr:

BT-300

Projectnr:

HT 1646

Bladnummer:

11-13

VERVALLEN

Versie B: 22-02-2012



Gemeente Rotterdam
Gemeentewerken
Ingenieursbureau

Schaal:

1:5

Tekeningnr:

BT-300

Projectnr:

HT 1646

Bladnummer:

15-16

