

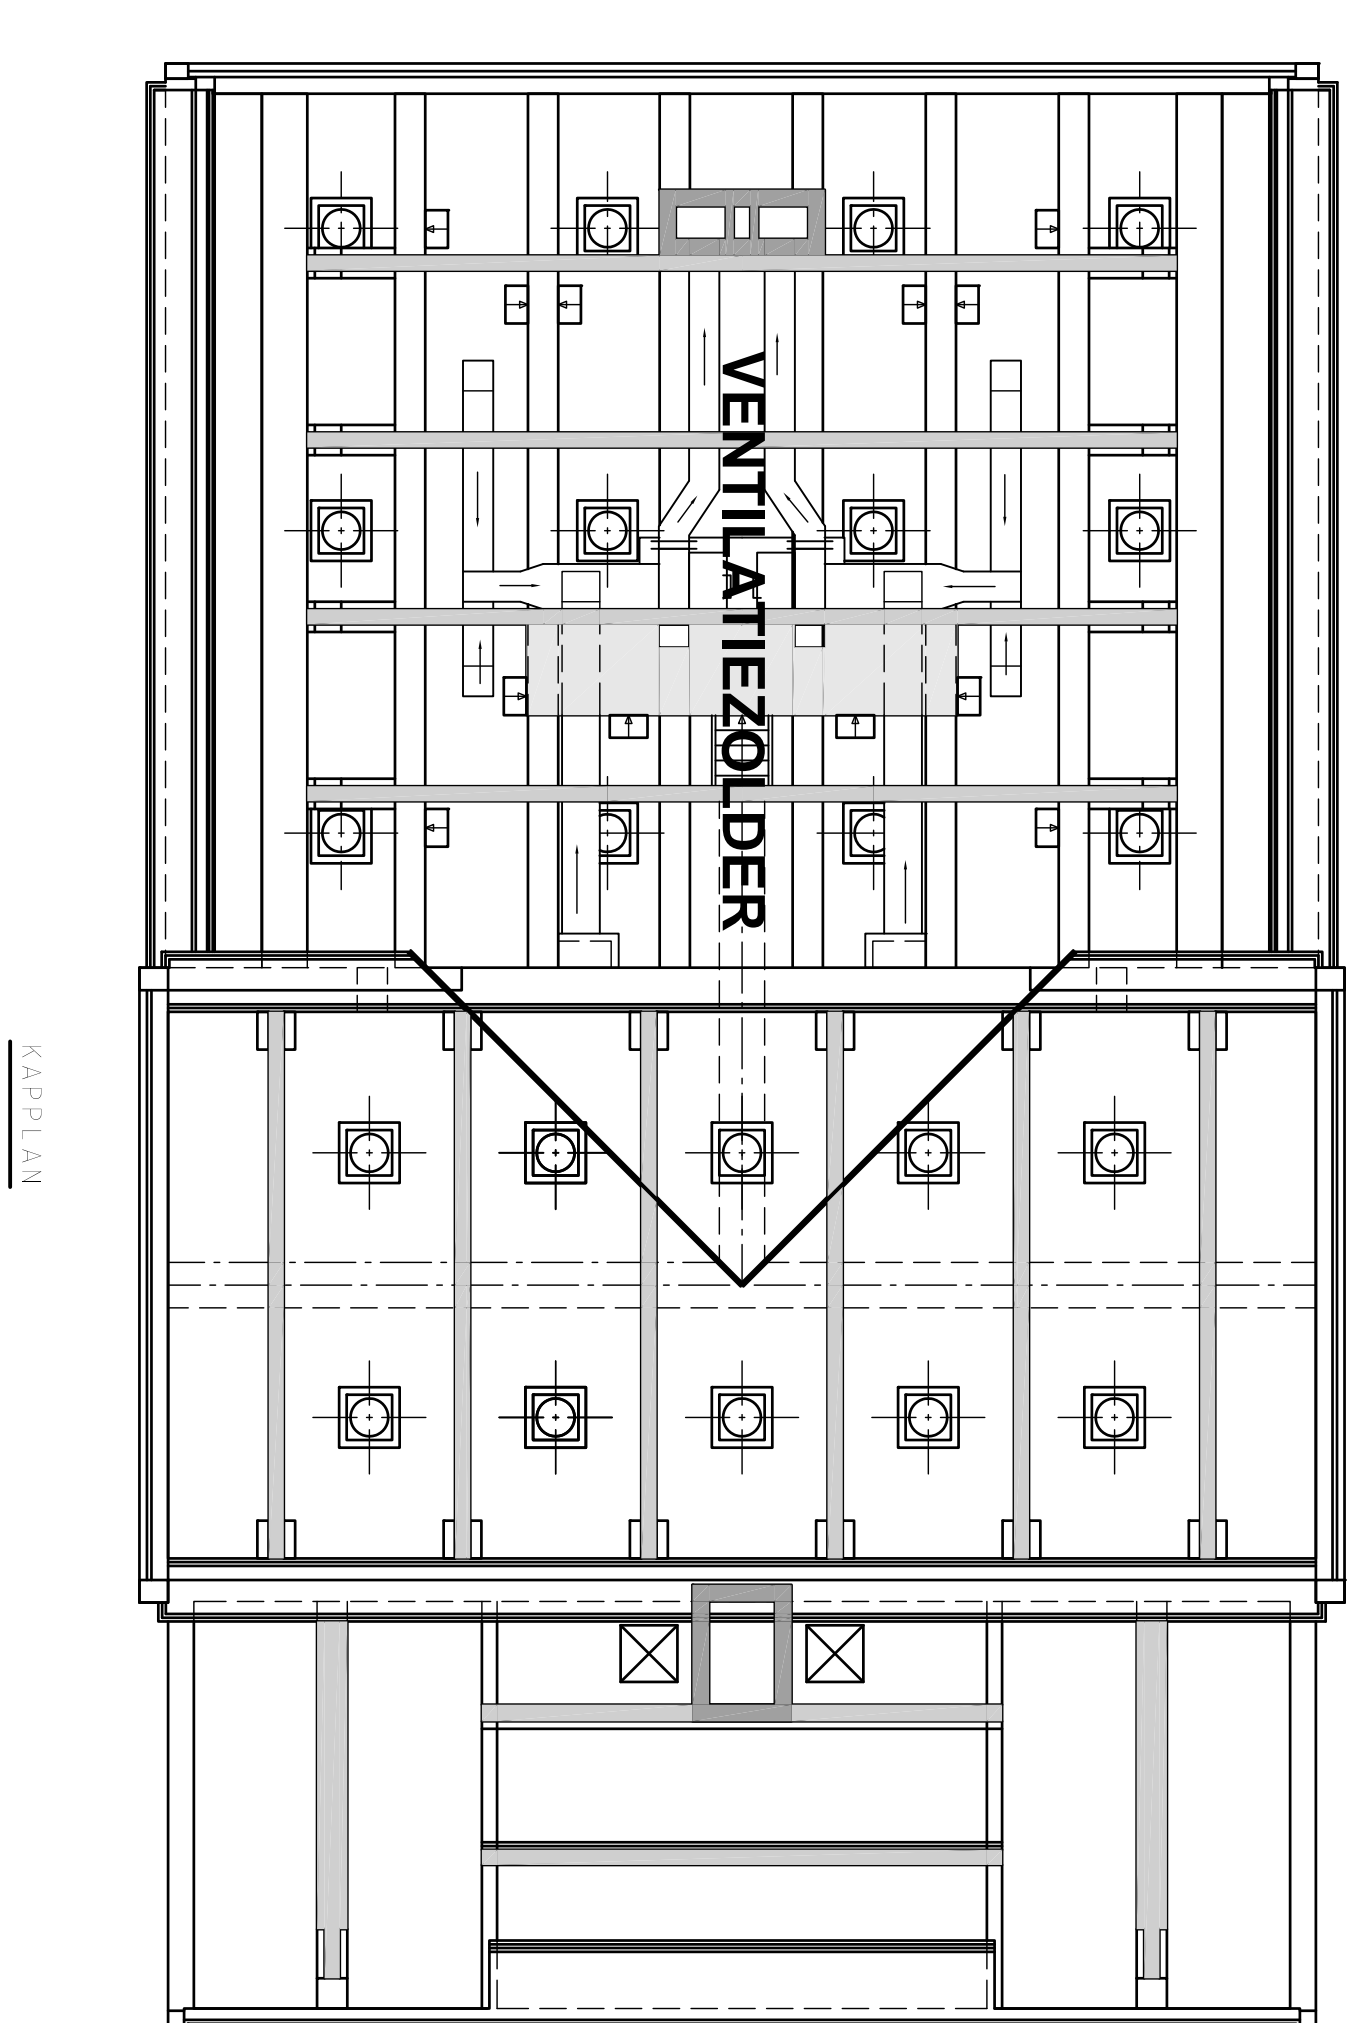
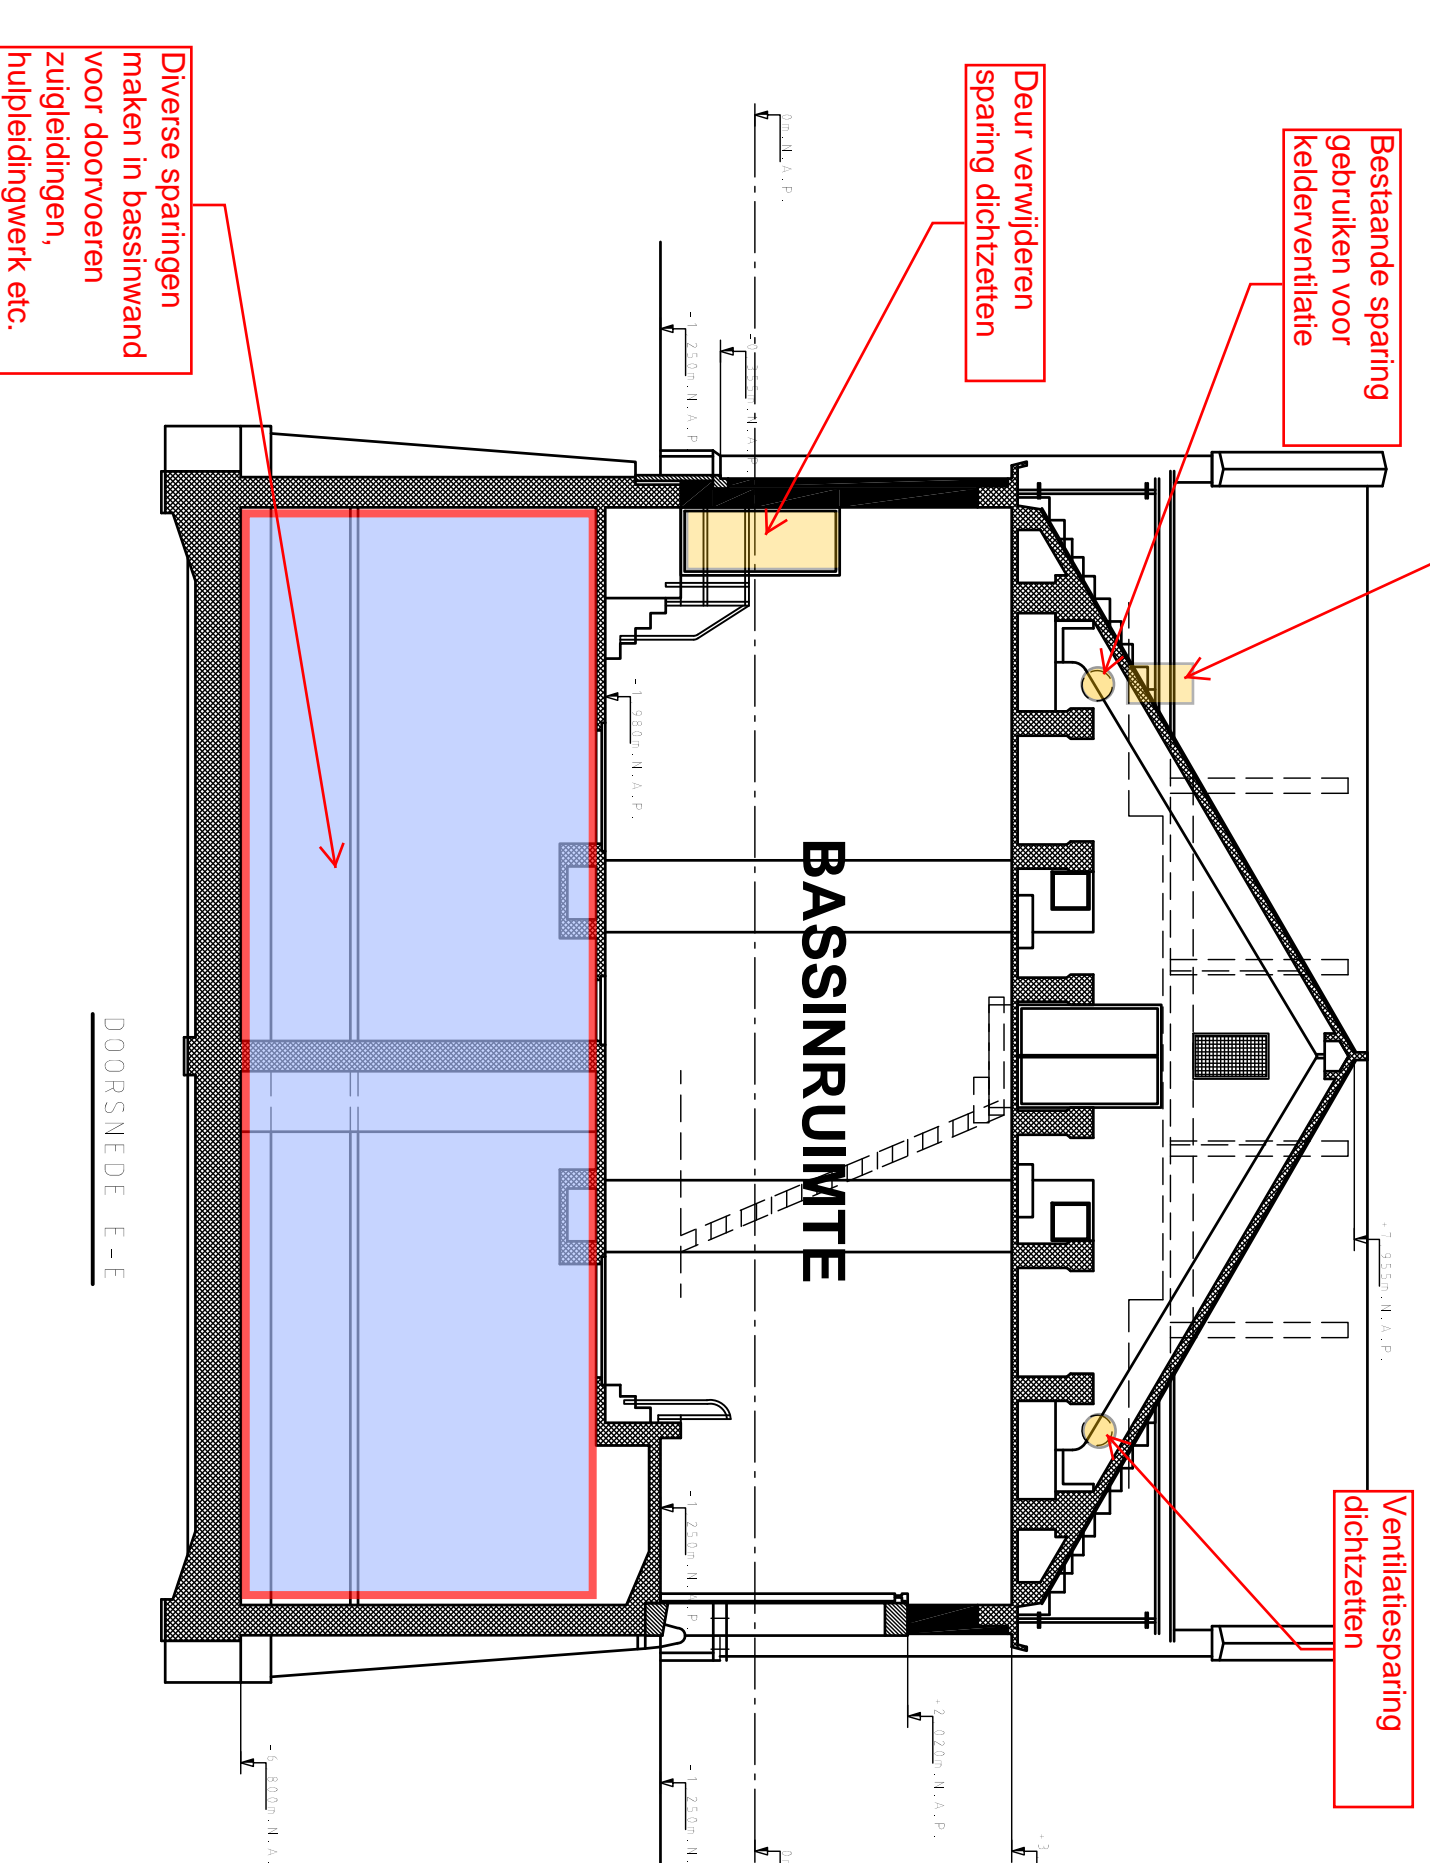
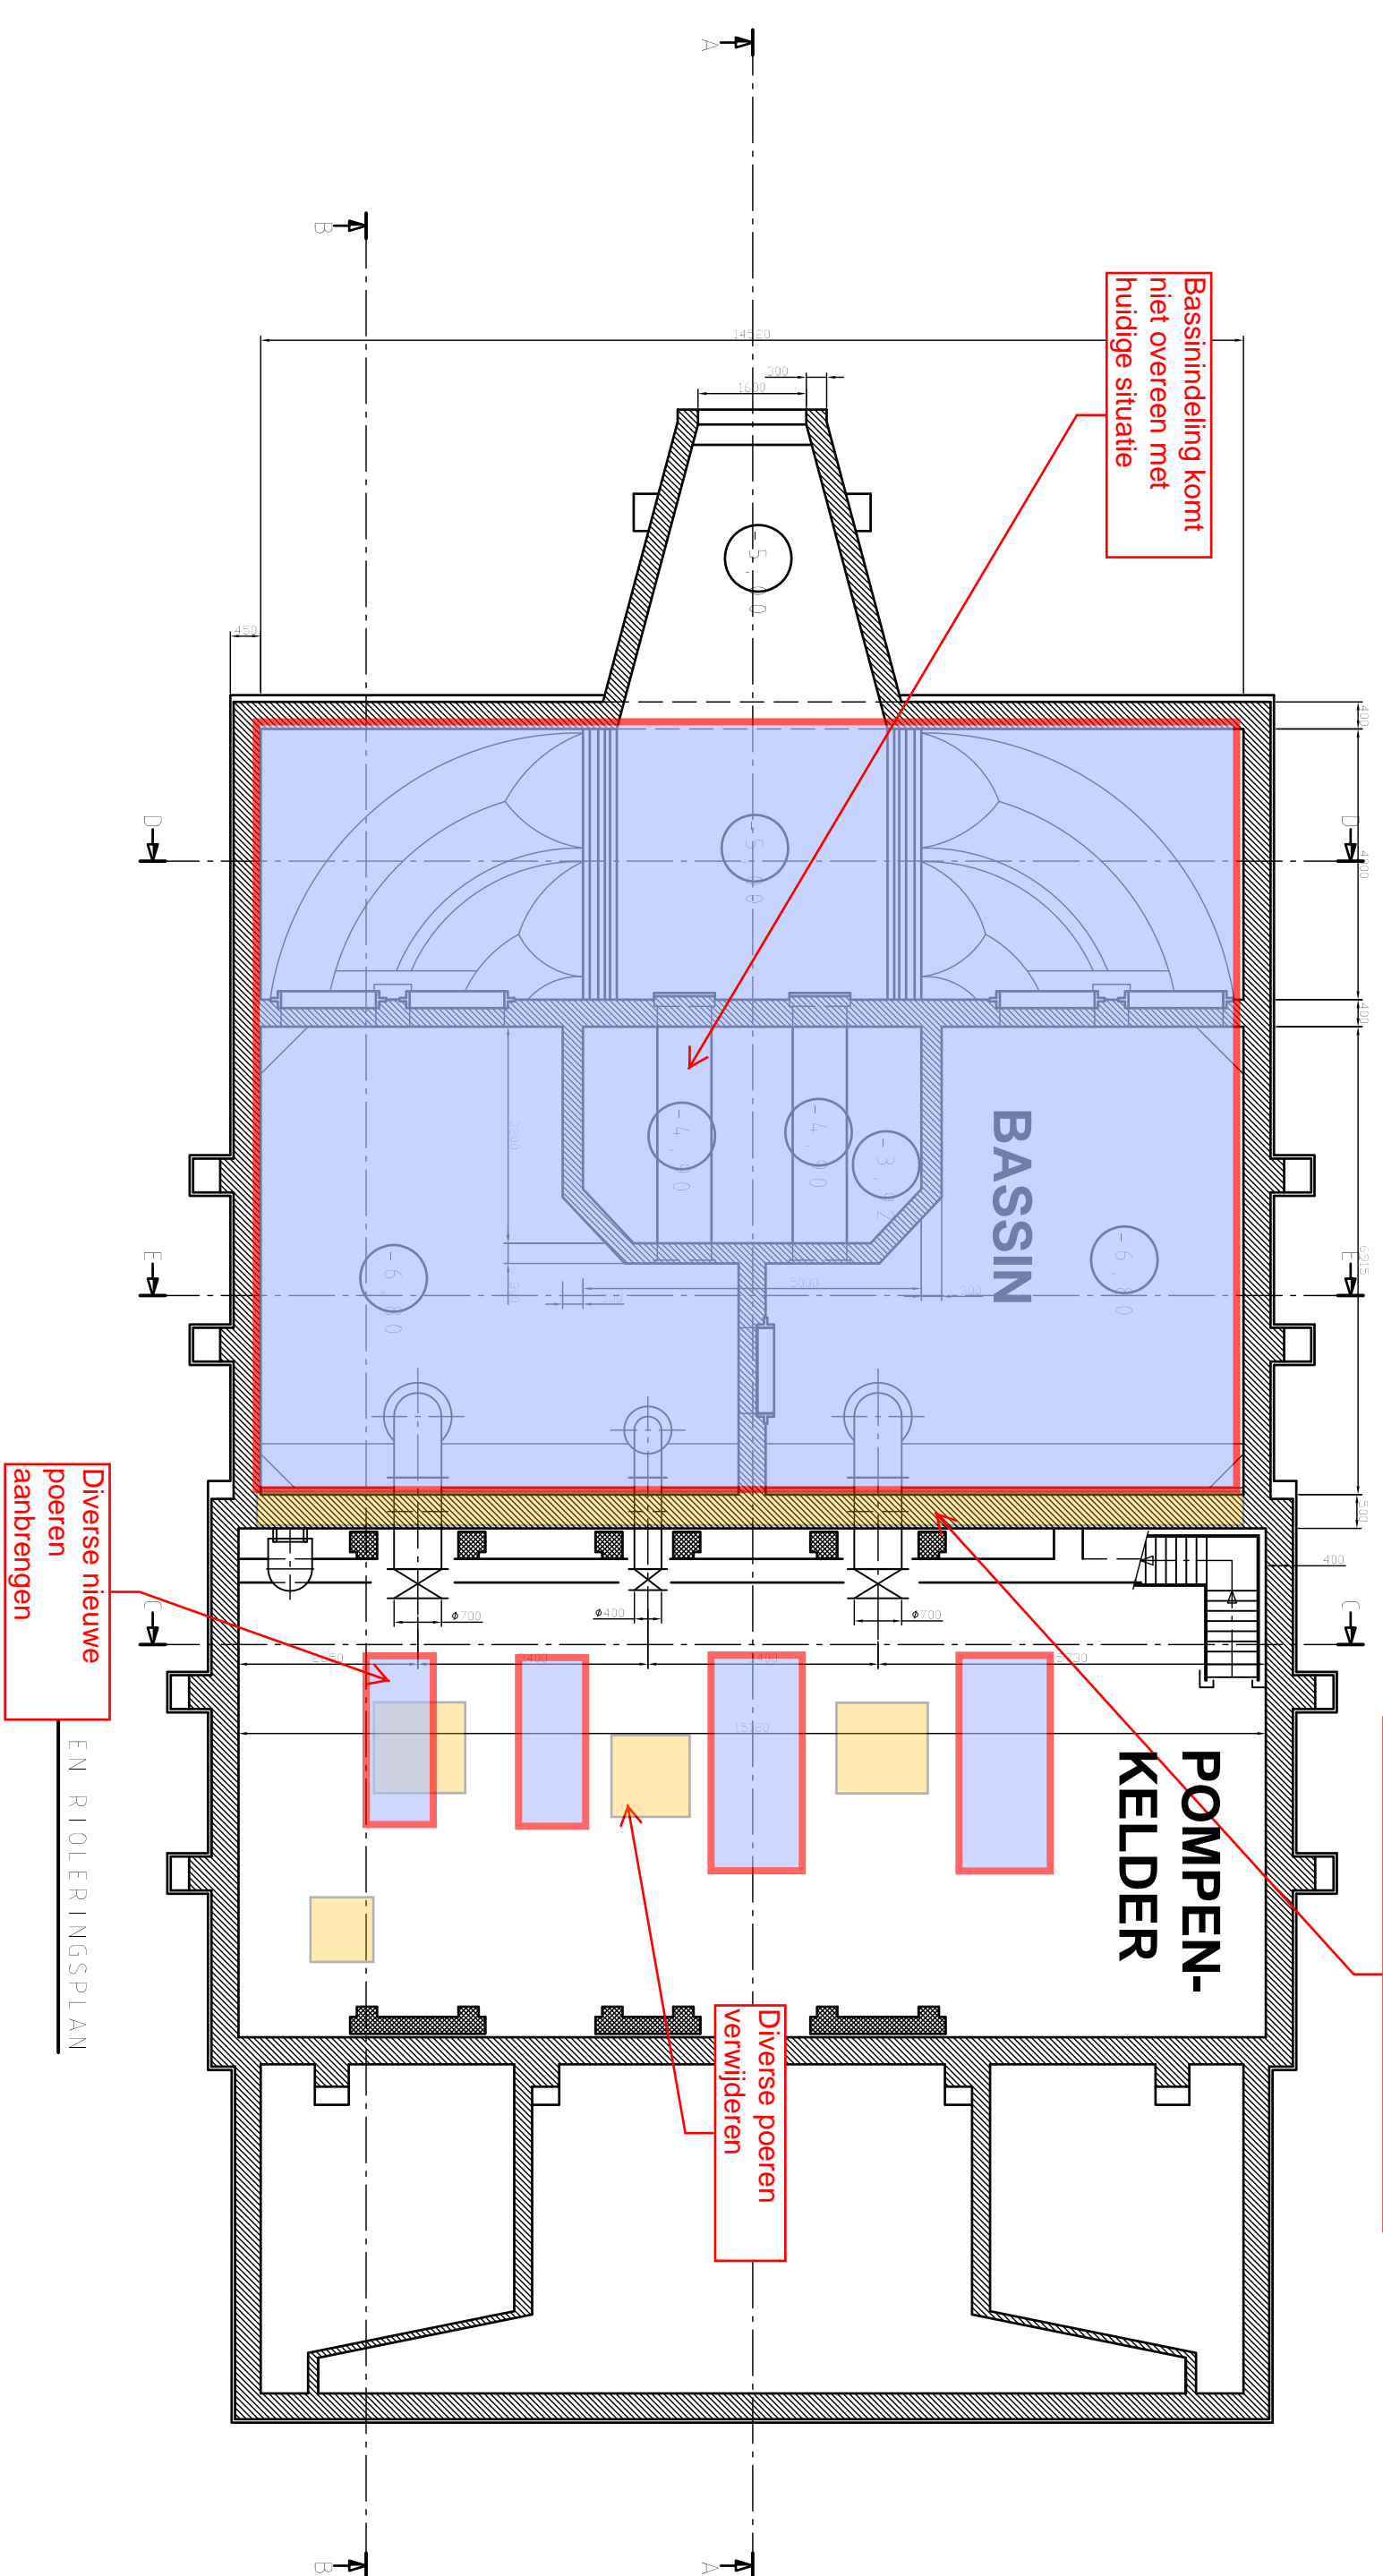
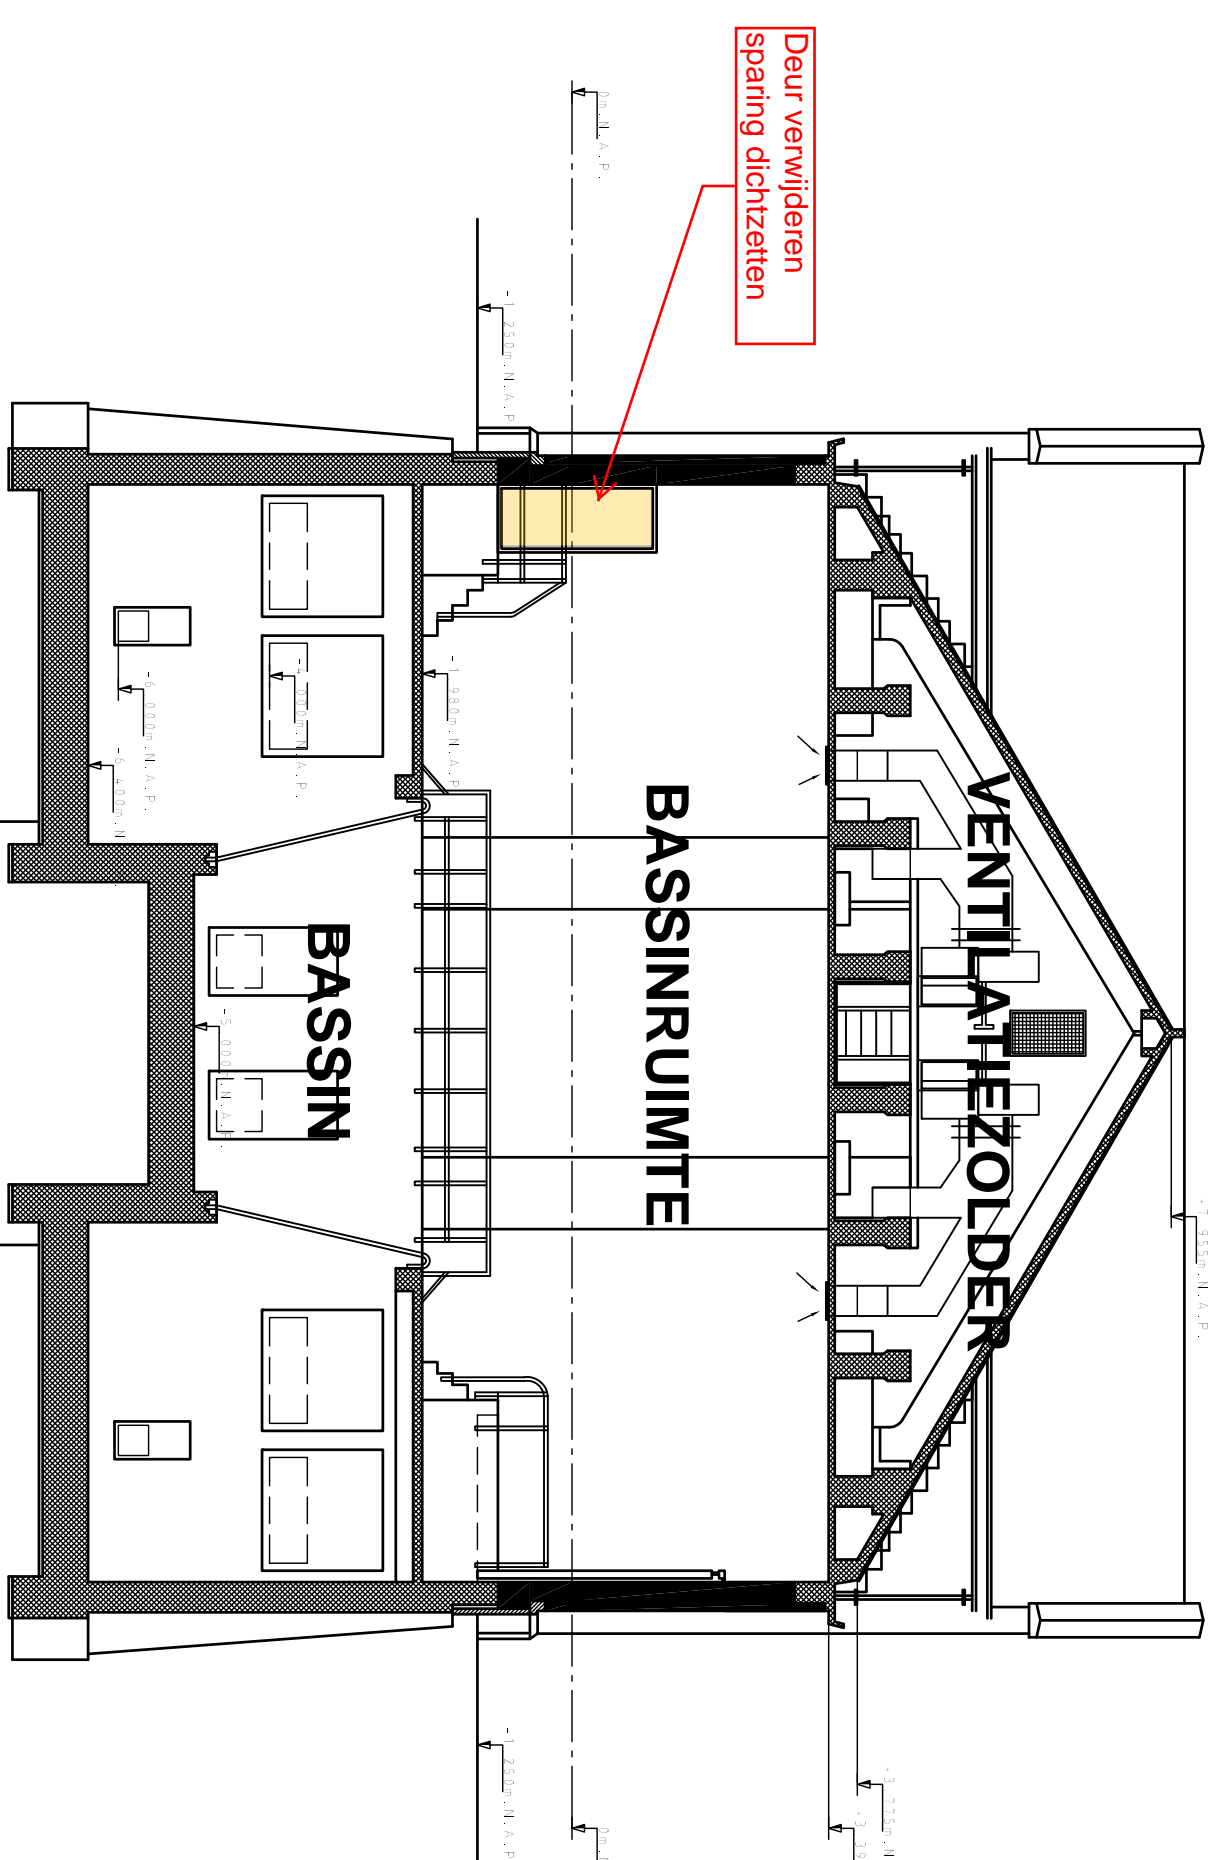


- **Werkzaamheden die niet in de tekening aangegeven zijn:**
 - Schilderen kozijnen / platen exterieur en binnen diverse gemeaalruimes;
 - Vernieuwen tegelwerk bassinruimte;
 - Vernieuwen tegelwerk pompkelder;
 - Vernieuwen tegelwerk schakelruimte;
 - Vernieuwen tegelwerk toegang en verblijfsruimte
 - Alle ruimten renoveren stucwerk en sauzen plafonds en muren boven tegelwerk;
 - Diverse sparringen voor ventilatie in de schakelruimte, pompkelder en zolder;
- **Werkzaamheden verblijfsruimte:**
 - Vernieuwen toilet en douche;
 - Vernieuwen tegelwerk;
 - Vernieuwen keukenblok;
 - Alle ruimten renoveren stucwerk en sauzen plafonds en muren boven tegelwerk;

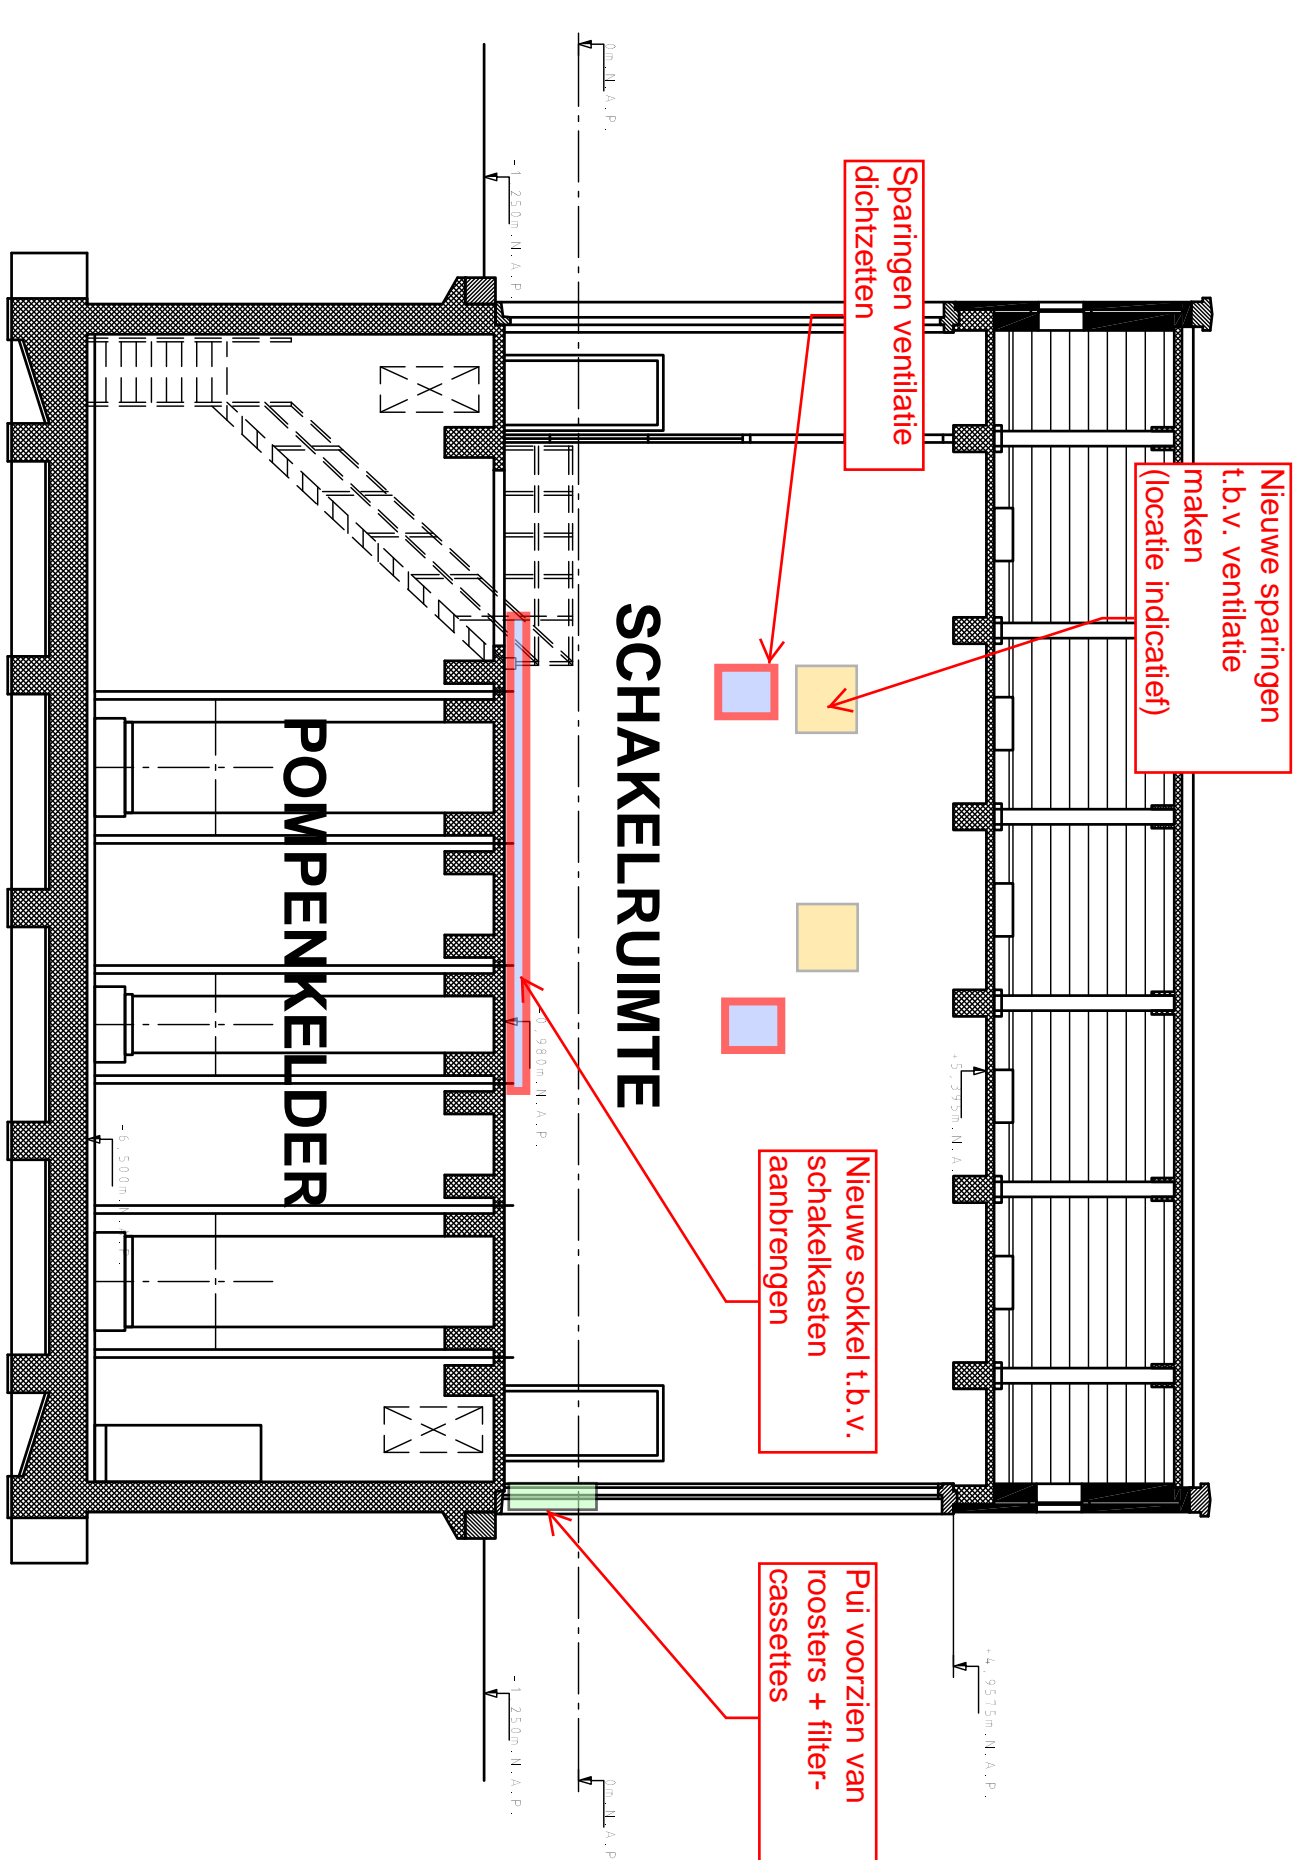

TER INFORMATIE

V E R S I E		
1		
2		
3		
4		
5		
6	Bilaga 1a bilaga 1 - 004-12	08-2-2012
7		20-2-2012
8		
9		
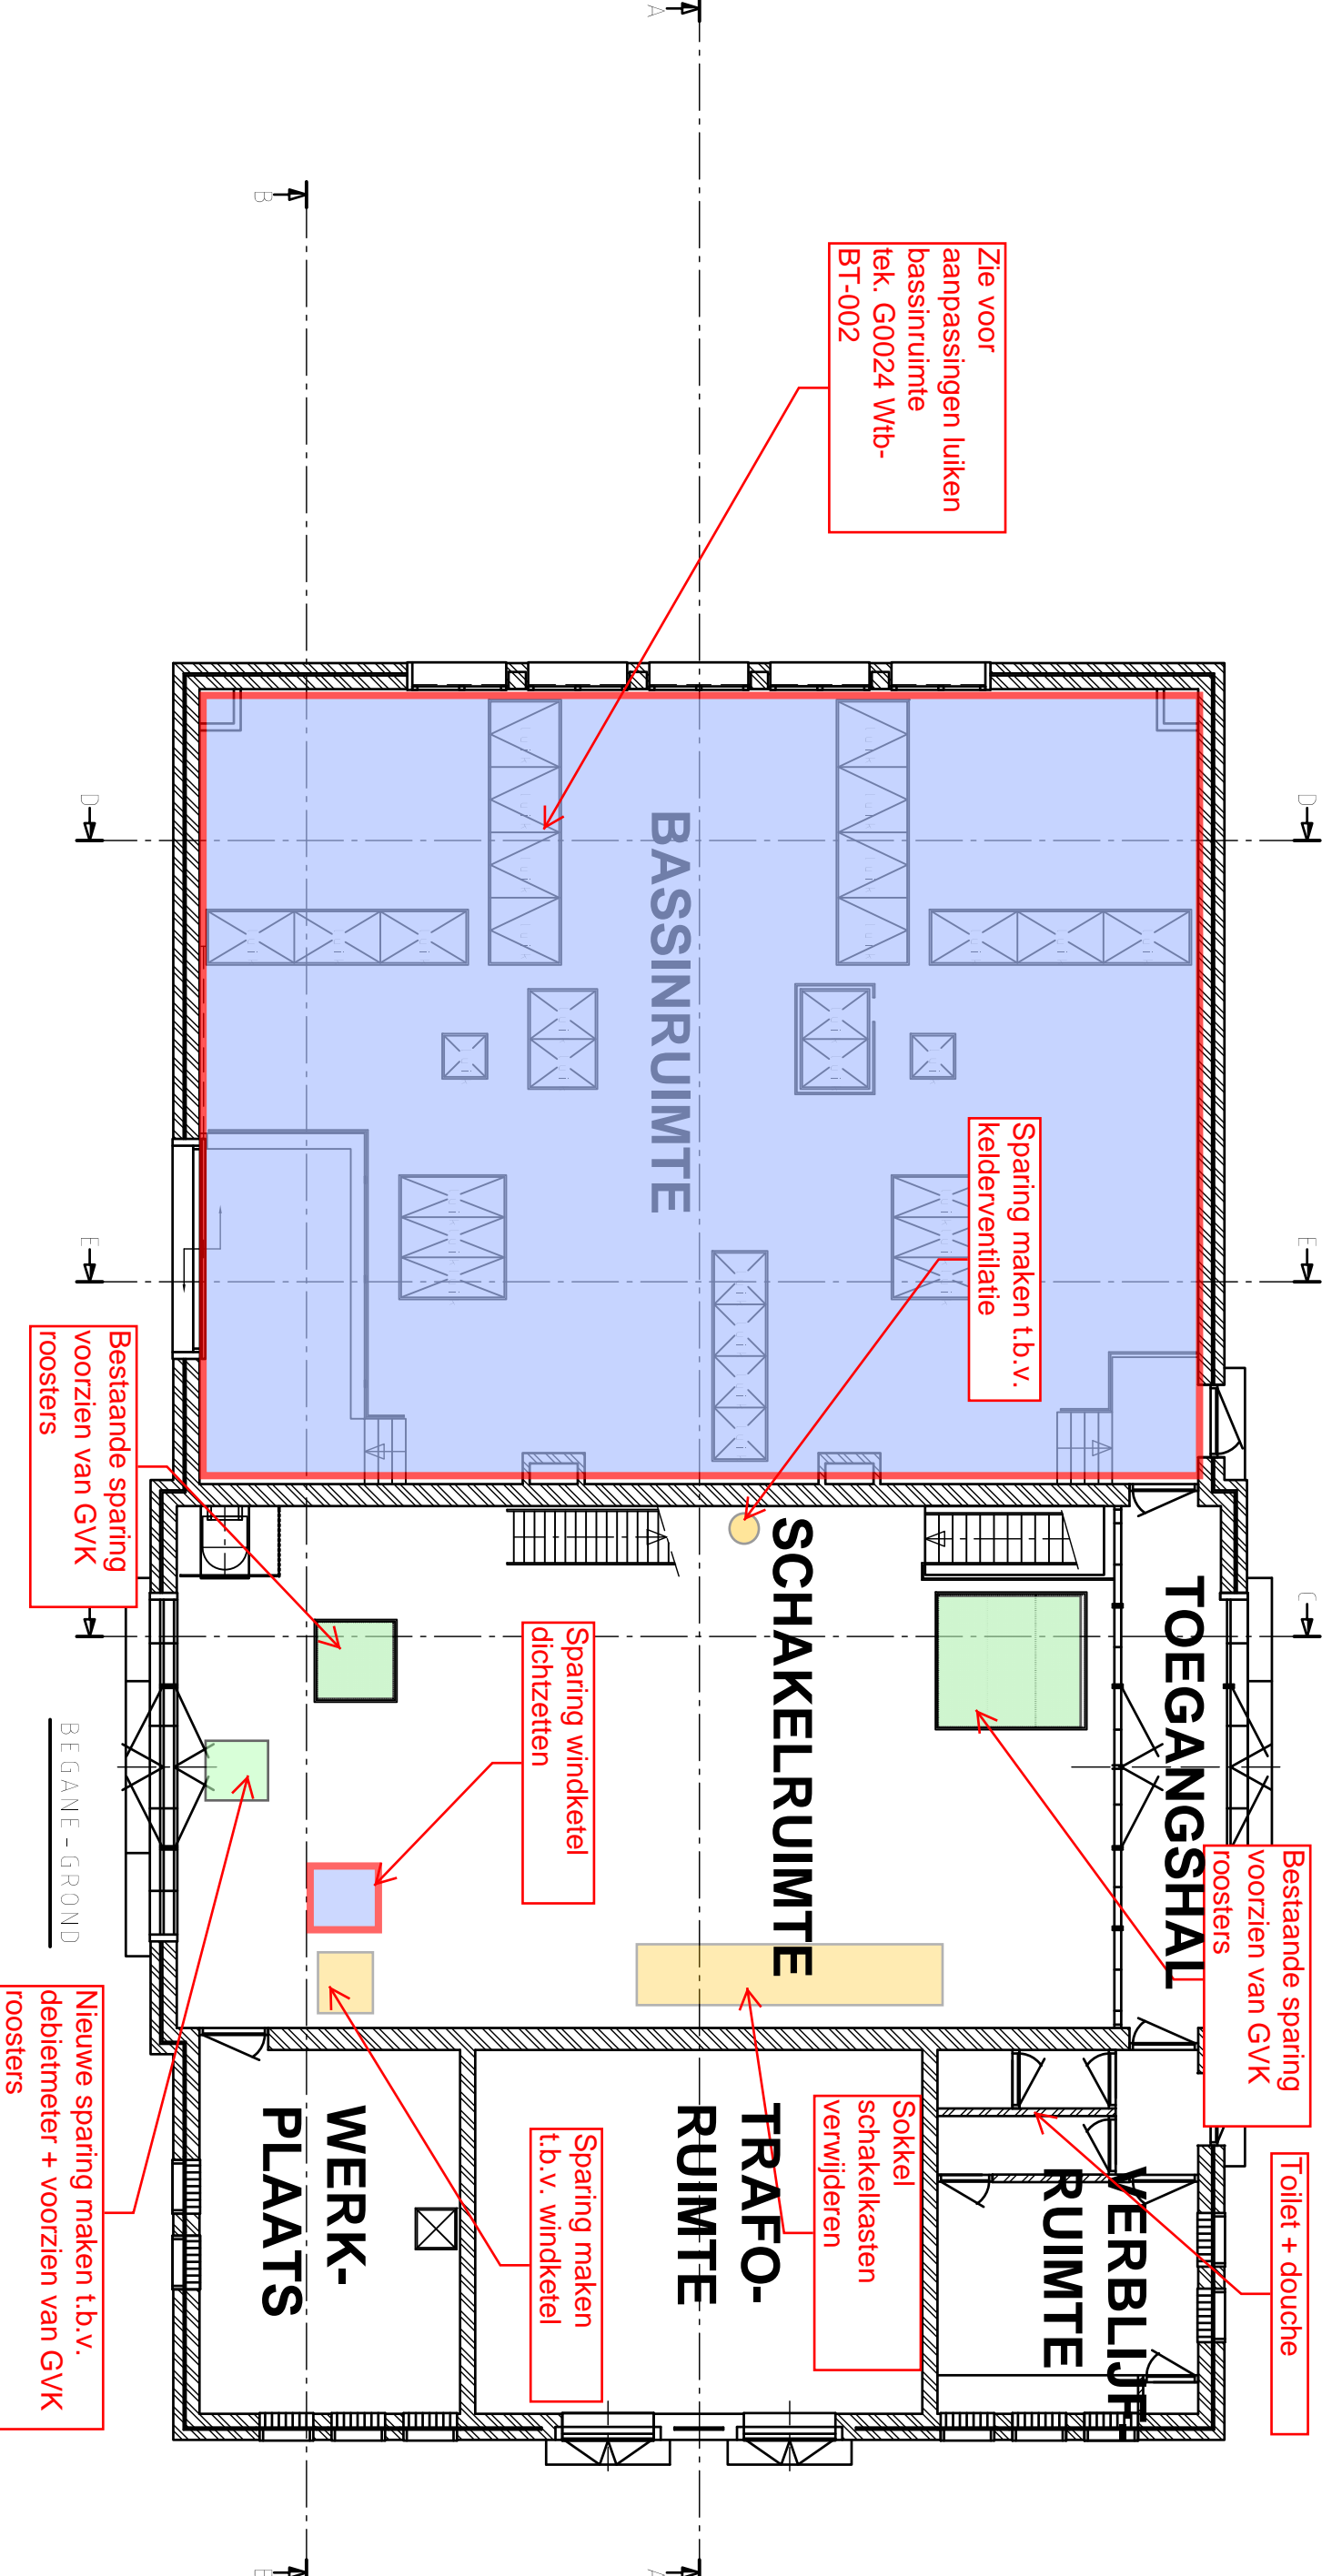


Gemeentewerken
Gemeente Rotterdam
Ingenieursbureau

24 Everlode

Sloopwerken + diverse bouwkundige werken ter informatie bij bestek 1-004-12