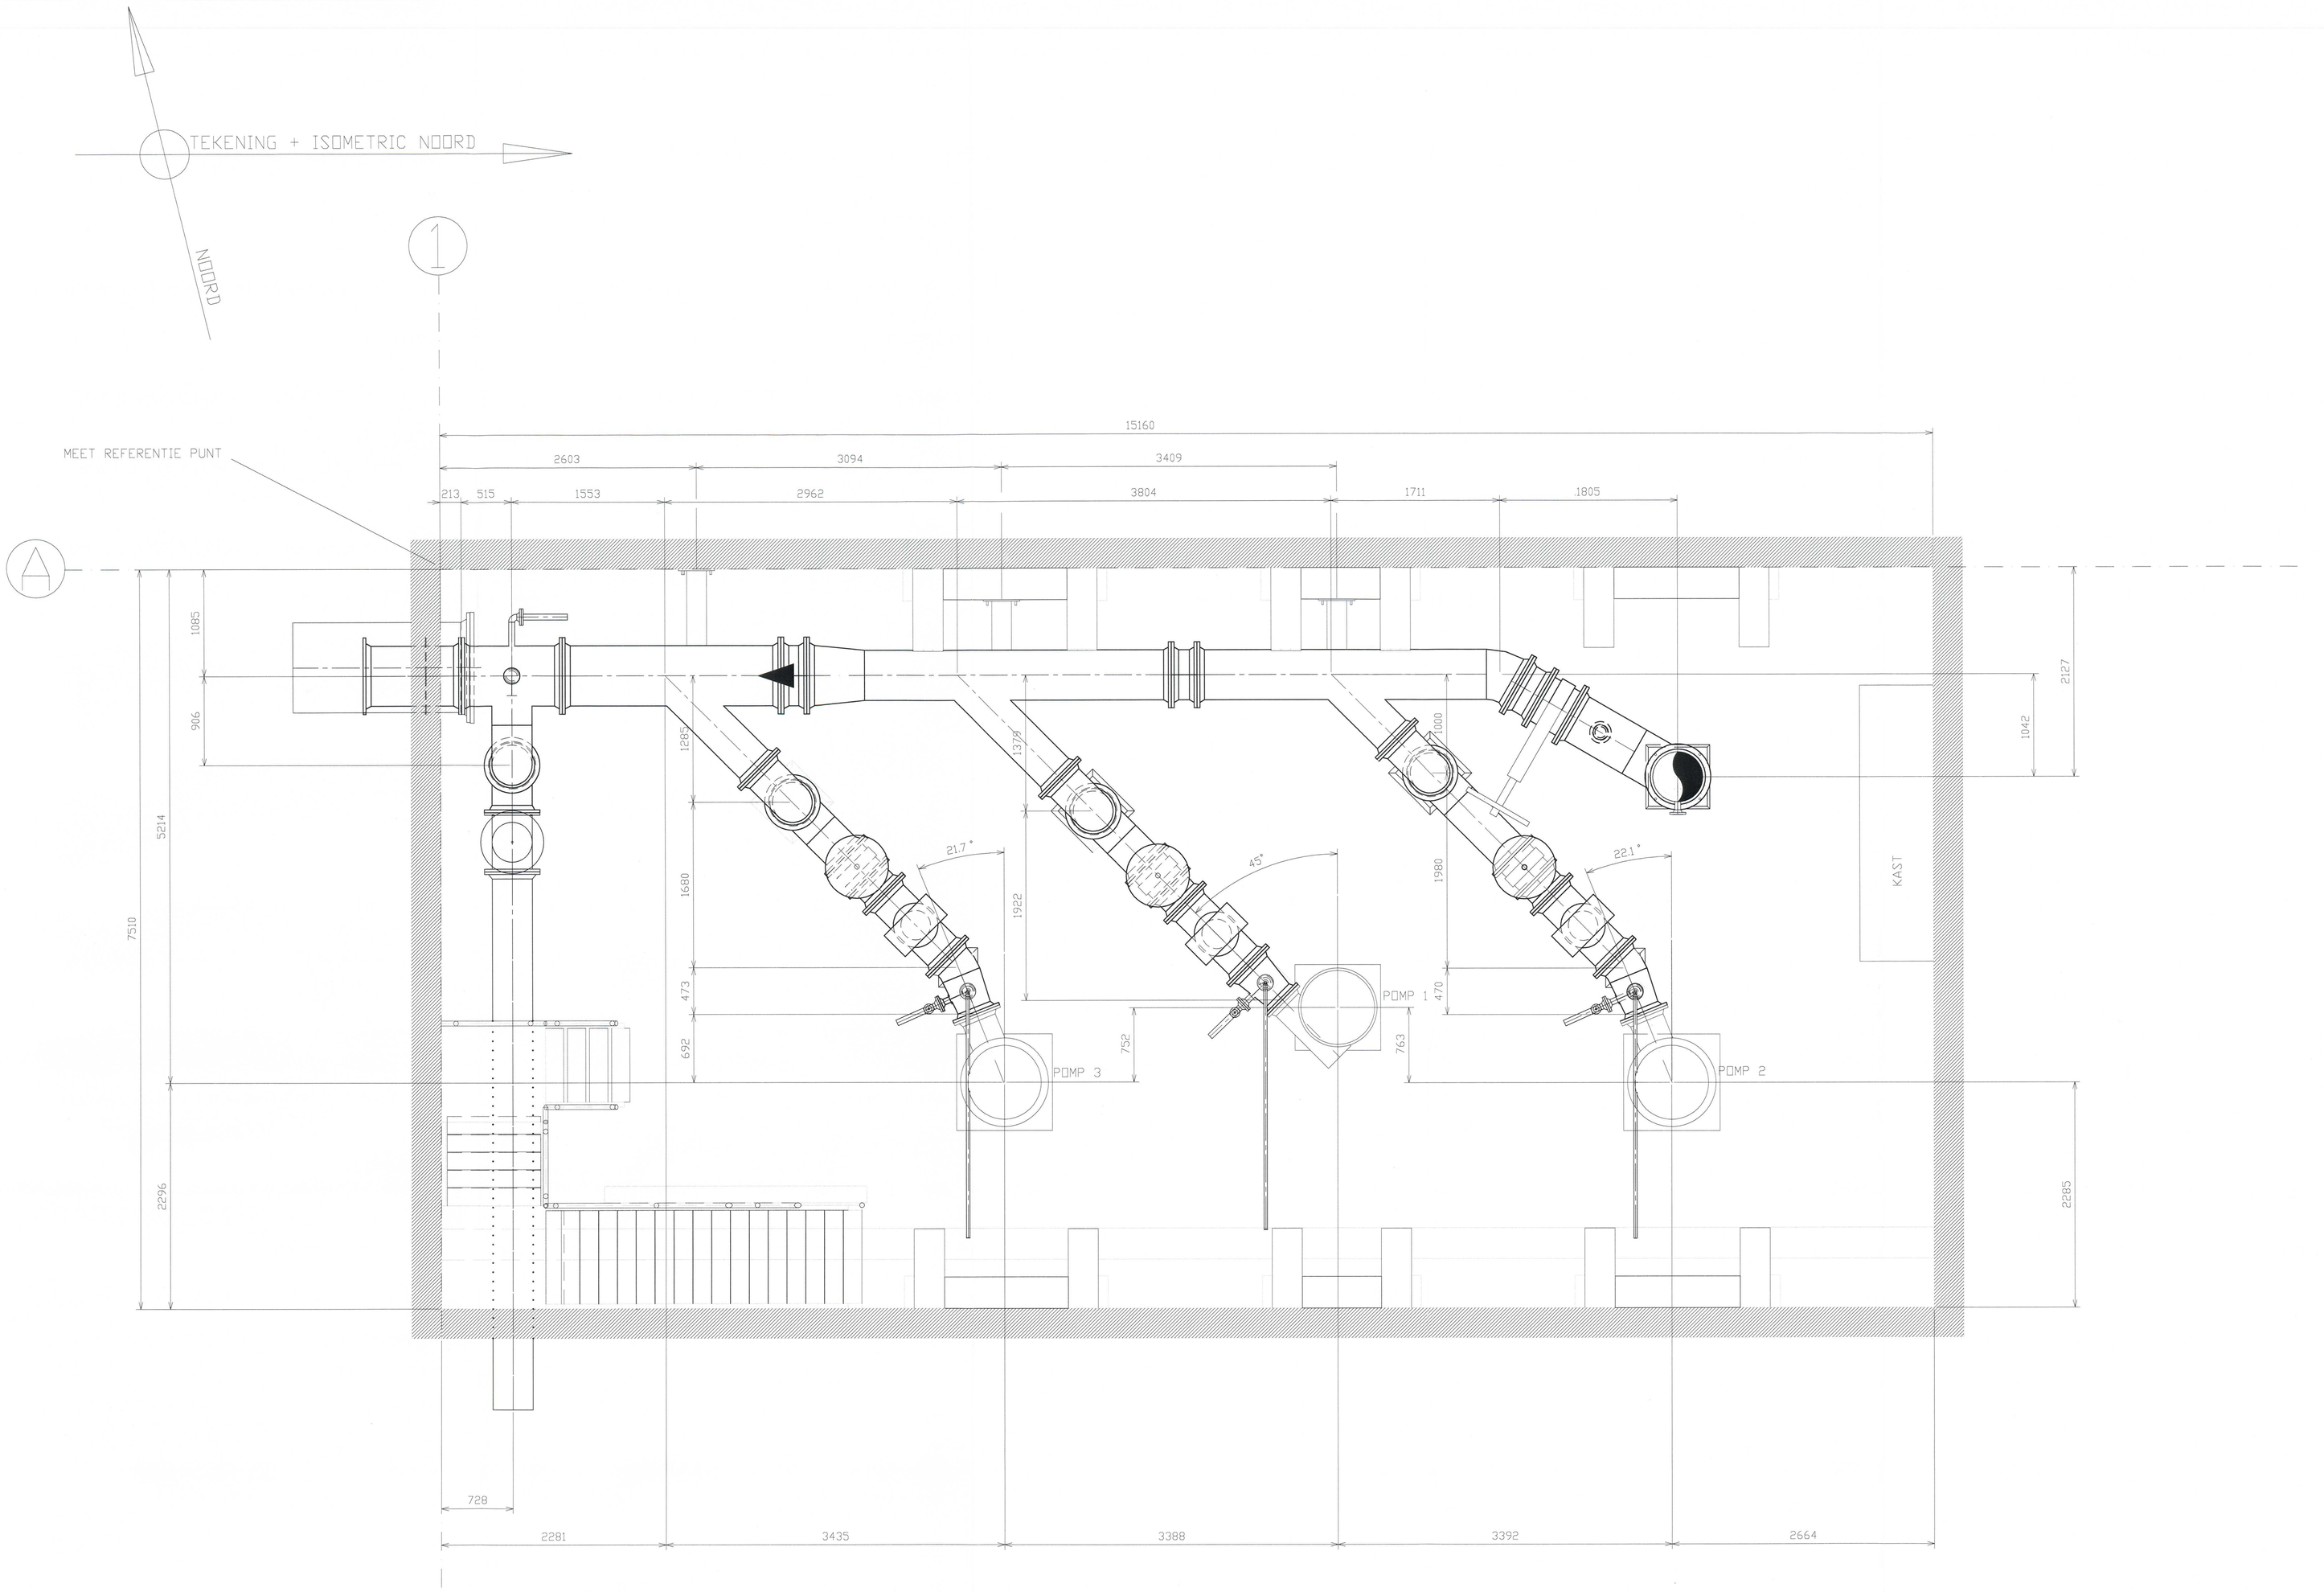

VLOER -6500 NAP

E 00.000

REFERENCE DRAWINGS

030270-4001-01	WINDKETEL VLOER -1000 NAP
030270-4001-02	KABELBANEN NIVEAU TOT EL.-6500/-1800
030270-4001-04	KELDER -6500 BETON POEREN
030270-4001-05	ZIJ AANZICHTEN GEMAAL
030270-4001-06	ISOMETRIC VIEW

REV.	DESCRIPTION OF REVISION	BY	DATE	APPR.	DATE	STATUS
C	AS BUILT	OPS	10-09-04	WAK	10-09-04	
B	AANGEPAST REV.B/VOOR CONSTRUCTIE	OPS	04-05-04	WAK	04-05-04	
A	AANGEPAST REV.A/VOOR CONSTRUCTIE	OPS	26-04-04	WAK	26-04-04	
0	VOOR COMMENTAAR	OPS	22-01-04	WAK	22-01-04	

DESTINATION: GEMEENTE WERKEN ROTTERDAM
GEMAAL "EVERLO"

REV. DRAWN: S.Evans 09-12-2003
T. APPR.
FACT. INV.

SCALE: 1:25
PROJECTION METHOD:

TITLE: OPSTELLINGS TEKENING ELEVATIE -6500

COPYRIGHT BY DUTCH LAW

DENYS
DARVINSTRAAT 3
2722 PX ZOETERMEER
NEDERLAND
Tel: +31 79 331 93 93
Fax: +31 79 331 43 04
Email: Hans.Reijs@denys.com

DRAWING: 030270-4001-03

SHEET:

REV: C