


Te maken ventilatievoorzieningen gemaal Everlo
Ter informatie bij bestek 1-004-12

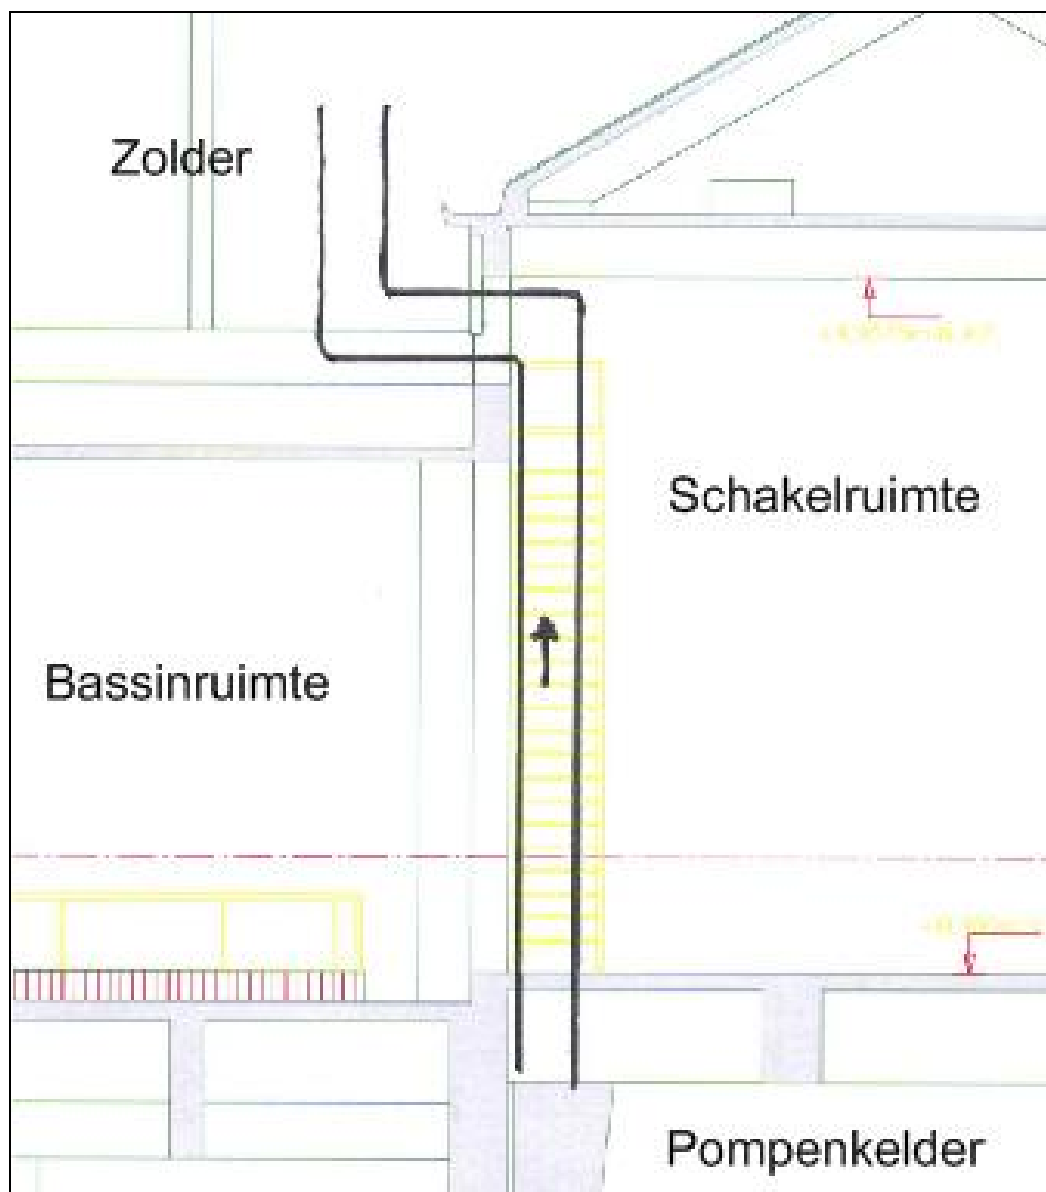


Aan te brengen ventilatiekanaal t.b.v. ventilatie pompenkelder



Aan te brengen ventilatiekanaal in de schakelruimte t.b.v. kelderventilatie



Aan te brengen roosters + filtercassettes in de bestaande gevelpui aan oostzijde

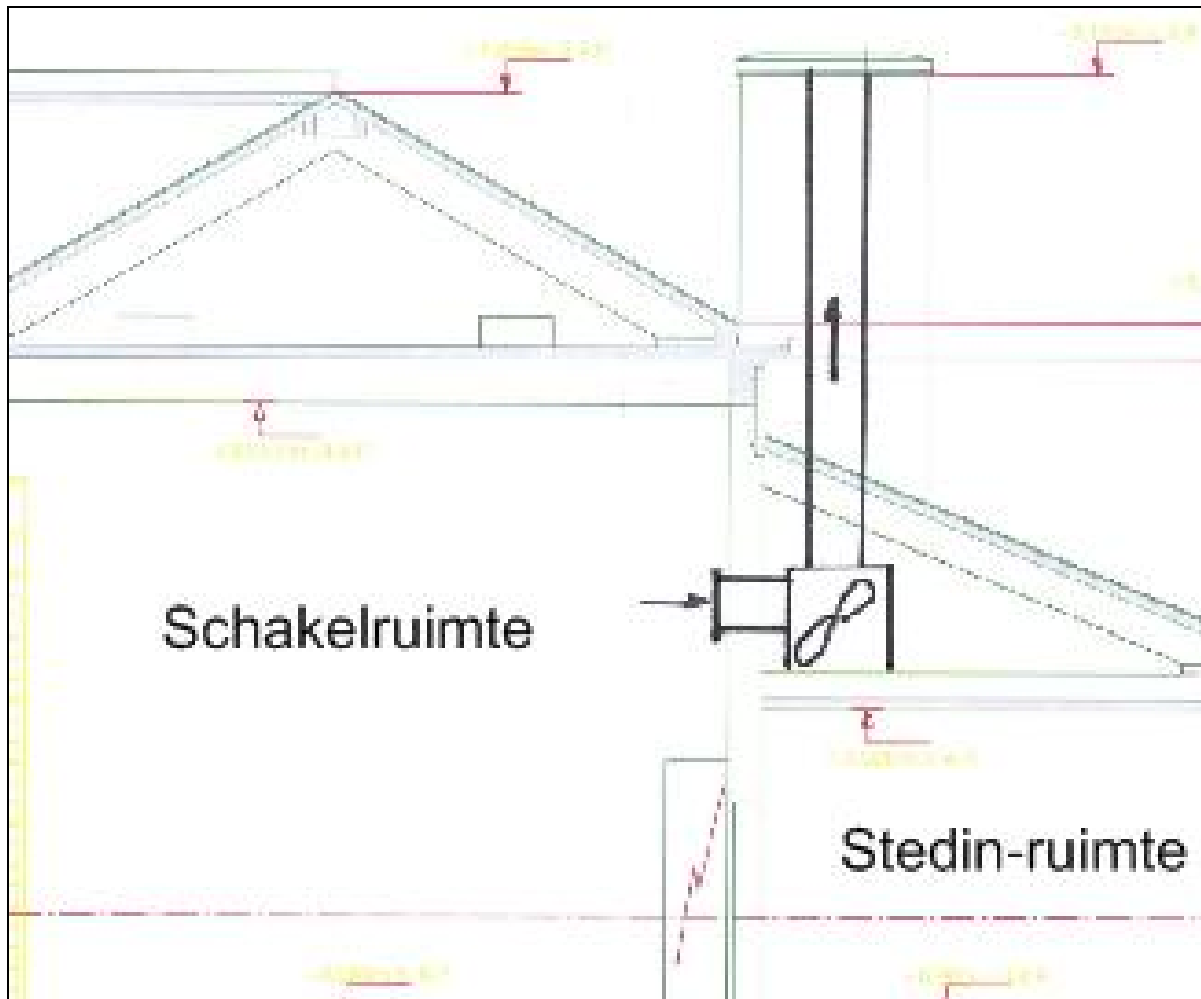

Aan te brengen ventilatievoorzieningen (ventilator + kanalen) t.b.v. ventilatie schakelruimte