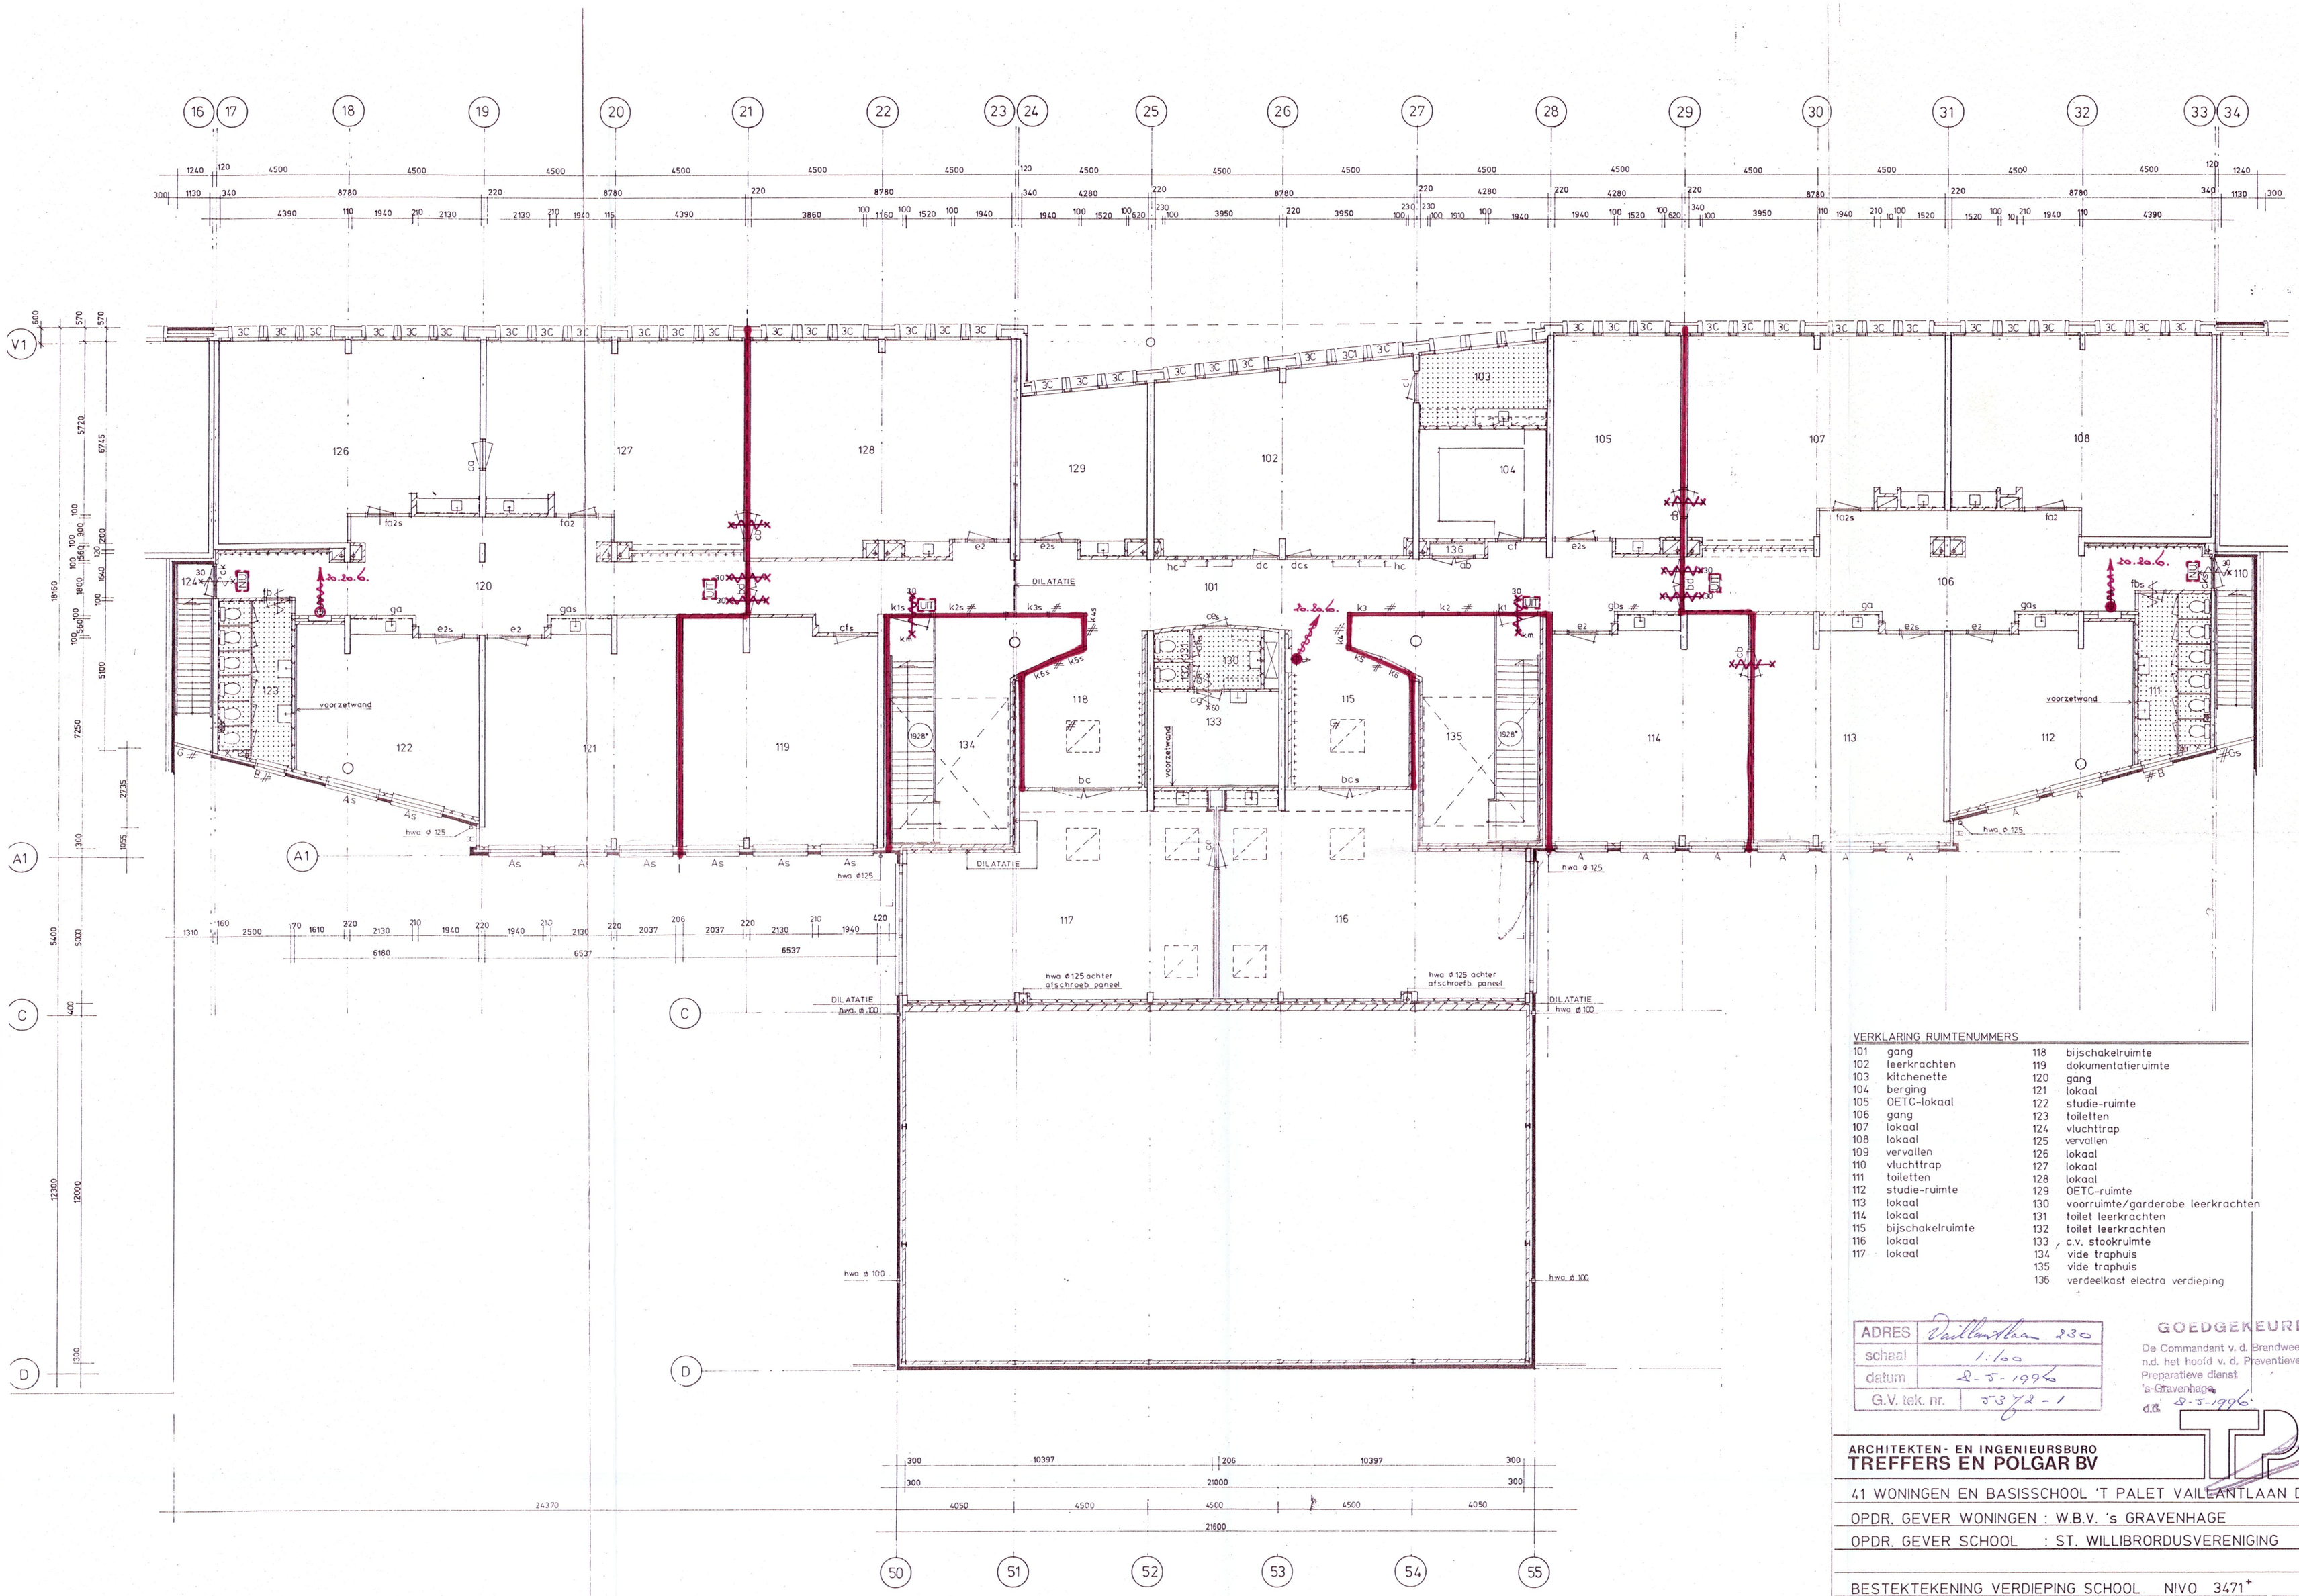

VERKLARING RUIMTENUMMERS

101	gang	118	bijschakelruimte
102	leerkrachten	119	dokumentatieruimte
103	kitchenette	120	gang
104	berging	121	lokaal
105	OETC-lokaal	122	studie-ruimte
106	gang	123	toiletten
107	lokaal	124	vluchttrap
108	lokaal	125	vervallen
109	vervallen	126	lokaal
110	vluchttrap	127	lokaal
111	toiletten	128	lokaal
112	studie-ruimte	129	OETC-ruimte
113	lokaal	130	voorruimte/garderobe leerkrachten
114	lokaal	131	toilet leerkrachten
115	bijschakelruimte	132	toilet leerkrachten
116	lokaal	133	c.v. stookruimte
117	lokaal	134	vide traphuis
		135	vide traphuis
		136	verdeelkast electra verdieping

ADRES	Vaillantlaan 230
schaal	1:100
datum	2-5-1996
G.V. tek. nr.	0372-1

GOEDGEKEURD
De Commandant v. d. Brandweer
n.d. het hoofd v. d. Preventieve en
Preparatieve dienst
's-Gravenhage
d.d. 2-5-1996

ARCHITEKTEN- EN INGENIEURSBURO
TREFFERS EN POLGAR BV

41 WONINGEN EN BASISSCHOOL 'T PALET VAILLANTLAAN DEN HAAG

OPDR. GEVER WONINGEN : W.B.V. 's GRAVENHAGE

OPDR. GEVER SCHOOL : ST. WILLIBRORDUSVERENIGING

BESTEKTEKENING VERDIEPING SCHOOL NIVO 3471+

getekend:	schaal: 1:100	datum:	werk: / blad:

01829-4344 MIDDELBURGSEWEG 1A
POSTBUS 37 2740 AA WADDINXVEEN