


Project	BASISSCHOOL "PALET" GERARD DOUSTRAAT 192 DEN HAAG
Omschrijving	
Onderwerp	GEBRUIKVERGUNNING




Brandweer Den Haag
Dedemsvaartweg 1
2545 AP Den Haag

Schaal	
Formaat	A4
Getekend	RvV


Telefoon: 070-359 15 91 | Fax: 070-359 15 90 | E-mail: brandweer@brw.denhaag.nl | www.denhaag.nl/brandweer

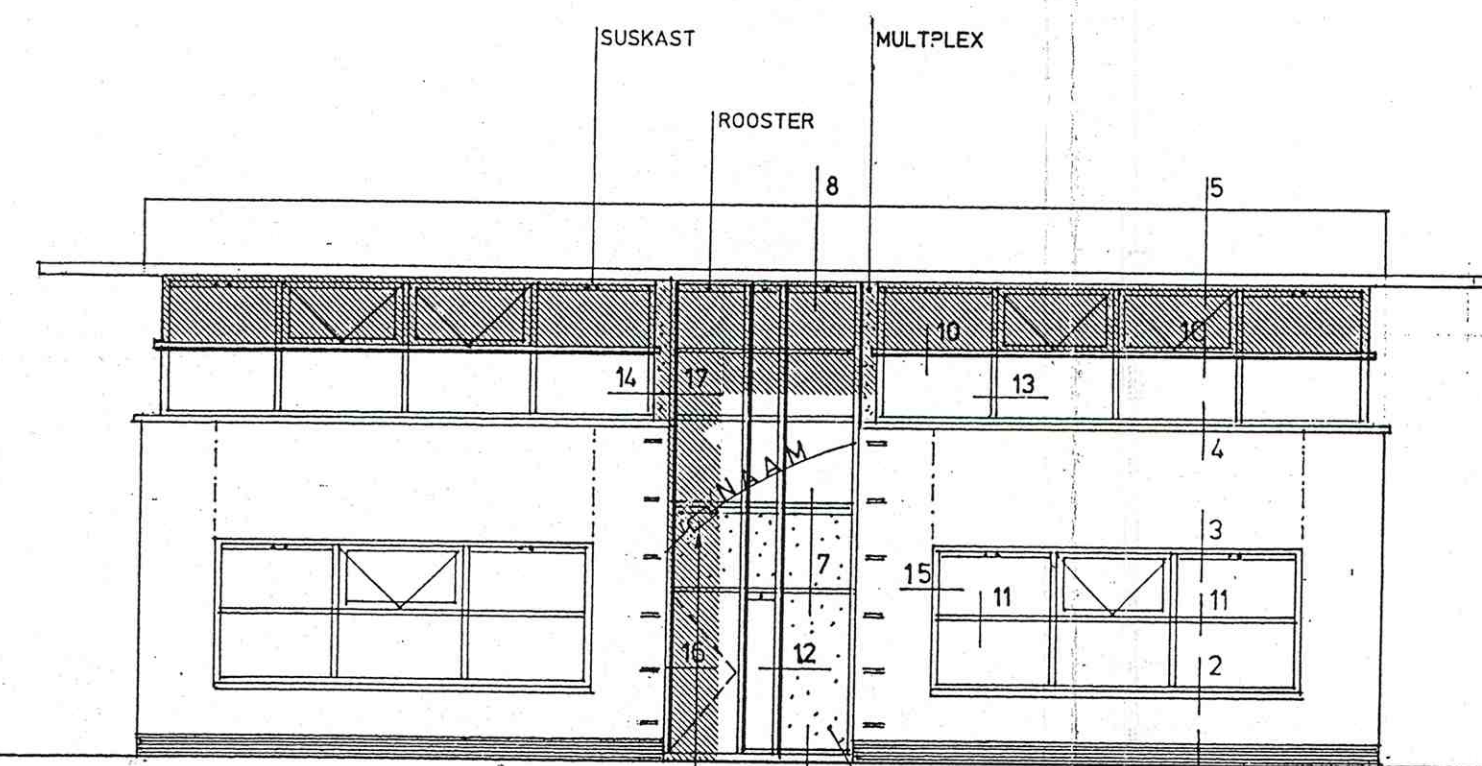


VOORGEVEL 1:100

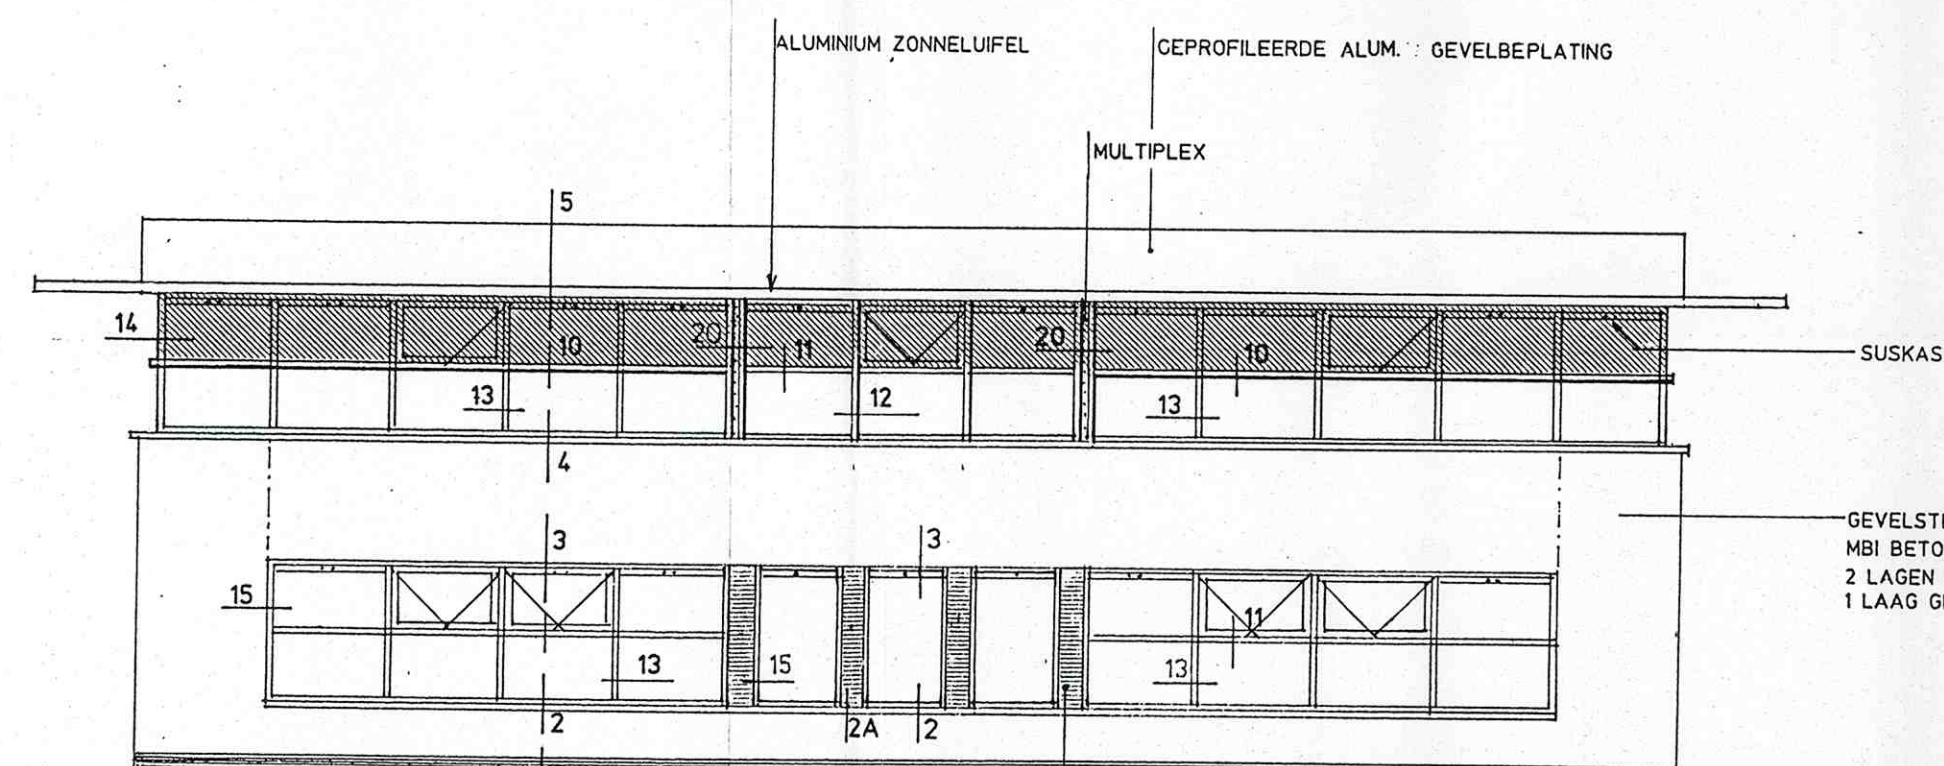


LINKER + RECHTERZIJGEVEL 1:100

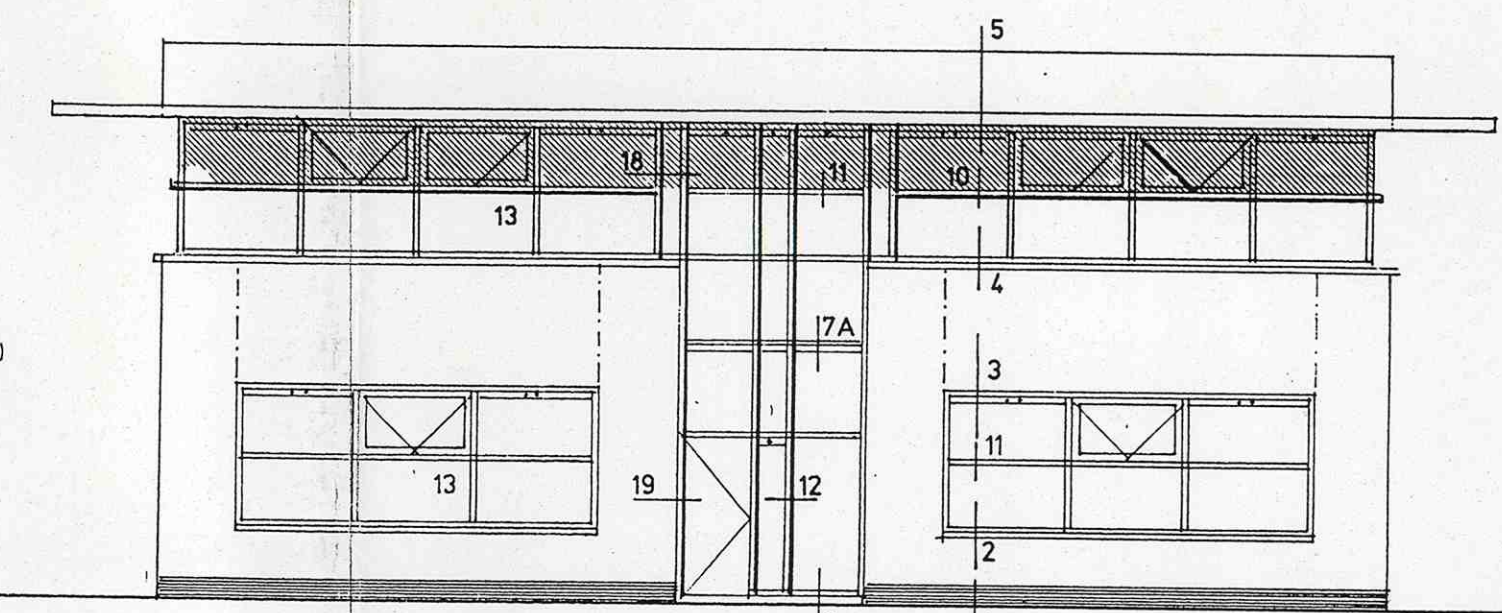


ACHTERGEVEL 1:100

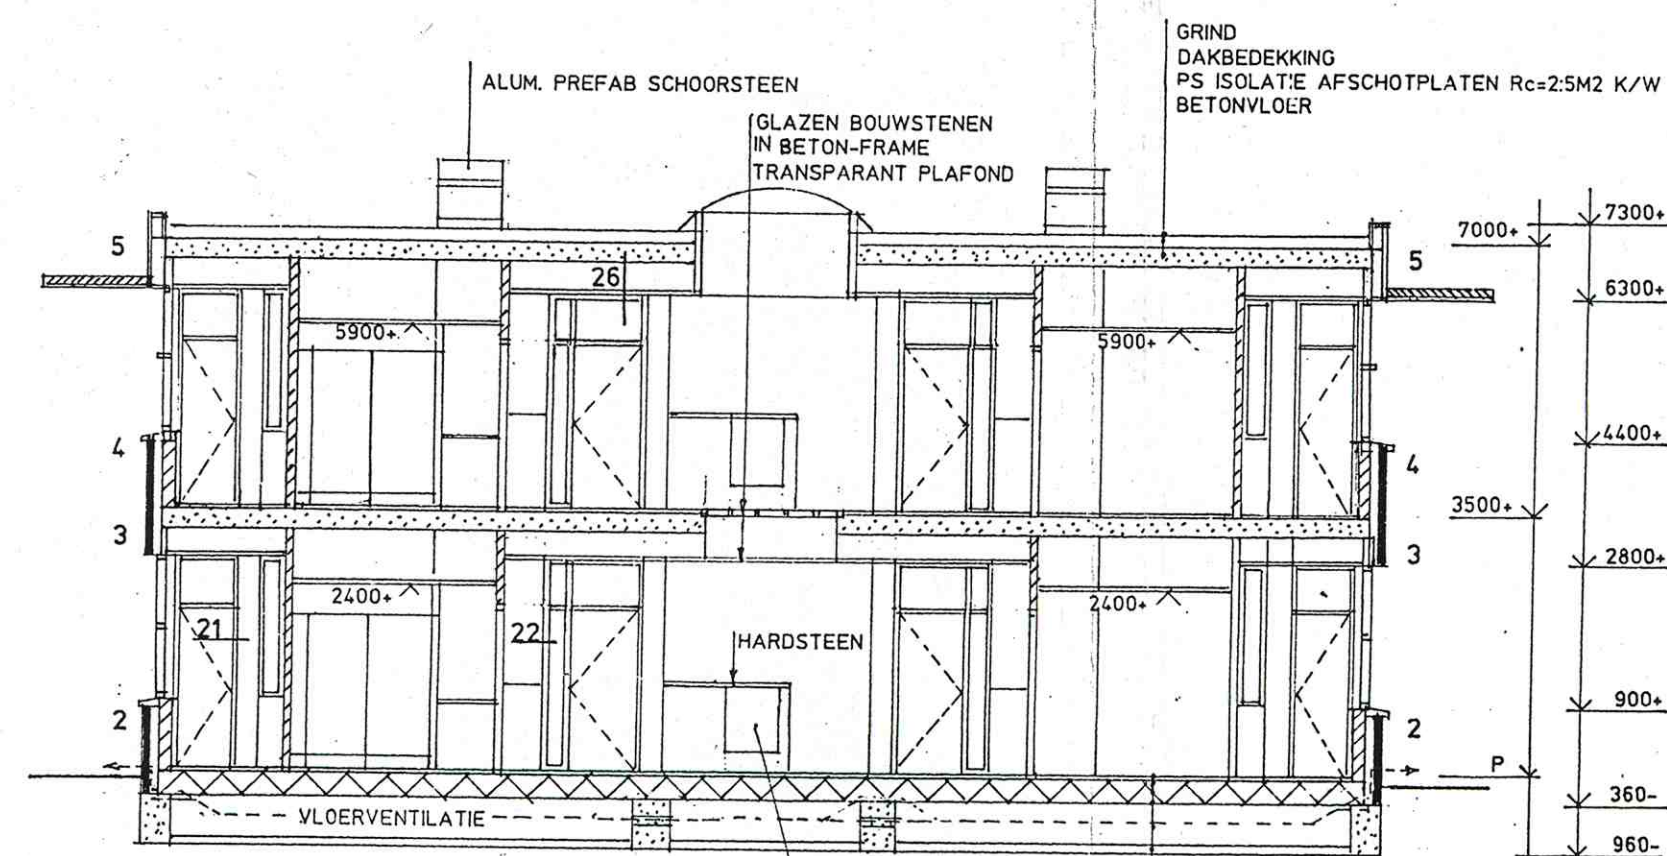


DOORSNEDE - AA 1:100

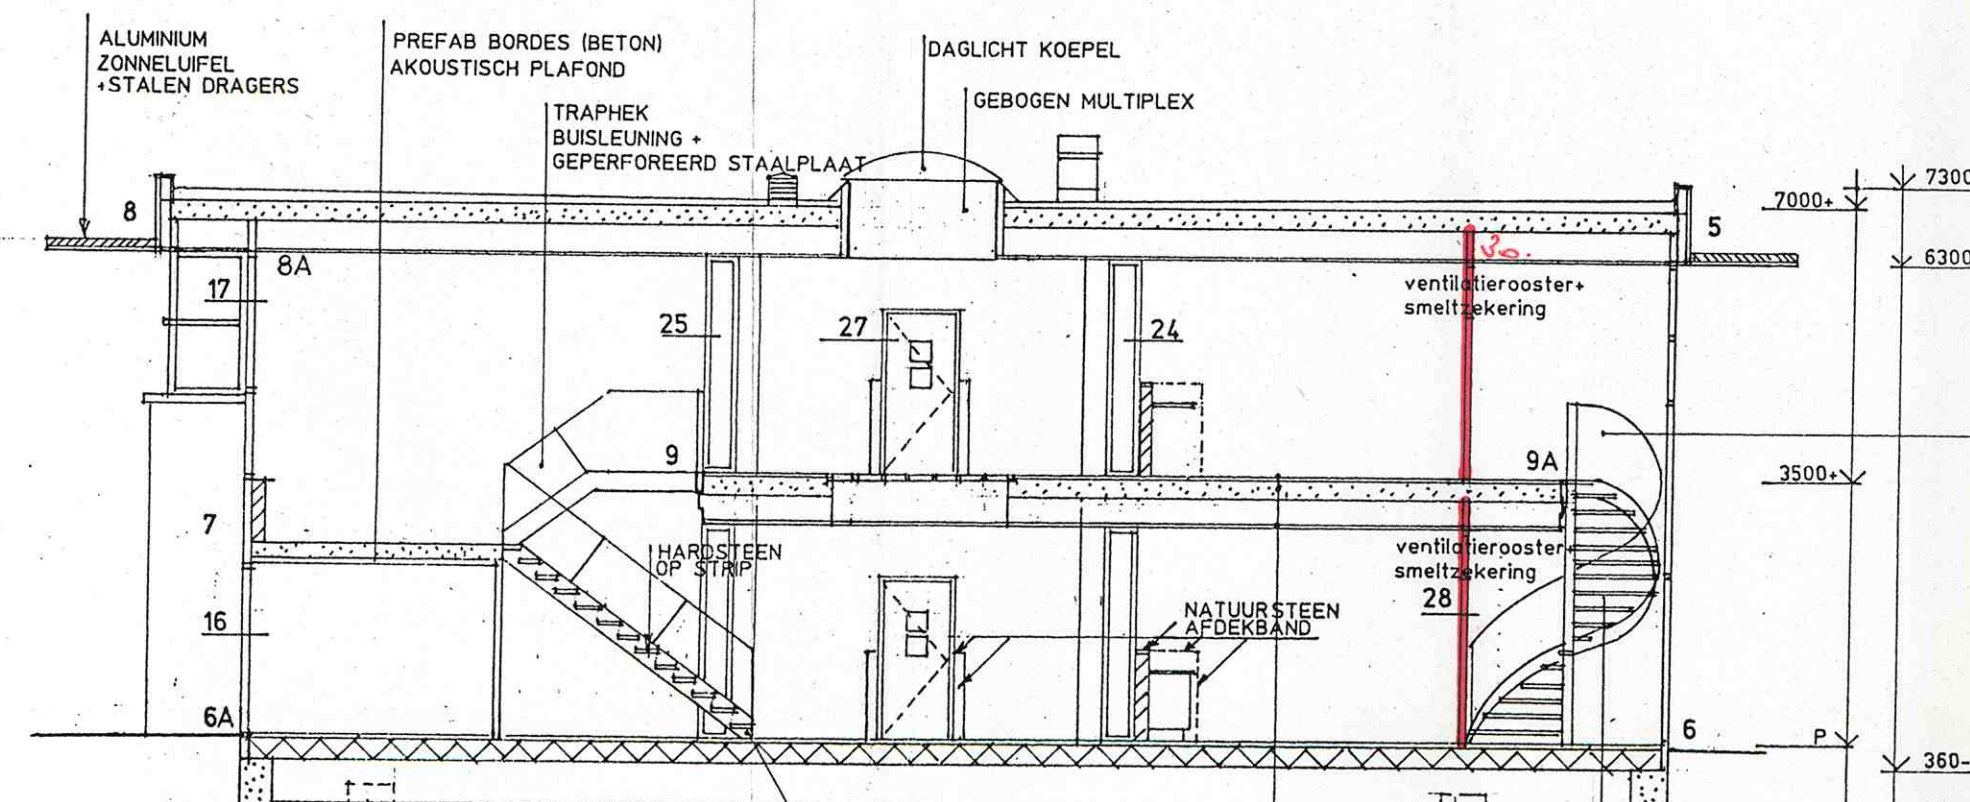


DOORSNEDE - BB 1:100

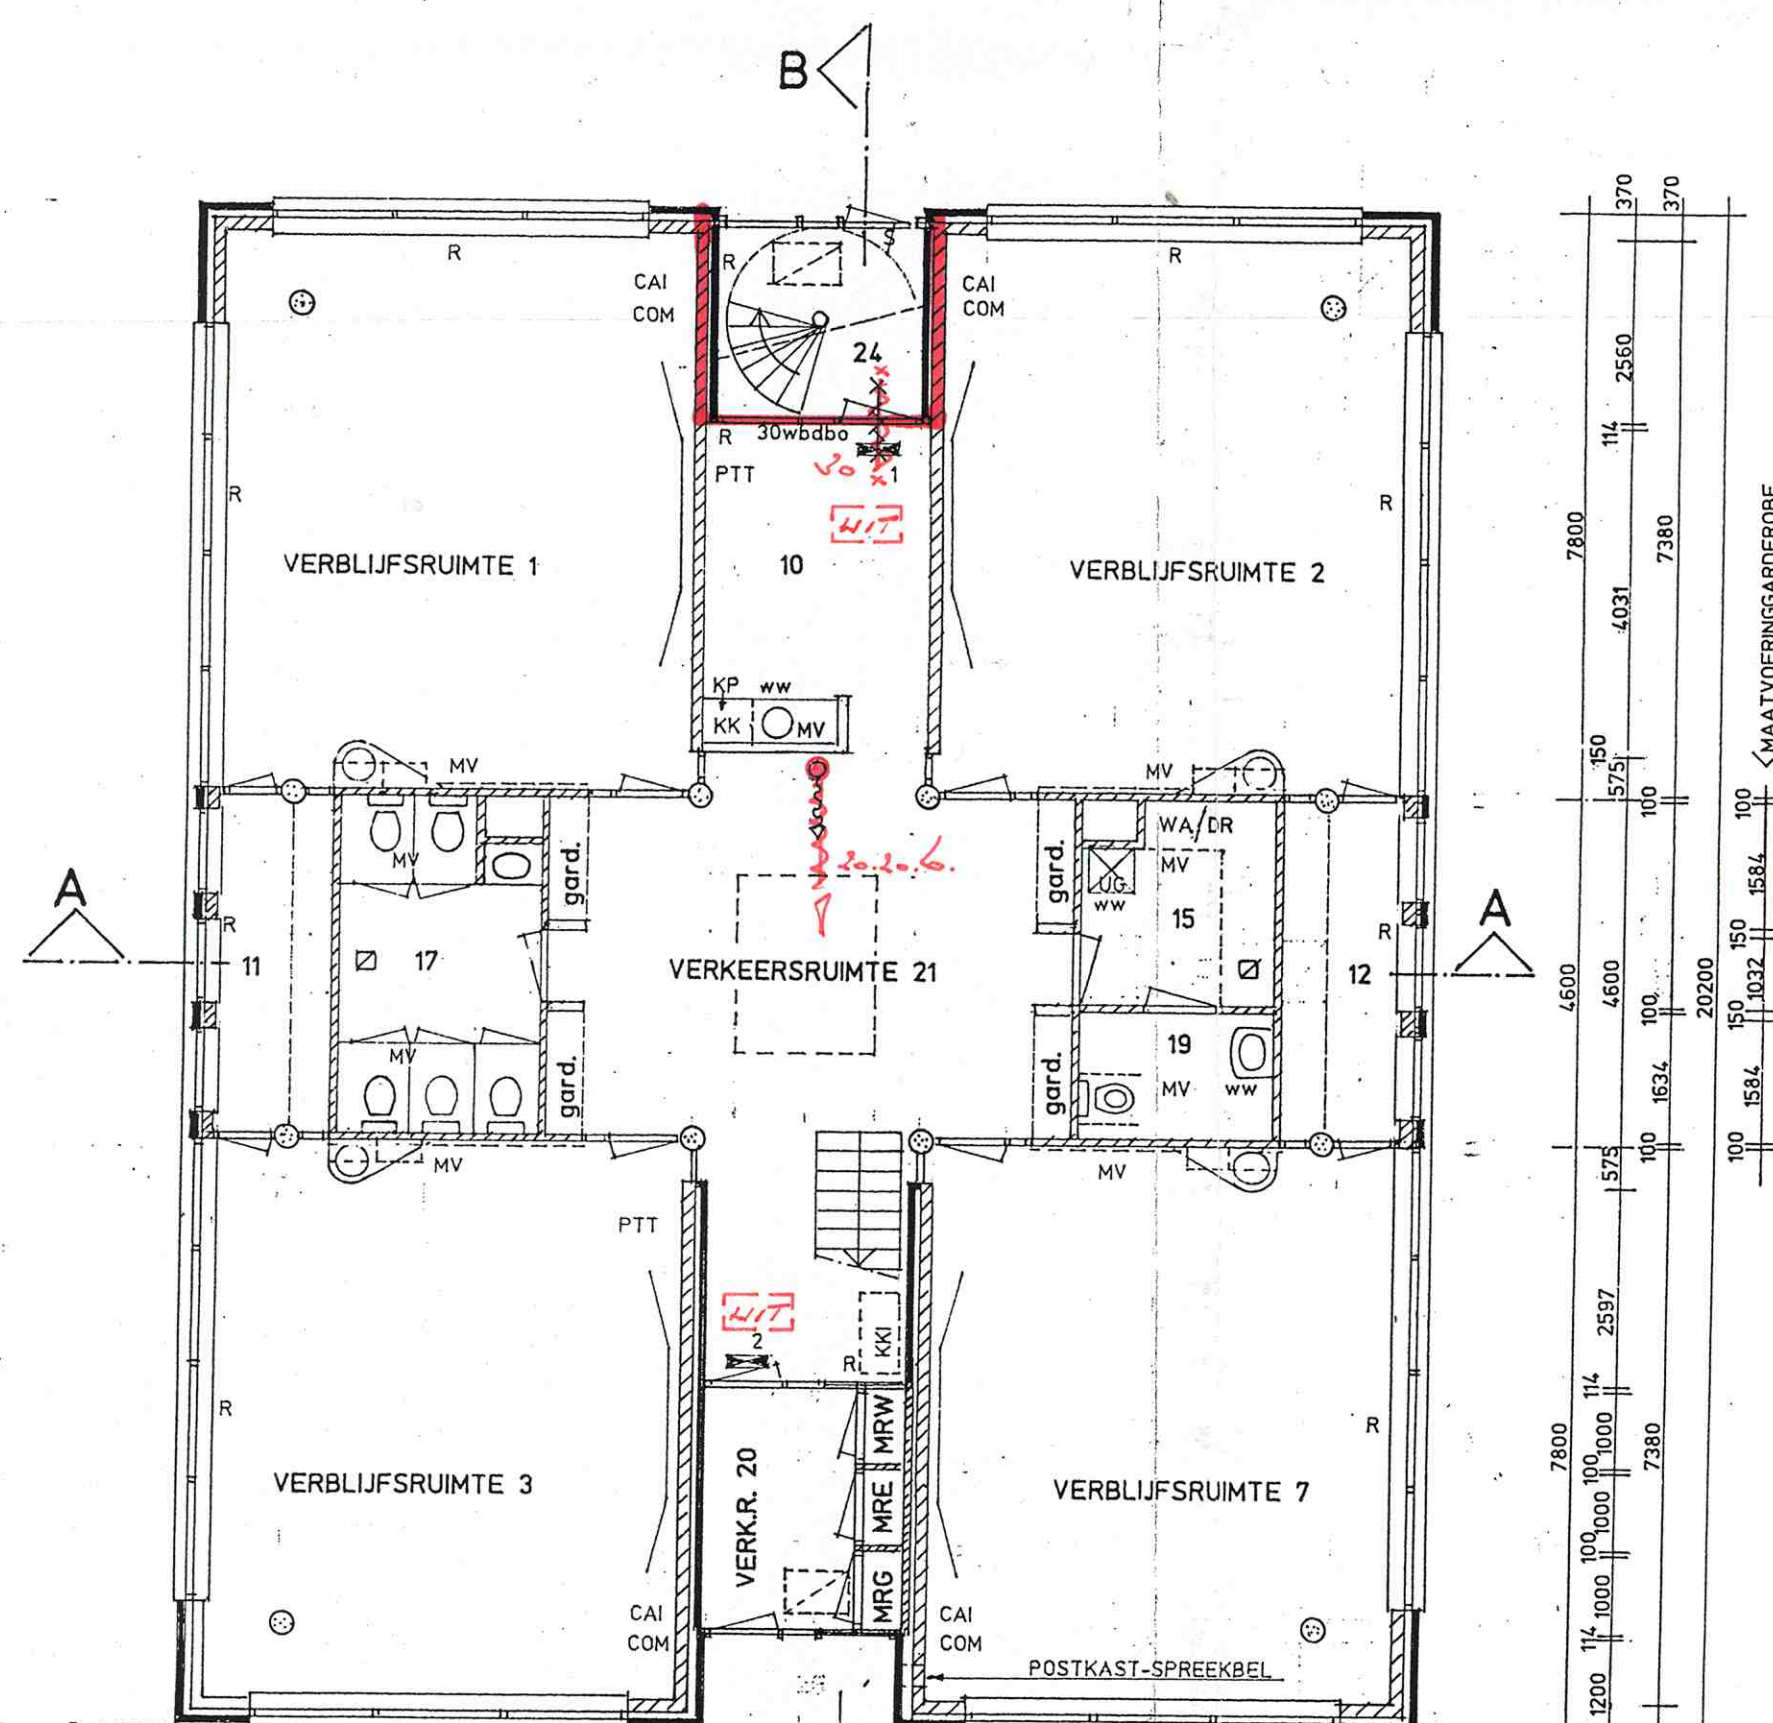

BEGANEGROND 1:100

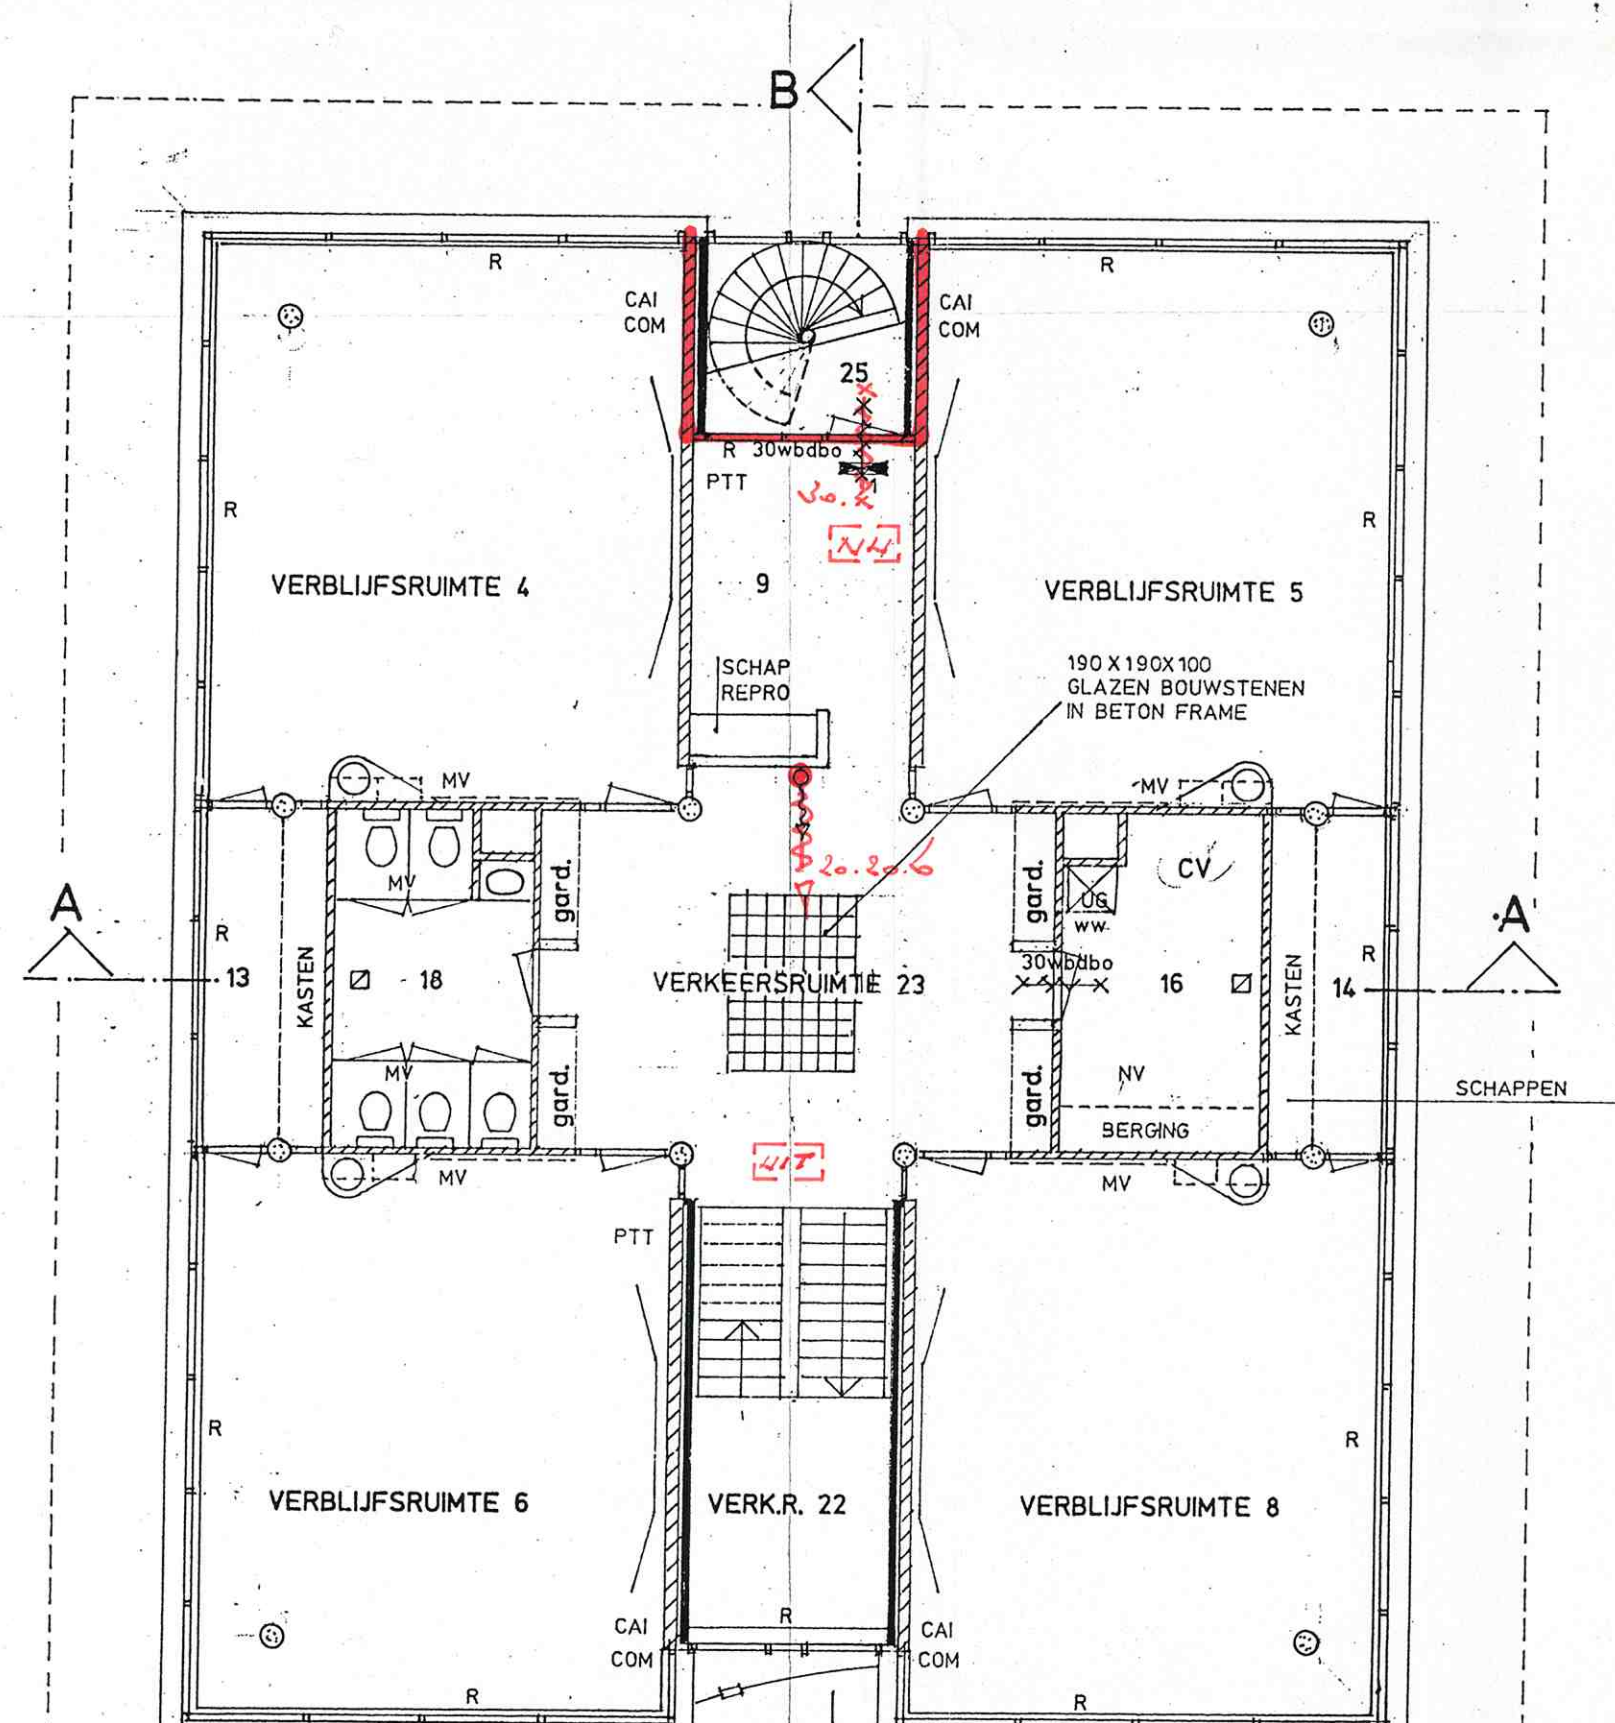

VERDIEPING 1:100

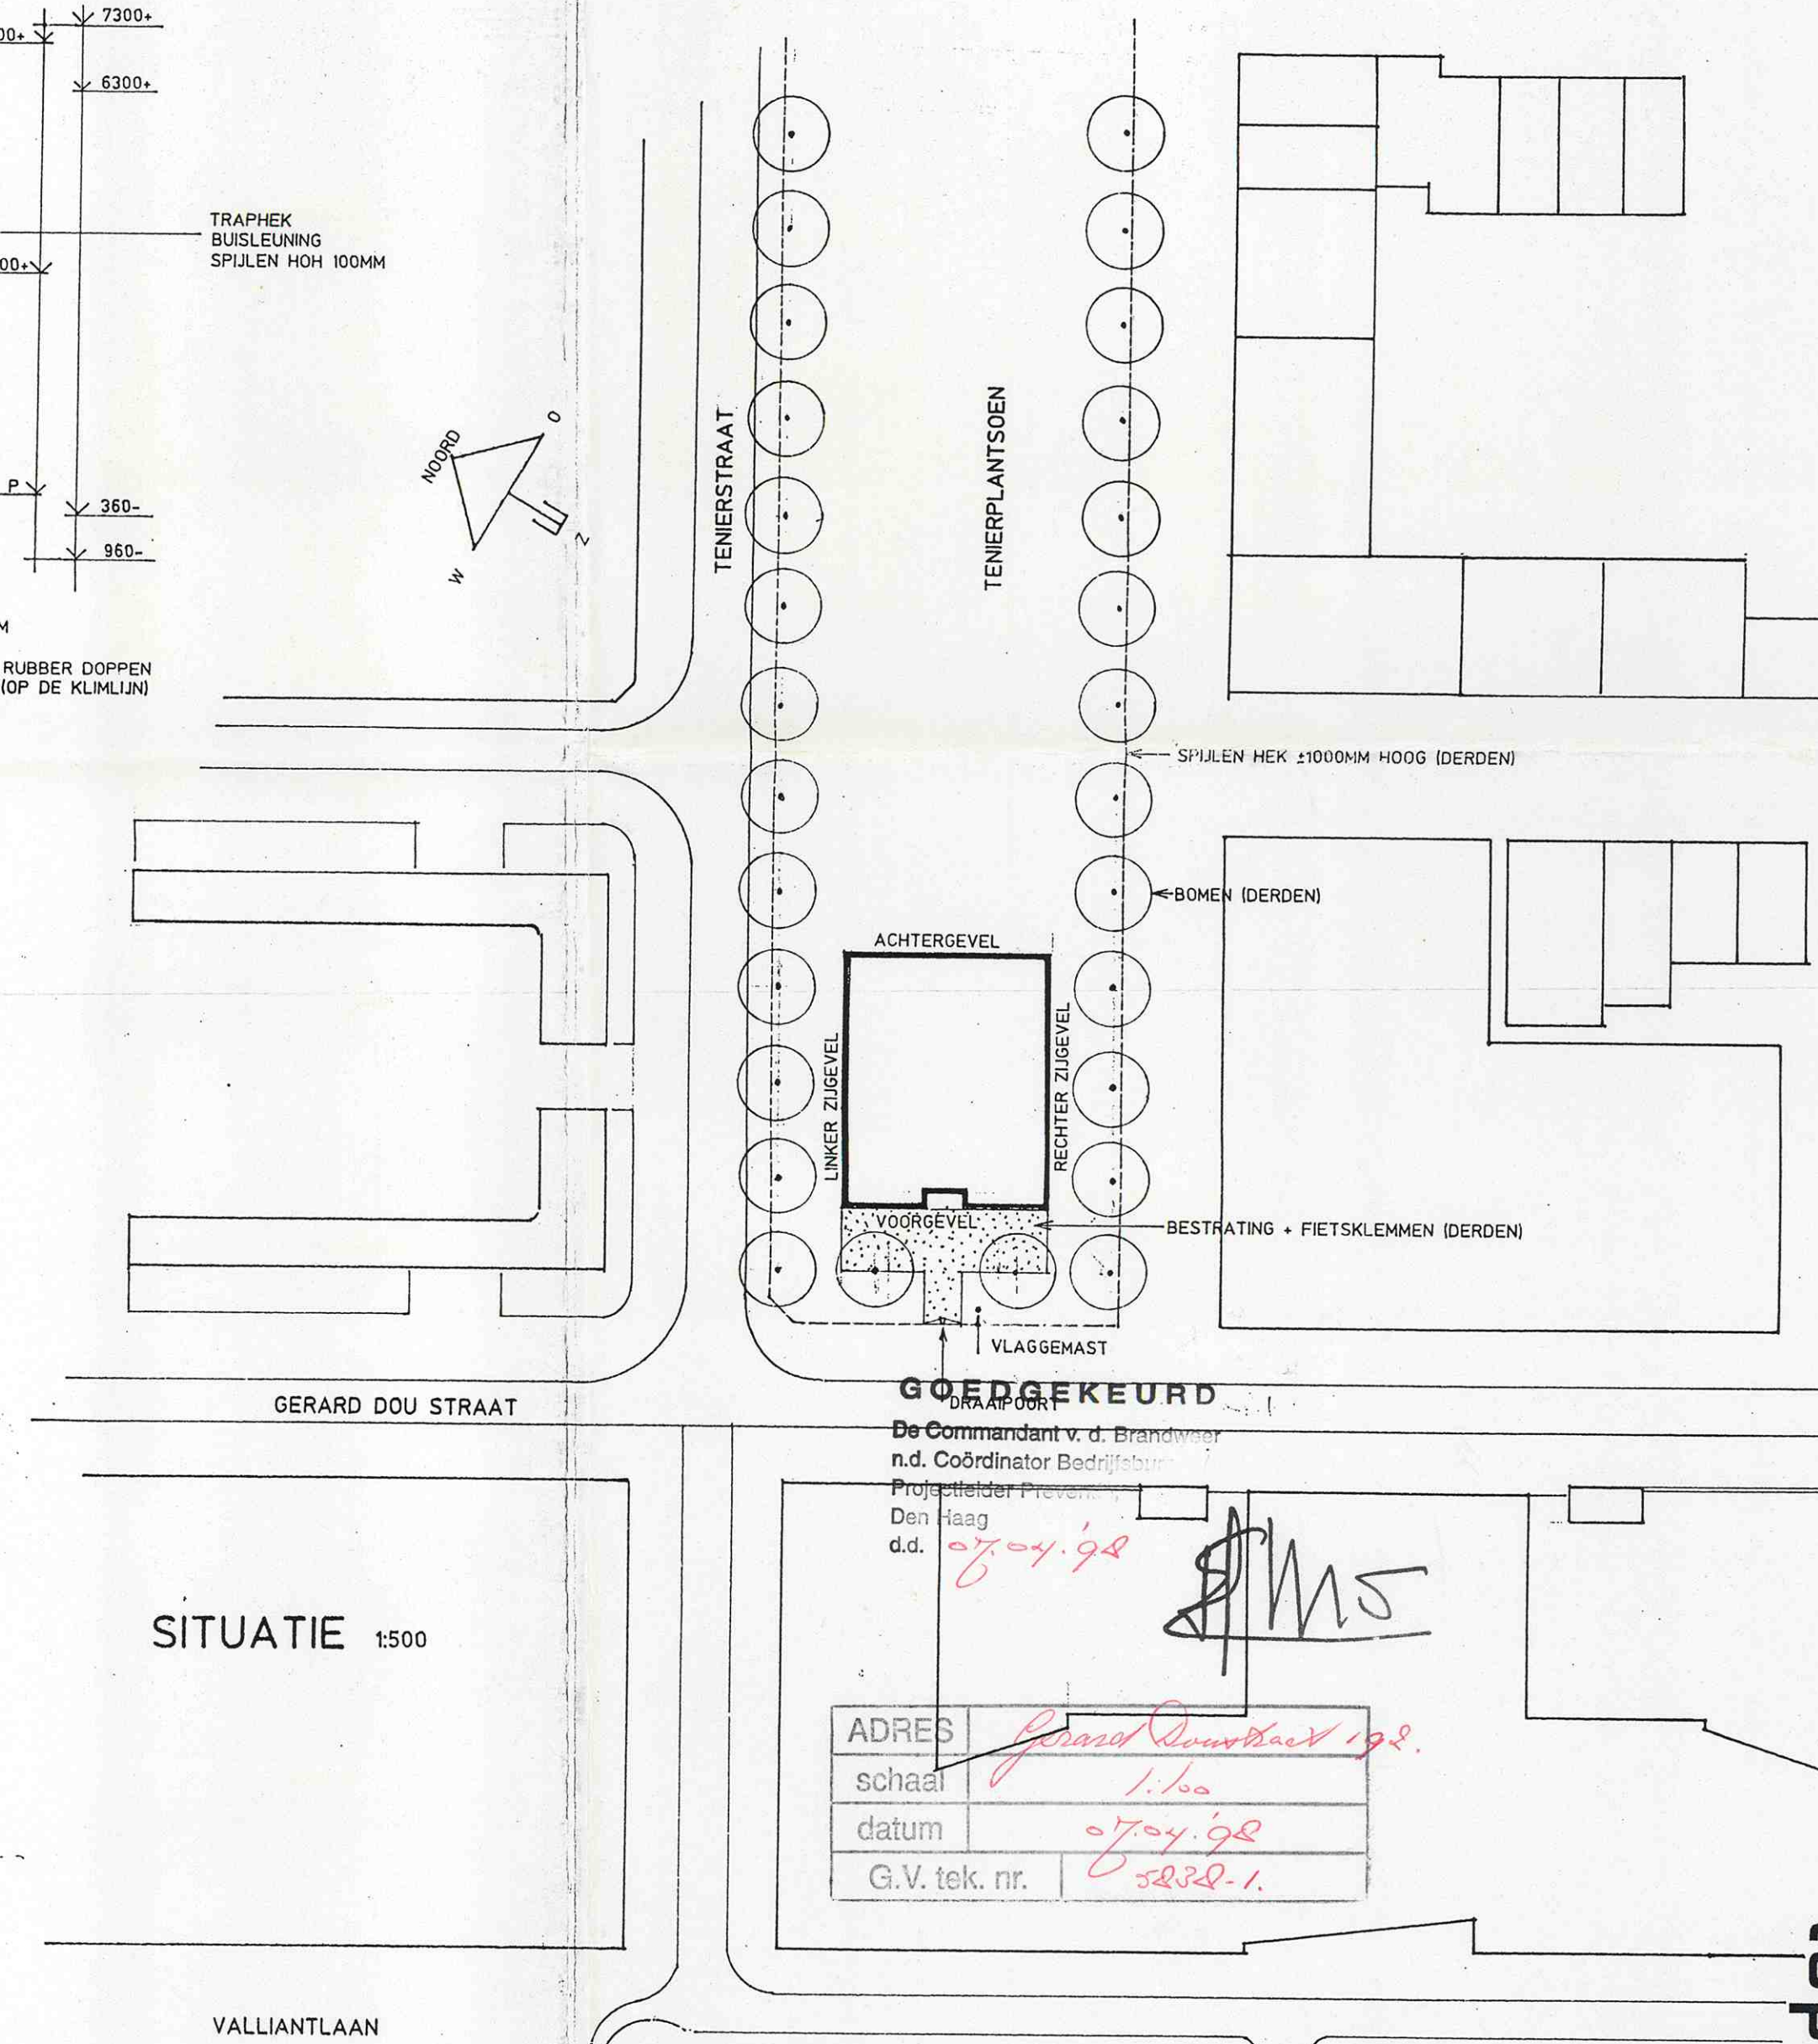

SITUATIE 1:500

GOEDKEURD
 De Commandant v. d. Brandweer
 n.d. Coördinator Bedrijfsbrand
 Projectleider Preventie
 Den Haag
 d.d. 07-04-98
 \$/MS

ADRES
 schaal 1:100
 datum 07-04-98
 G.V. tek. nr. 5832-1

Topos Architecten bv Middelburgseweg 1a Postbus 37 2740 AA Waddinxveen telefoon 01829-43 44 fax 01829-58 78

Project OPRICHTEN GEBOUW T.B.V. ONDERWIJSDOELEINDEN

AAN HET TENERPLANTSOEN TE DEN HAAG

Opdracht WONINGSTICHTING s- GRAVENHAGE

Planfase BESTEKTEKENING

Tekening SITUATIE - PLATTEGRONDEN - DOORSNEDEN - GEVELS -

Getekend	Schaal	Datum	GewJzlgd	Projectnummer	Blad
biv	1:100/500	7-8-95	25-9-95 12-10-95	9416	3.01