


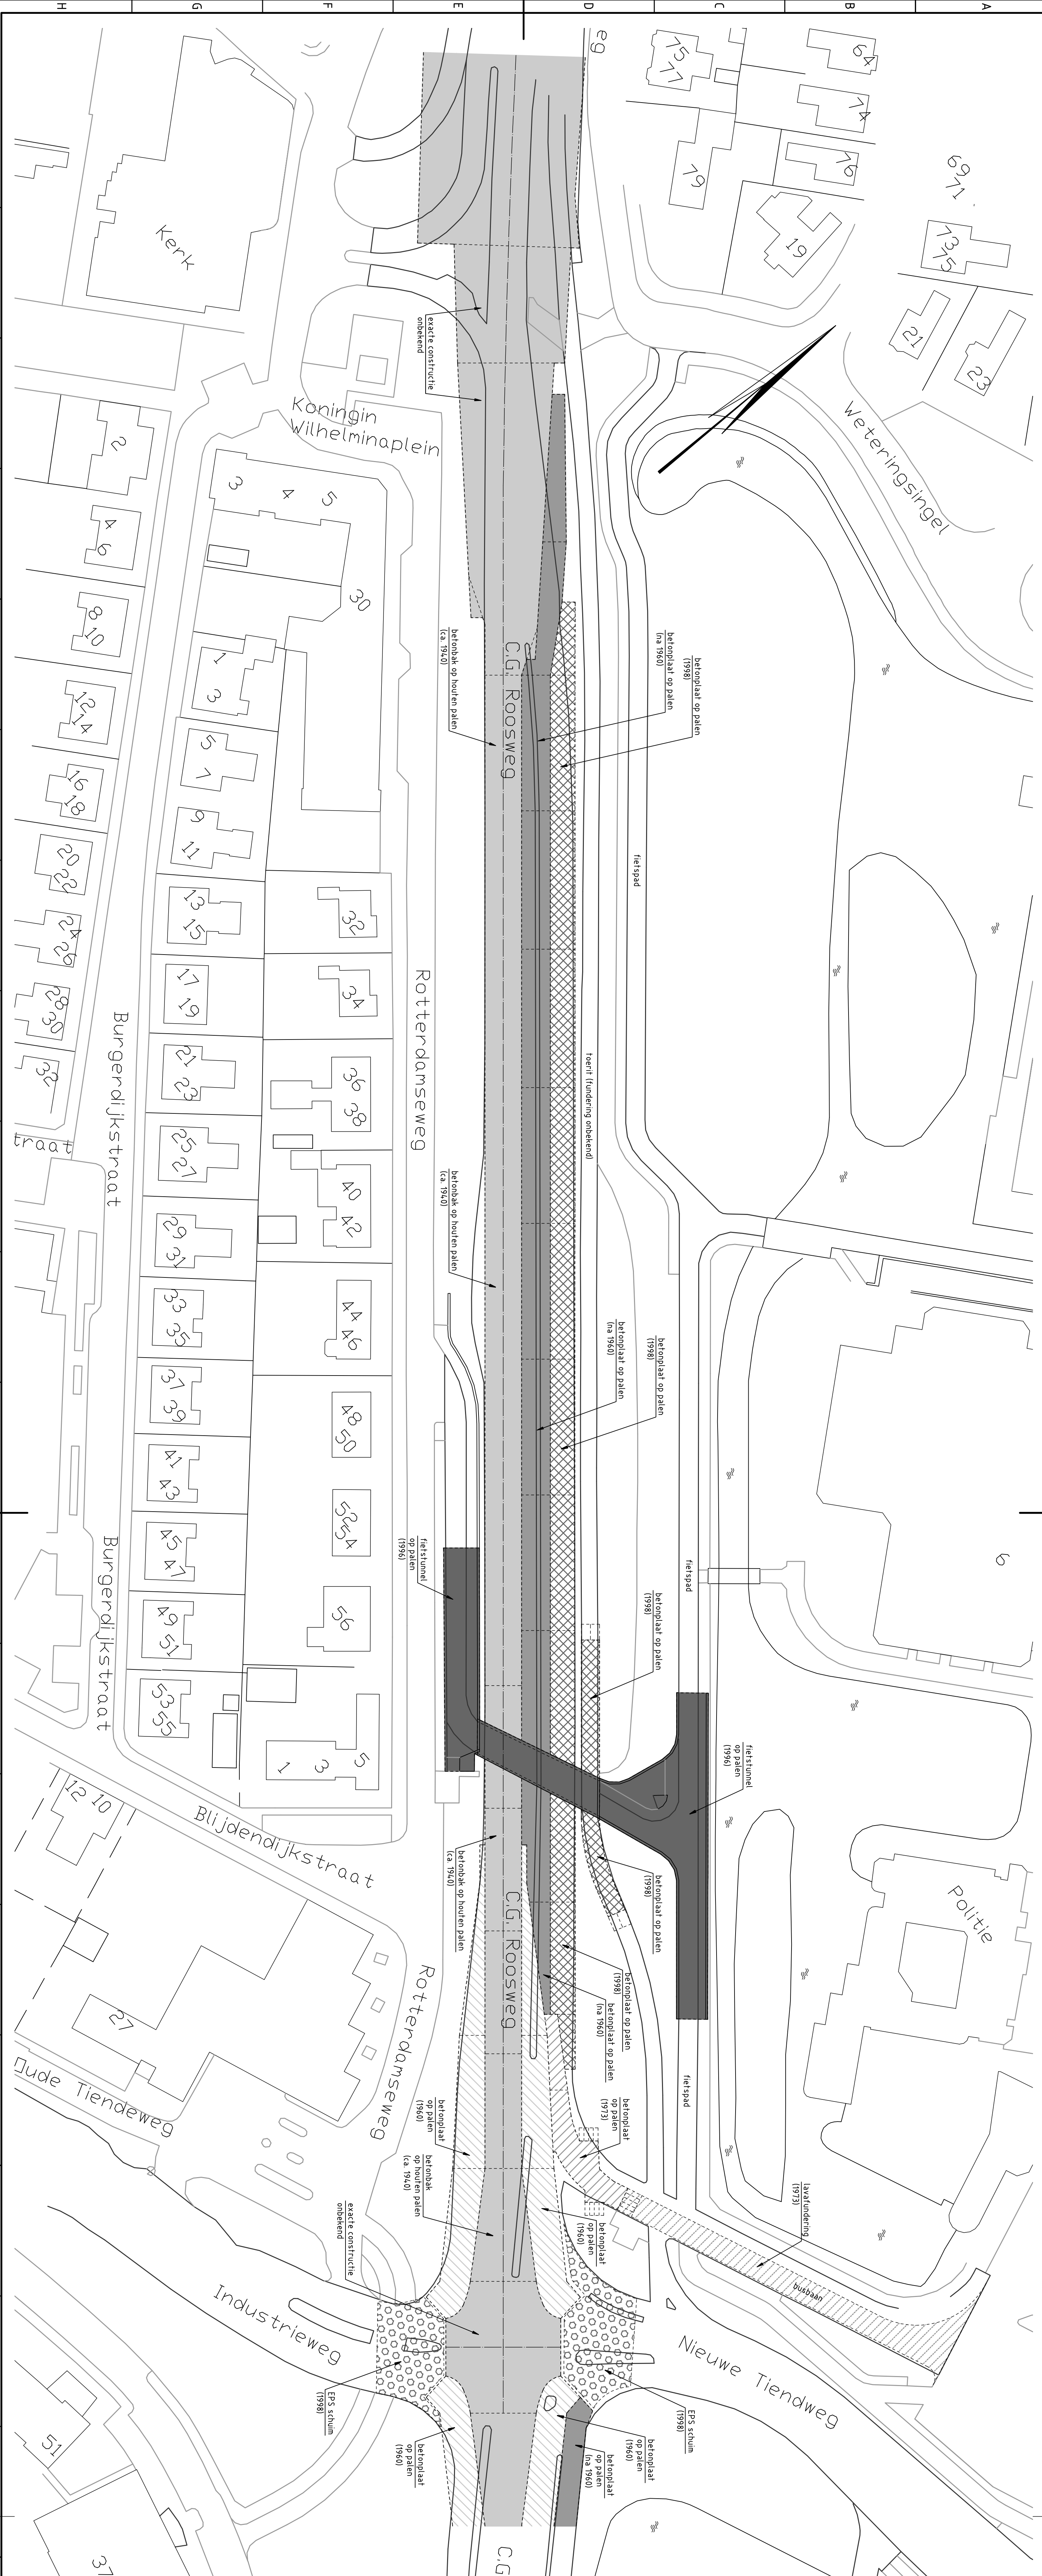

Projectnummer		N162830
Identificatiecode		
Versie		1.0
Versiedatum		29-05-2009
Versieomschrijving		Wijzigingen
Schakel		1500
Schakel		ASX4
Tekenaar		R.F. Timmermans
Besteknummer		
Projectleider		W.C.M. van Schie
Wijzigingen		
Divisie Infra		
Afdeling Infra-TW		
Projectnummer		3500 QW Utrecht

betonbak op houten palen (ca. 1940)

betonplaat op palen (1960)

betonplaat op palen (na 1960)

betonplaat op palen (1973)

lavelundering (1973)

fietsstunnel op palen (1996)

betonplaat op palen (1998)

EPS-schuim (1998)

LEGENDA

- maatvoering in millimeters (tenzij anders vermeld)
- hoogtematen in meters t.o.v. N.A.P. (tenzij anders vermeld)