




DOORSNEDE A-A
schaal 1 : 100

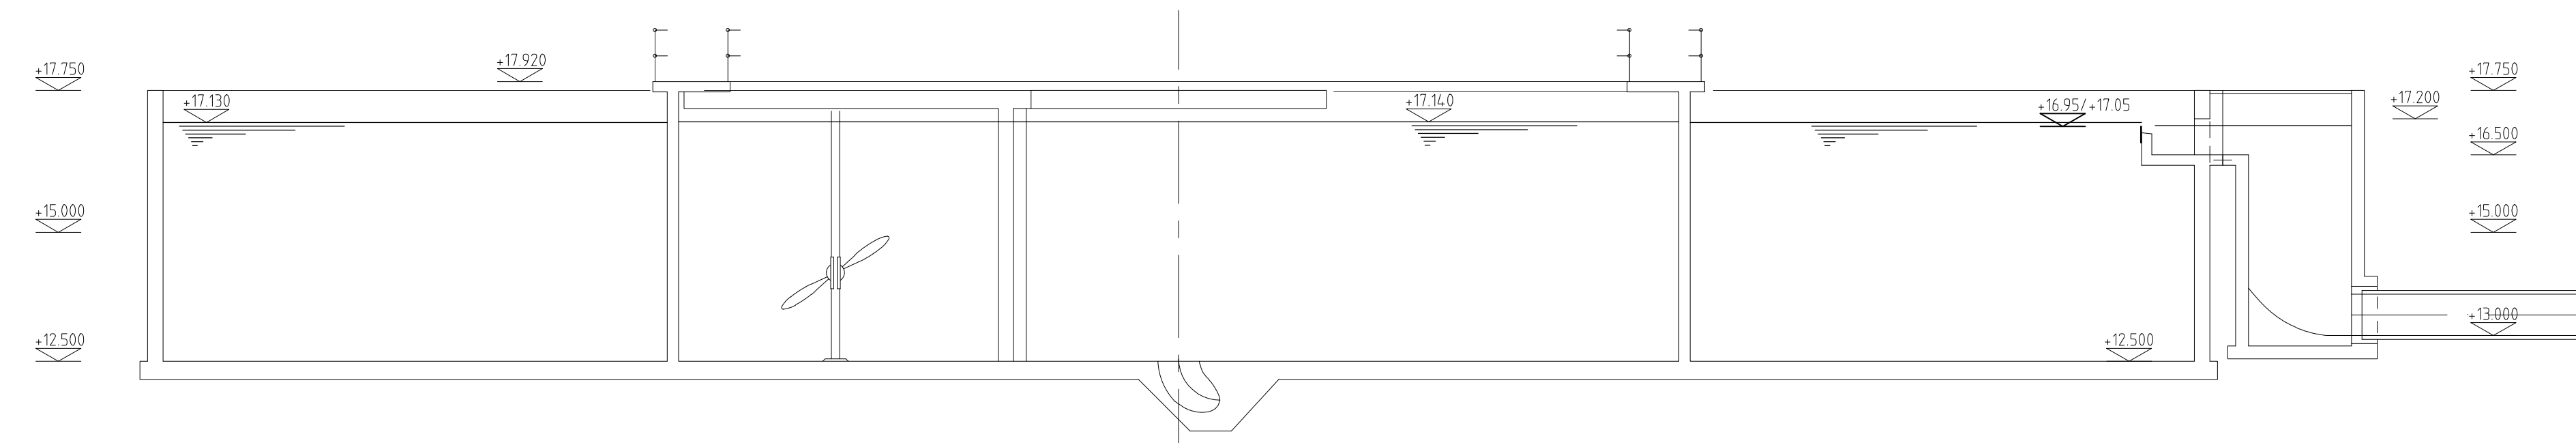


DOORSNEDE B-B
schaal 1 : 100

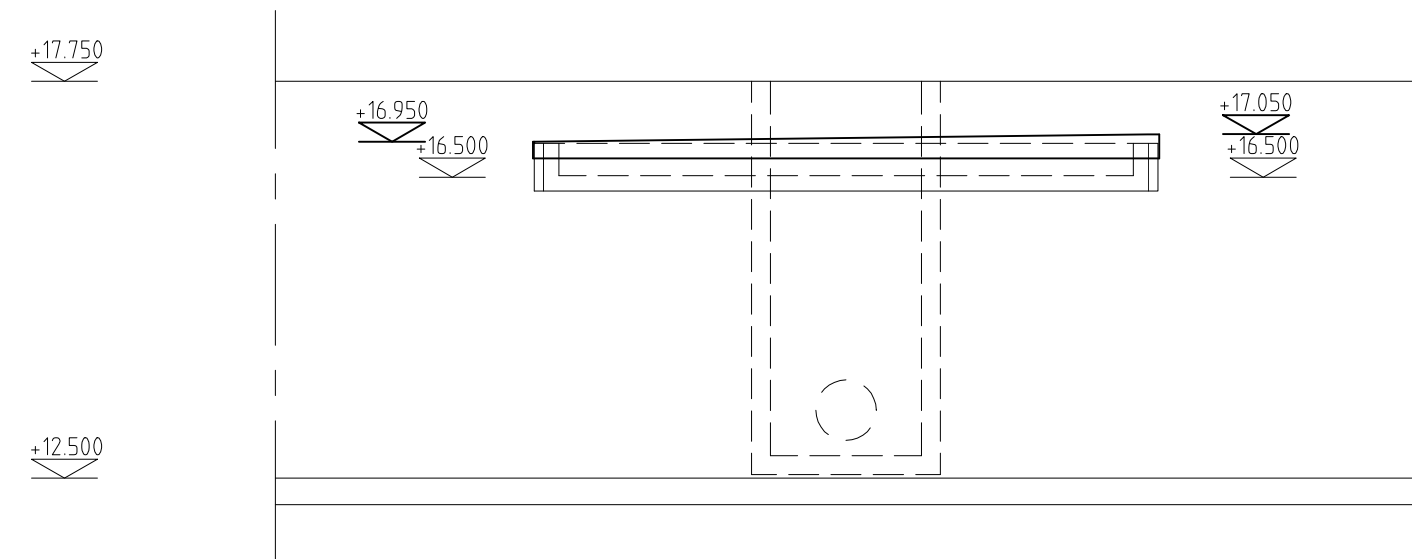


DOORSNEDE C-C
schaal 1 : 100

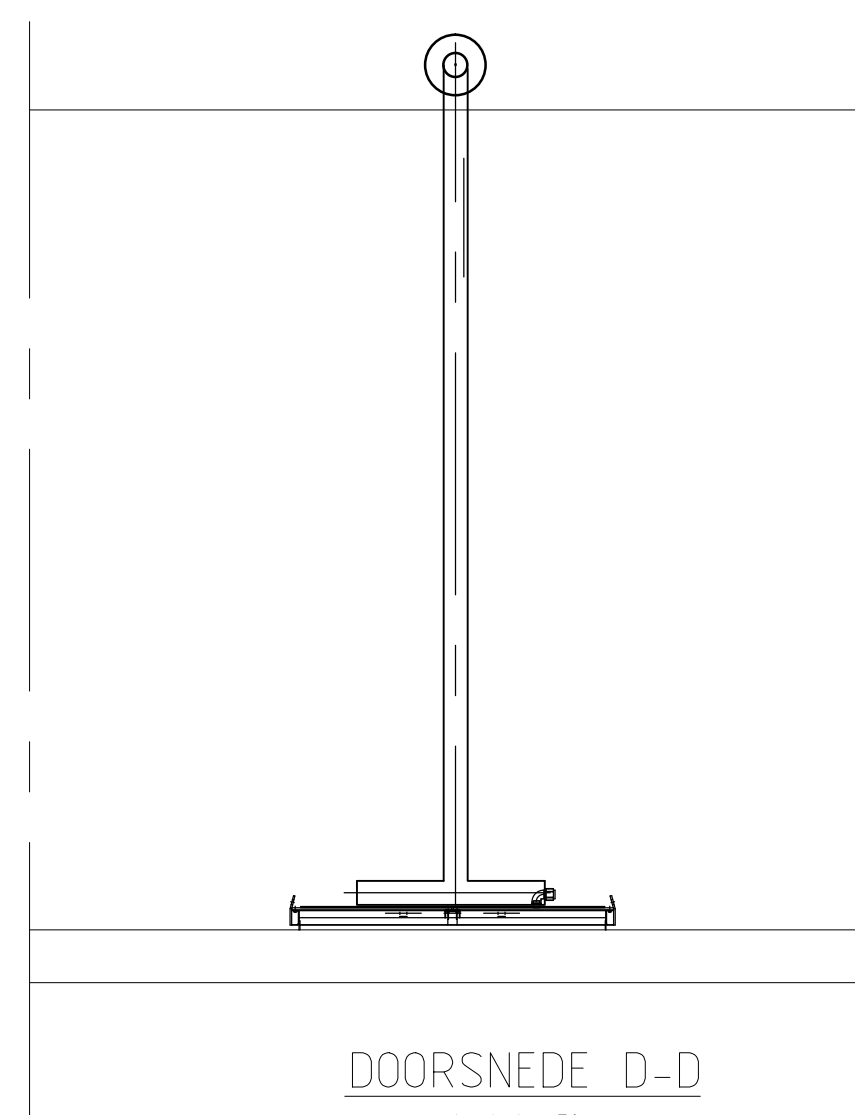


DOORSNEDE D-D
schaal 1 : 50

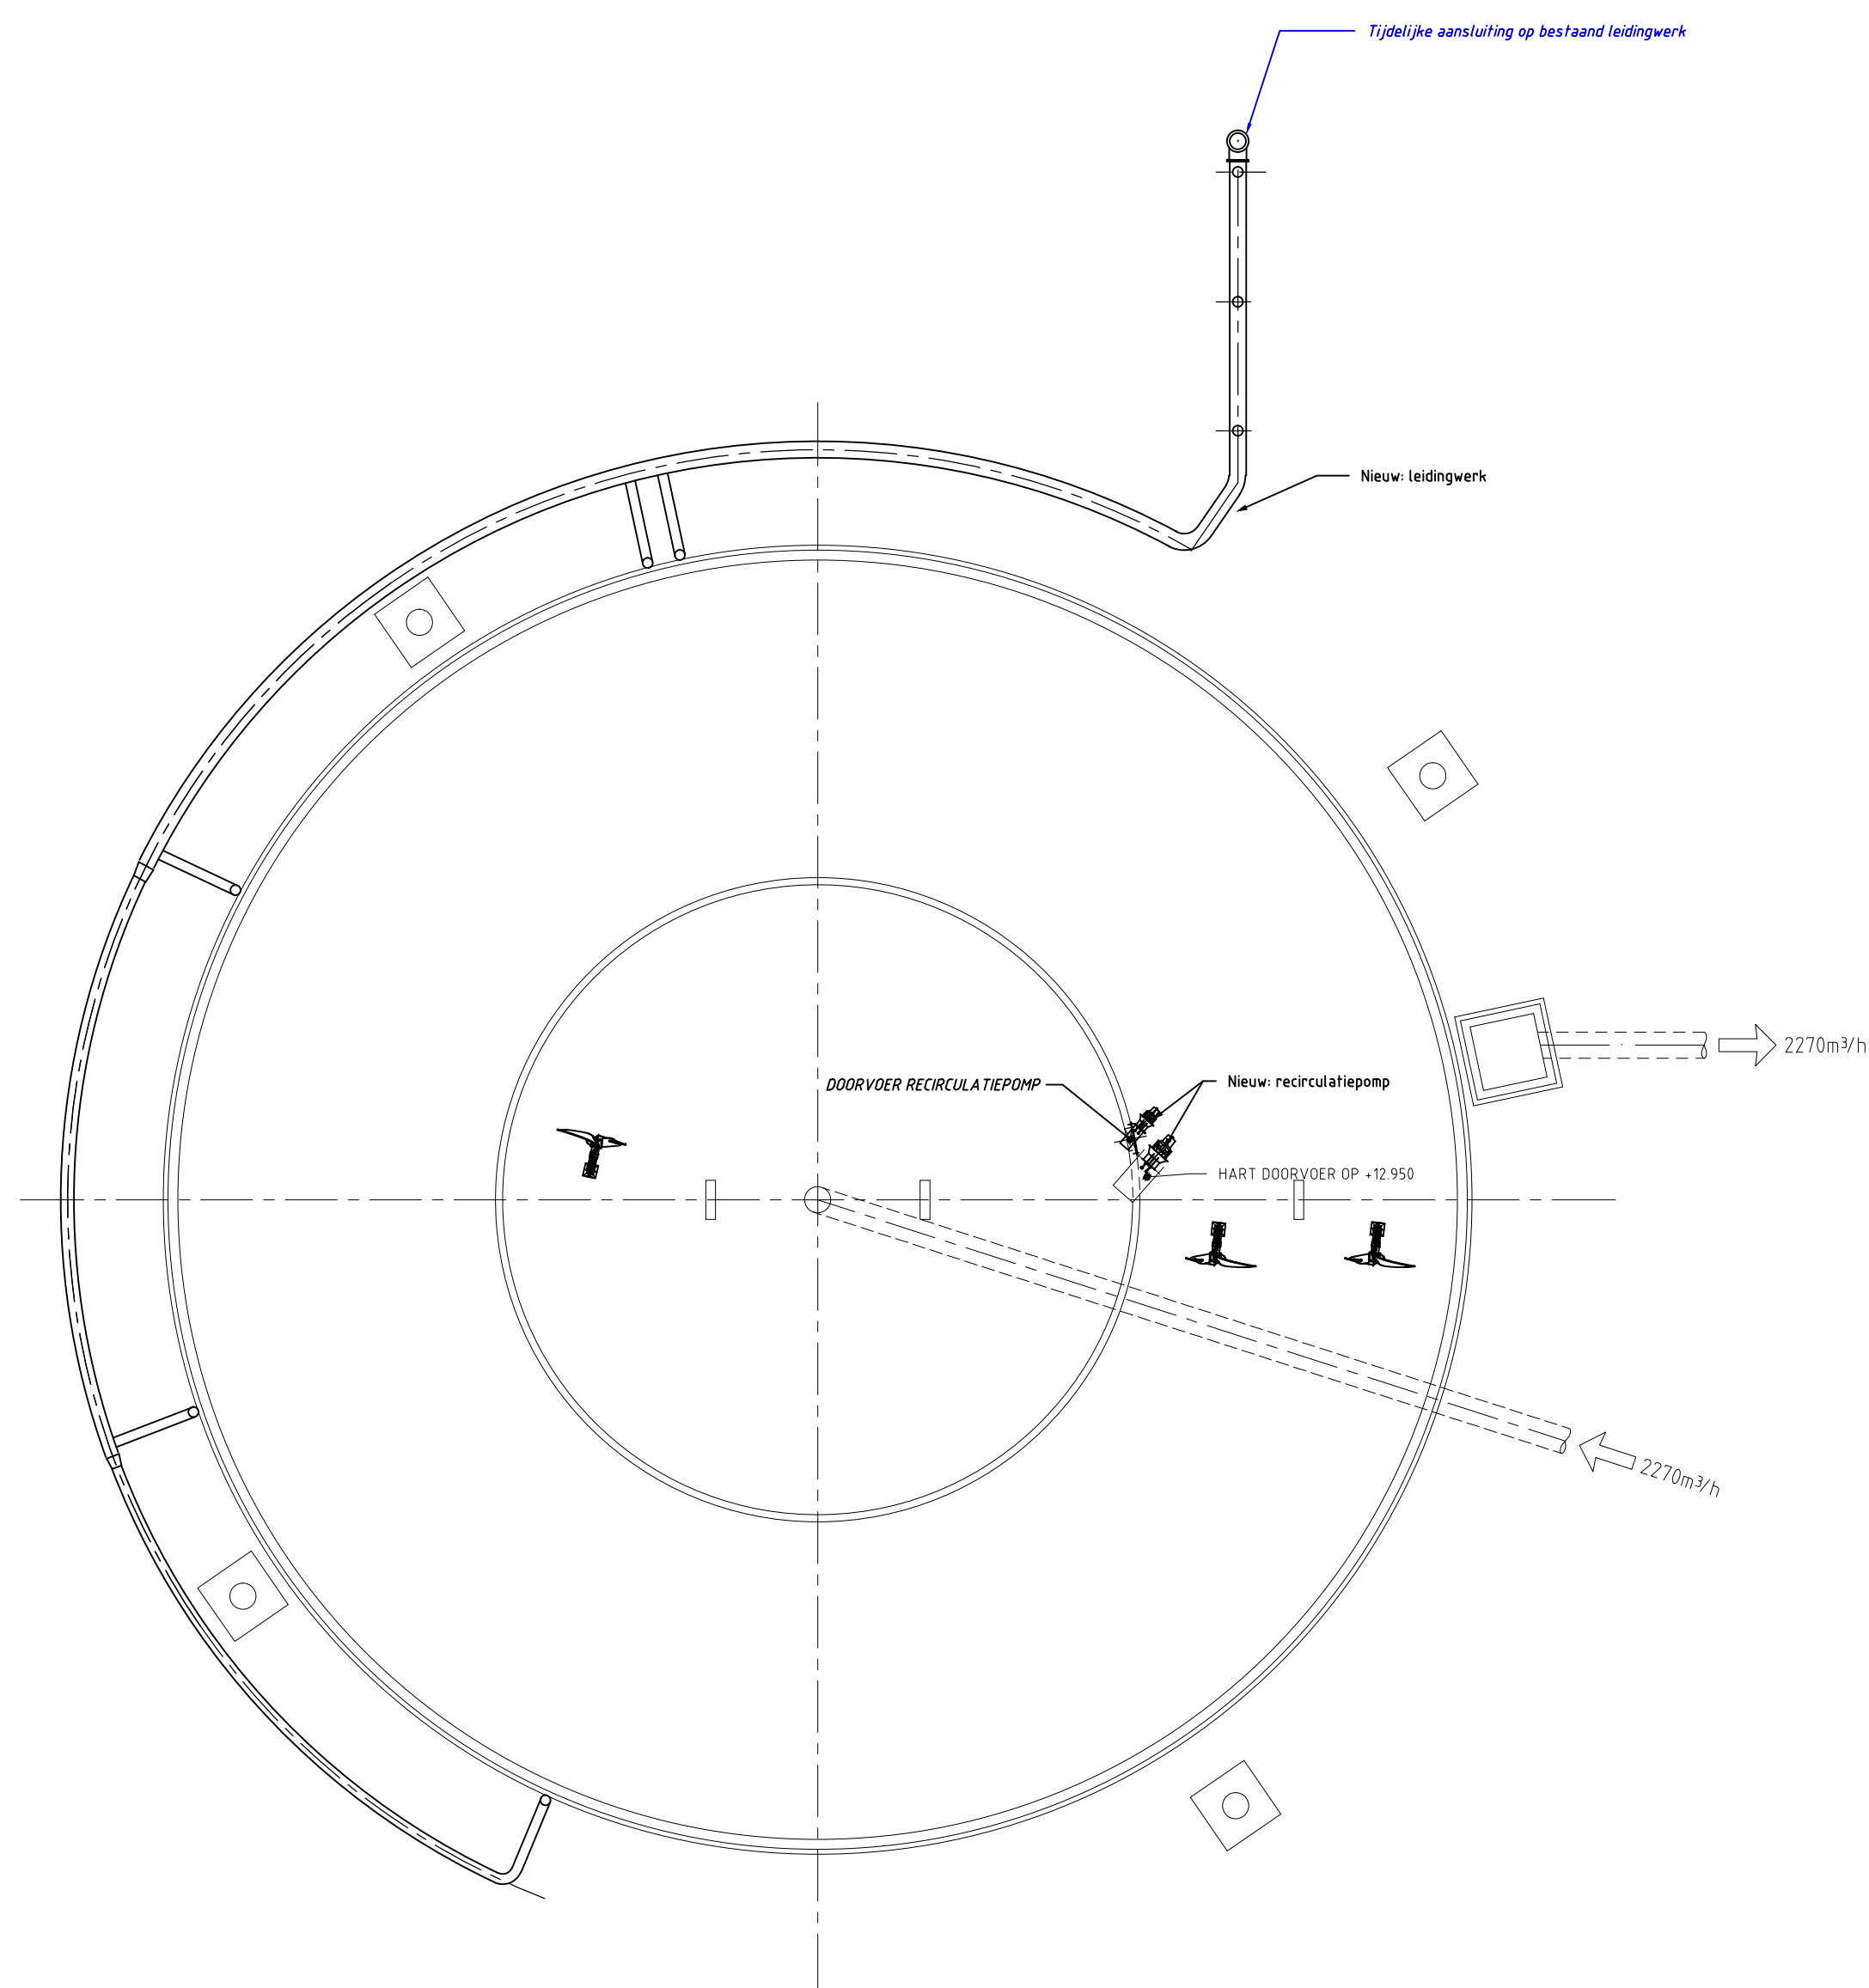

VLOER
schaal 1 : 200

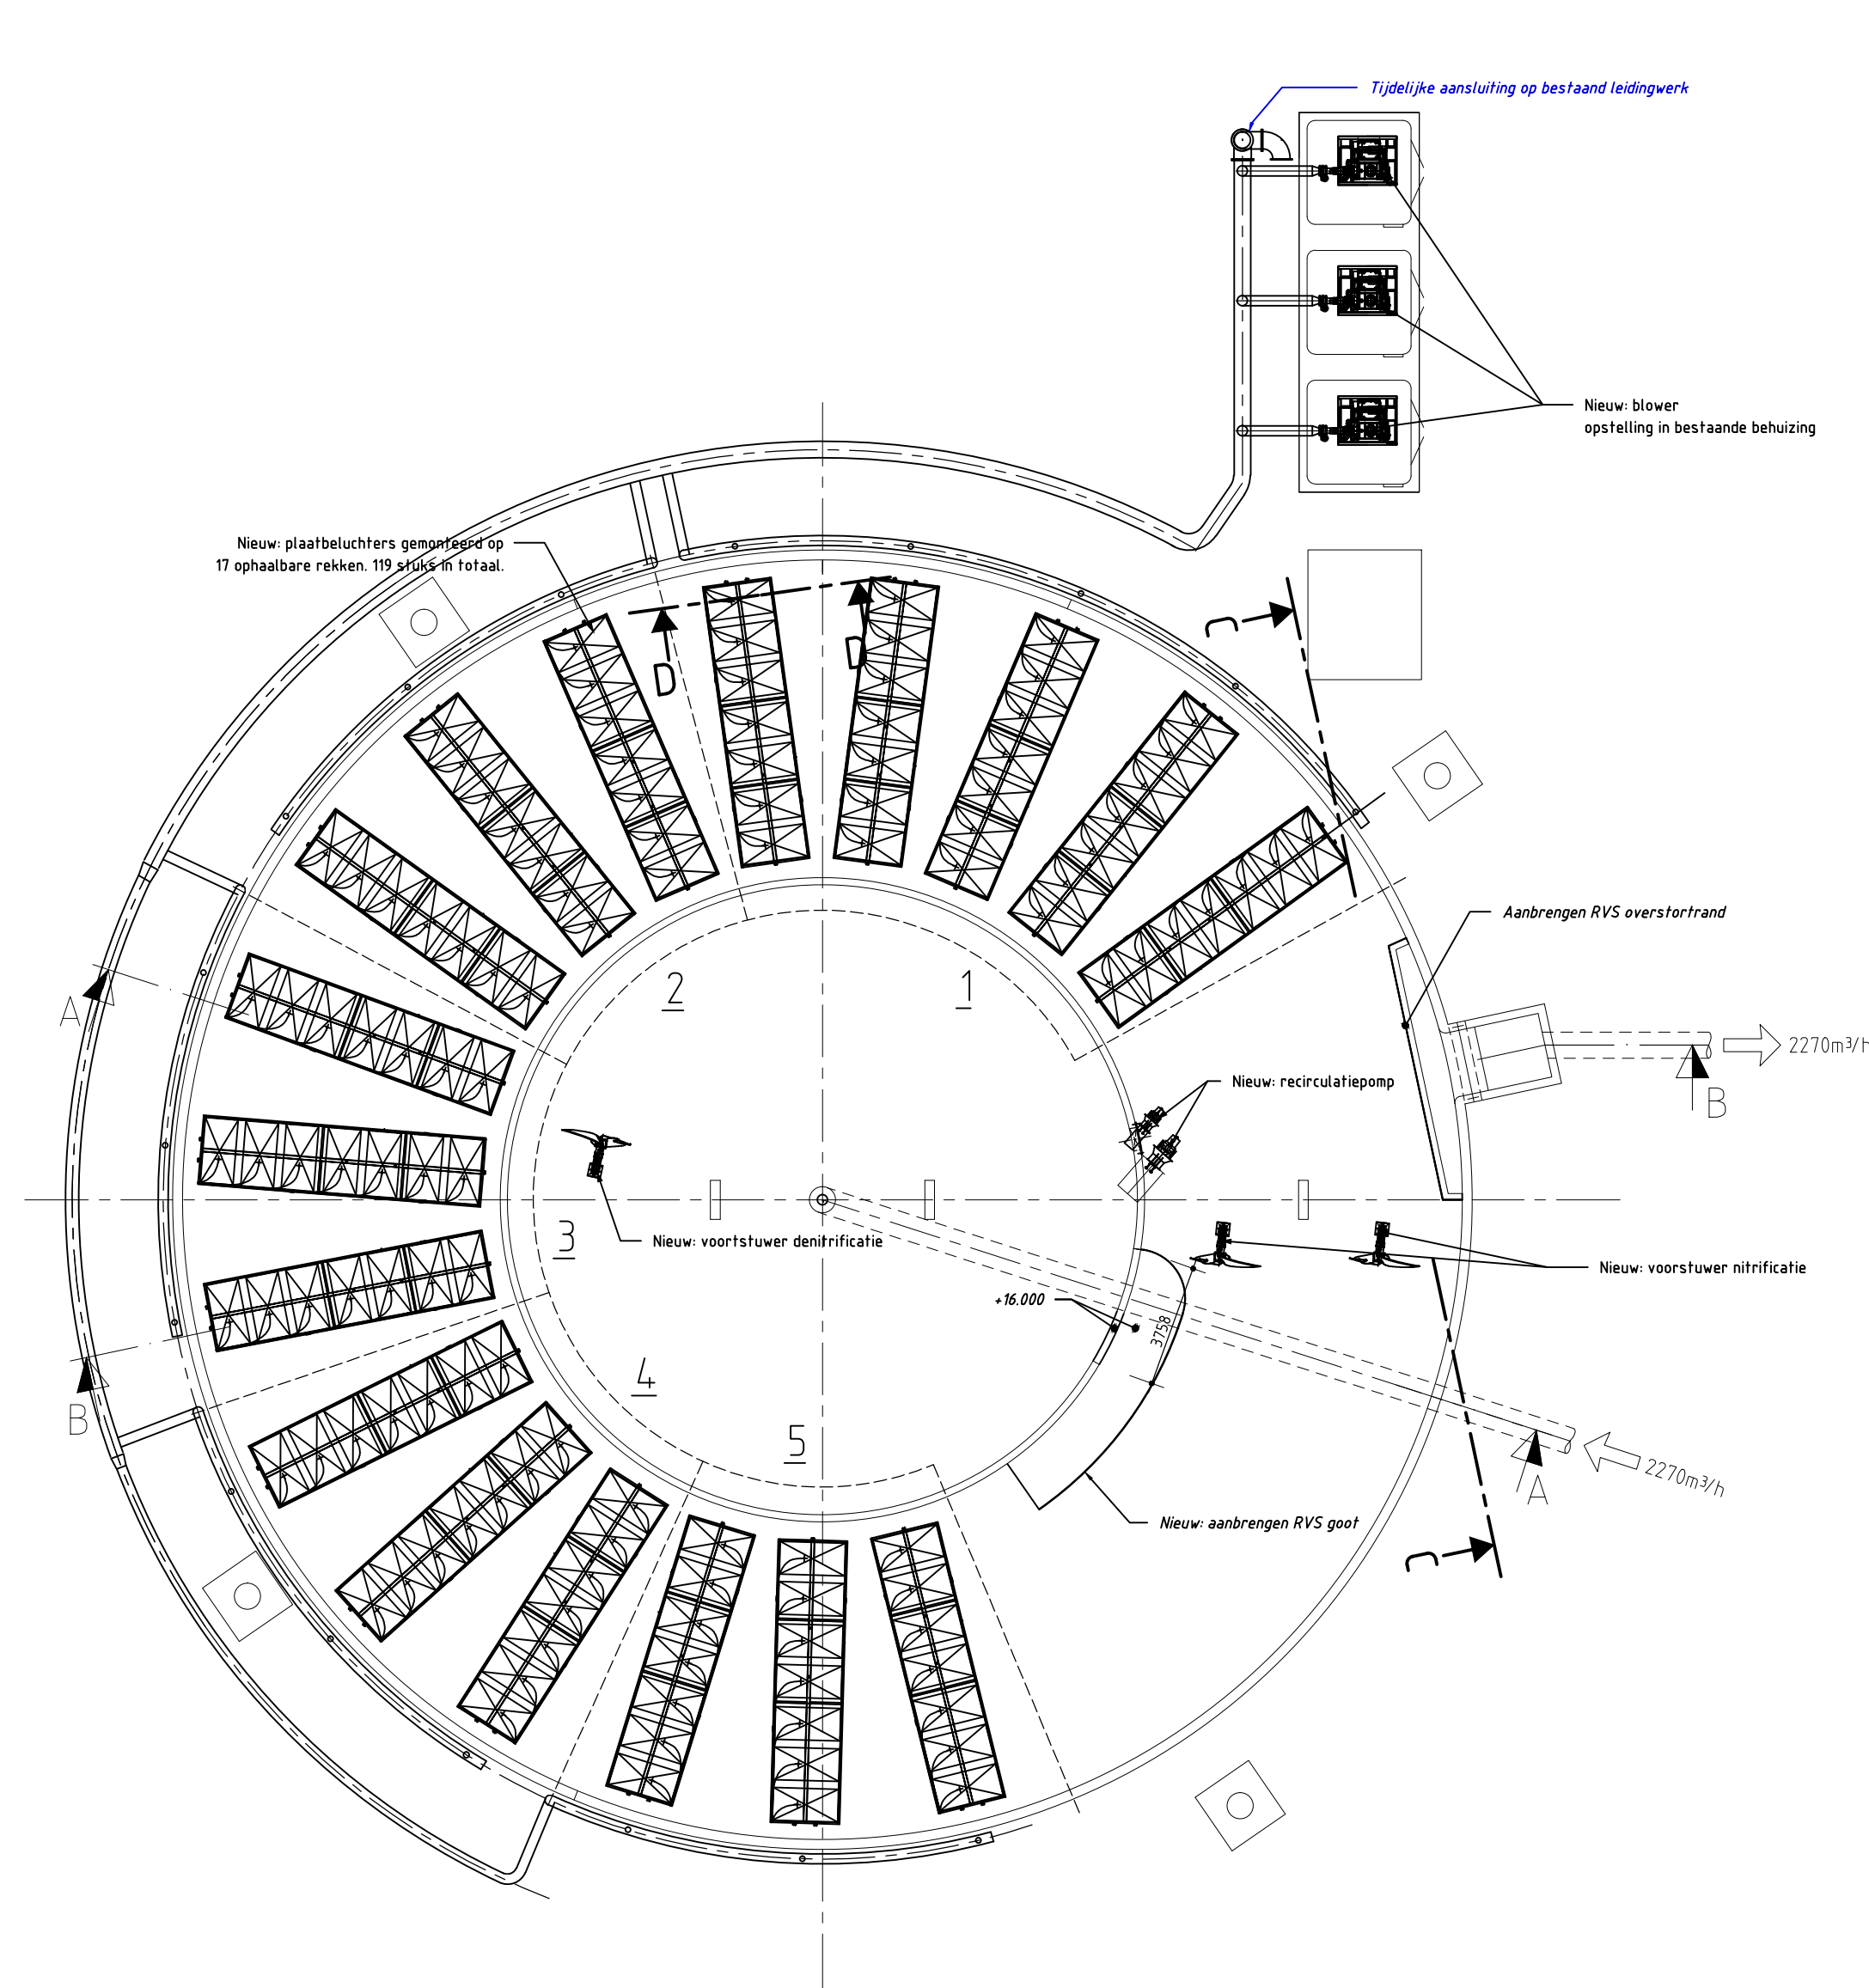

HORIZONTALE DOORSNEDE op de WATERLIJN
schaal 1 : 200

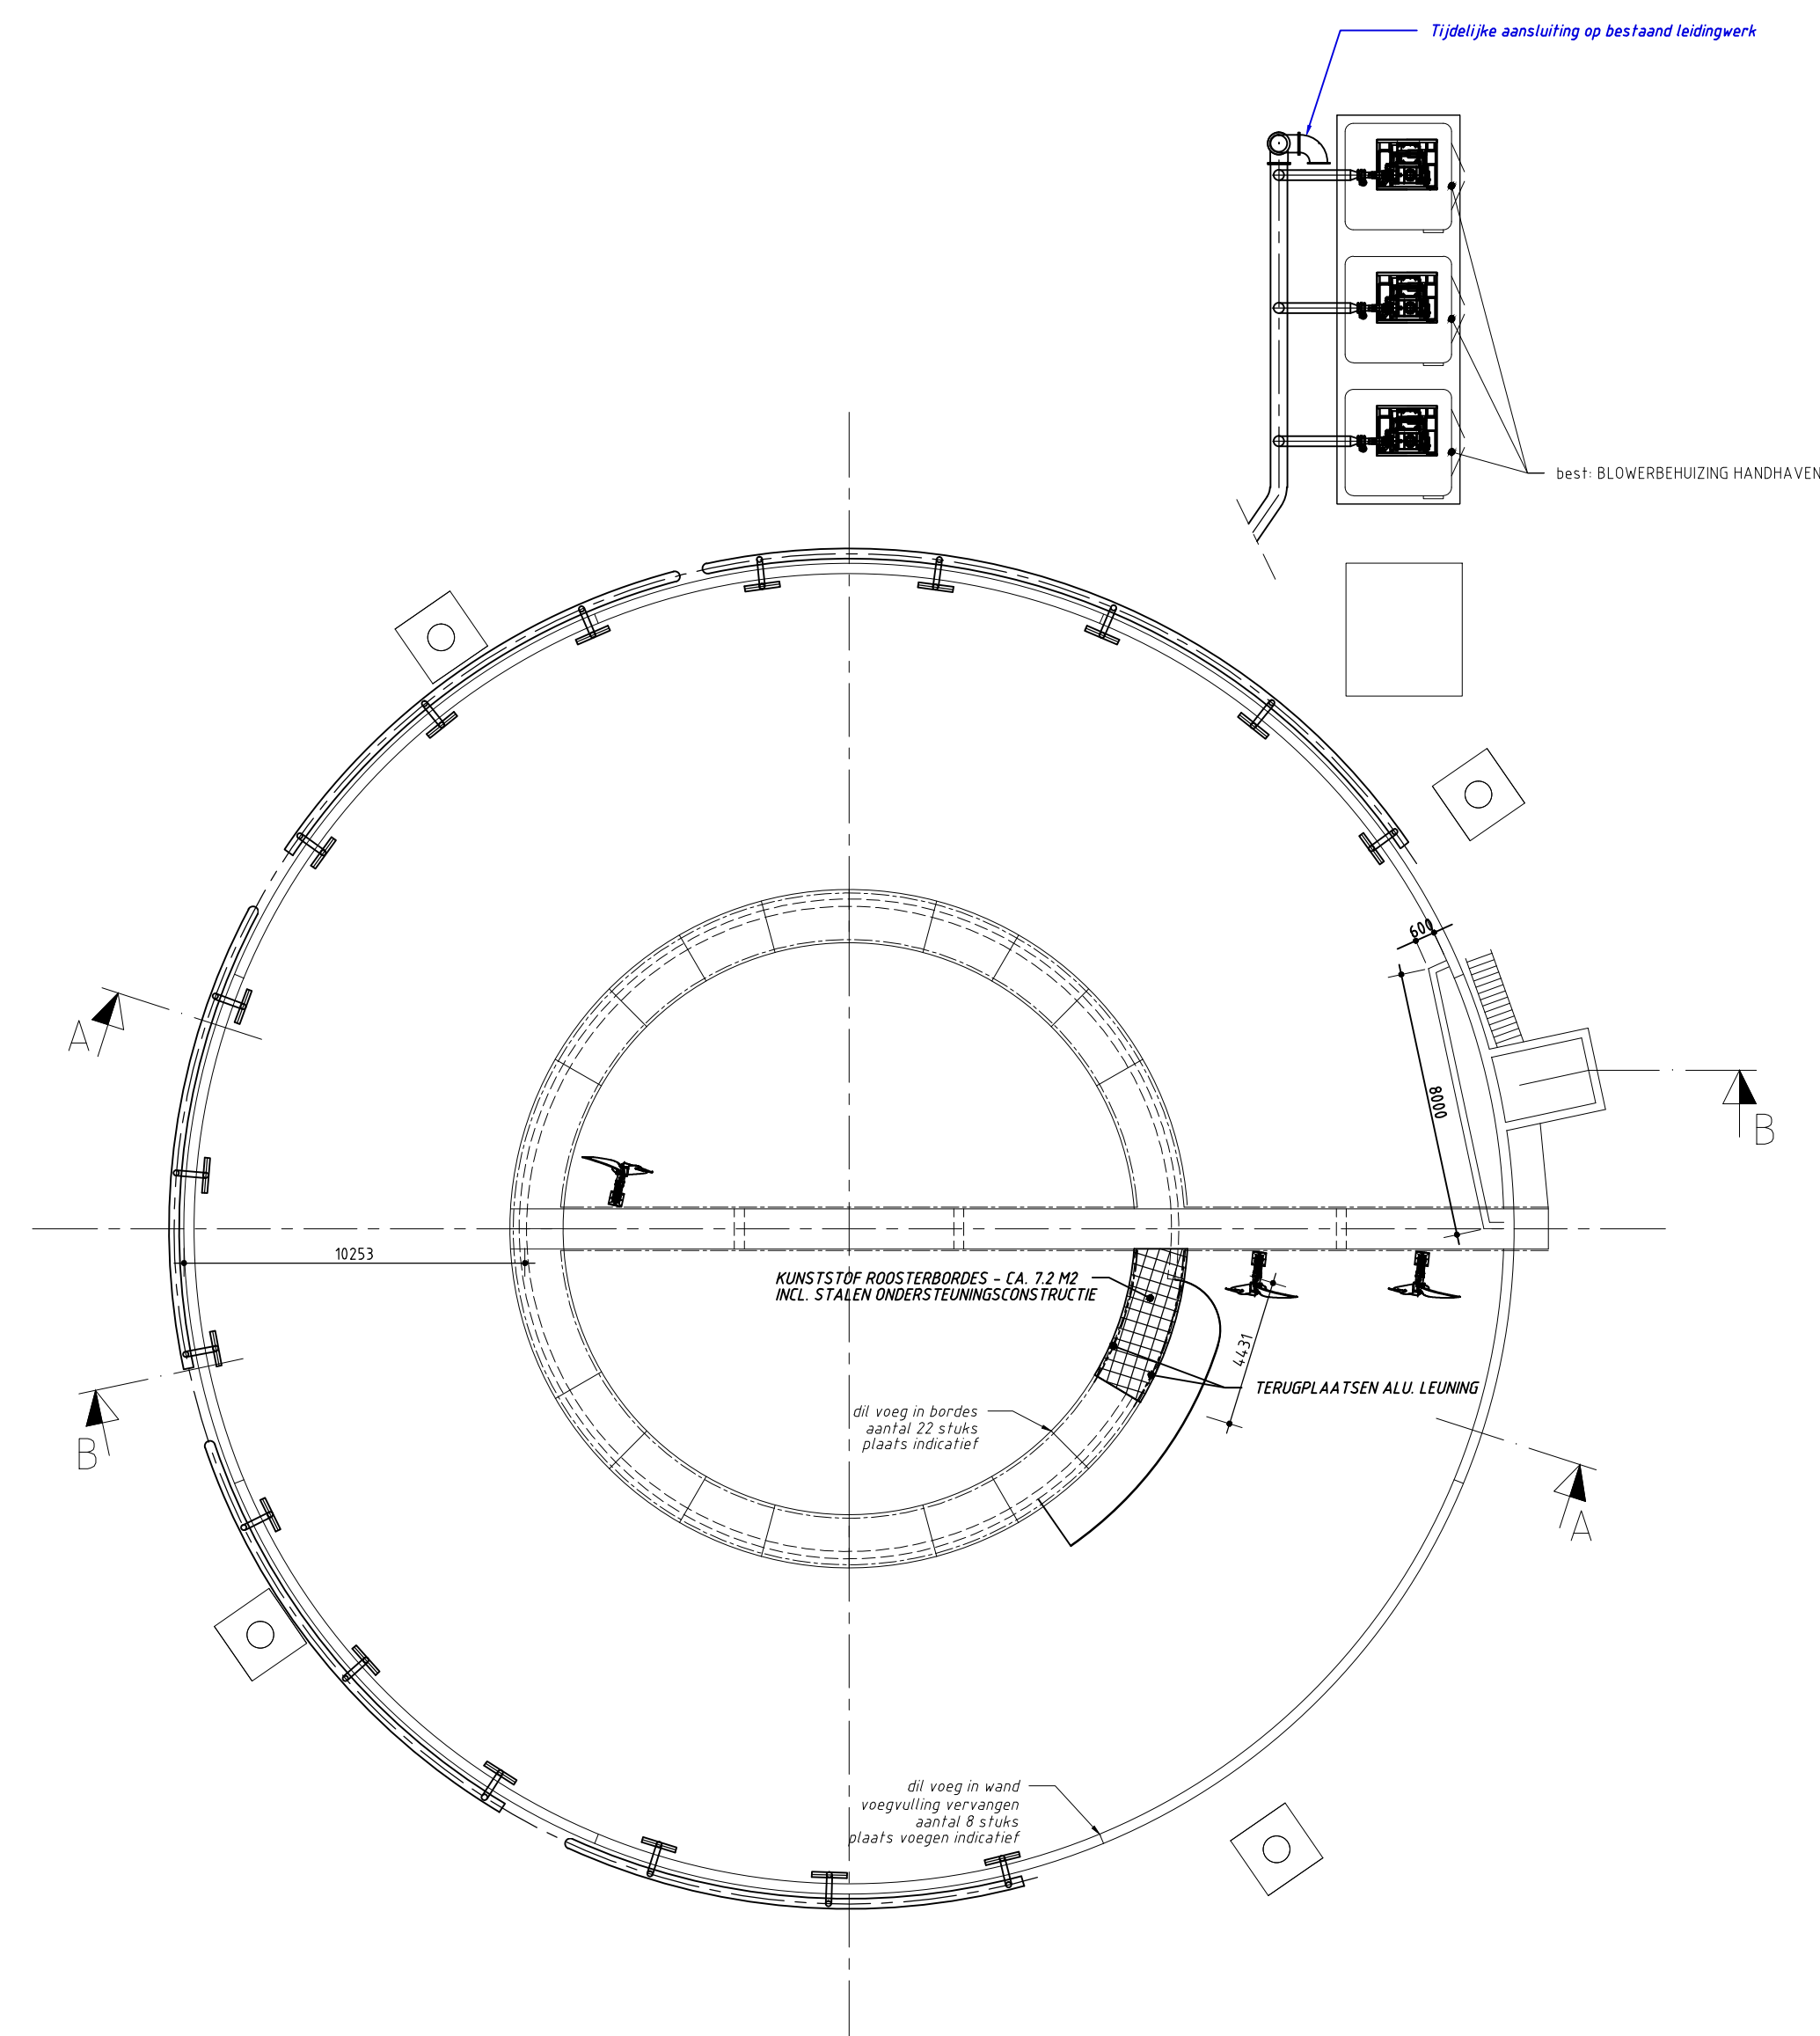

BOVENAANZICHT
schaal 1 : 200

- HOOGE RECIRCULATIEPOMP ACCOORD ???

BOUWKUNDIG:

RENVODI: NIEUW

IN HET WERK TE STORTEN BETON

ALGEMEEN:

maten in MM, hoogten in M. tov. NAP

maatvoering in bestaande situatie ter plaatse controleren.

15 graden cursief bijchrift: levering/actie door civ./bouw. aannemer.

30 graden cursief bijchrift: levering/actie door elektrotechn. aannemer.

niet cursief bijchrift: levering/actie door mech. aannemer.

	Tauf		Postbus 133 7420 AC Deventer Telefoon (0571) 69 99 11 www.tauf.nl		
	Opdrachtgever WATERSCHAP VECHTSTROMEN				
	Project RENOVATIE RWZI SLEEN				
	Onderdeel BELUCHTINGSTANK NIEUW				
Datum Geak. Gek.		02-06-15 HJL MFL		Schaal 1 : 200	
Projectnummer 1220295		Tekeningnummer 114		Status DEFINITIEF A	
Wjz.		Aard der wijziging		Formaat A0	
A B C D		Ringkleding verplaatst		Datum 21-06-15 Gek. MCK	