


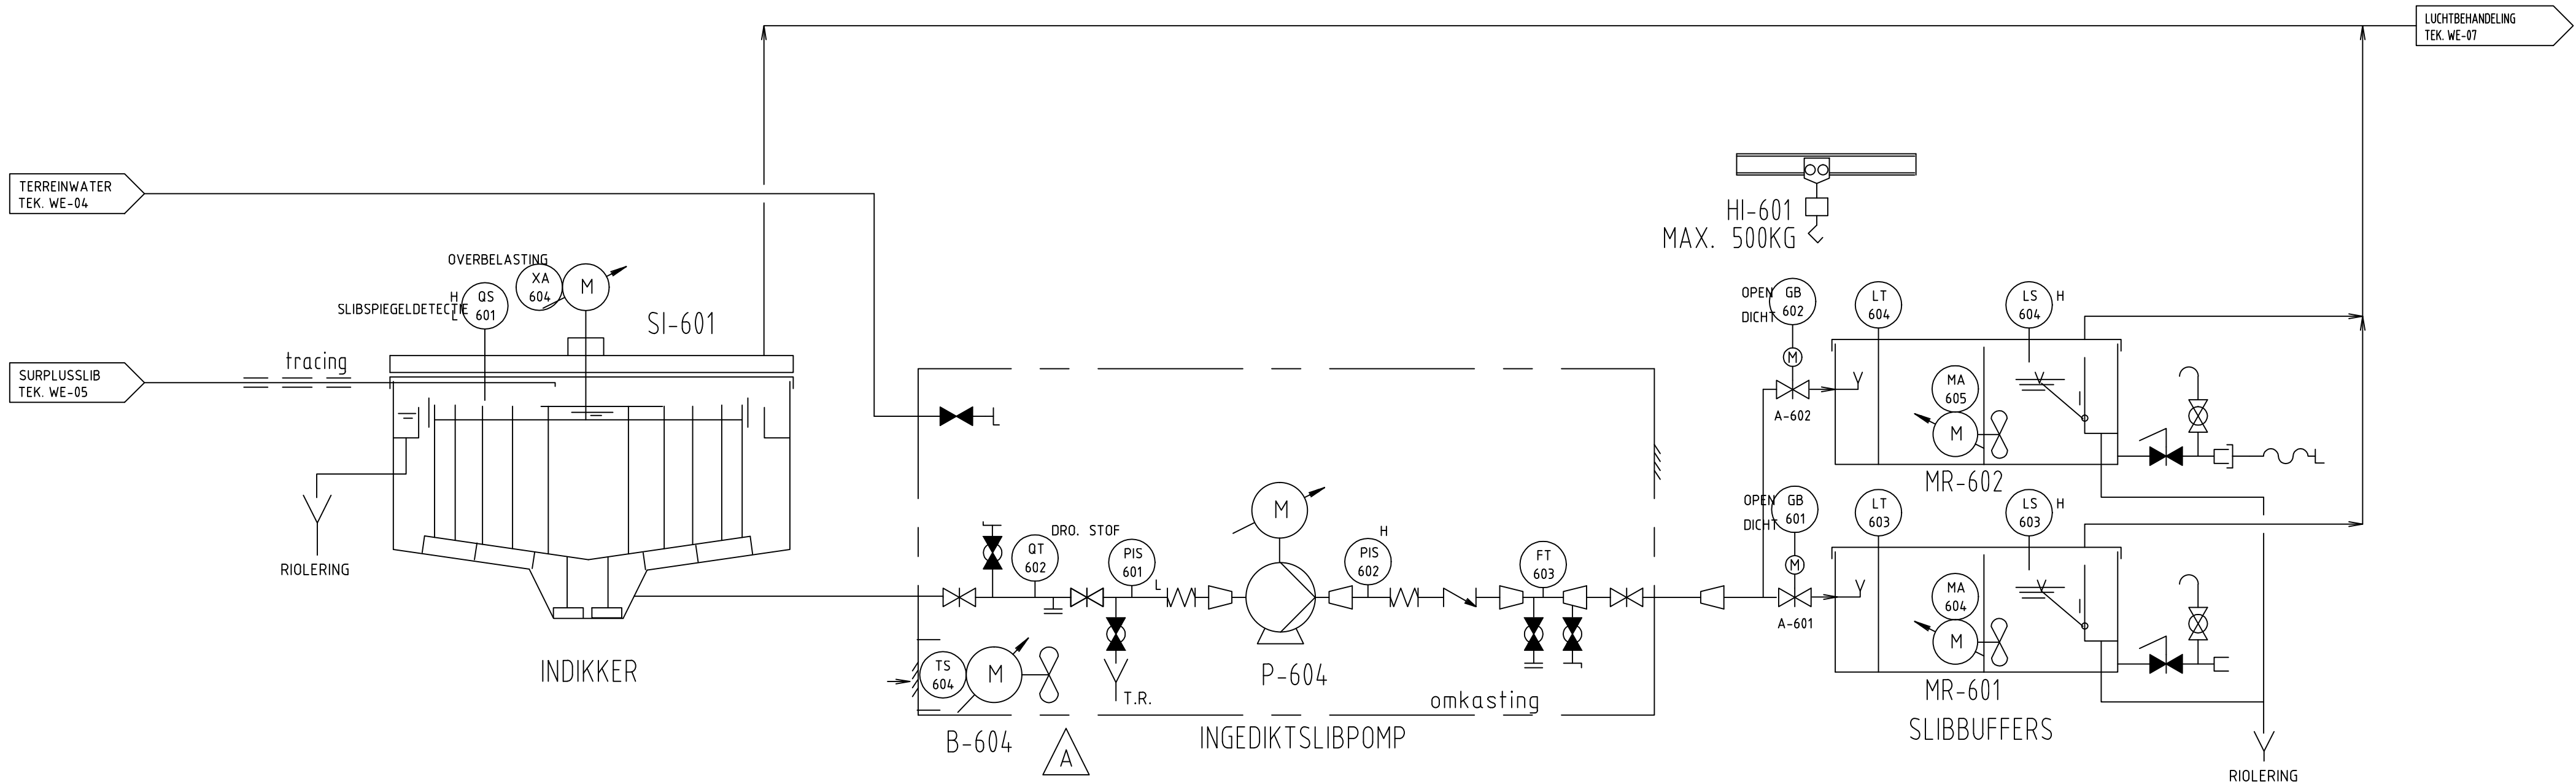

P-604 INGEDIKTSLIBPOMP (NIEUW)	
TYPE	LOBBEN
CAPACITEIT	9 m³/UUR
OPVOERHOOGTE..	:mwk
VERMOGEN	11 kW

MR-601/602 MENDER	
TYPE	DOMPEL
CAPACITEIT	0,1 kW/m³
VERMOGEN	11 kW

SI-601 AANDRIJVING INDIKKER	
TYPE	:
VERMOGEN	0,5: kW

B-604 VERWARMING	
TYPE	: BUIS
CAPACITEIT	: ?? m³/UUR
VERMOGEN	: ?? kW



Tauw

Postbus 133
7400 AC Deventer
Telefoon (0570) 69 99 11
www.tauw.nl

Opdrachtgever

WATERSCHAP VECHTSTROMEN

Project

RENOVATIE RWZI SLEEN

Onderdeel

P.I.D. INDIKKER EN INGEDIKT SLIBPOMP
WE-06

Datum
Getek.
Gec.

19-02-15

AUV
ADV

Schaal

1 : 1

Projectnummer
1220295

Tekeningnummer
3206

Status
DEFINITIEF

Formaat
A2

Wijz.

Aard der wijziging

Datum

Get.

Gec.

A
B
C
D

Verwarmings element bij ventilator geplaatst

01-05-15

GW

ADV