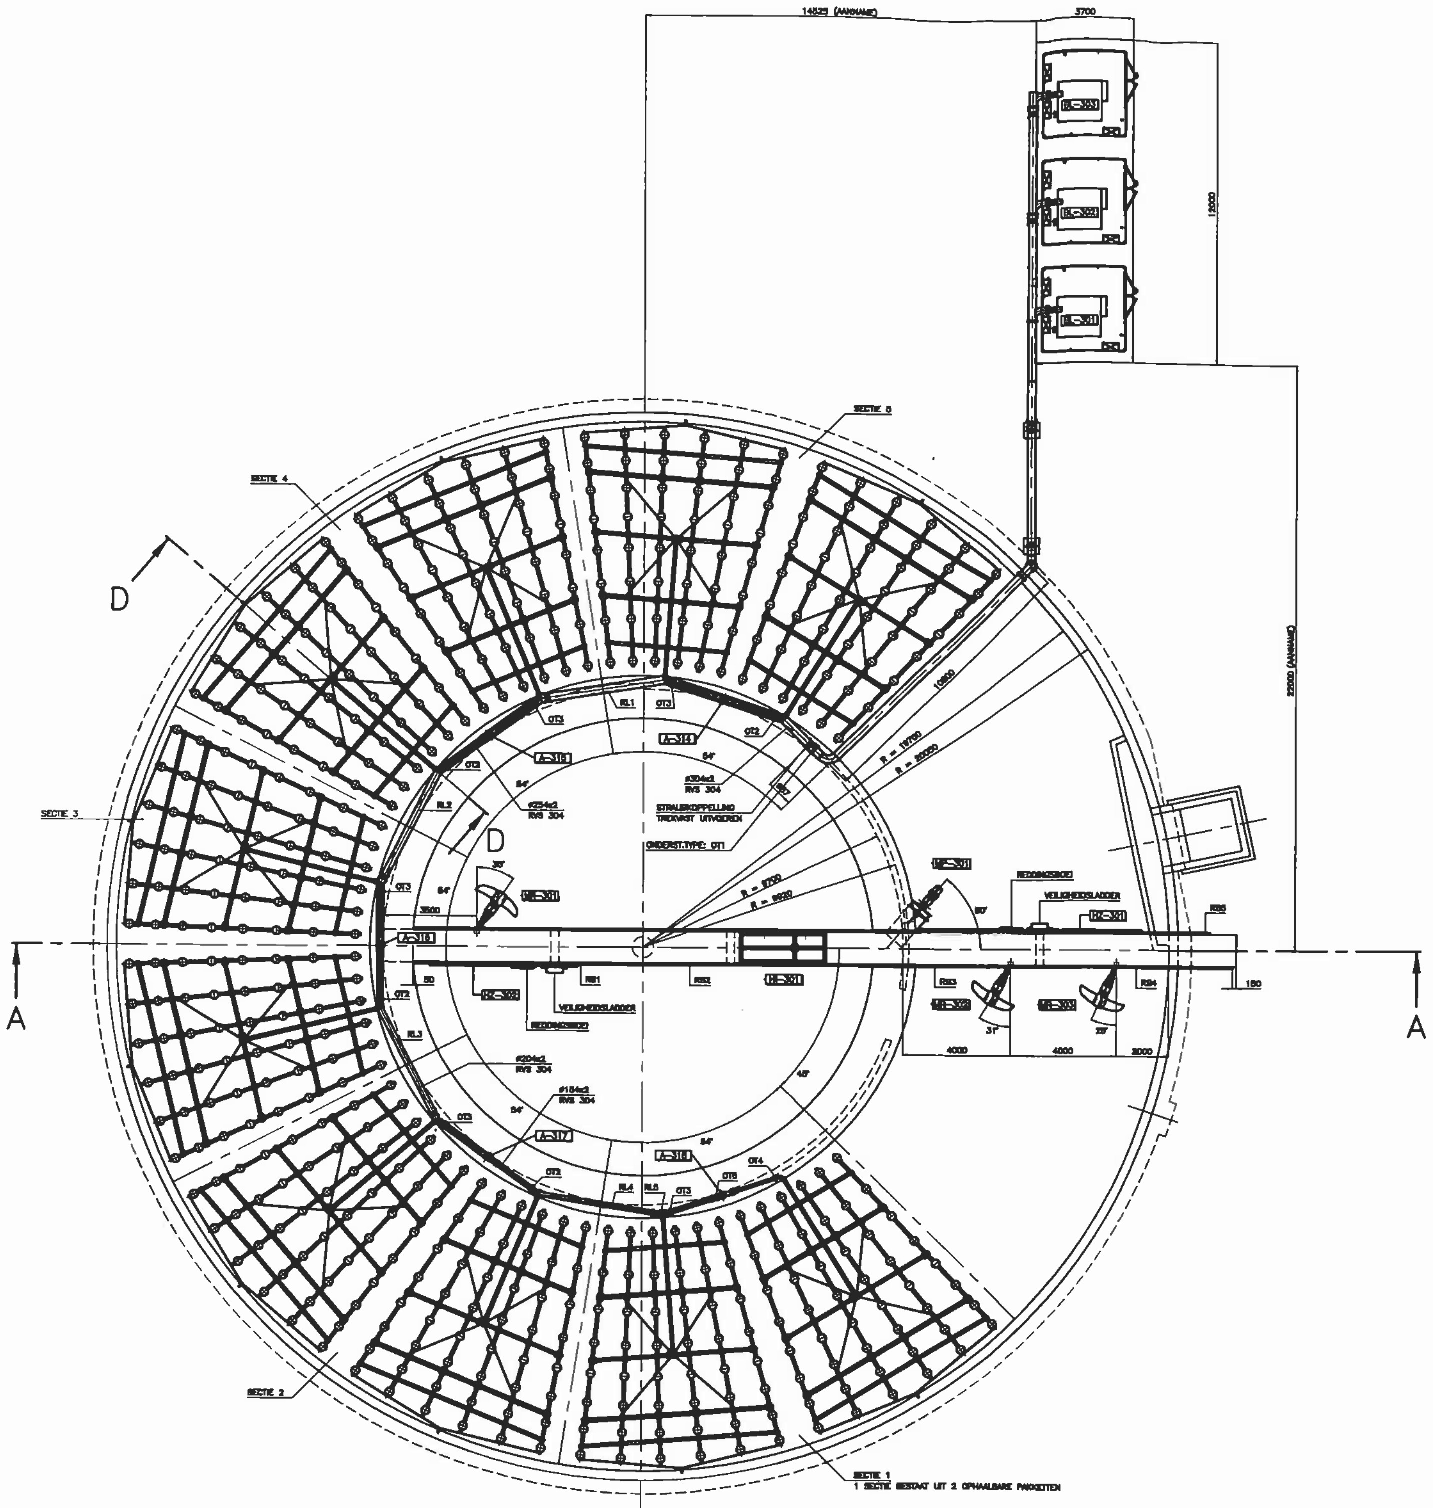


BOVENAANZICHT

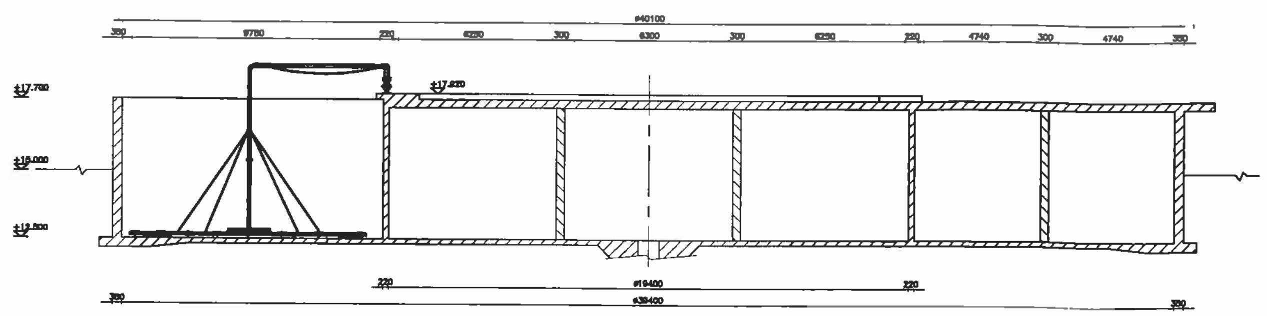

DOORSNEDE A–A

**BIJBEHORENDE TEKENINGEN:**

- 2235–01 BELUCHTINGSPAKKETTEN, VERDEELLEIDINGEN EN ONDERST.
- 2235–02 DOORSNEDE D–D
- 2235–05 RINGLEIDINGSTUKKEN RL1 T/M RL5
- 2235–06 GELEIDECONSTRUCTIES T.B.V. VOORTSTUWERS
- 2235–07 GELEIDECONSTRUCTIE T.B.V. RECIRCULATIEPOMP
- 2235–09 VEILIGHEIDSLADDERS
- 2235–10 COMPRESSOREN
- 2235–11 NOODGRIJPSTANG HZ–301 EN HZ–302
- 2235–16 RAILBALKEN RB1 T/M RB5 T.B.V. HIJSINRICHTING

**OPMERKING:**

HI–301 WORDT ANALOOG GEBOUWD AAN VOORBEELDTEKENING.

AS–BUILT

| Procestechniek & Installaties | | | projectnummer: 4362262 |
|---|---|---|---|
| MECOLA MILIEUTECHNIEK B.V. WIJCHEN | SCHAAL: 1:100 | DATUM | ZUIVERINGSSCHAP DRENTHE<br>R.Z.I. SLEEN, PERCEEL 2<br>BELUCHTINGSTANK<br>OPSTELLINGSTEKENING |
| | GET. RDo | 96–01–21 | |
| | GEZ. | | |
| | GEWIJZIGD A | 96–03–19 | |
| | B | 96–03–30 | |
| | C | 96–06–16 | |
| | D | 96–12–06 | |
| | E | | |
| | F | | TEK.No. 2235–00 A0 |

Deze tekening is eigendom van MECOLA MILIEUTECHNIEK B.V. WIJCHEN en mag zonder haar schriftelijke toestemming niet gekopieerd of aan derden ter inzage worden gegeven noch voor konstruktieve doeleinden worden gebruikt.