



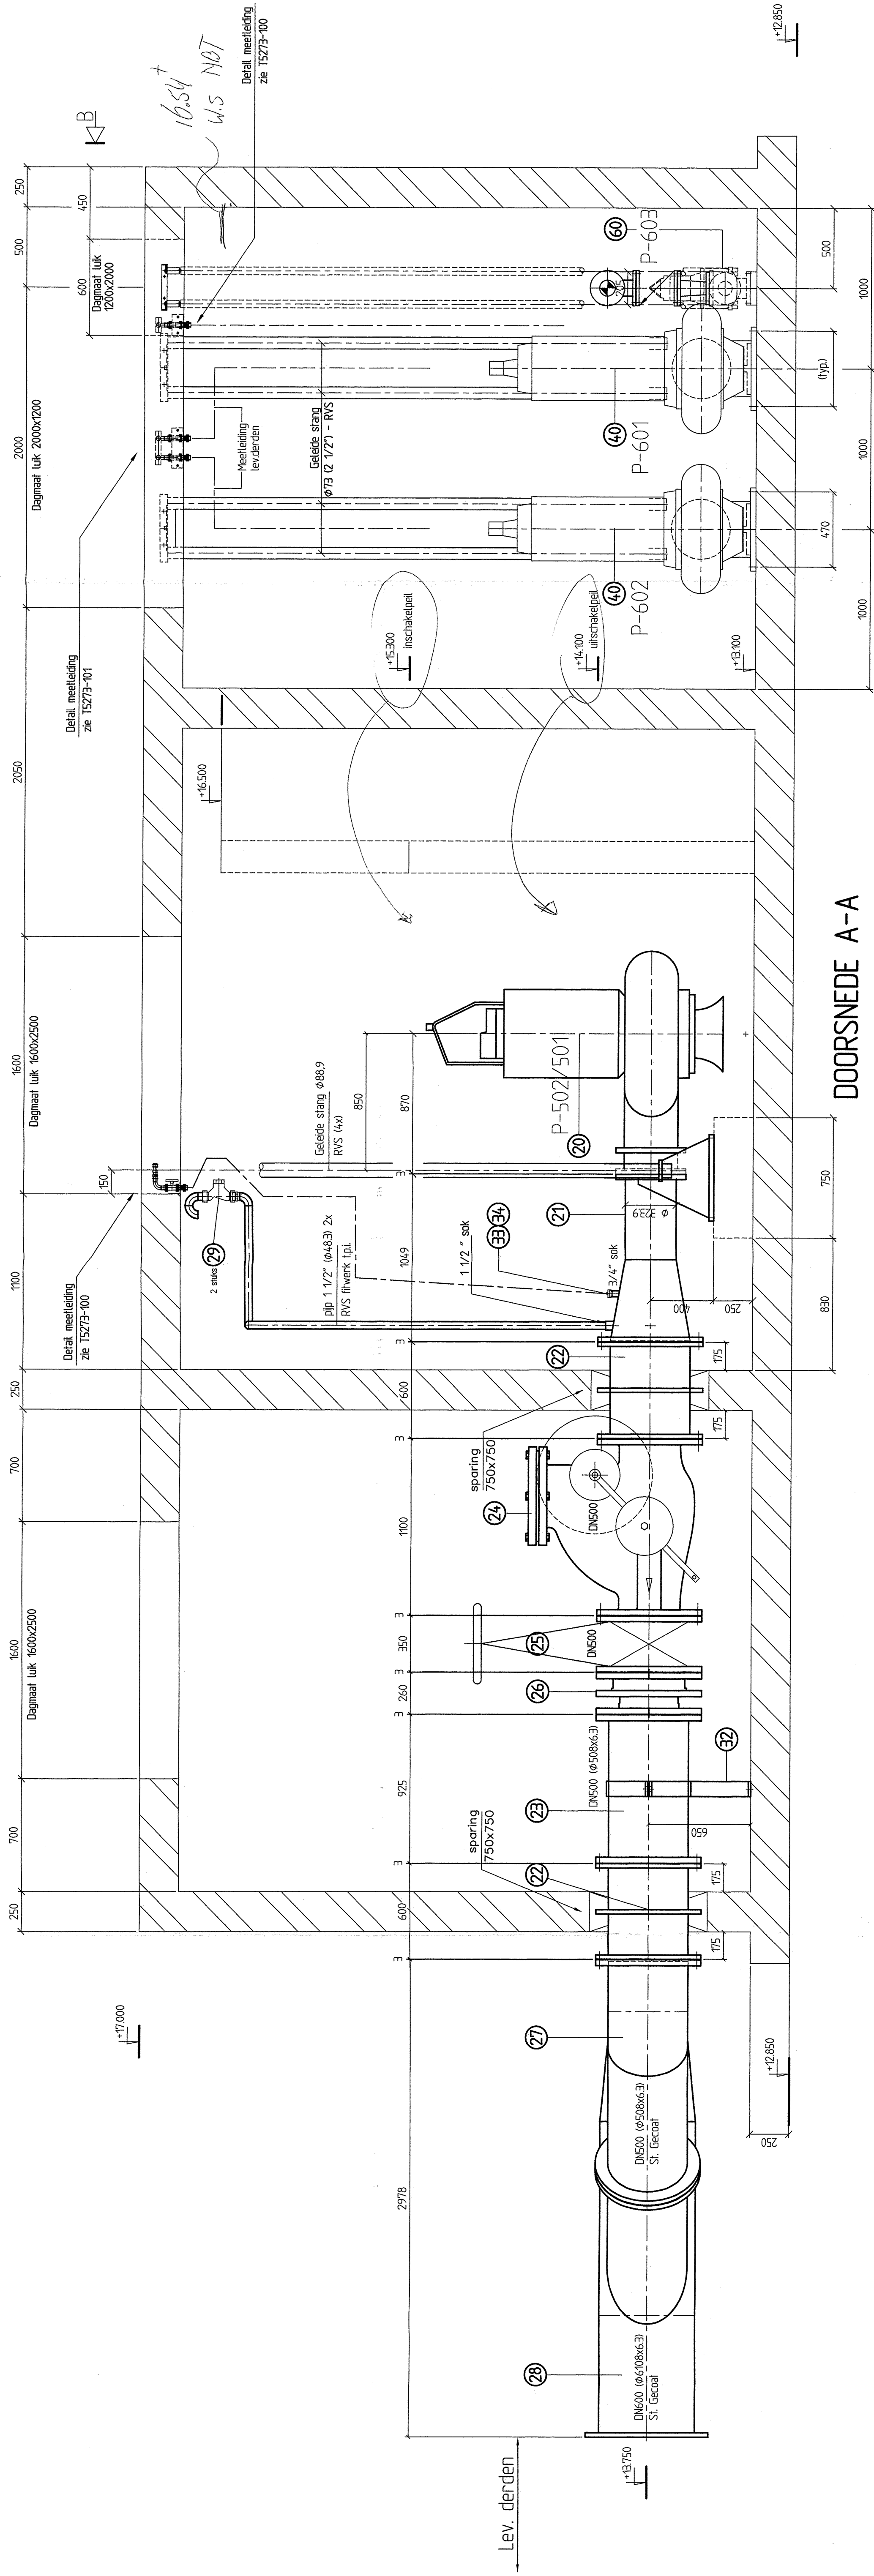

Naaf:
 Voor bovenaanzicht en stuklijst zie tekening T5273-54
 Voor doorsnede C-C zie tekening T5273-56

BEVESTIGINGSMIDDELEN:


* - Ondersteuning en verlengspindels in RVS

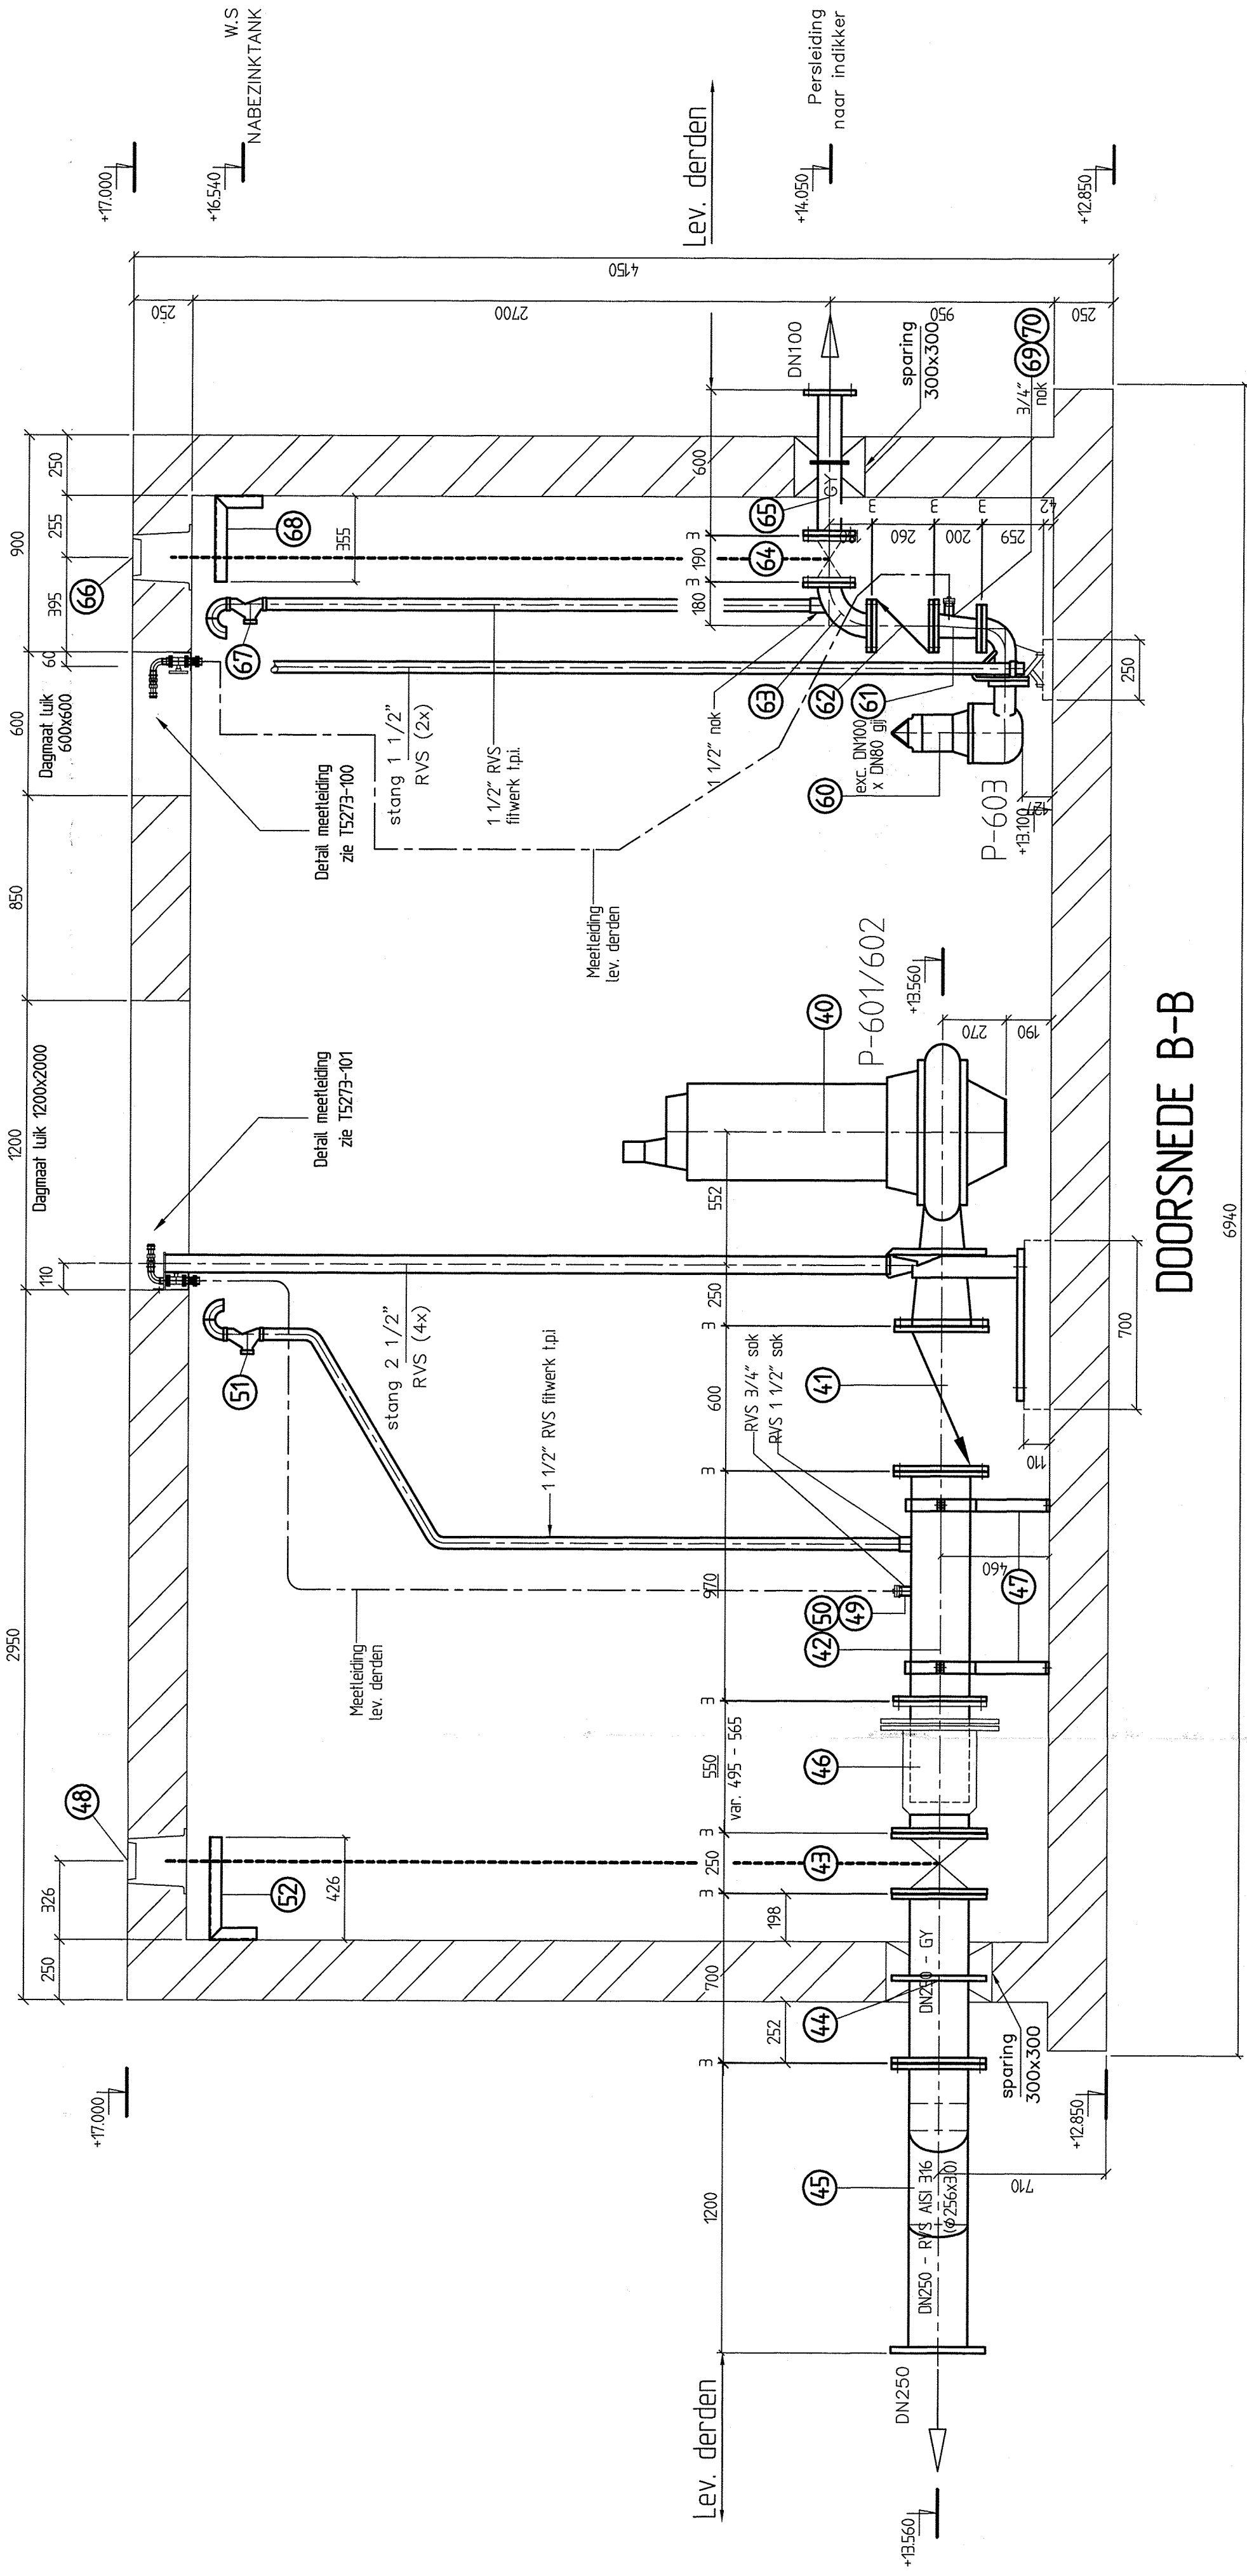

GRONTMIJ ordernummer 4362263



kloos-merofac

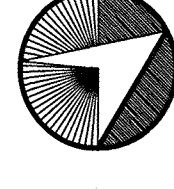[illegible]