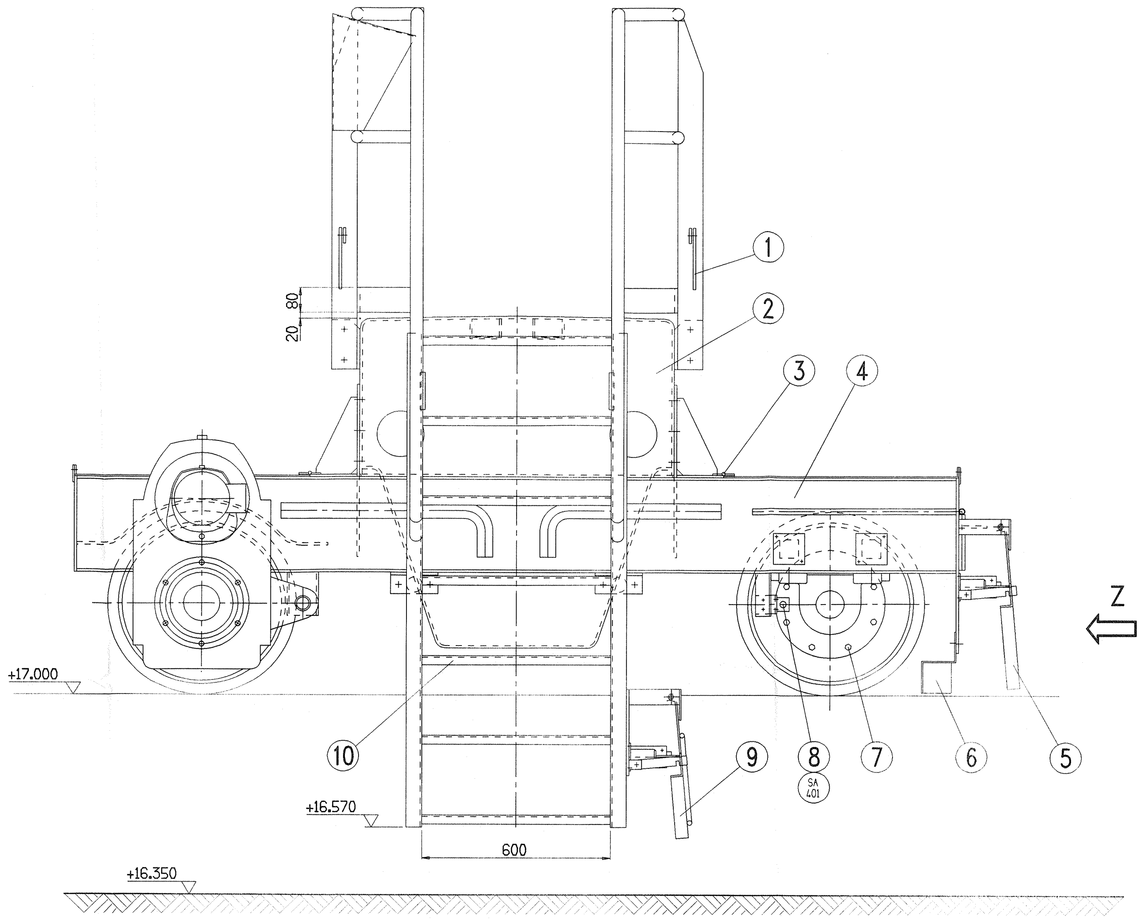

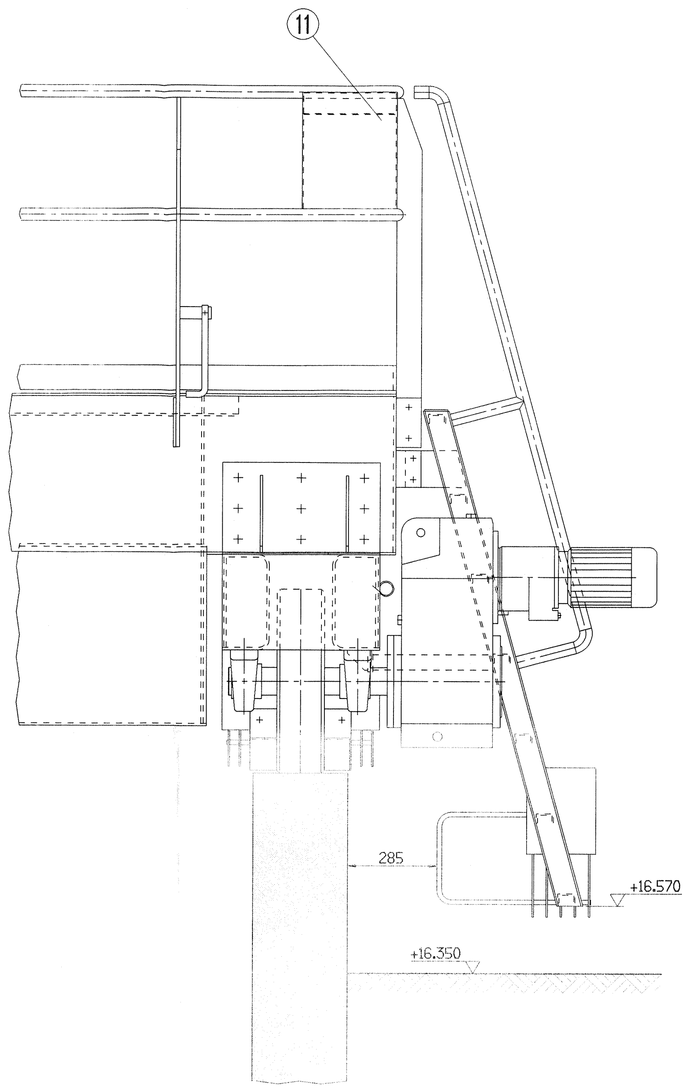

Nr	Aant	Omschrijving	Materiaal
1	2	Vergrendelingshaak afdekplaat	AlMg3F22
2	1	Brugkoker	AlMg3F22
3	4	Scharnier	Aluminium
4	2	Profielen loopwagen U310x150x8	AlMg3F22
5	1	Scharnierende obstakelbeveiliging met tanden	AlMg3F22
6	1	Sneeuwruimer	AlMg3F22
7	1	Leesschijf voor stilstandsbewaker	Ertalon
8	1	Stilstandsbewaking: VEGA Impulsgever (eFector) type IA 5082/IA 3010 BPKG Stilstandsbewaker type A300	———
9	1	Scharnierende obstakelbeveiliging met tanden + beugel	AlMg3F22
10	1	Toegangstrap : treden van Graepel Type LO/RS (55x30x2)	AlMg3F22
11	1	AL-regenkap t.b.v. werkschakelaar	———
12	2	Naderingsschakelaar: VEGA effector IB5068/IB-3020-APKG	———
13	2	Veerhuis	AlMg3F22
14	2	Vergrendelingshaak	AlMg3F22
15	1	Reactiearm	St 37-2
16	1	Motor-reductor: FLENDER-HIMMEL FZAZ141/Z60/A100L4 P= 2.2 kW - 230/400V - IP55 N= 7200 Nm - uitg n= 2.3 tot 1.15 tr/min - holle as Ø80 - 50Hz - isol. kl F	
17	2	Scharnierende afdekplaat loopwiel	AlMg3F22
18	8	Bout M24x80 DIN931	AISI 316
19	4	Lagerhuis: NTN type UCP 218 Ø90	———
20	1	Aandrijf as Ø90	AISI 431
21	1	Aandrijf loopwiel: VULKOPRIN Ø600x150 - Ø90 met spiebaan	Vulkollan
22	1	Gedreven as Ø90	AISI 431
23	1	Meelopend wiel: VULKOPRIN Ø600x150 - Ø90 - zonder spiebaan	Vulkollan

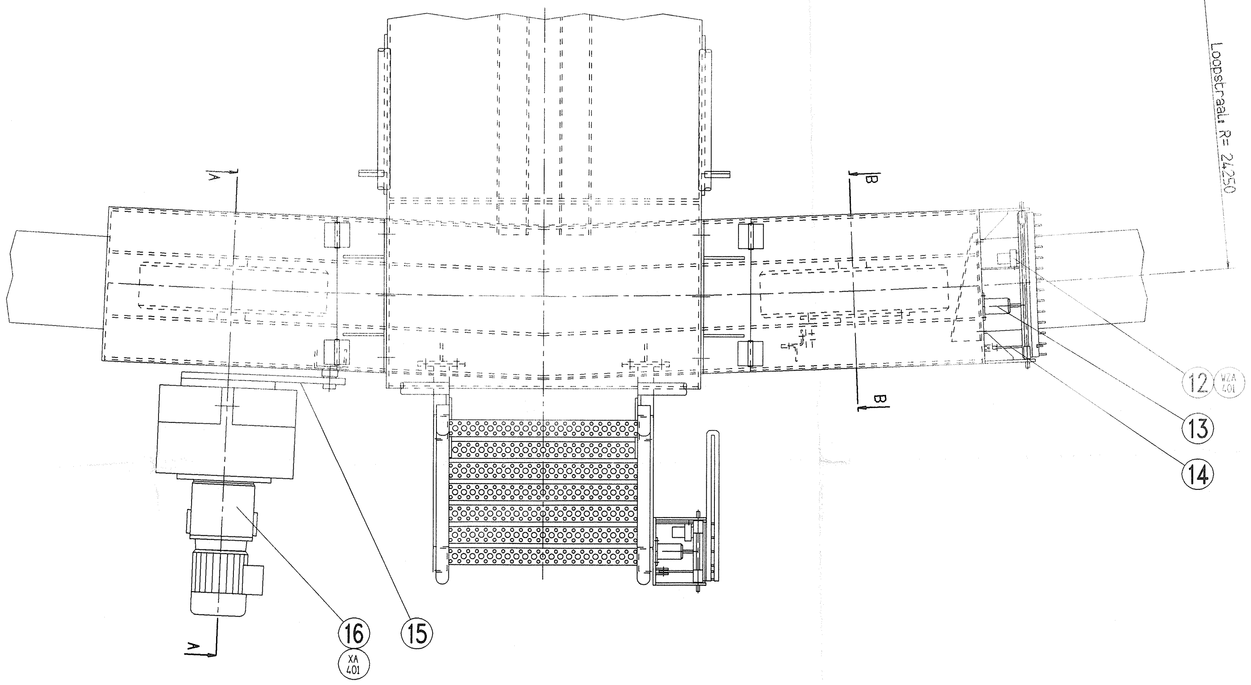

Doorsnede B-B

Schaal: 1/5

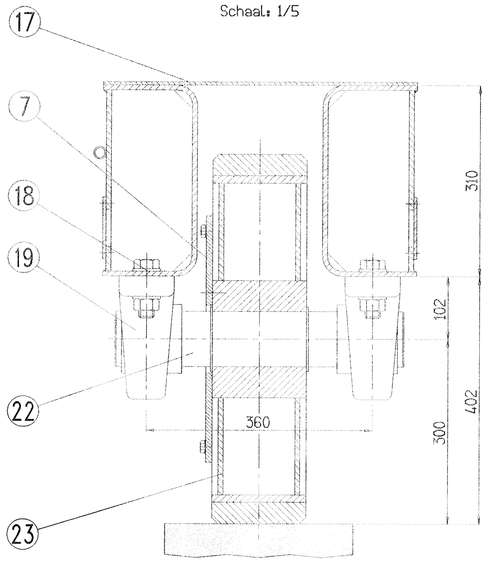

Zicht Z - Detail obstakelbeveiliging

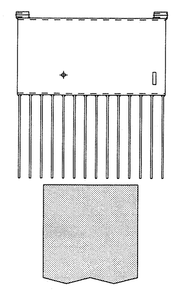

Doorsnede A-A

Schaal: 1/5

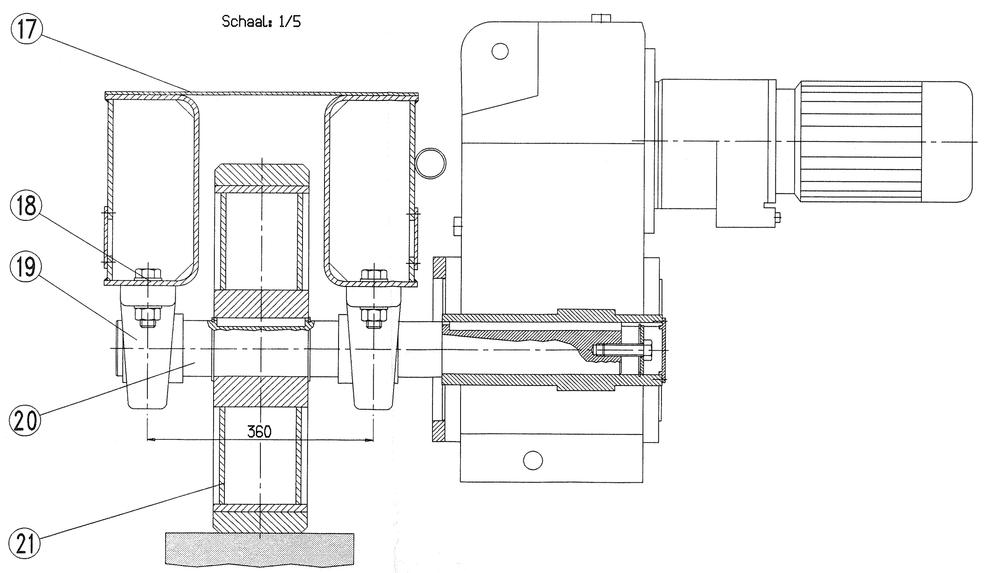

Opgemaakt:	Nagezien:
Vanthournoudt C.	Waerenburgh F.

VOORGESTELD DOOR:

VANDEZANDE
Esenweg, 142
8600 DIKSMUIDE
BELGIE
Tel: 051/500117
051/500817
Telefax: 051/504117

GOEDGEKEURD VOOR UITVOERING:

RZI SLEEN

Datum	Wijzigingen	Nr
09-04-98	Volgens brief Merrem A. d/L Porte van 9-3-98 ref.: 15-75 W0627/ld	A
07-07-98	As built	B
		C
		D
		E
		F
		G

Merrem André de la Porte

MERREM ANDRÉ DE LA PORTE B.V.
VERKOOPGROEP Speciale Techniëken
Sector: water- en slibtechniek
Veilingweg 2
5301 KM Zaltbommel
Nederland
Telefoon (04180) 78970
Telefax (04180) 40134
Telex 50013

Nabezinktank RB-401

Opstelling aandrijving

Installatienr.	Plannr.	Datum:	Schaal:
97/46	3 A B (tc\cow03)	2-2-98	1/10

Dit plan is ons eigendom. Het mag niet afgedrukt noch overgemaakt worden aan derden zonder onze schriftelijke toelating