

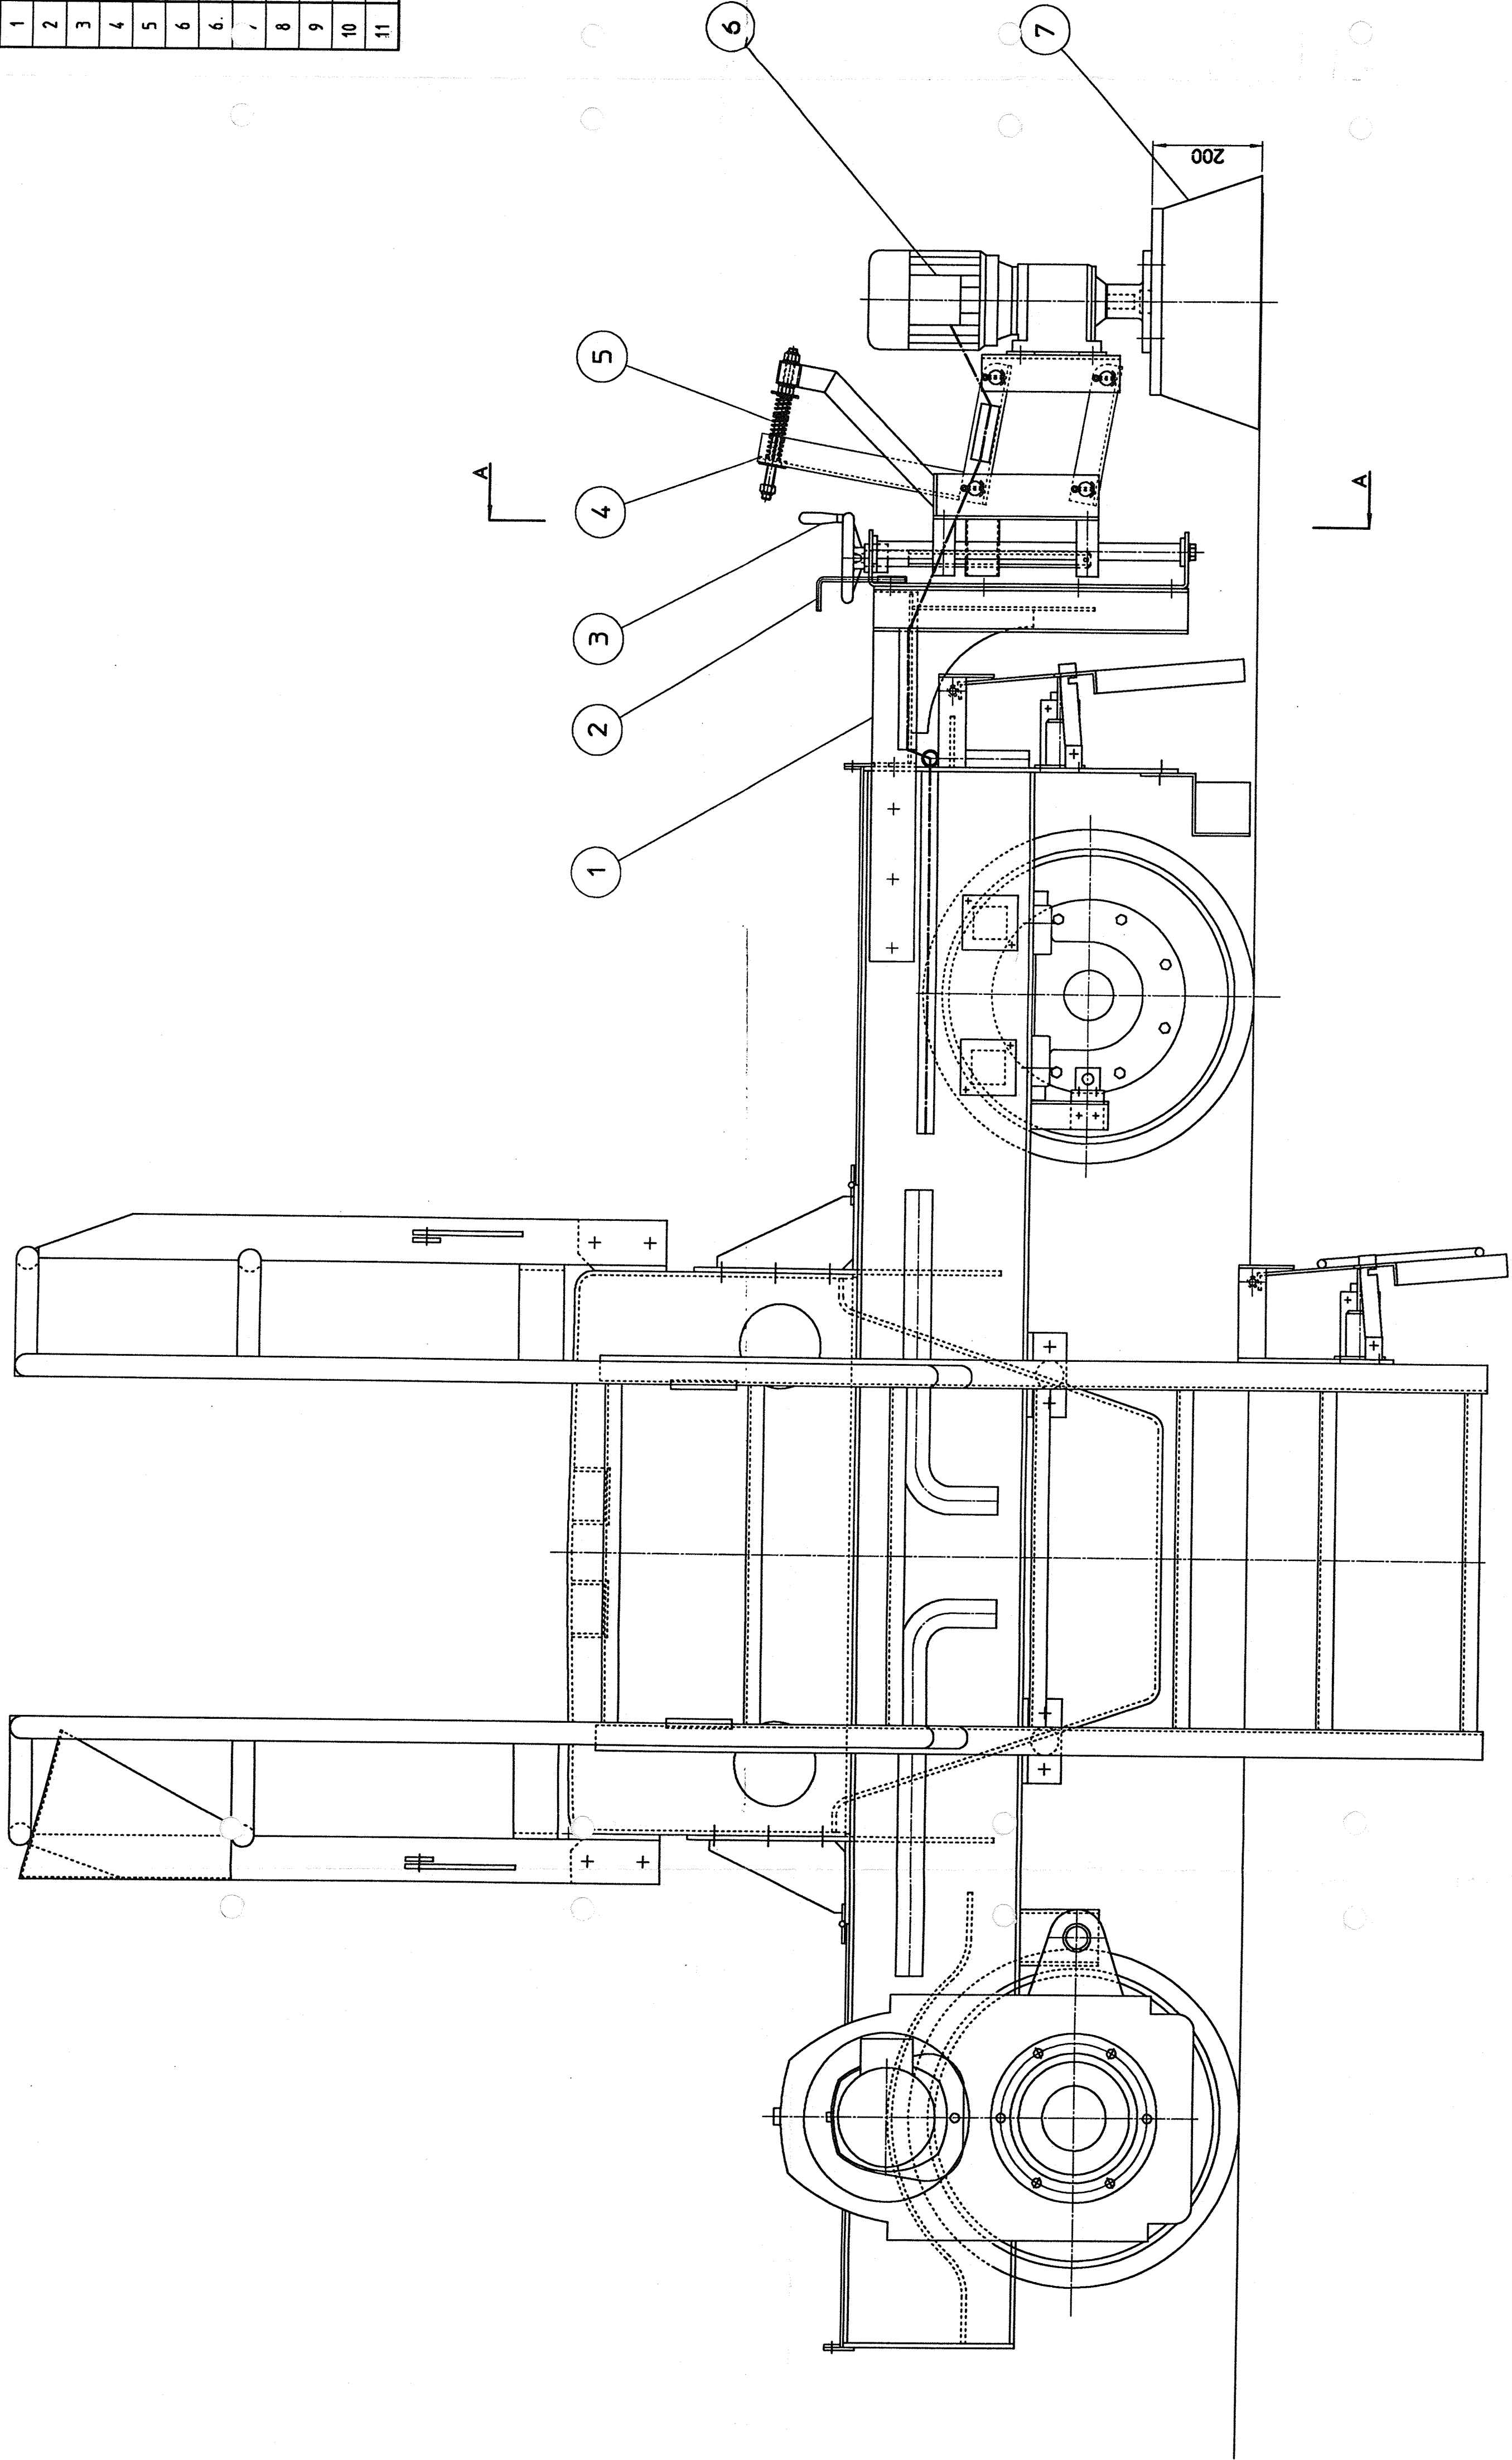


Positie	Aantal	Omschrijving	Material
1	1	Bevestigingsupport	AISI 304
2	1	Vergrindelingslip	AISI 304
3	1	Handriet Ø160	Aluminium
4	1	Schameelstuk	AISI 304
5	6	Drukveren	AISI 304
6	1	Motor-reductor: FLENDER-HIMEL D31490SA, P= 1,1 kW - n= 1500 tr/min	
6	1	uitg.n= 100 tr/min - as Ø25 - 230/400V - 50 Hz - Isol. kl. - IP55	
7	1	Borstel	Kunststof
8	2	Geleidingslangen	AISI 304
9	4	Geleidingsblokken	Hd1000
10	1	Spindel Tr20x5	AISI 431
11	1	Bronzen moer - Tr20x5	Brons

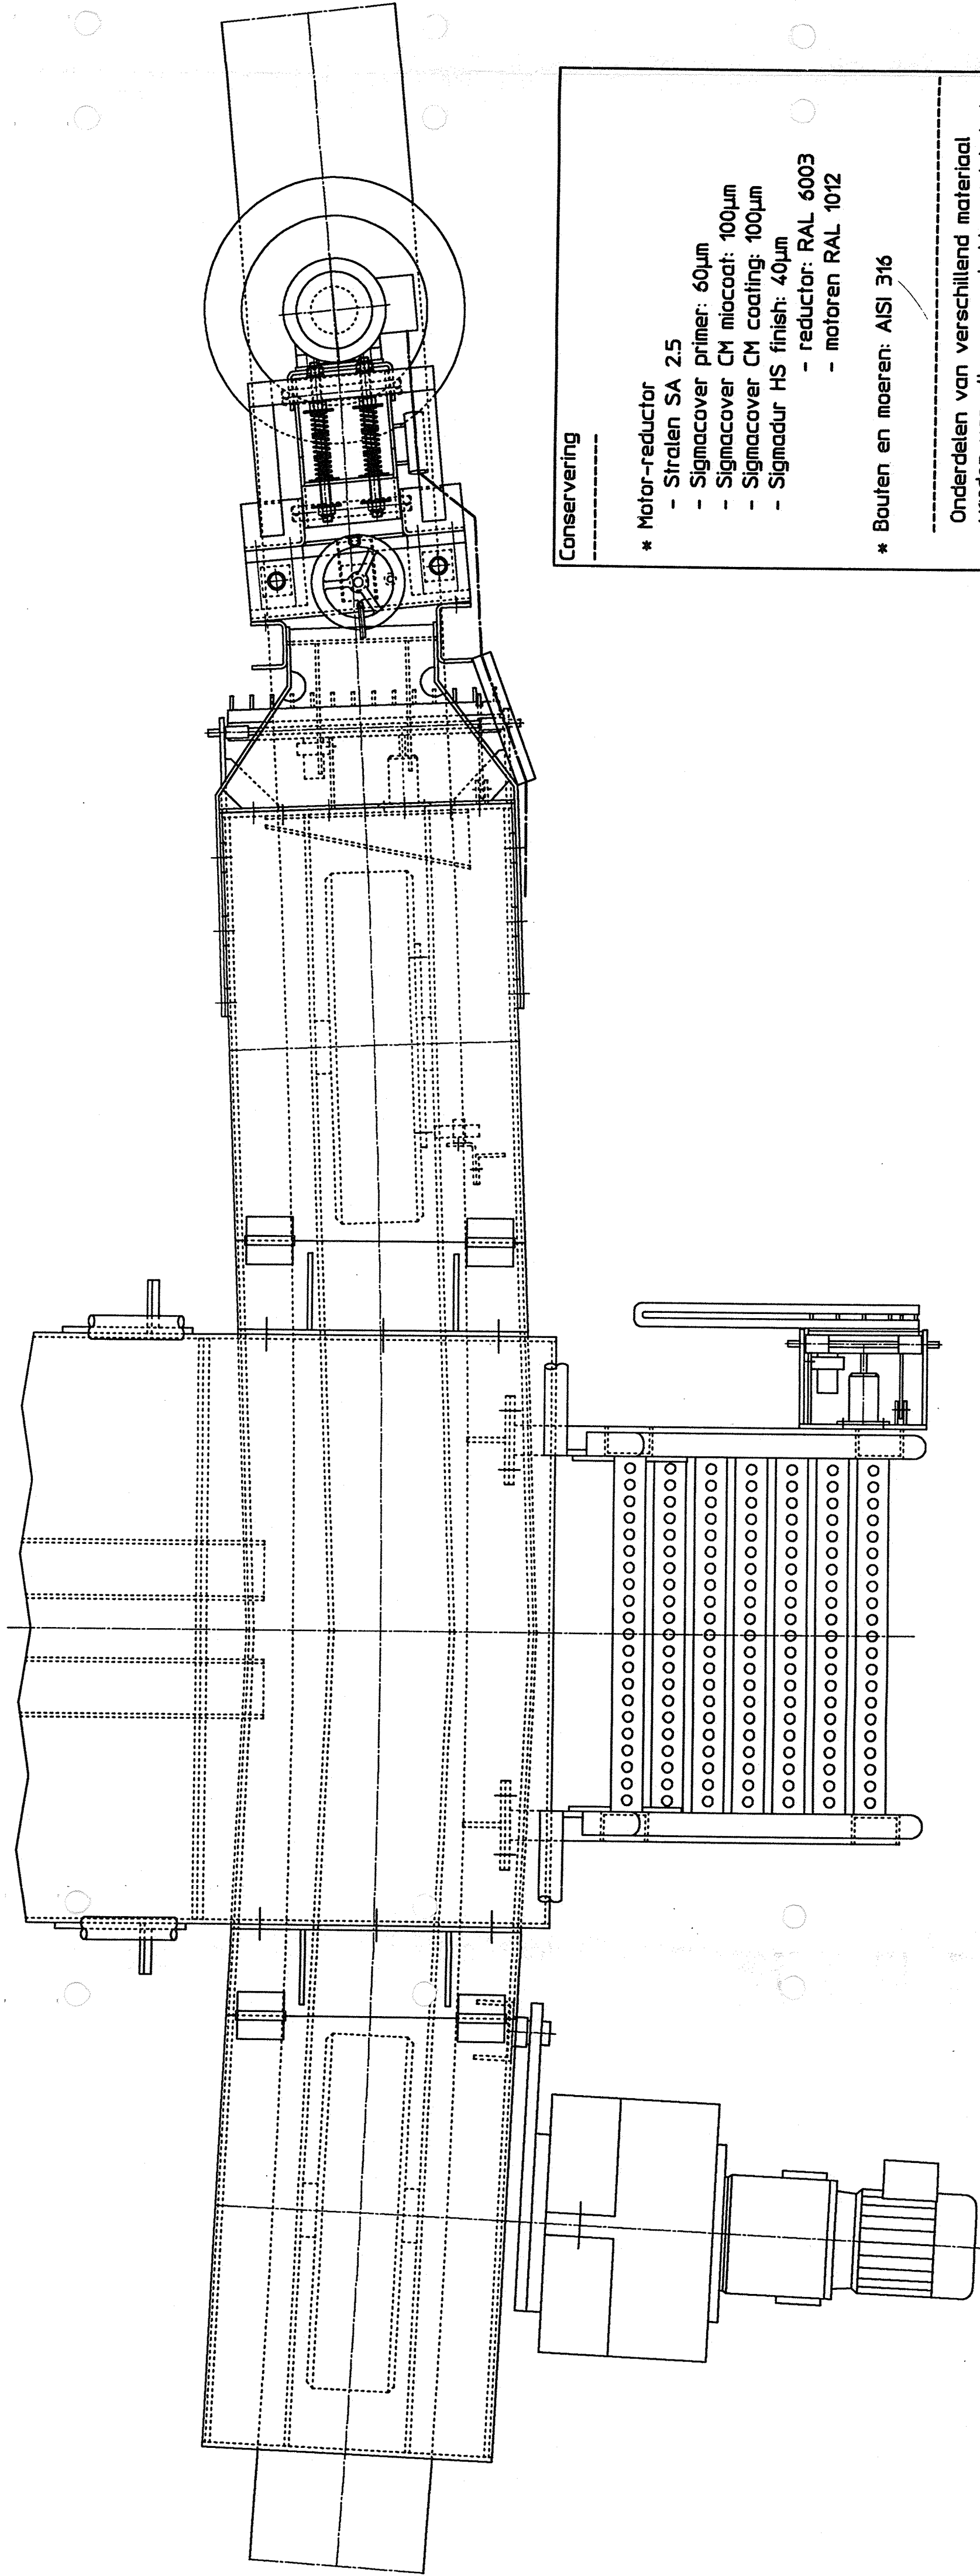

Doorsnede A-A
Sch: 1/5

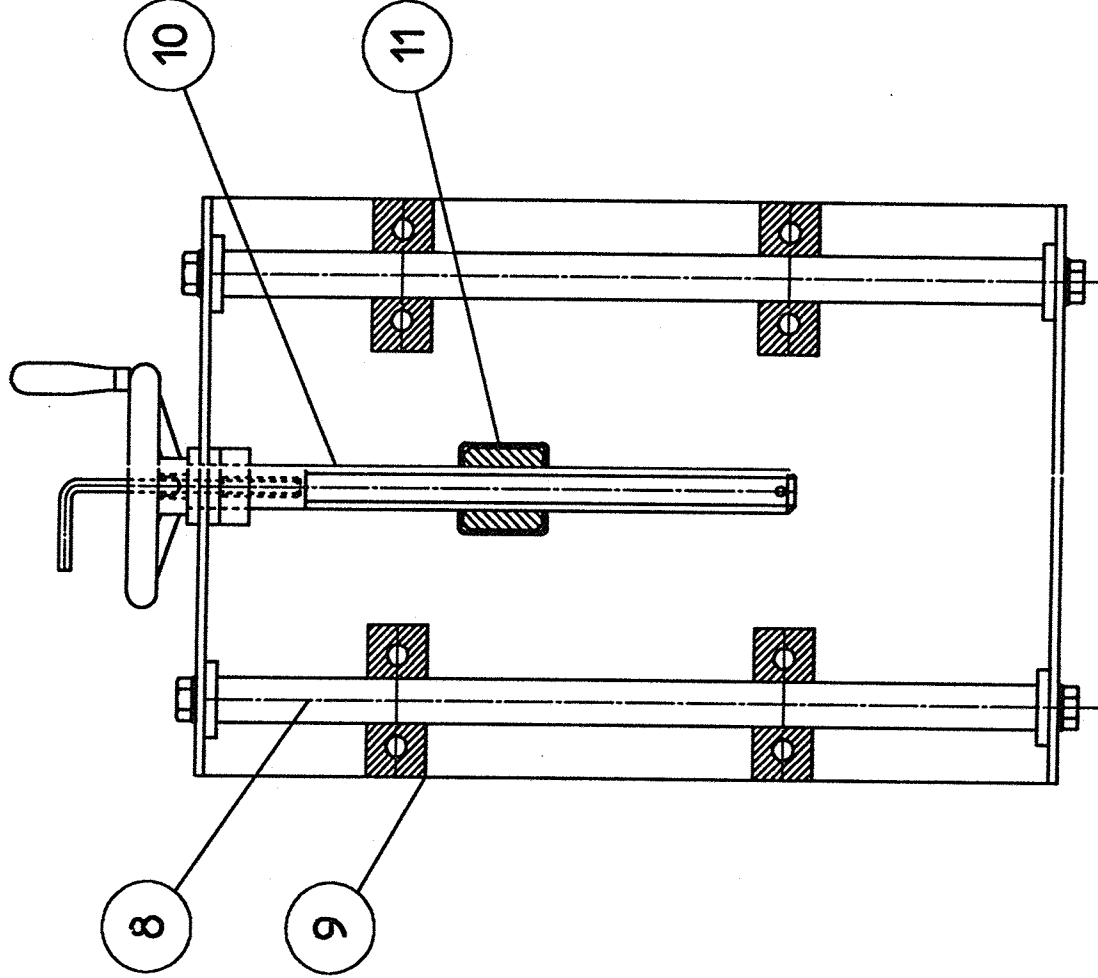


Conservering

- * Motor-reductor
 - Siralen SA 25
 - Signacover primer: 60µm
 - Signacover CH micacoat: 100µm
 - Signacover CH coating: 100µm
 - Signadur HS finish: 40µm
 - reductor: RAL 6003
 - motoren RAL 1012
- * Bouts en moeren: AISI 316

Onderdelen van verschillend materiaal worden van elkaar gescheiden met behulp van kunststof ringen en plaatjes.

* RVS-delen: beltsen + passiveren

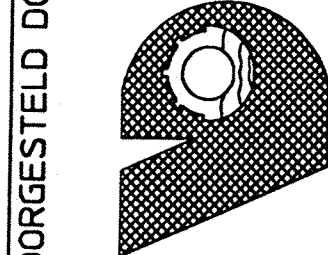

B.V.B.A. VANDEZANDE

Esenweg 142 B-8600 DIKSMUIDE
Tel (32) (0)51/50.0117 Fax (32) (0)51/50.4117

GOEDGEKEURD VOOR UITVOERING IN OPDRACHT VAN

GRONTIJN W & R	Datum	23 12 - 99
DE RILT	Vergring: W & E	
A	afbeeld voor afbeelding	
B	afbeeld voor afbeelding	
RZI SLEEN

NABEZINKTANK RB-401
Samenbouw sneeuwruimerborstel

Rev.	Datum	Wijziging	Get.
Getekend: V.C.	Projectnr:	1997/46	
Nagezien: W.F.	Plannr:	R-RUIM / 01 / S04	Rev
Schaal: 1:75	Datum: 29/11/99		
Dit plan is een eigenaar. Het mag niet afgedrukt noch overgenomen worden van de afnemer. Het mag niet worden gebruikt voor andere doeleinden.			
997/46 / R-RUIM / 01 / S04 / 29/11/99			