



Doorsnede A-A

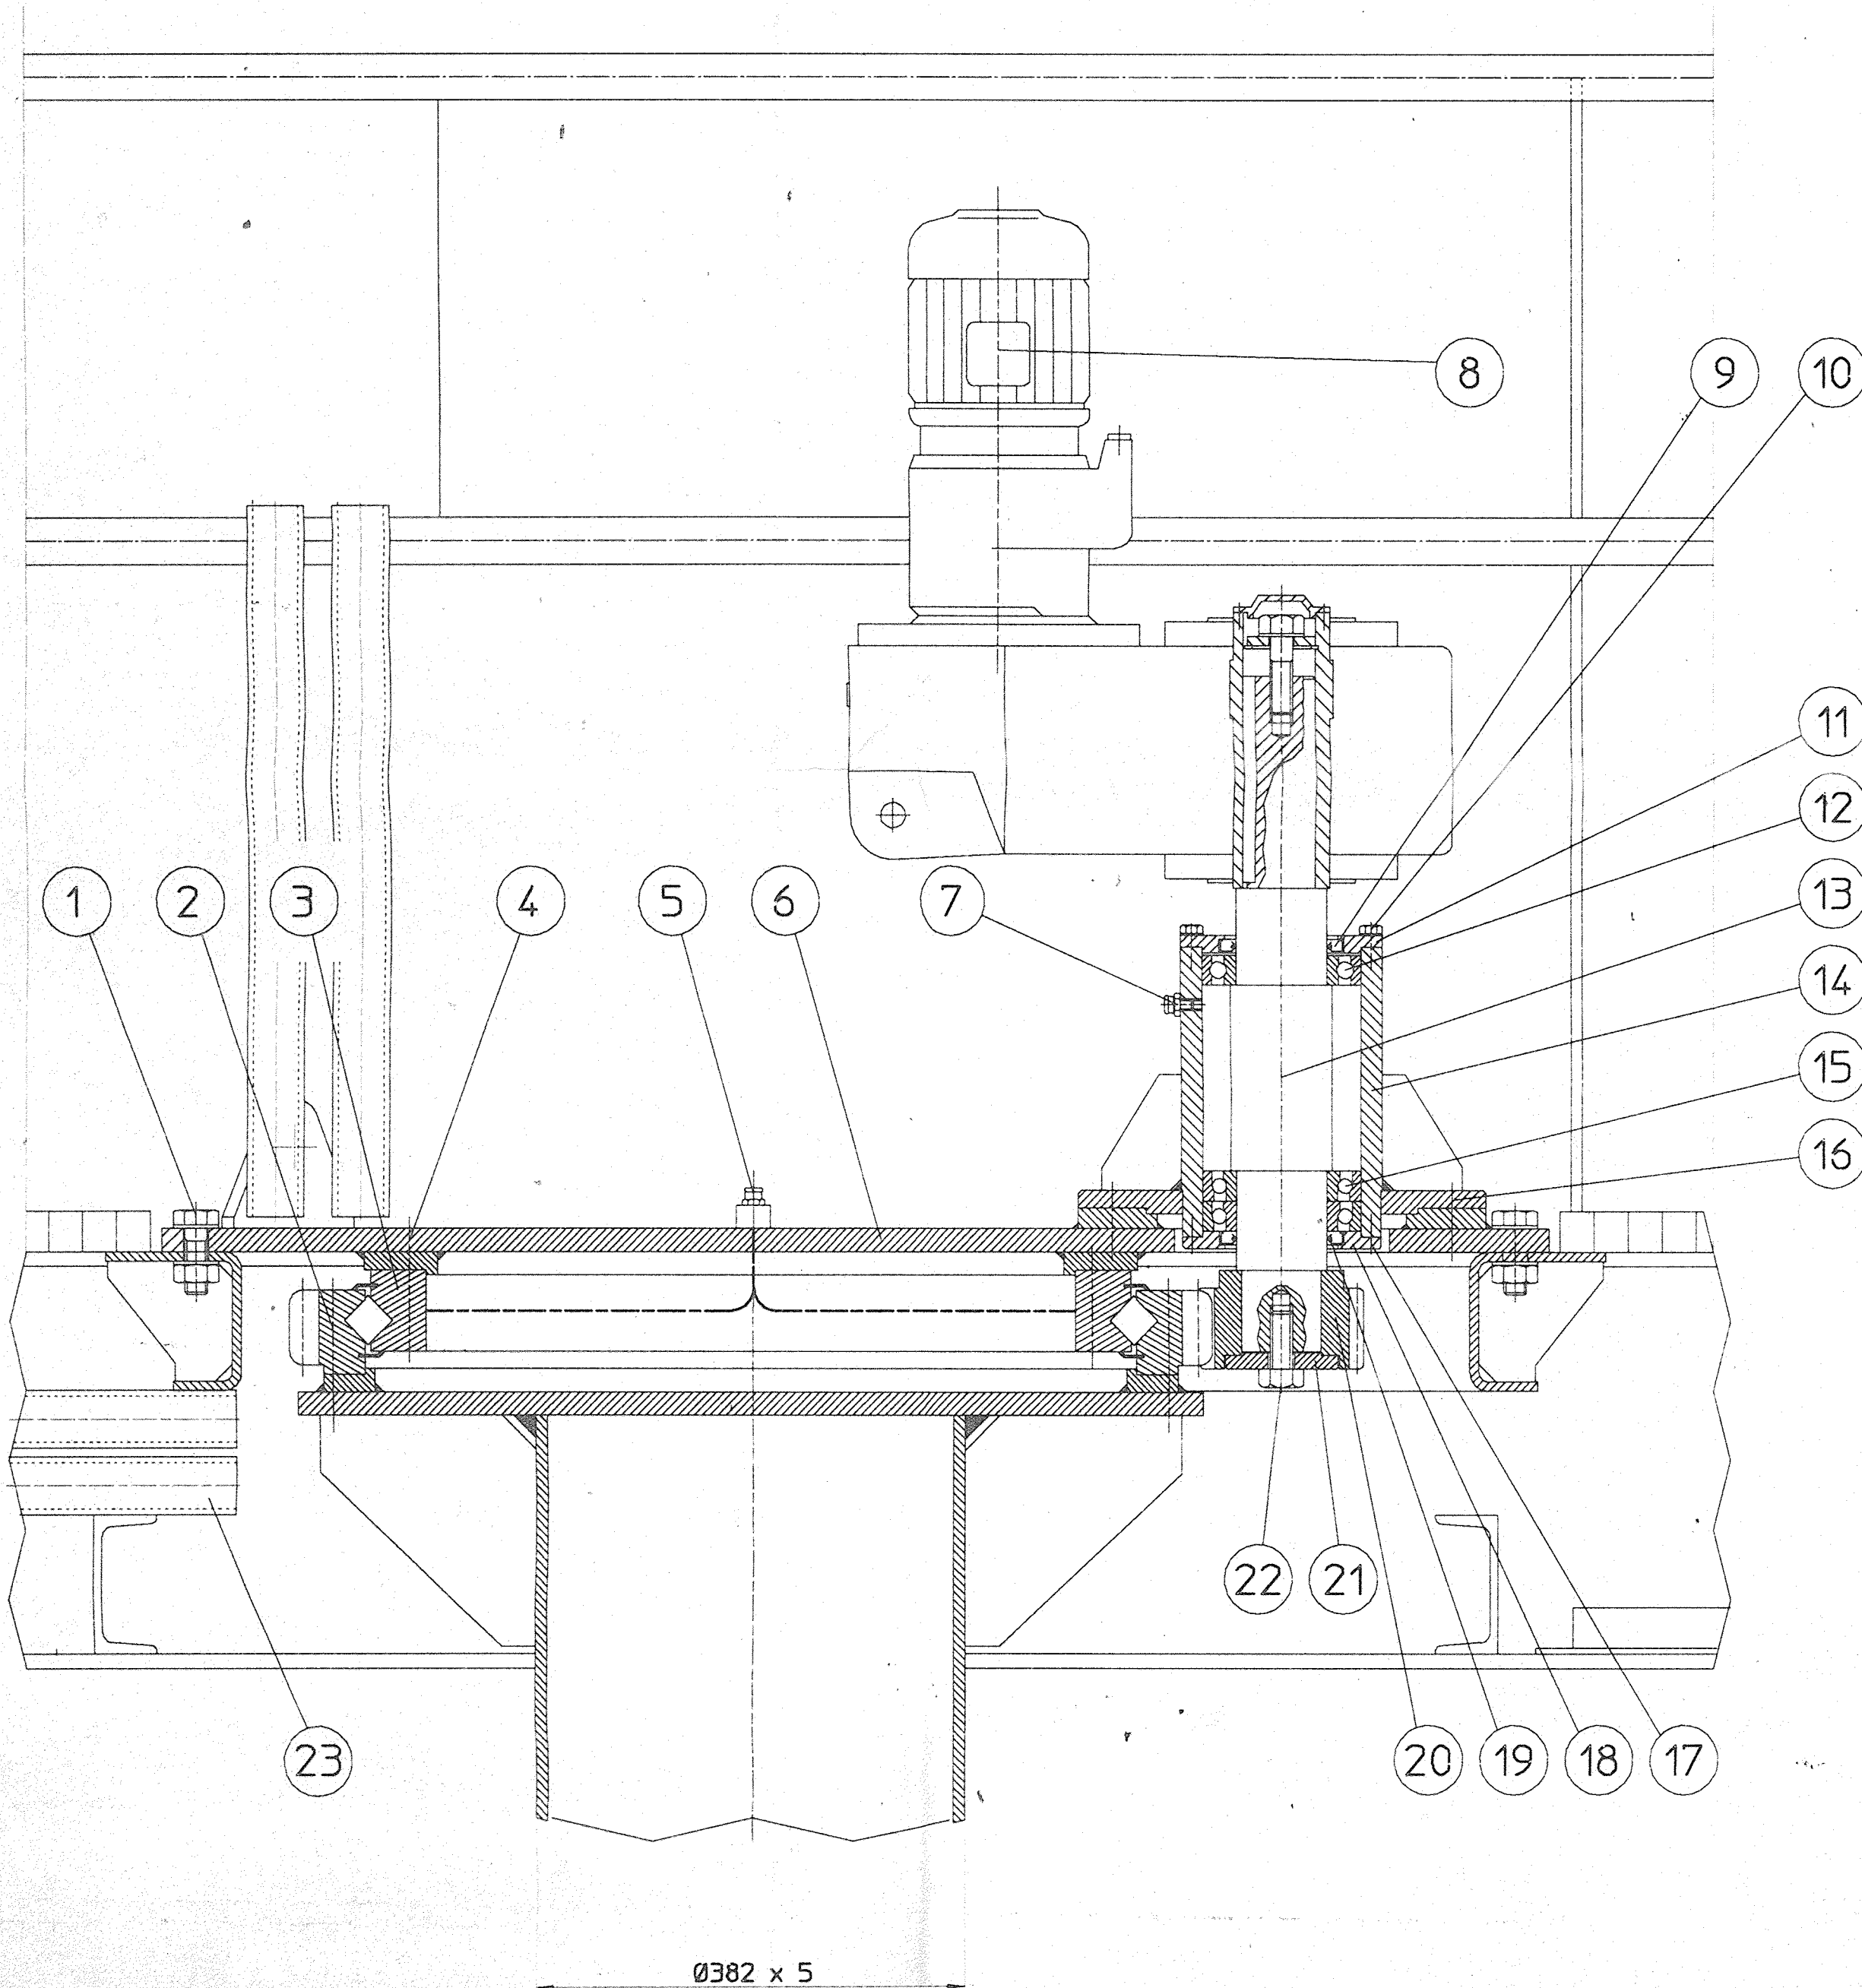


Nr	Aant	Omschrijving	Materiaal
1	16	Bout M20x60 DIN 931 + moer DIN 934 + rondsel DIN125	St 8.8
2	9	Bout M20x130 DIN 931 + moer DIN 934 + rondsel DIN 125	St 8.8
3	1	Draaikrans SKF/RKS 12 209-2728 X/X m= 6 Z= 132 t	—
4	9	Bout M20x130 DIN 931 + moer DIN 934 + rondsel DIN 125	St 8.8
5	1	Smeernippelblok met 3 vlakke smeernippels 1/4"G	AISI 316
6	1	Grandplaat	St 37-2
7	1	Vlakke smeernippel 1/4"G	AISI 316
8	1	Motor-reductor: FLENDER-HIMMEL FZAZ 101 D40/M184 P= 0.18 kW - n= 1500 tr/minP-55 N= 2900 Nm - uitg n= 0.45 tr/min - holle os Ø60 - 220/380V - 50 Hz - Isol.kl. F	
9	1	Dichting Ø80xØ110x10	Rubber
10	4	Bout M8x30 DIN 933 + rondsel DIN 125	AISI 316
11	1	Bovenflens	St 37-2
12	1	Groefkogellager Ø80xØ140x26 nr 6216	—
13	1	Aandrijfas Ø90	St 52-3
14	1	Lagerhuis	St 37-2
15	2	Hoekcontactkogellager Ø80xØ140x26 nr 7216 BECB	—
16	8	Bout M20x55 DIN 933 + rondsel DIN 125	AISI 316
17	8	Bout M10x30 DIN 933 + rondsel DIN 125	AISI 316
18	1	Onderflens	St 37-2
19	1	Dichting Ø80xØ110x10	Rubber
20	1	Aandrijftandwiel m= 6 Z= 22 t	Ck 45
21	1	Opspanflens	St 37-2
22	1	Bout M20x50 DIN 933	AISI 316
23	1	Koppelbegrenzer DYNASTAT C2 F1= 6 kN F2= 6.6 kN	—
24	2	Mantelbuizen Ø50	Kunststof

2x boring Ø50
Doorgang kabels

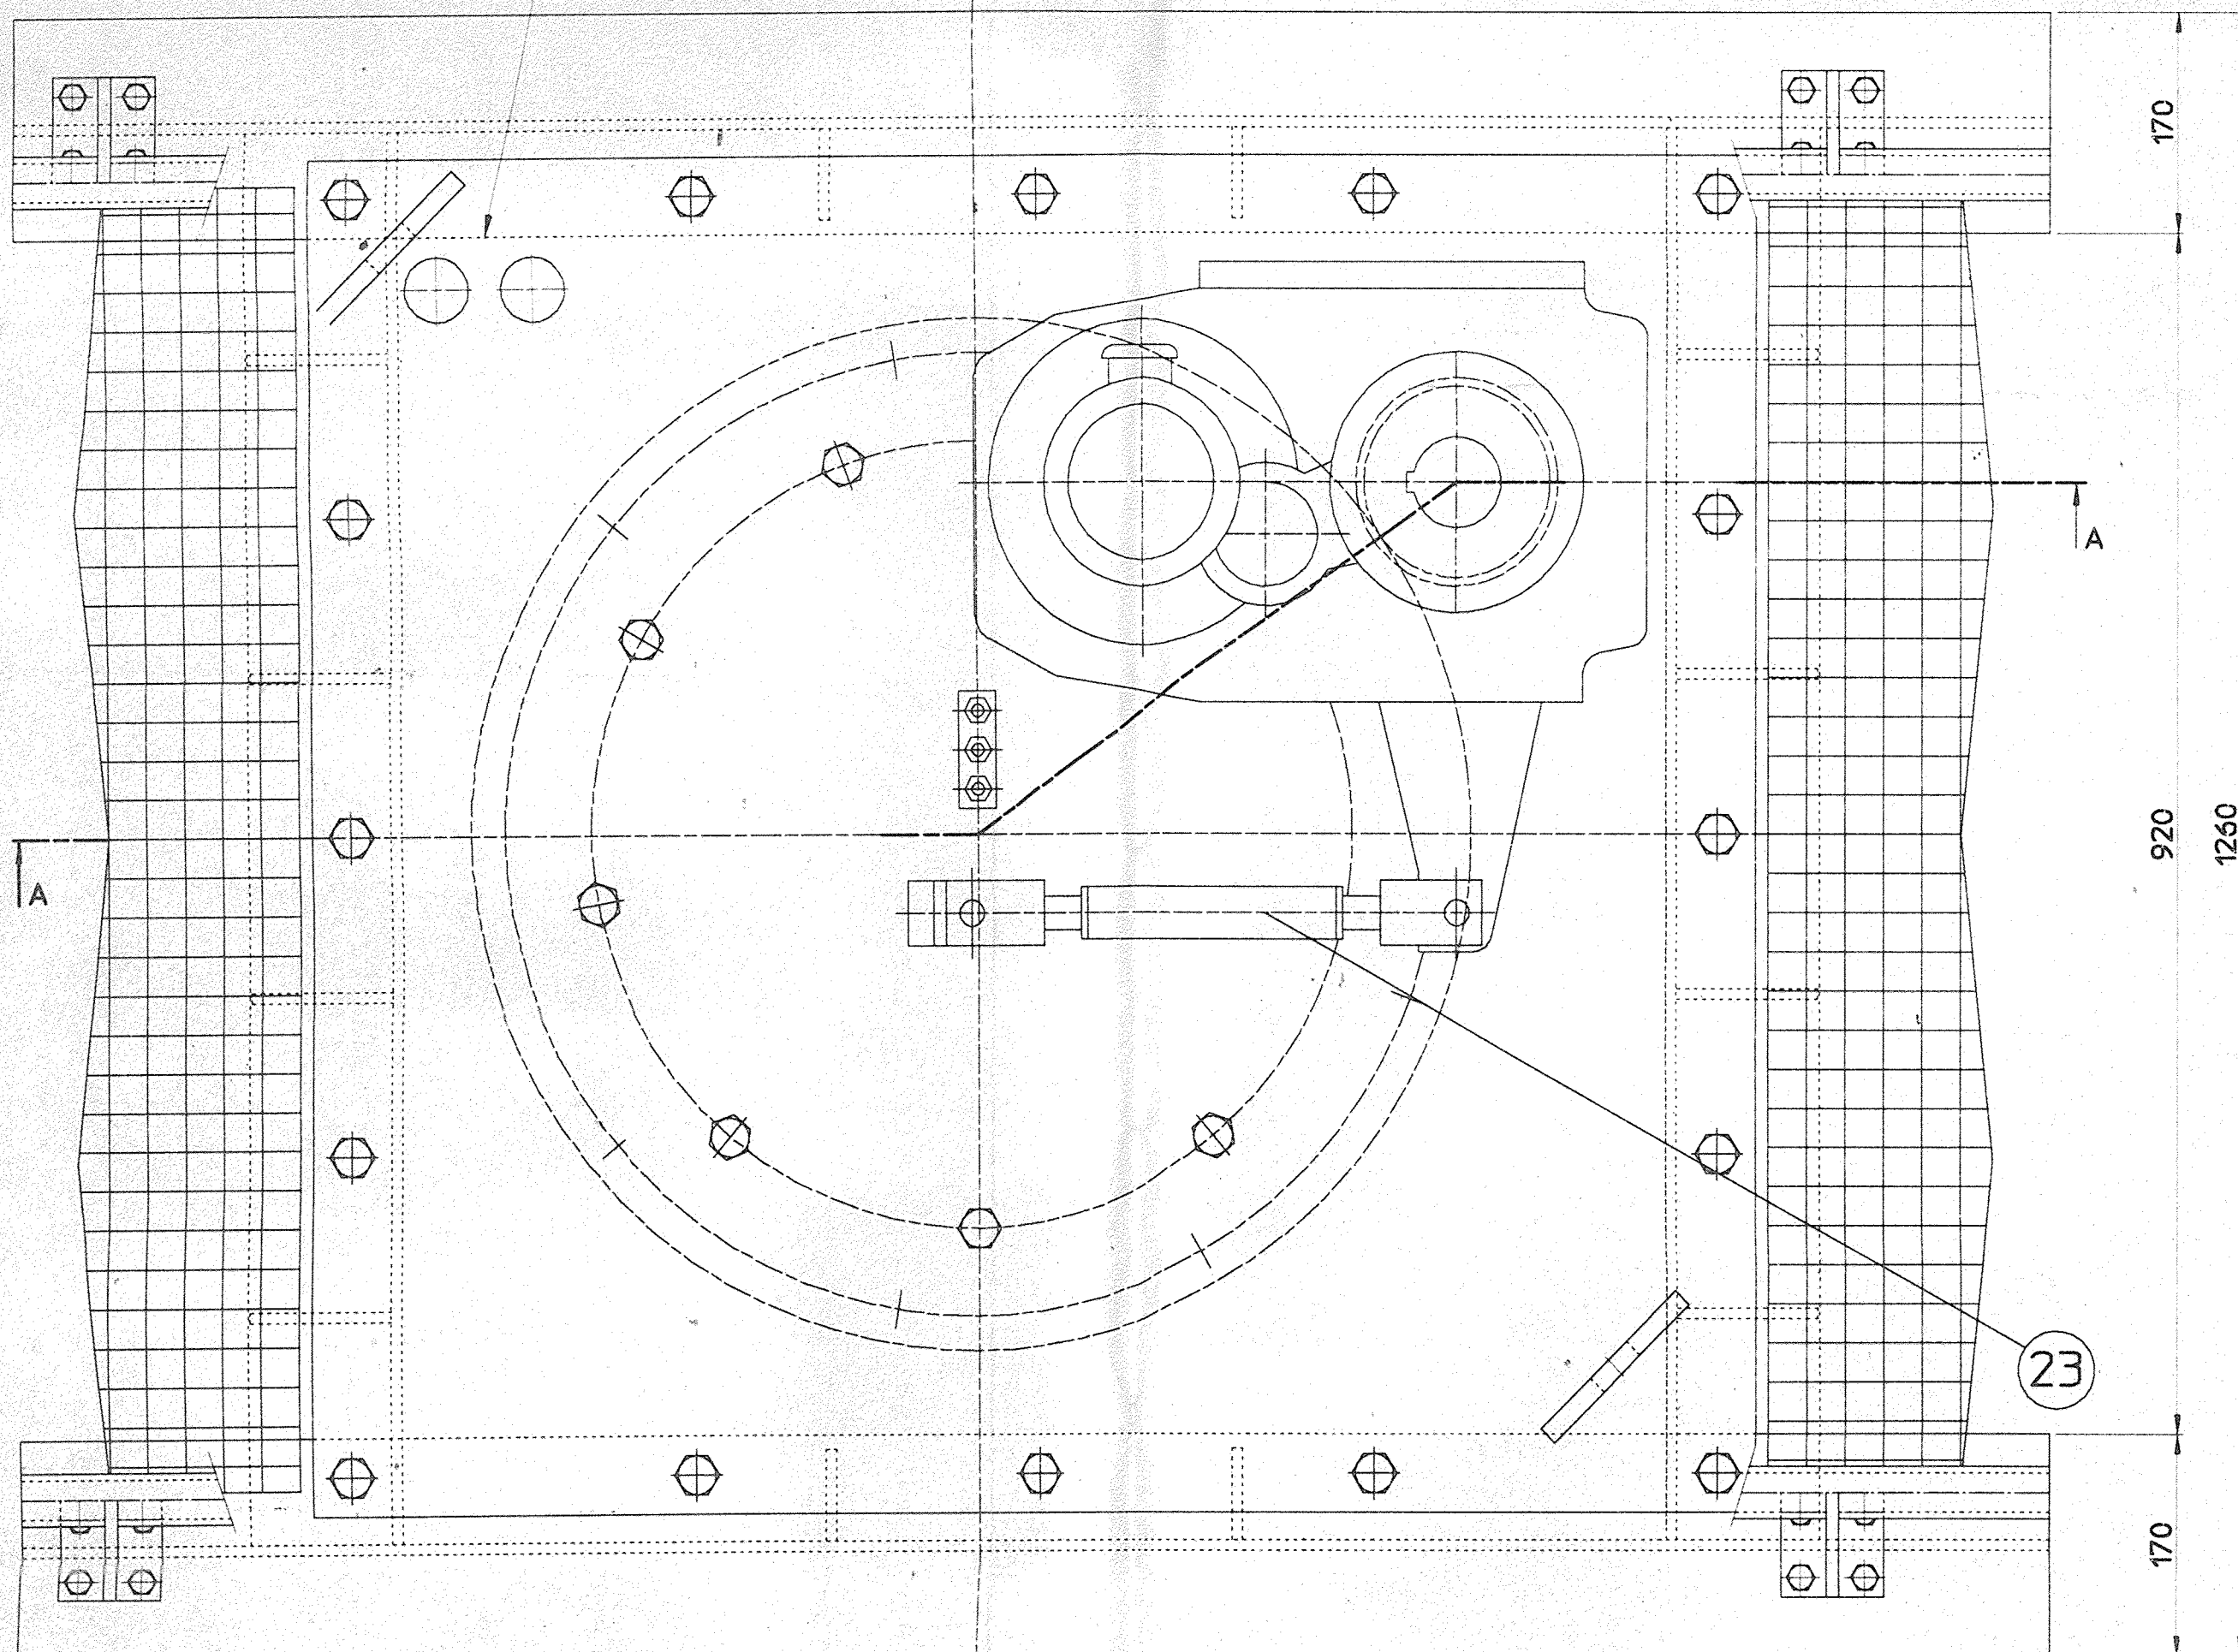

VOORGESTELD DOOR

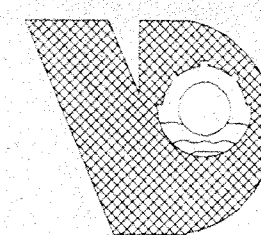

B.V.B.A. VANDEZANDE

Esenweg 142

B-8600 DIKSMUIDE

Tel (32) (0)51/50.01.17

FAX (32) (0)51/50.41.17

GOEDGEKEURD VOOR UITVOERING IN OPDRACHT VAN

*Merrem
André de la Porte*

MERREM ANDRÉ DE LA PORTE B.V.
VERKOOPGROEP Speciale Techniken
Sector water- en slibtechniek
Vellingweg 2
5301 KM Zaltbommel
Nederland
Telefoon (04180) 78970
Telefax (04180) 40134
Telex 50013

RZI SLEEN

Samenbouw aandrijving

B	4-6-98	As built	P.K.
A	4-6-98	Volgens brief Merrem 21-4-98 Ref. W0976/wz 15-75	P.K.
Rev	Datum	Wijziging	Get
Getekend	P.K.	Projectnr	1997/46
Nagezien	W.F.	Plannr.	Rev
Schaal	1:5	Datum	18/1/98
Datum	18/1/98	S-INDI	/01/S02 B

Dit plan is ons eigendom. Het mag niet afgedrukt noch overgenomen worden aan derden zonder onze schriftelijke toestemming.
Hier: 1997/46 / S-INDI / 01 / S02 / B
sys datum: 04/08/98