




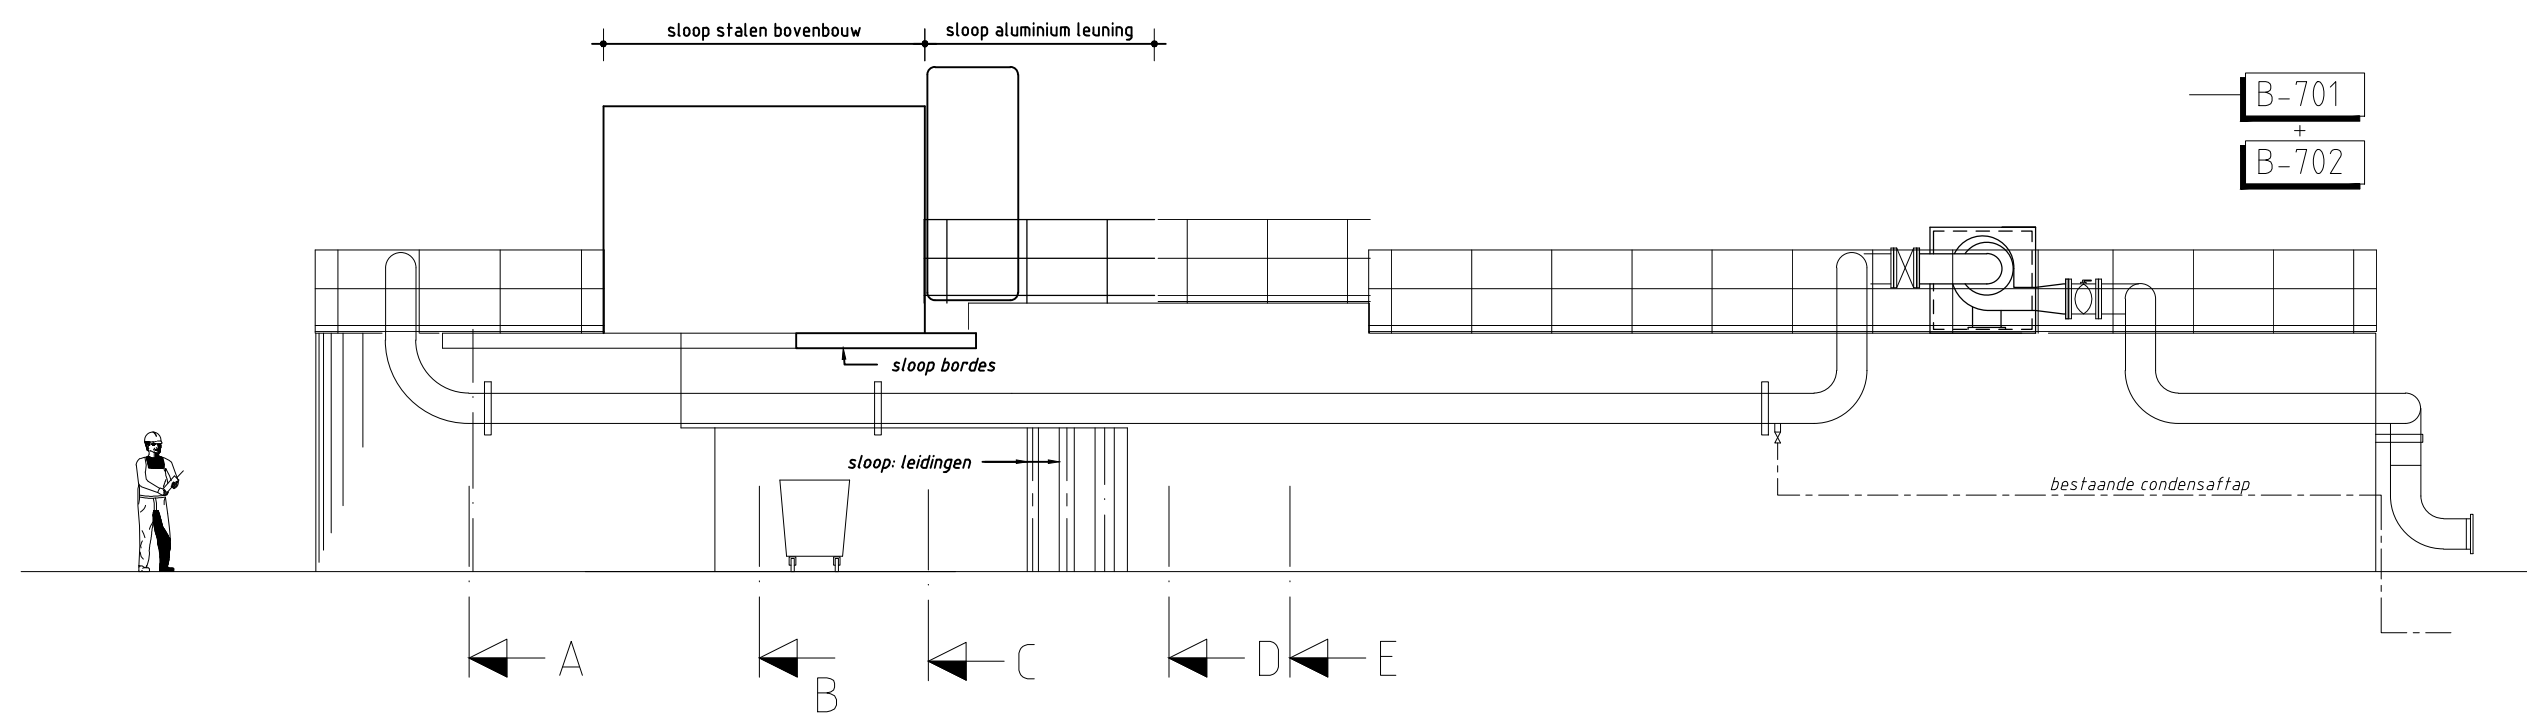


ZUIDGEVEL

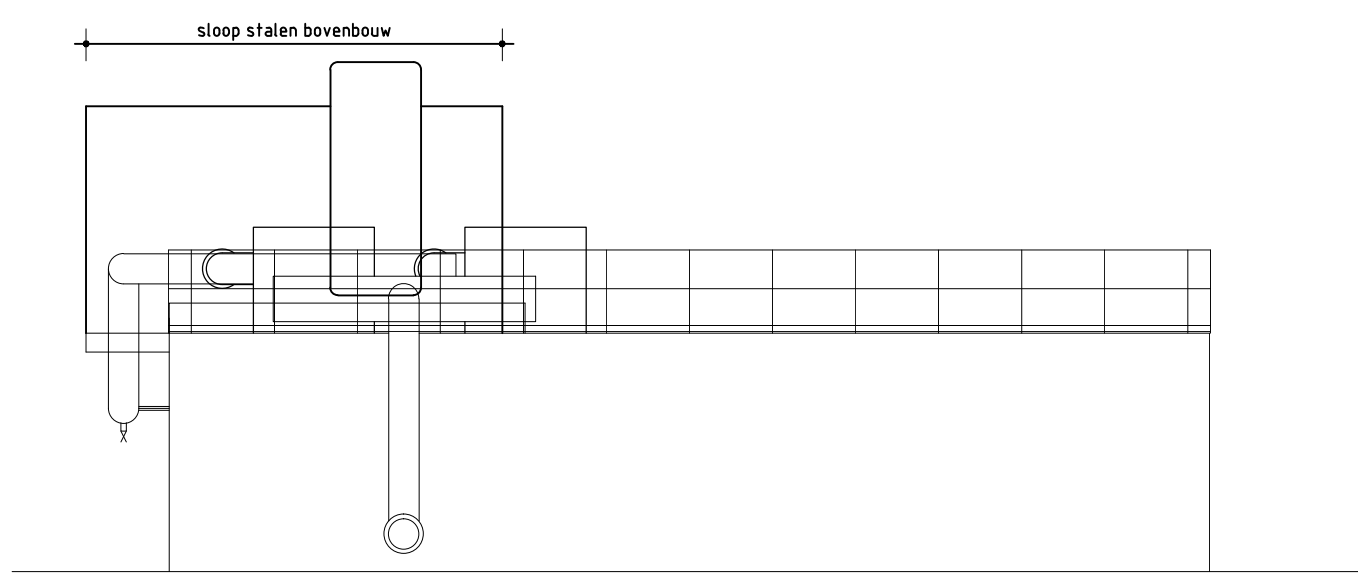


OOSTGEVEL

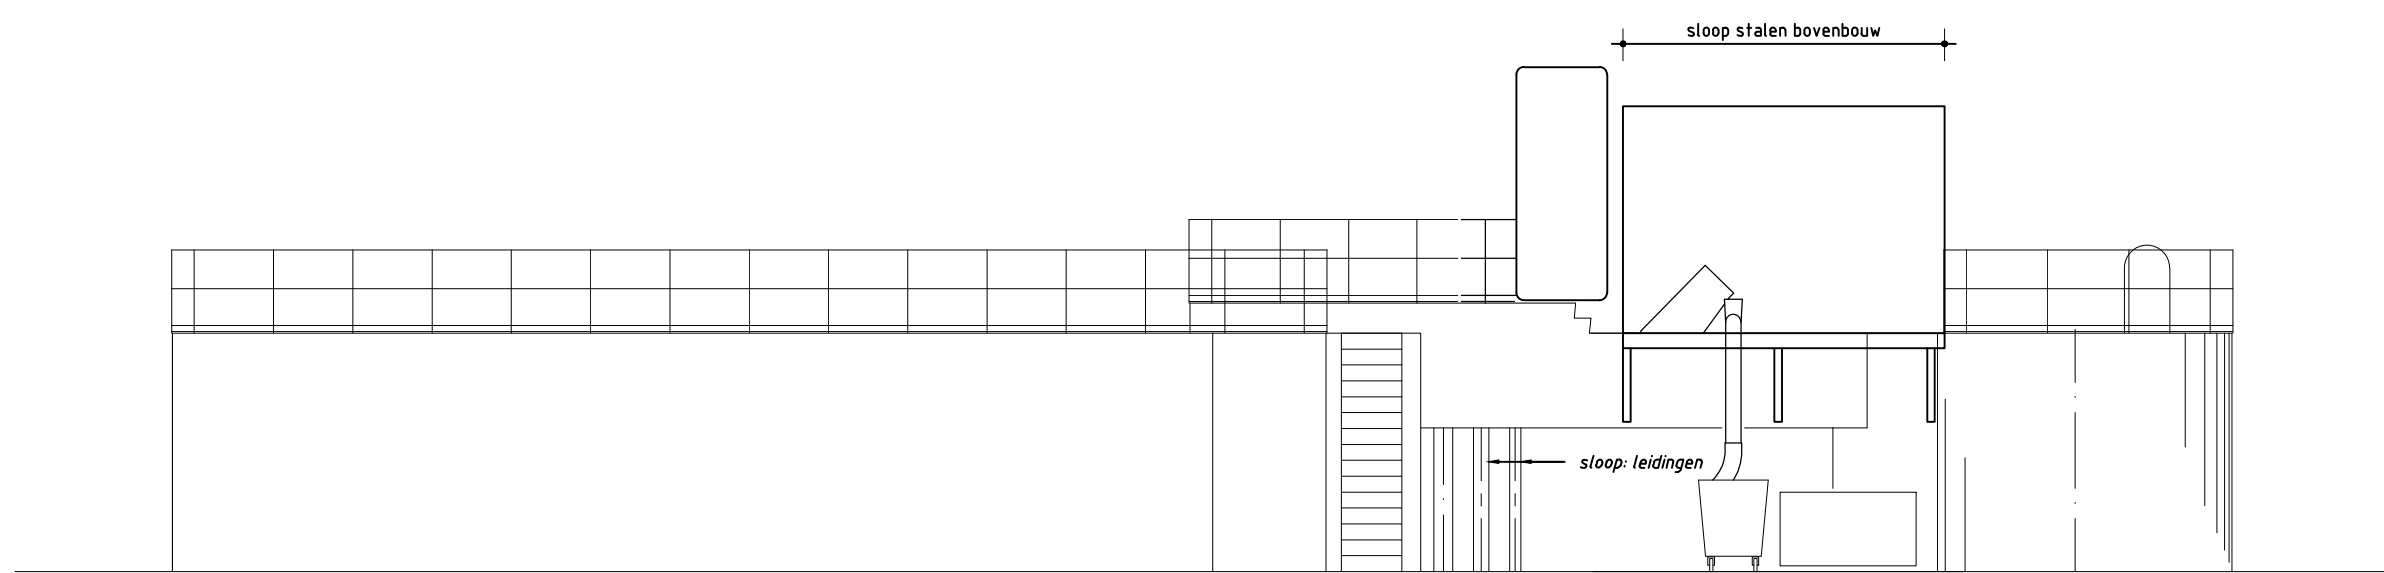


NOORDGEVEL

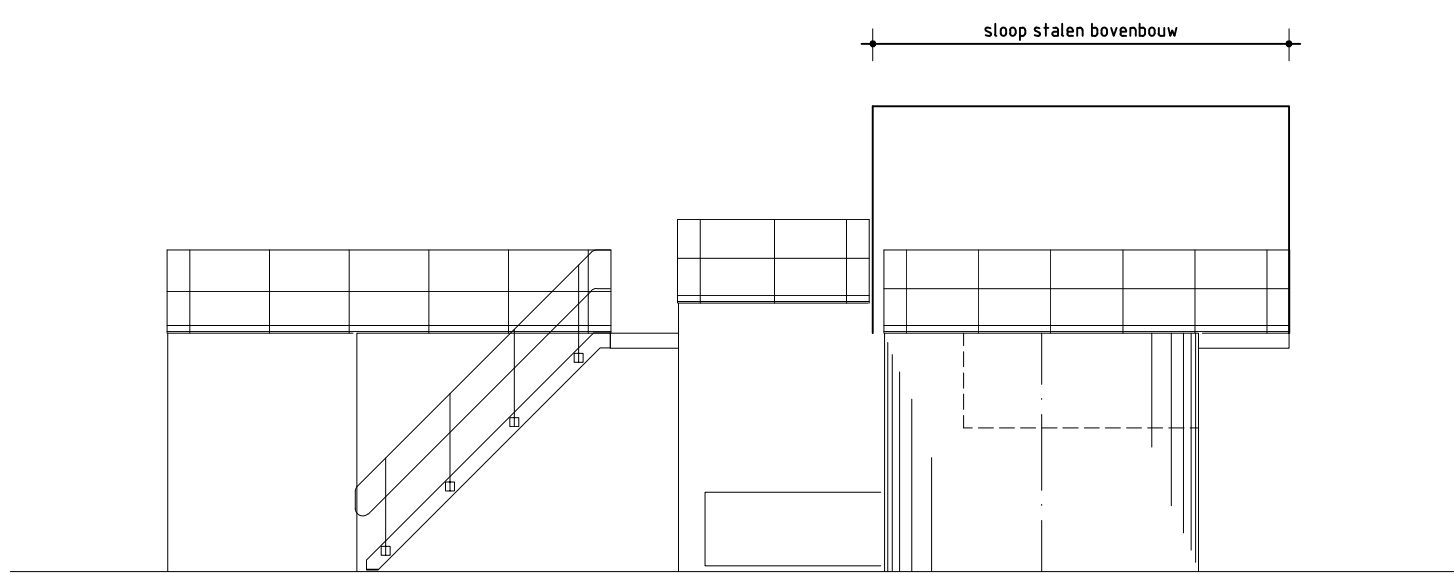


WESTGEVEL

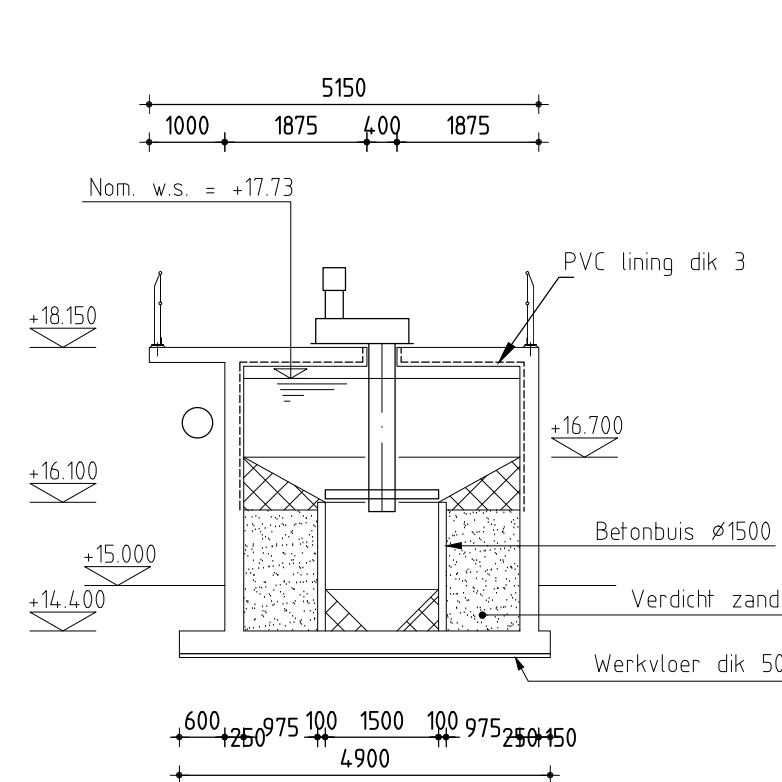


DOORSNEDE A-A

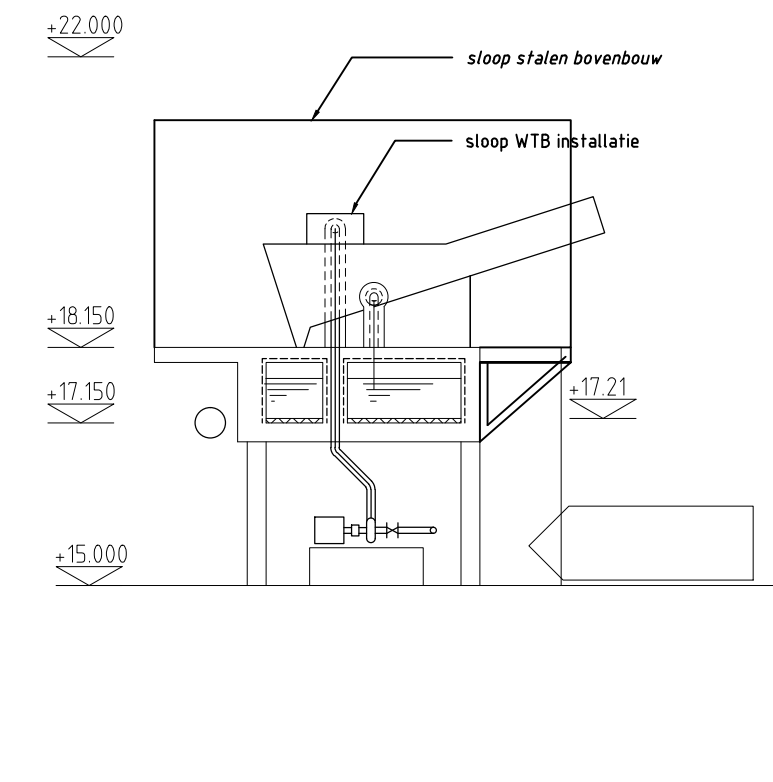


DOORSNEDE B-B

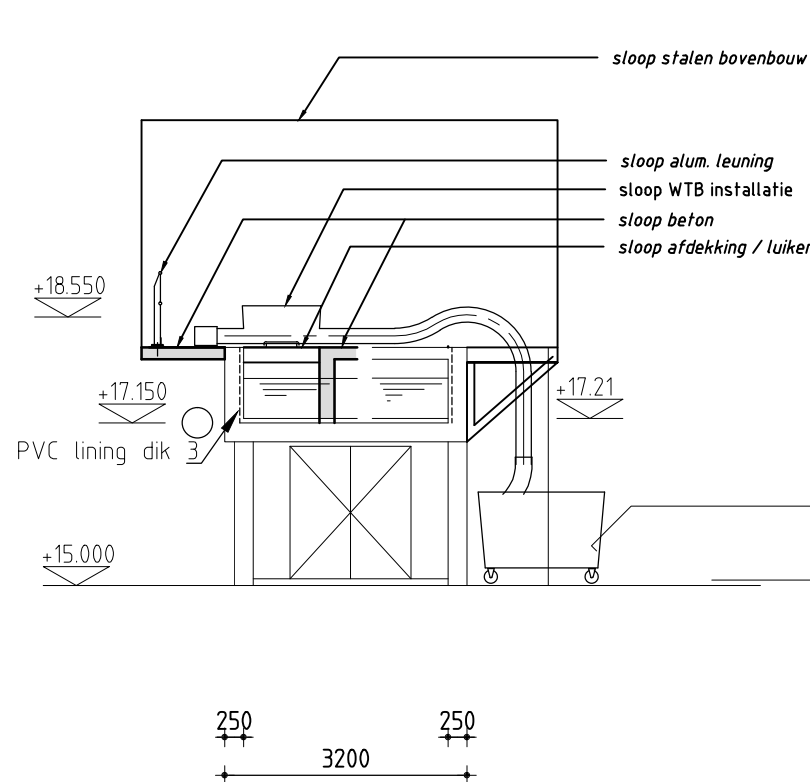


DOORSNEDE C-C

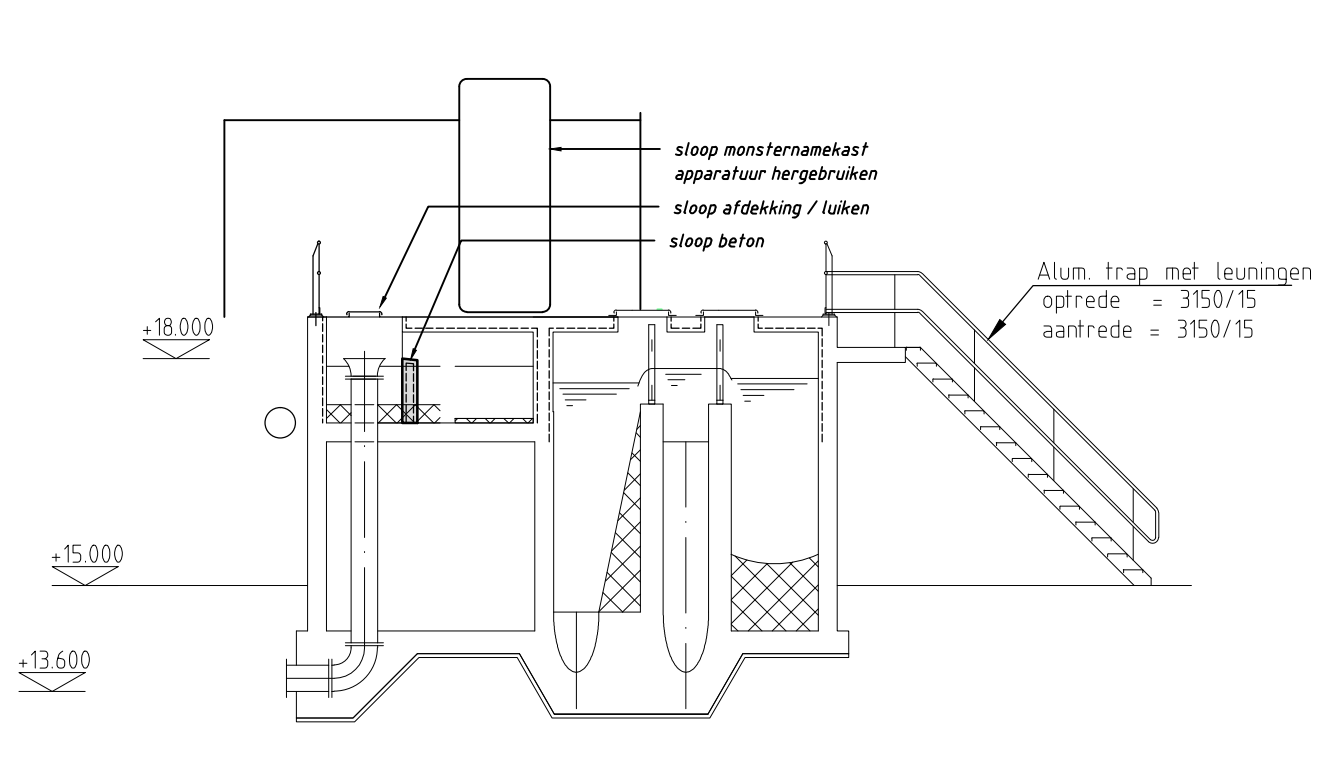


DOORSNEDE D-D

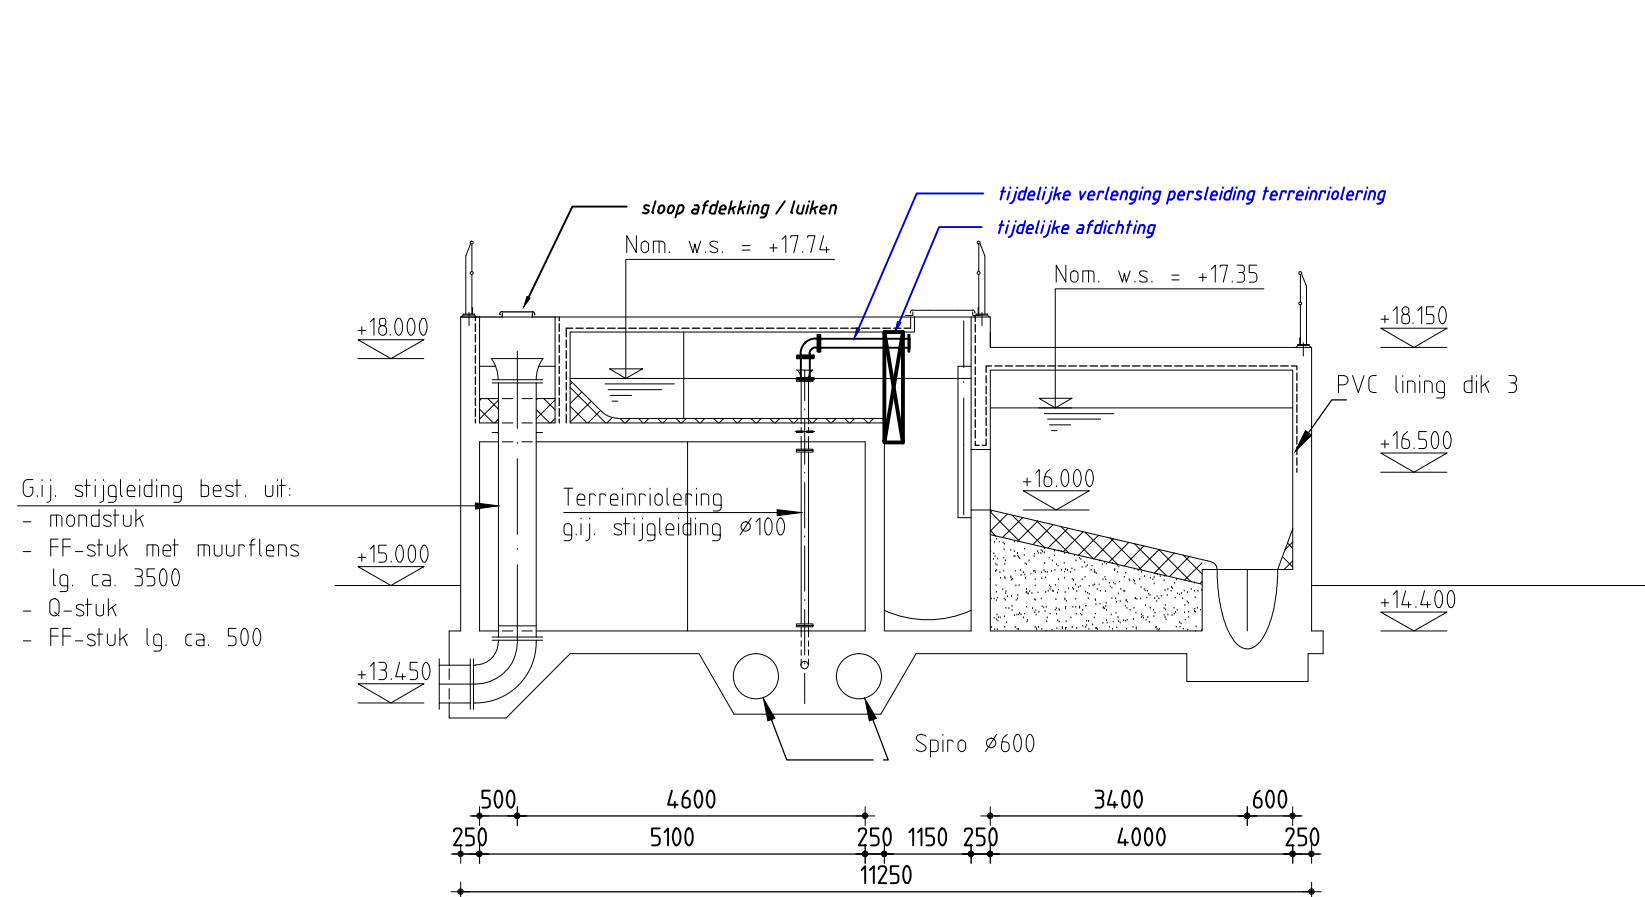


DOORSNEDE E-E

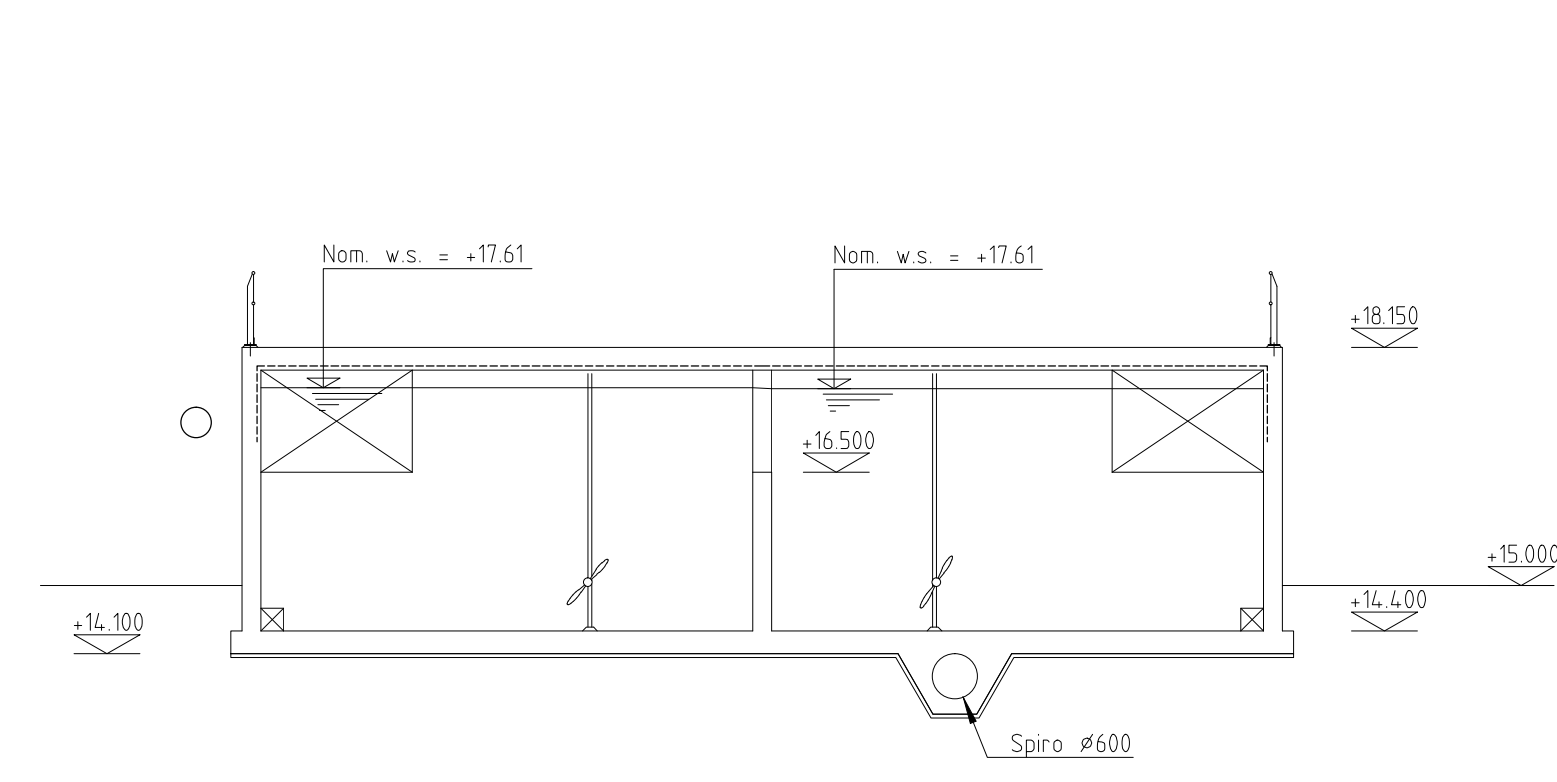


DOORSNEDE F-F

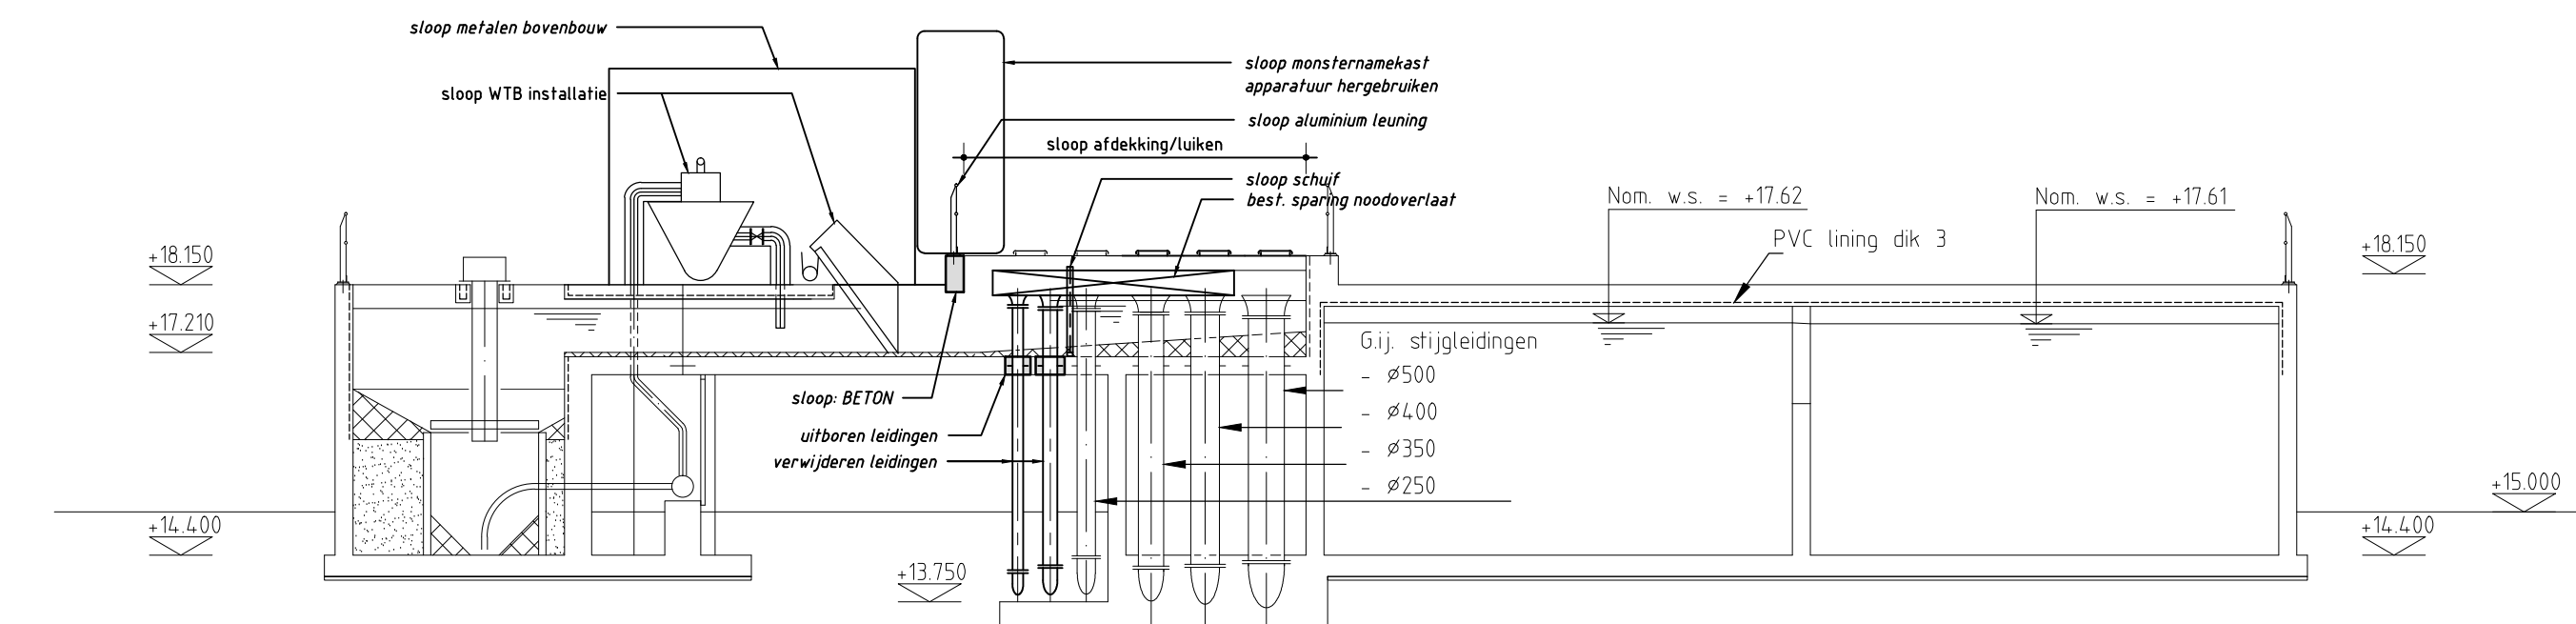


DOORSNEDE G-G

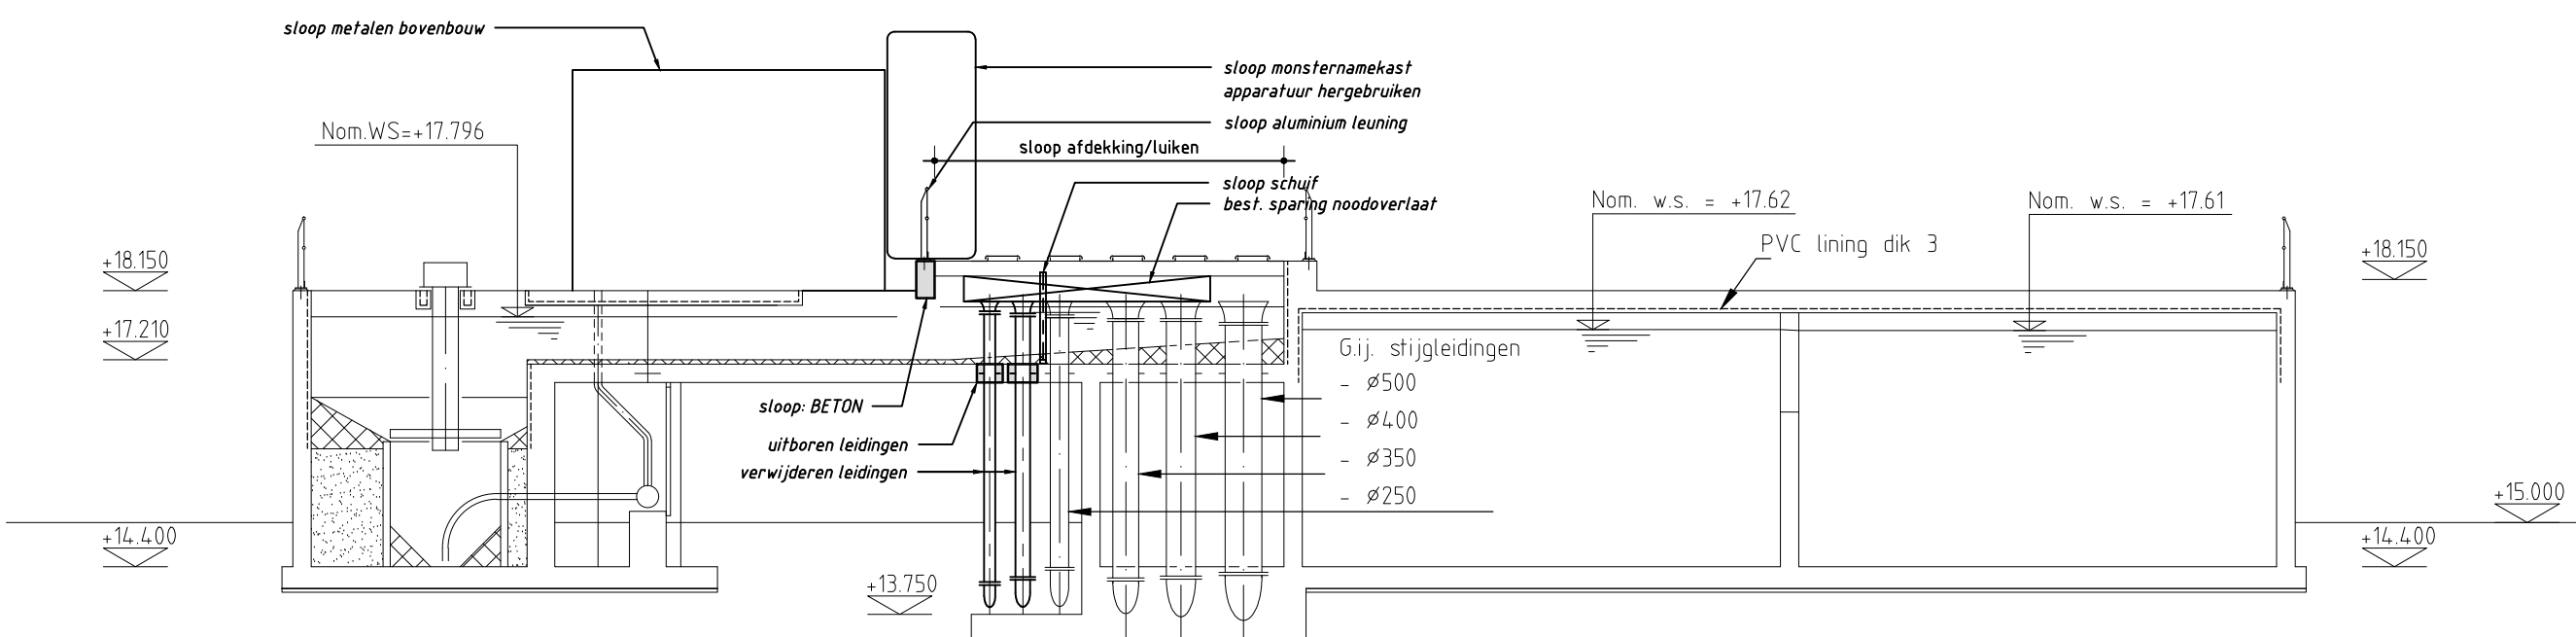


DOORSNEDE H-H

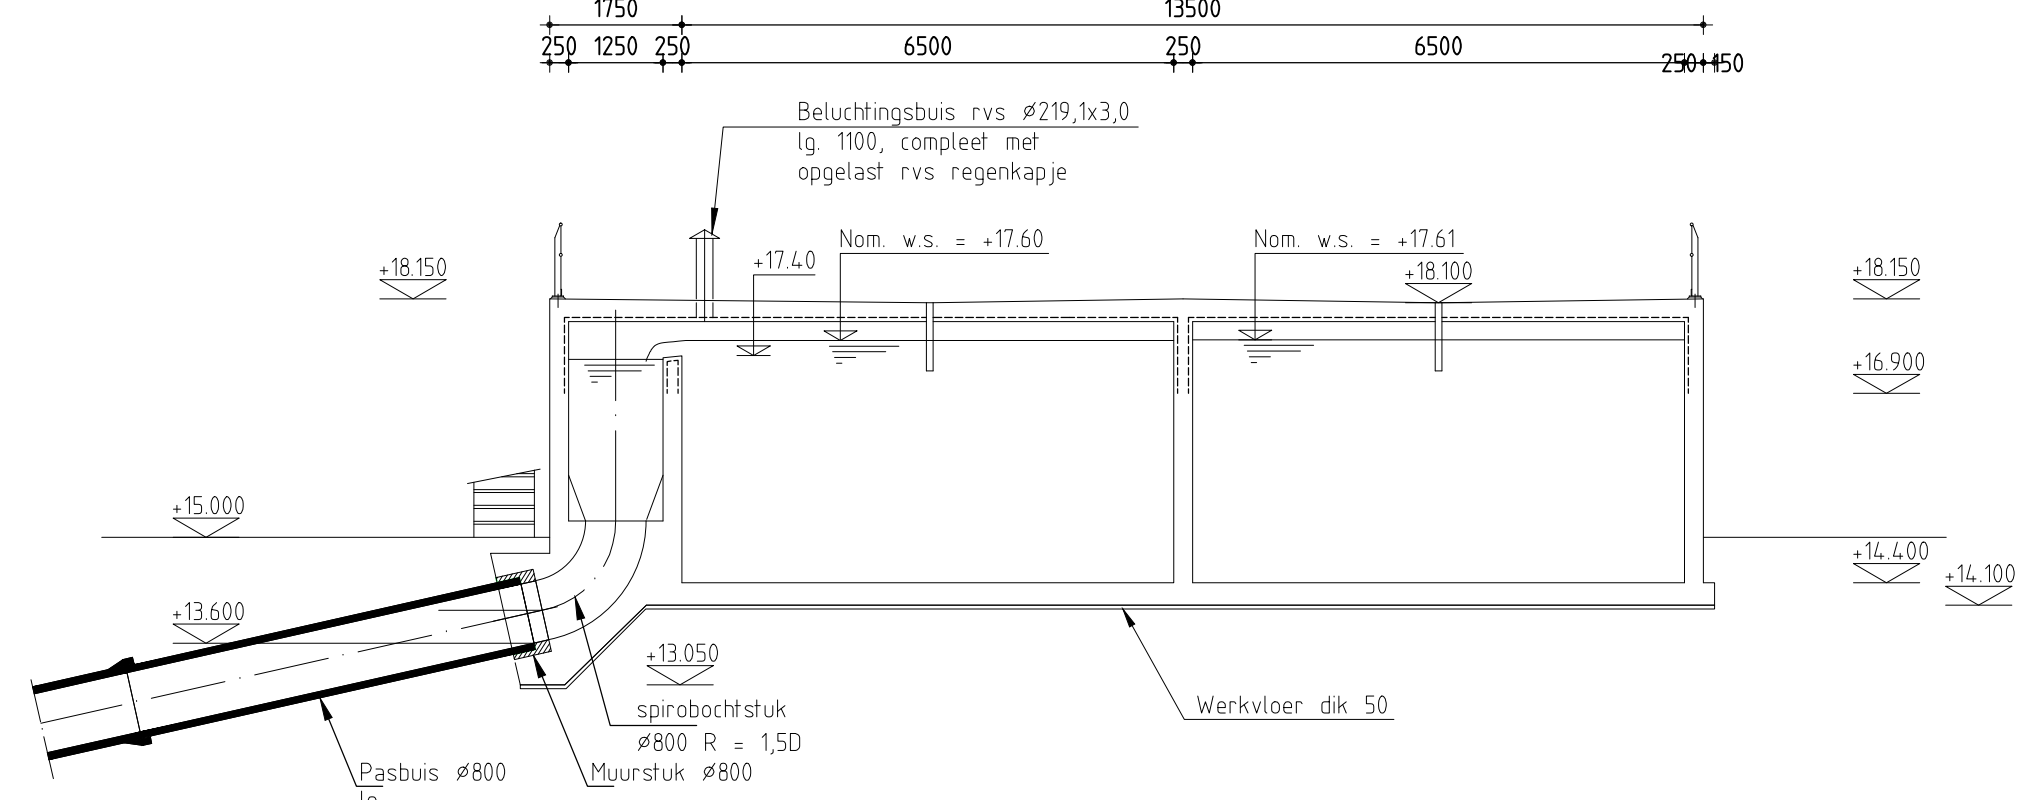


DOORSNEDE I-I

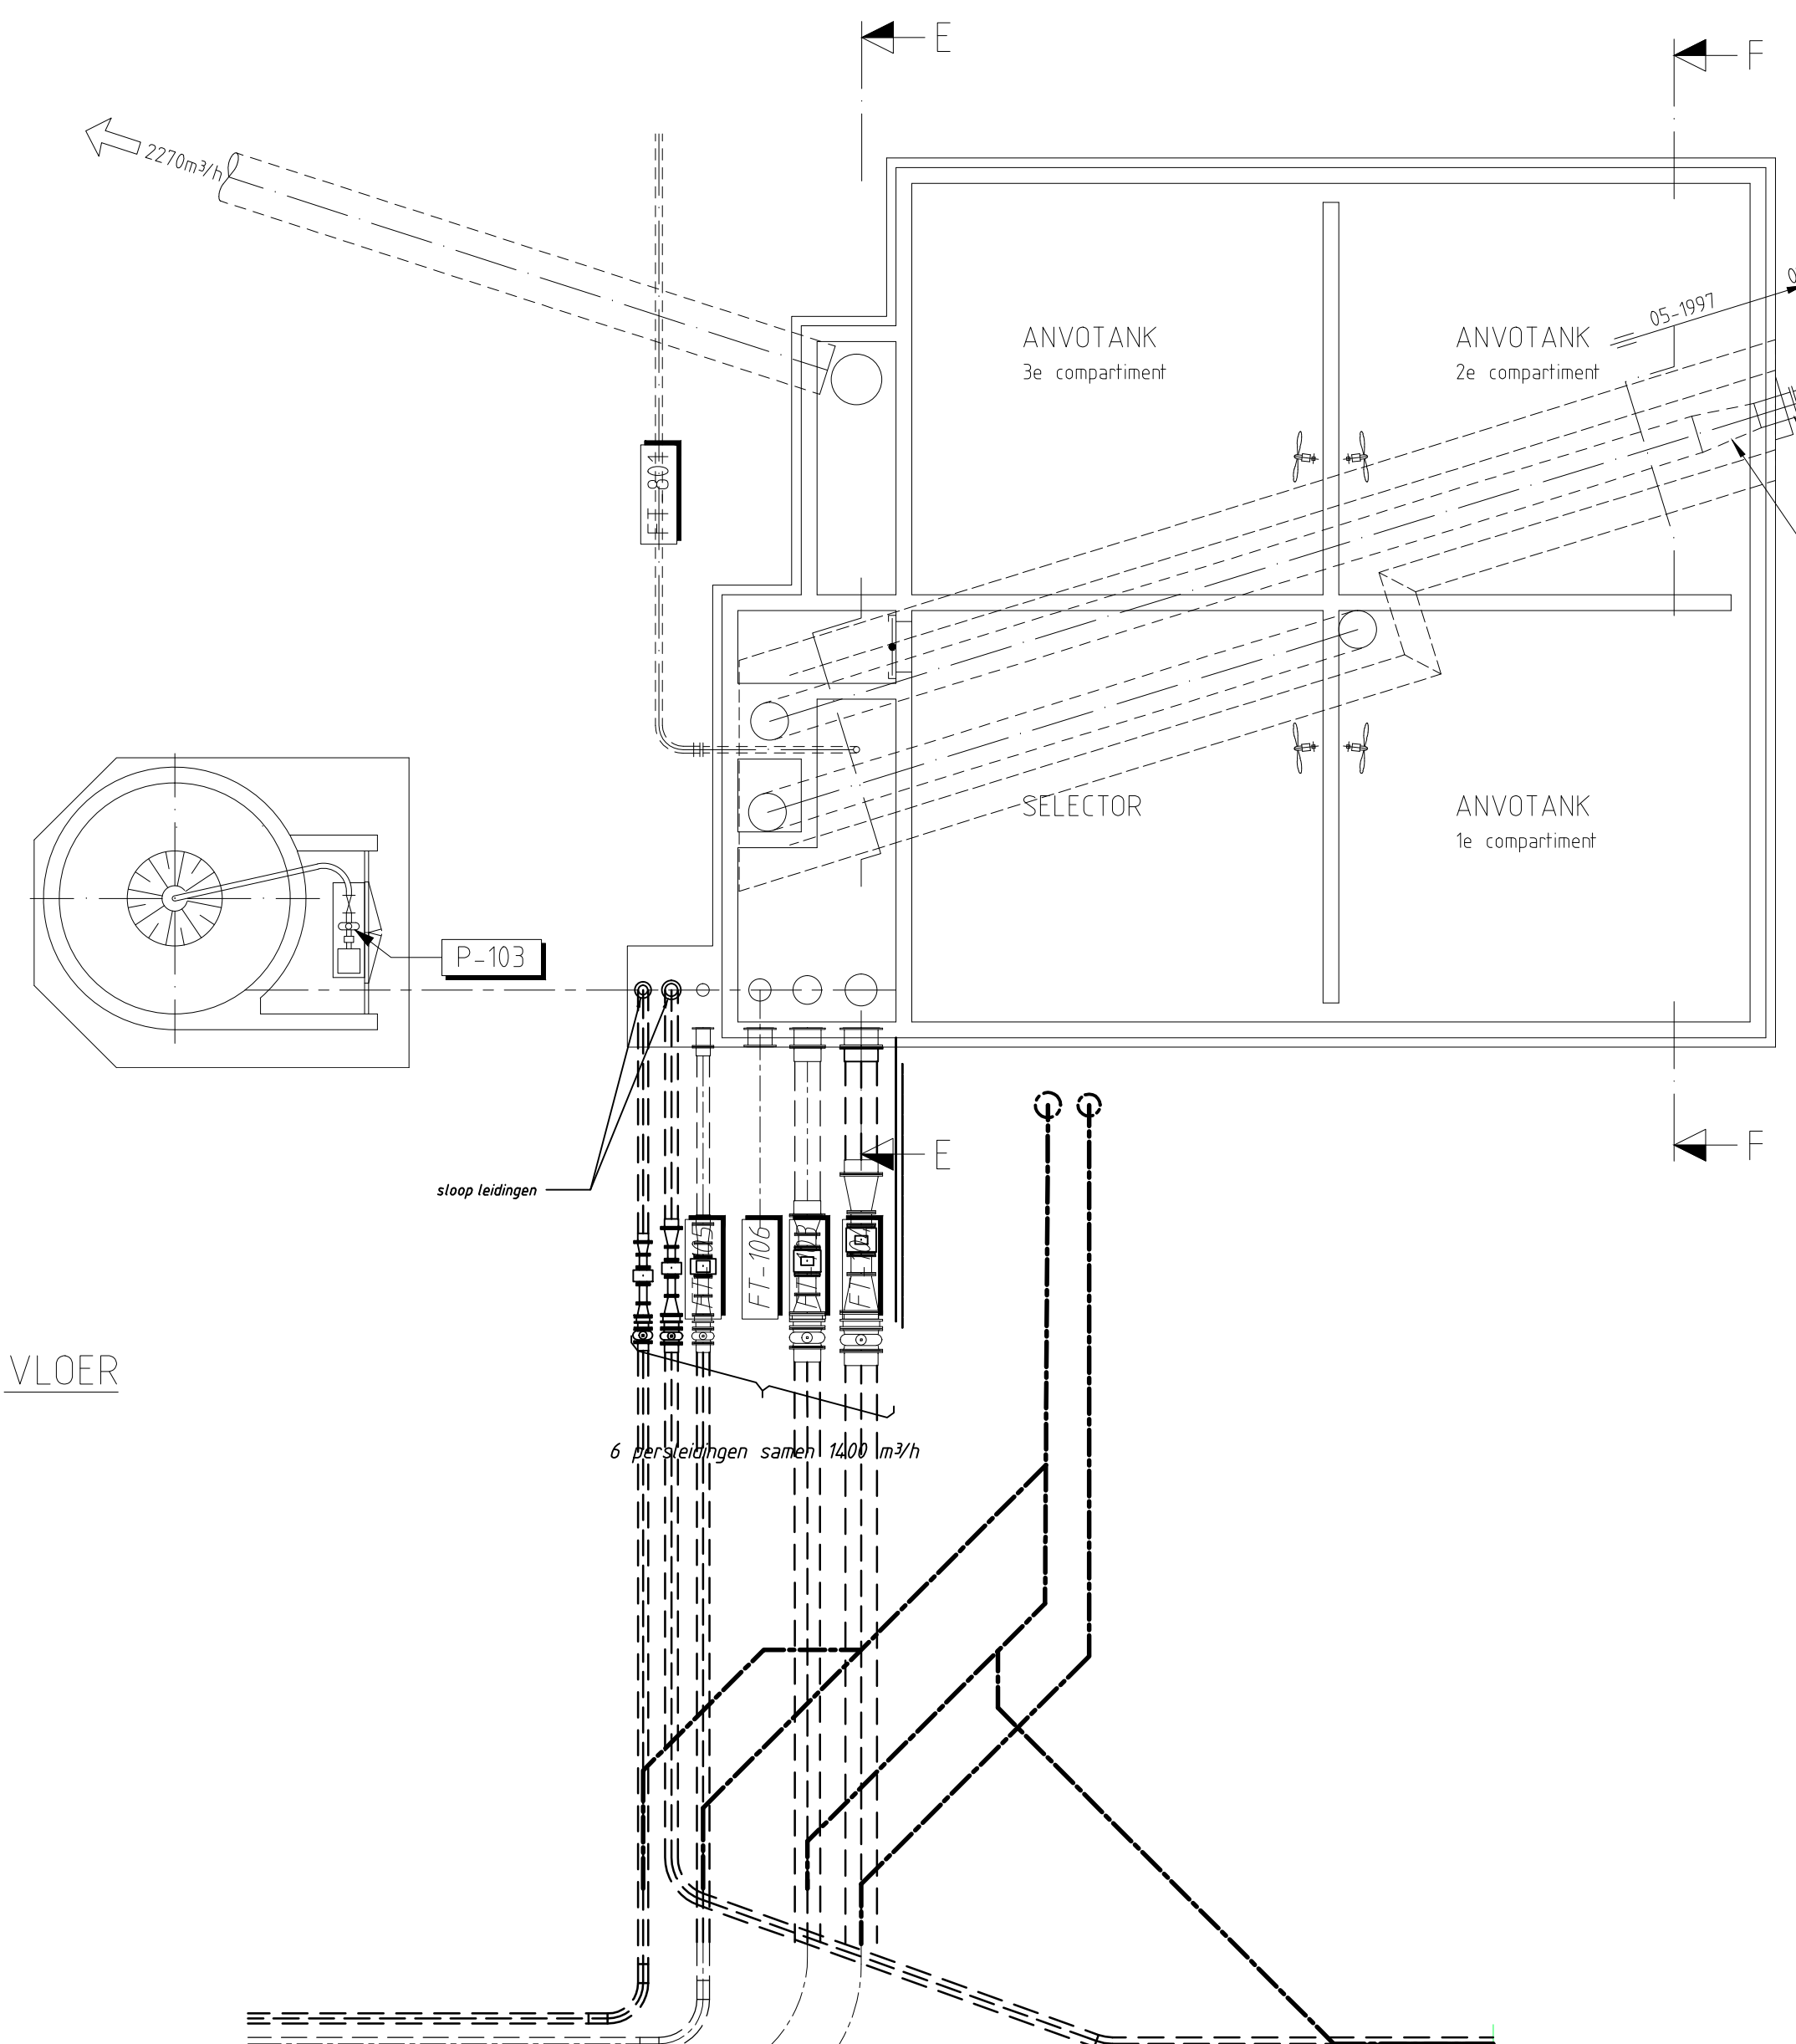

VLOER

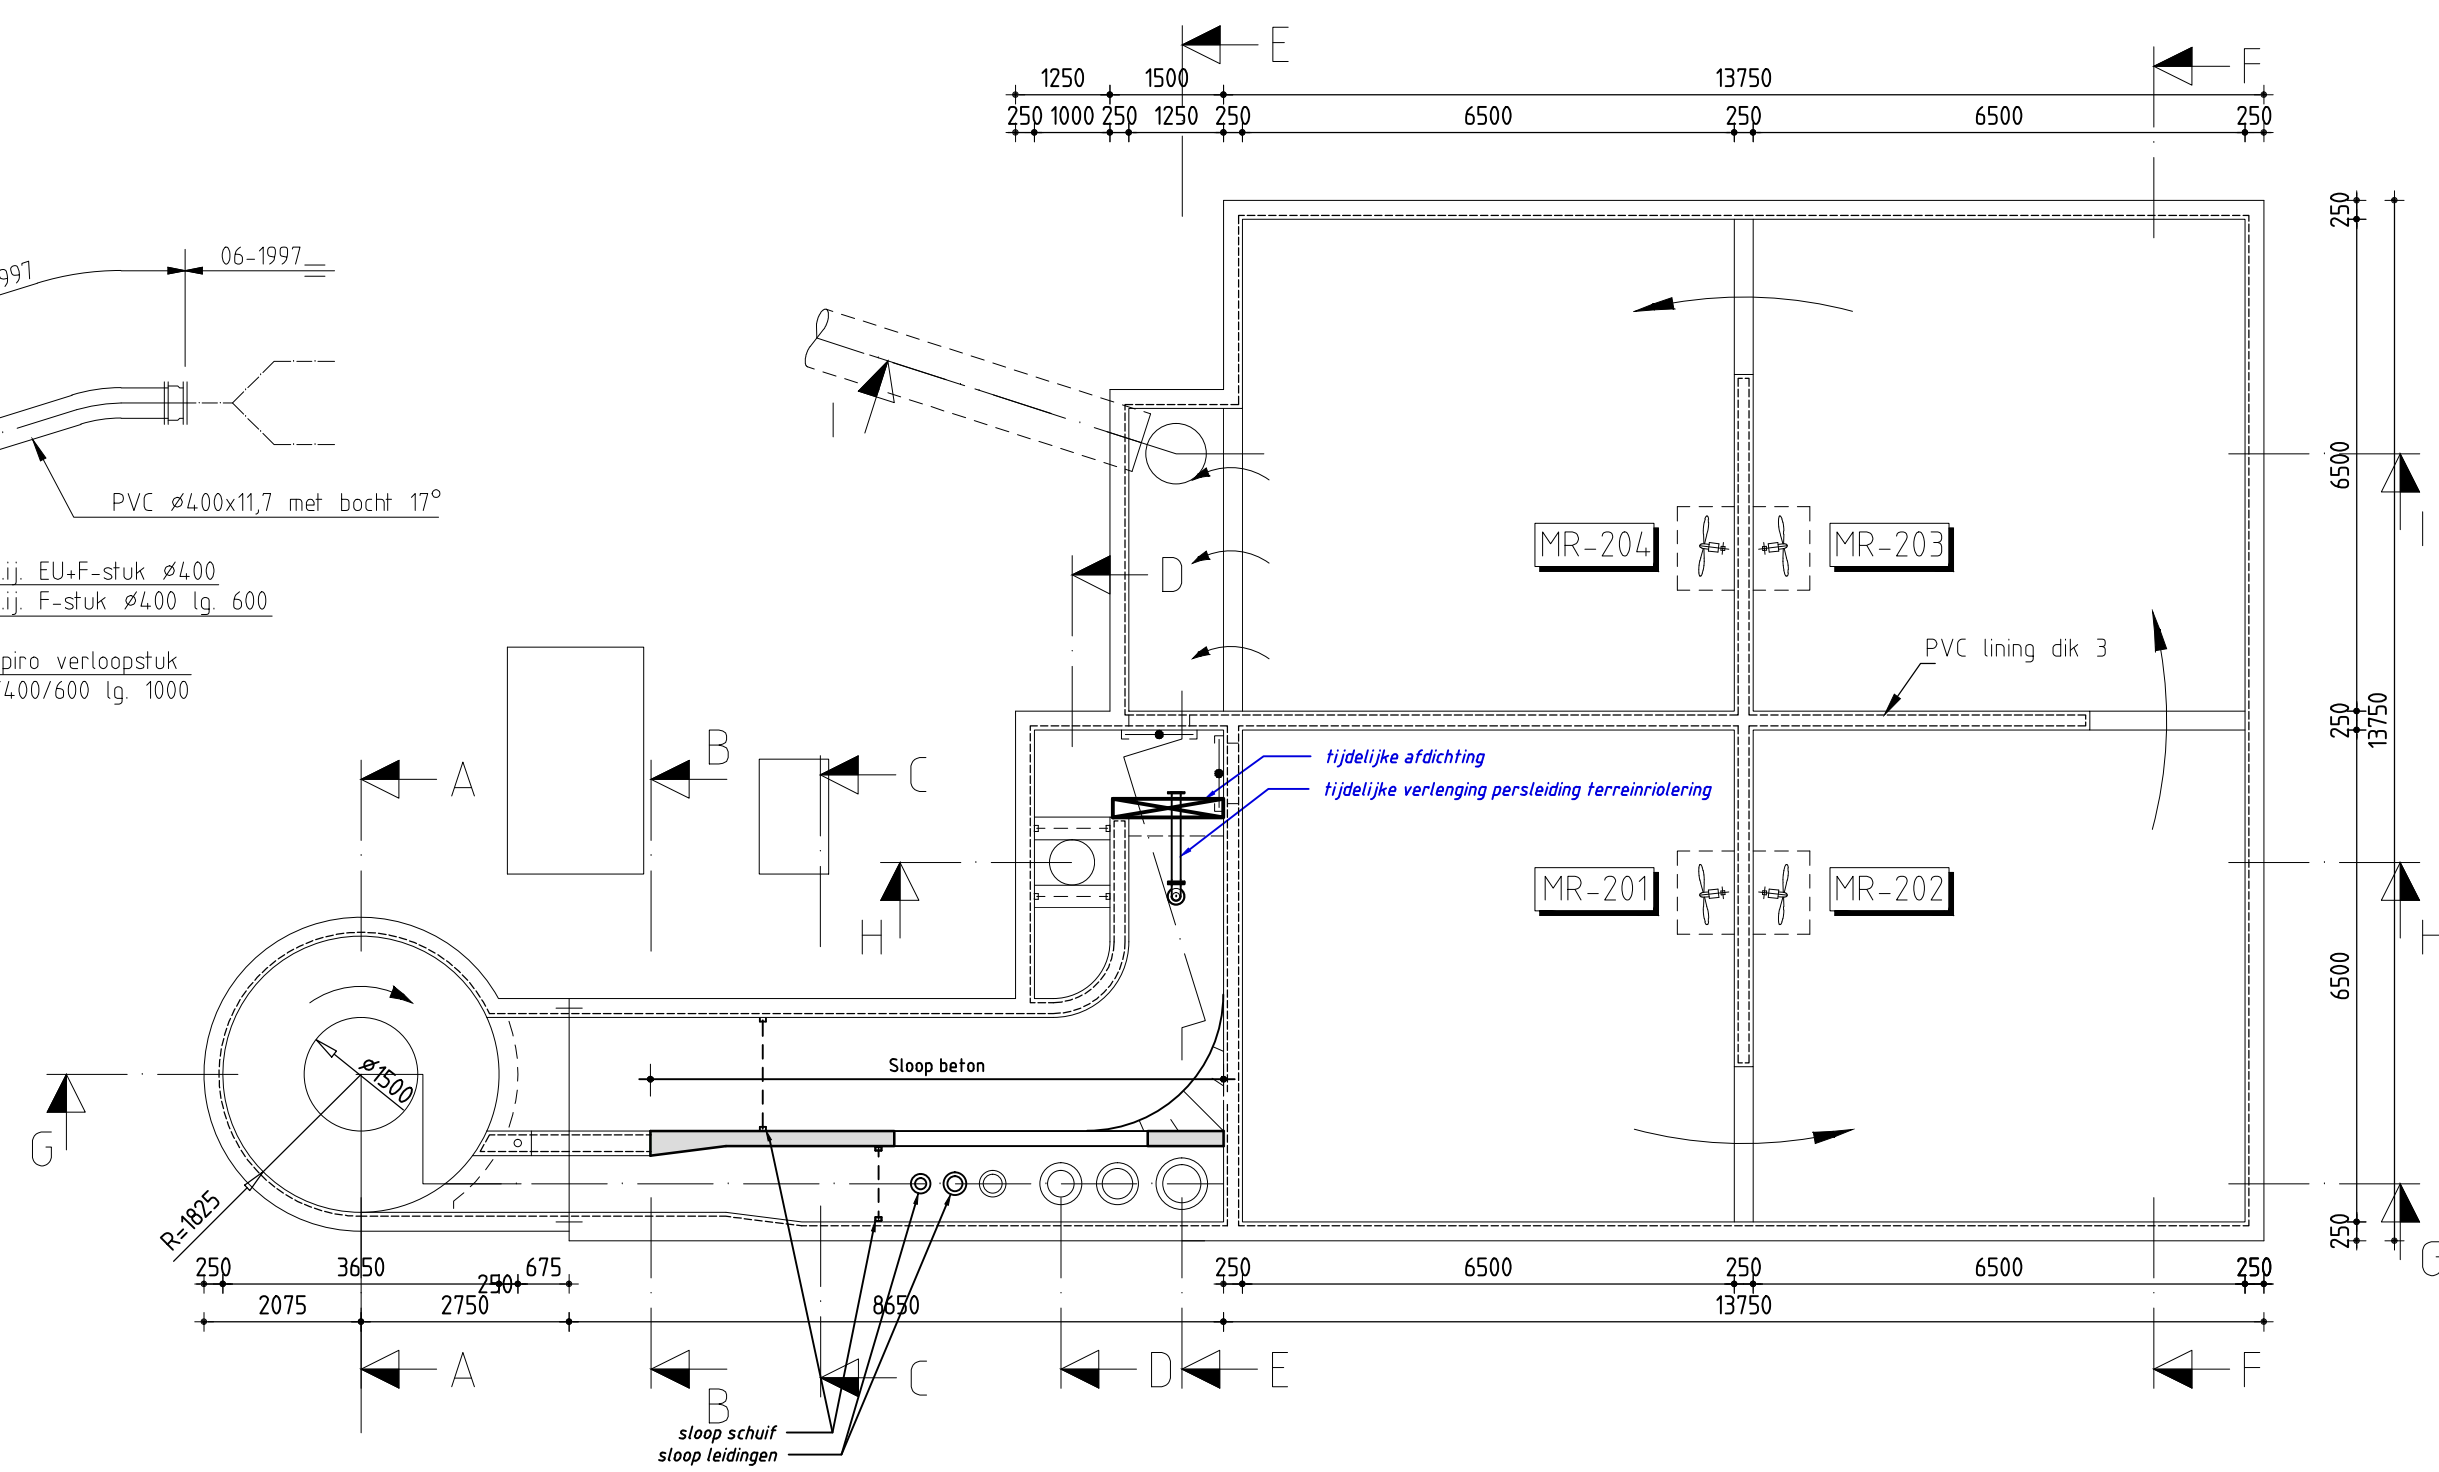

HORIZONTALE DOORSNEDE op de WATERLIJN

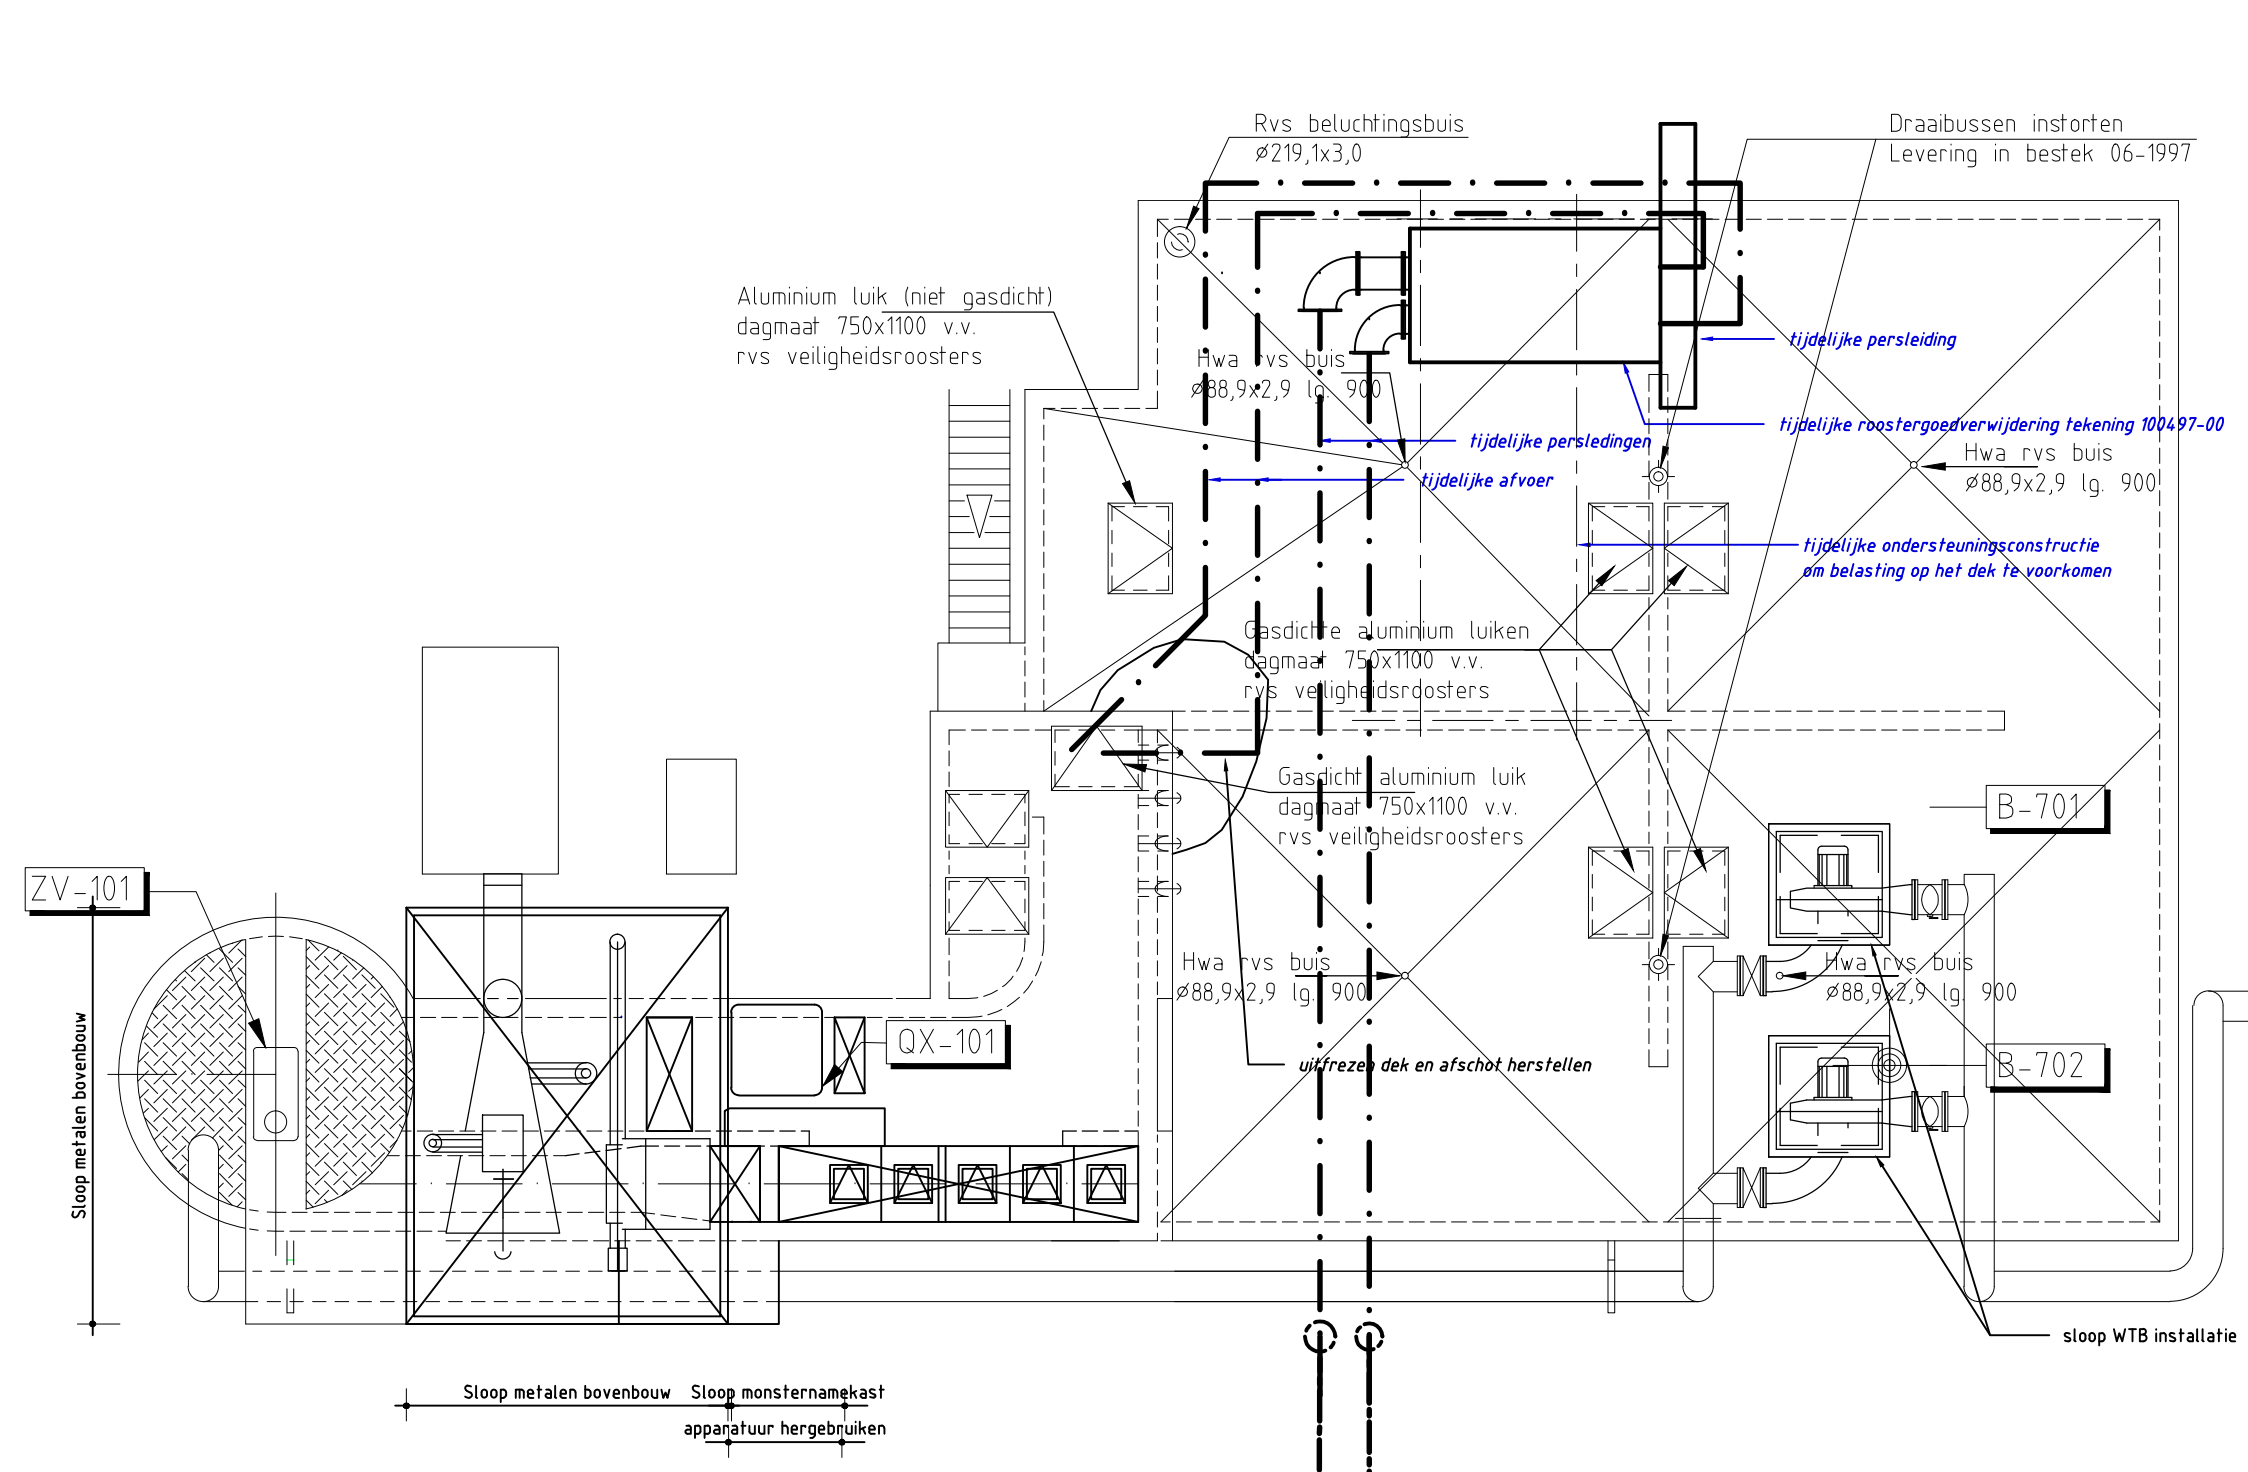

BOVENAANZICHT



Tauw

