

Citaverde Coll. Roermond


<u>Beschrijving :</u>	Foto indicatie gebouwgebonden installaties. Dit document is indicatief.
<u>Adres :</u>	Jagerstraat 6 Roermond 6042 KA Limburg Nederland
<u>Aangemaakt op :</u>	09-06-15
<u>Fasen :</u>	- Dakopstellingen - Begane Grond - Sporthal - Tuinkas - Buitenterrein - Verdieping
<u>Categorieën :</u>	- Airconditioning, Splitunits etc. - Automatische schuifdeuren - Brandbeveiliging - Brandblussers en brandslanghaspels - Buitenverlichting - CCVT - Dakafzuigventilatoren - Dakkap - Diversen - E-installaties - Electro Warmwater boiler - Elektriciteit - Gasmeterkast (opstelling) - Gassen opslag - Hemelwaterafvoeren, straatkolken, goten en pompputten - Inbraakbeveiligingsinstallaties - Keuken - Klimaatregelinstallaties - Koel/vriescellen - Lableslokken - Lascabines met centraal verdeelnet gassen - Liften - Luchtafzuigkast - Luchtbehandelingsinstallaties - Luchtverhitter indirect - Onthardingsinstallaties - Persluchtinstallaties - Rada mengkranen/ automaten - Sanitaire-installaties - Schaduw doeken/schermen

- Verwarmingsinstallaties
- Vetvangput
- Wassen en drogen
- Zonnepanelen
- Zonweringinstallaties

Contacten :

Tekeningen :

- 0281-Sheet-0025-Rmd dakrevisienietcompleet (Dakopstellingen)
- Overzicht regelkasten (Dakopstellingen)
- plattegronden met regelkasten-4 (Dakopstellingen)
- plattegr BG met regelkasten-1 (Begane Grond)
- plattegr sporthal+regelkasten-3 (Sporthal)
- plattegr tuinkas met regelkasten-4 (Tuinkas)
- plattegronden met regelkasten-1 (Verdieping)
- plattegronden met regelkasten-2 (Verdieping)
- plattegronden met regelkasten-3 (Verdieping)

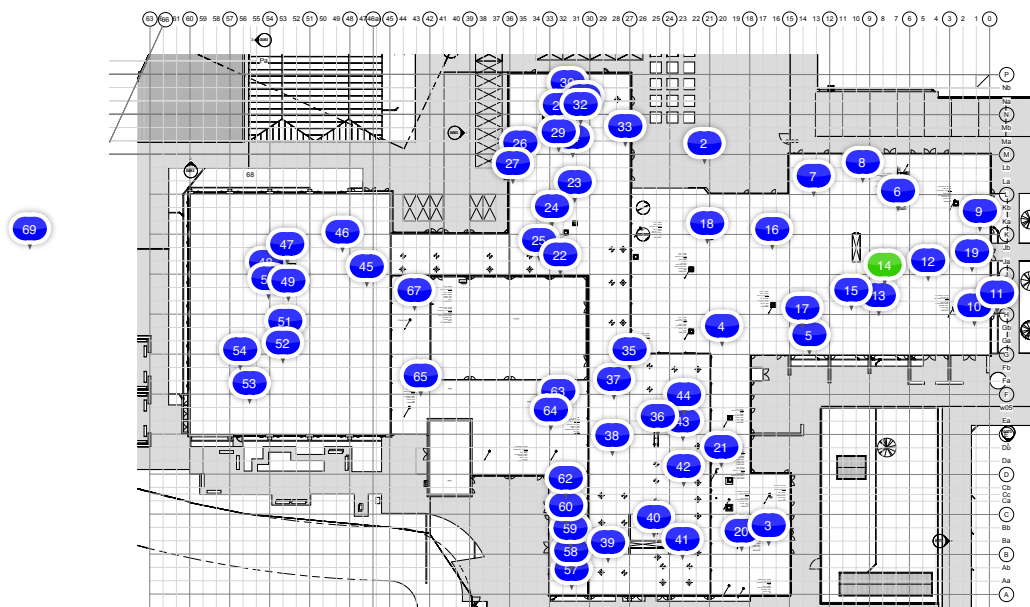

1 PV_2013_dak_c_fp_7200_100
1:200

voorlopig
0281
0025

0281-Sheet-0025-Rmd dakrevisienietcompleet - Fase: Dakopstellingen

Vaststelling #2

Geen deadline

Toegevoegd op : 03-06-15

Niet voltooid

Geen oplevering

Niet toegekend

Splitunitbuitendelen





Vaststelling #3

Geen deadline

Carrière buitendeel

Toegevoegd op : 03-06-15

Niet voltooid

Geen oplevering

Niet toegekend





Vaststelling #4

Geen deadline

Toegevoegd op : 03-06-15

Niet voltooid

Geen oplevering

Niet toegekend



Vaststelling #5

Toegevoegd op : 03-06-15

Niet toegekend

Geen deadline

Niet voltooid

Geen oplevering



Vaststelling #6

Geen deadline

Toegevoegd op : 03-06-15

Niet voltooid

Geen oplevering

Niet toegekend

Luchtbehandelingskast met polyester bovendakse kanalen



Vaststelling #7

Geen deadline

Toegevoegd op : 03-06-15

Niet voltooid

Geen oplevering

Niet toegekend

Dakafzuigventilator Be-air-bo
Keuken



Vaststelling #8

Geen deadline

Toegevoegd op : 03-06-15

Niet voltooid

Geen oplevering

Niet toegekend

Holland Heating 97-0459/ lbk1

Kastnr 5





Vaststelling #9

Geen deadline

Toegevoegd op : 03-06-15

Niet voltooid

Geen oplevering

Niet toegekend

Storkair



Vaststelling #10

Geen deadline

Toegevoegd op : 03-06-15

Niet voltooid

Geen oplevering

Niet toegekend

Buitenbedrijfgesteld



Vaststelling #11

Geen deadline

Toegevoegd op : 03-06-15

Niet voltooid

Geen oplevering

Niet toegekend

Buitenbedrijfgesteld



Vaststelling #12

Geen deadline

Toegevoegd op : 03-06-15

Niet voltooid

Geen oplevering

Niet toegekend

Alko lbk





Vaststelling #13

Geen deadline

Toegevoegd op : 03-06-15

Niet voltooid

Geen oplevering

Niet toegekend

Stork Air DAE 23 WBR bouwjaar 2002





Vaststelling #14

Geen deadline

Toegevoegd op : 03-06-15

Niet voltooid

Niet toegekend

Geen oplevering

27 Zonnepanelen



Vaststelling #15

Geen deadline

Toegevoegd op : 03-06-15


Niet voltooid

Geen oplevering

Niet toegekend

Opstelling koel en vriescompressoren
Kantine keuken



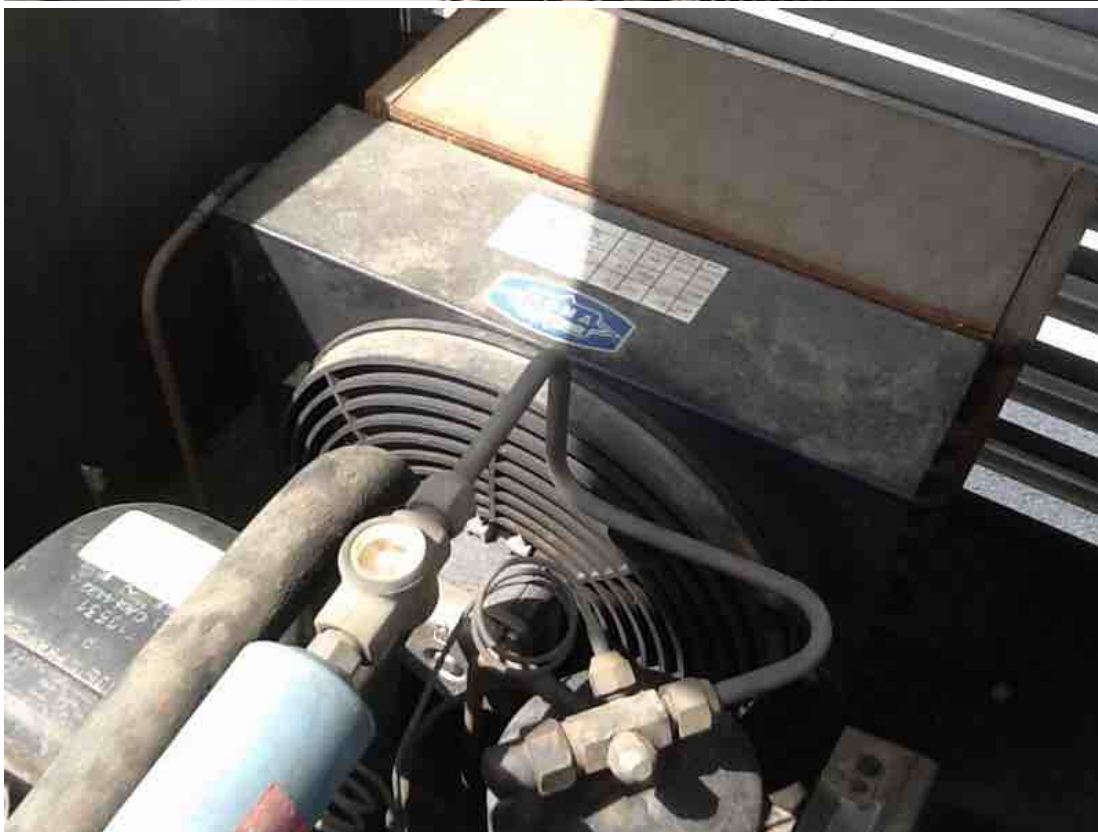

Vaststelling #16

Geen deadline

Toegevoegd op : 03-06-15

Niet voltooid

Niet toegekend

Geen oplevering



Vaststelling #17

Geen deadline

Toegevoegd op : 03-06-15

Niet voltooid

Geen oplevering

Niet toegekend

Carrière buitendeel





Vaststelling #18

Geen deadline

Toegevoegd op : 03-06-15

Niet voltooid

Geen oplevering

Niet toegekend



Vaststelling #19

Toegevoegd op : 03-06-15

Niet toegekend

Geen deadline

Niet voltooid

Geen oplevering



Vaststelling #20

Geen deadline

Toegevoegd op : 03-06-15

Niet voltooid

Geen oplevering

Niet toegekend



Vaststelling #21

Geen deadline

Toegevoegd op : 03-06-15

Niet voltooid

Geen oplevering

Niet toegekend



Vaststelling #22

Toegevoegd op : 03-06-15

Niet toegekend

Geen deadline

Niet voltooid

Geen oplevering

Storkair DAE22WB bij 2002/1000m3/h



Vaststelling #23

Geen deadline

Toegevoegd op : 03-06-15

Niet voltooid

Geen oplevering

Niet toegekend

Gea rvjm5056.6B19 bi 2014/ 6590m3/h



Vaststelling #24

Geen deadline

Toegevoegd op : 03-06-15

Niet voltooid

Geen oplevering

Niet toegekend

Gea rjvl2528.4B20 NJ 2014/1140m3/h



Vaststelling #25

Geen deadline

Toegevoegd op : 03-06-15

Niet voltooid

Geen oplevering

Niet toegekend

Oud, lagergeluid



Vaststelling #26

Geen deadline

Toegevoegd op : 03-06-15

Niet voltooid

Geen oplevering

Niet toegekend

Zehnder 04-20AV



Vaststelling #27

Geen deadline

Toegevoegd op : 03-06-15

Niet voltooid

Geen oplevering

Niet toegekend

Oud



Vaststelling #28

Geen deadline

Toegevoegd op : 03-06-15

Niet voltooid

Geen oplevering

Niet toegekend

Gea Com4mini CC40A VBV bj 2014/1000m3/h



**Vaststelling #29**

Geen deadline

Toegevoegd op : 03-06-15

Niet voltooid

Geen oplevering

Niet toegekend

Gea cairplus128.096AVBV bj 2014







Vaststelling #30

Geen deadline

Toegevoegd op : 03-06-15

Niet voltooid

Geen oplevering

Niet toegekend

Gea 0418av bj 2014



Vaststelling #31

Geen deadline

Toegevoegd op : 03-06-15

Niet voltooid

Geen oplevering

Niet toegekend

Gea 04-18av2

Rjvm 5056.6B10 bj 2014



Vaststelling #32

Geen deadline

Toegevoegd op : 03-06-15

Niet voltooid

Geen oplevering

Niet toegekend

Buitendeel lbk keukens bj 2014





Vaststelling #33

Geen deadline


Toegevoegd op : 03-06-15

Niet voltooid

Geen oplevering

Niet toegekend

Buitenluchtaanzuigrooster

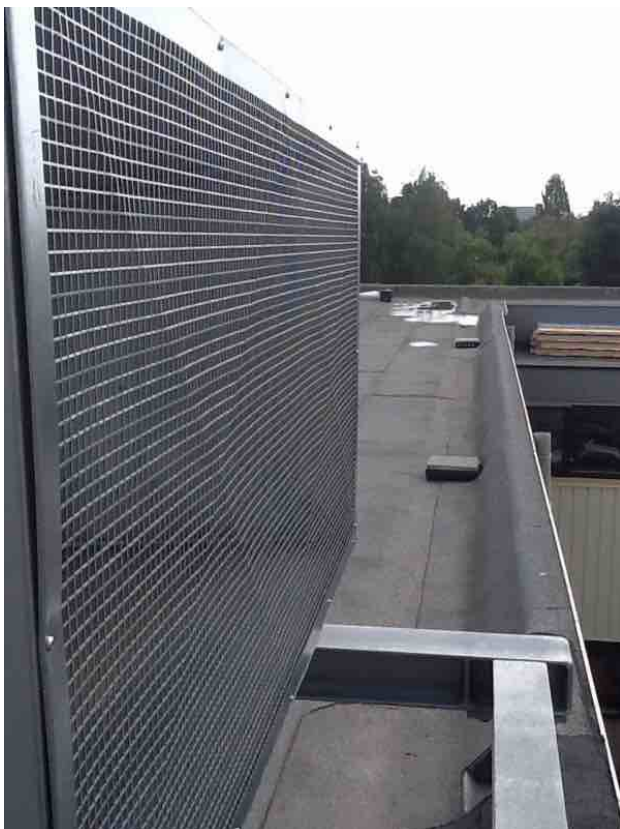



Vaststelling #34

Geen deadline

Toegevoegd op : 03-06-15

Niet voltooid

Geen oplevering

Niet toegekend

Oud



Vaststelling #35

Geen deadline

Toegevoegd op : 03-06-15

Niet voltooid

Geen oplevering

Niet toegekend

Buitendeel LG



Vaststelling #36

Toegevoegd op : 03-06-15

Niet toegekend

Geen deadline

Niet voltooid

Geen oplevering

Holland Heating bij 1997, kastnr plaatje 6







Vaststelling #37

Geen deadline

Toegevoegd op : 03-06-15

Niet voltooid

Geen oplevering

Niet toegekend

Oud



Vaststelling #38

Geen deadline

Toegevoegd op : 03-06-15

Niet voltooid

Geen oplevering

Niet toegekend

Buitendeel Mitsubishi/2014/ lokaal Z30





Vaststelling #39

Geen deadline

Toegevoegd op : 03-06-15


Niet voltooid

Geen oplevering

Niet toegekend

Buitendeel Mitsubishi 2014, lokaal Z29



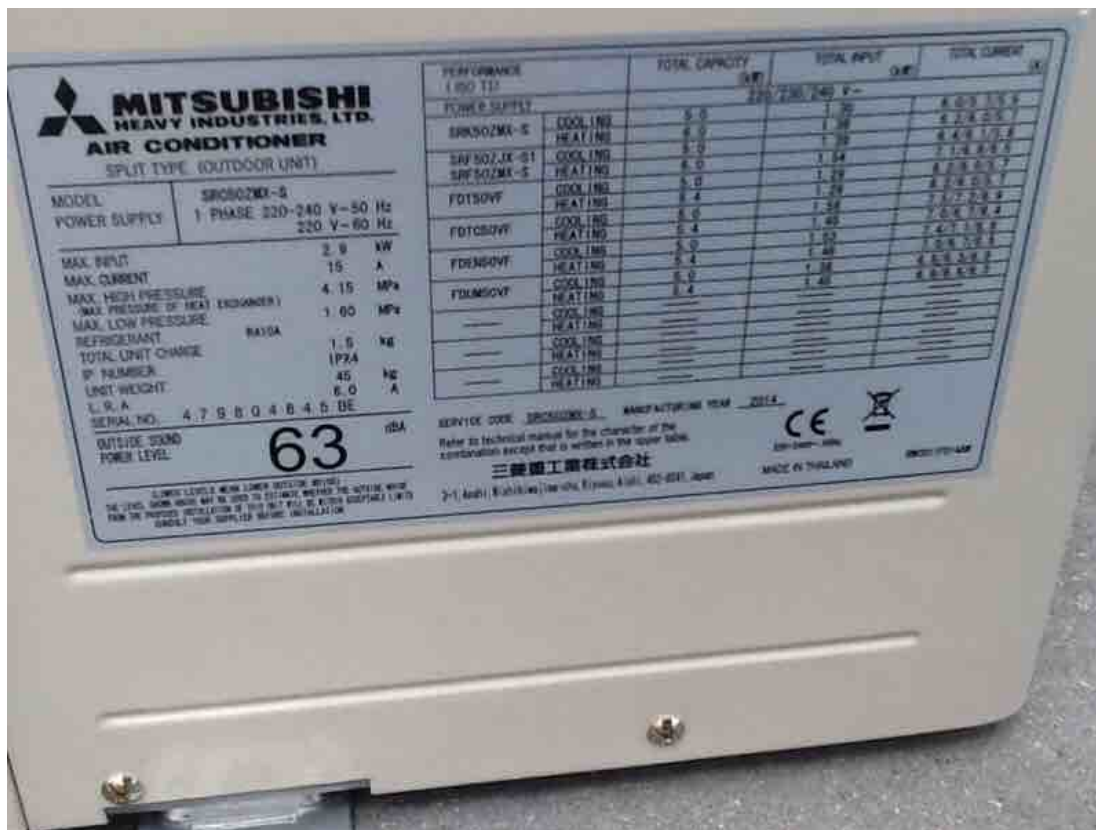

Vaststelling #40

Geen deadline


Toegevoegd op : 03-06-15

Niet voltooid

Geen oplevering

Niet toegekend

Alko 7613m³/h

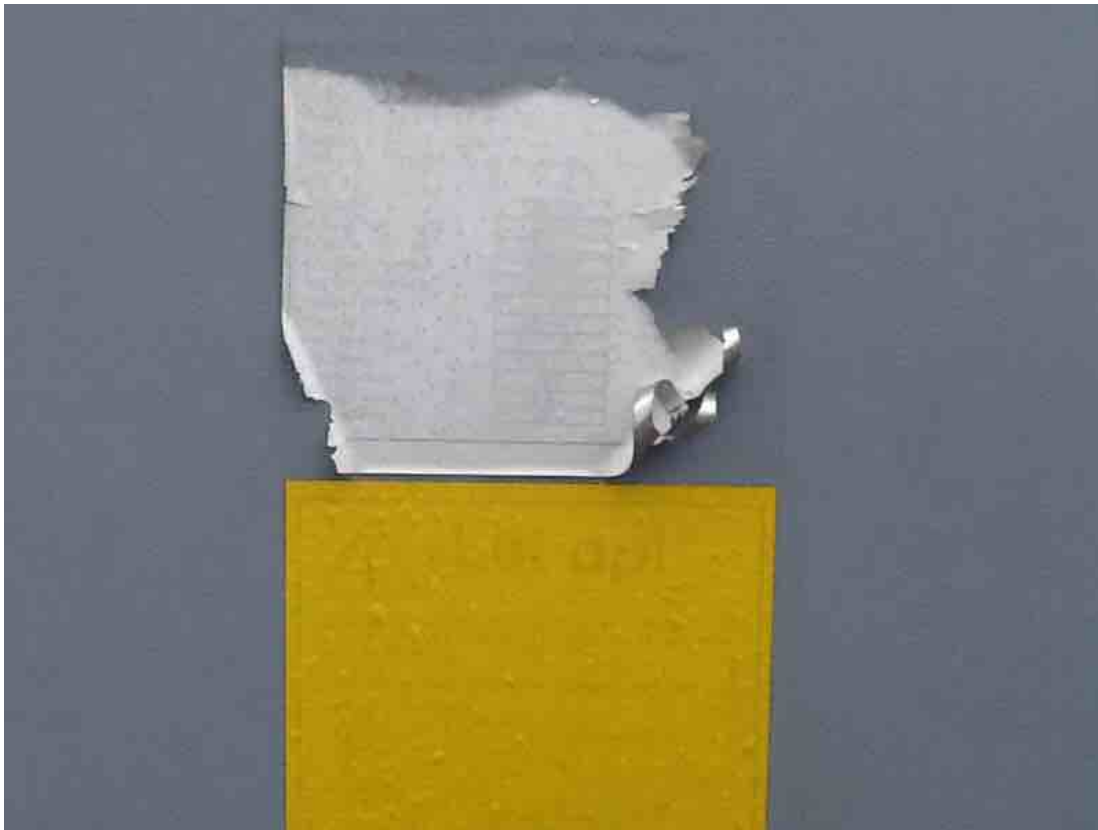



Vaststelling #41

Geen deadline

Toegevoegd op : 03-06-15

Niet voltooid

Geen oplevering

Niet toegekend

Buitendeel Mitsubishi 2016





Vaststelling #42

Geen deadline

Toegevoegd op : 03-06-15

Niet voltooid

Geen oplevering

Niet toegekend

Buitendeel mitsubishi/2016





Vaststelling #43

Geen deadline

Toegevoegd op : 03-06-15

Niet voltooid

Geen oplevering

Niet toegekend

Zuurkast/chemicalienkast



Vaststelling #44

Geen deadline

Toegevoegd op : 03-06-15

Niet voltooid

Geen oplevering

Niet toegekend

Zuur/chemicalienkast



Vaststelling #45

Geen deadline

Toegevoegd op : 03-06-15

Niet voltooid

Geen oplevering

Niet toegekend

Oud



Vaststelling #46

Geen deadline

Toegevoegd op : 03-06-15

Niet voltooid

Geen oplevering

Niet toegekend

Tot turbo 2012/type minivent3/40-2



Vaststelling #47

Geen deadline

Toegevoegd op : 03-06-15

Niet voltooid

Geen oplevering

Niet toegekend

Holland Heating/bj 2002/kastplaatje nr 1





Vaststelling #48

Geen deadline

Toegevoegd op : 03-06-15

Niet voltooid

Geen oplevering

Niet toegekend

StorkAir VDA225/4ec



Vaststelling #49

Geen deadline

Toegevoegd op : 03-06-15

Niet voltooid

Geen oplevering

Niet toegekend

Toshiba 2013

**Vaststelling #50**

Toegevoegd op : 03-06-15

Niet toegekend

Geen deadline

Niet voltooid

Geen oplevering

oud/ 2 stuks



Vaststelling #51

Geen deadline

Toegevoegd op : 03-06-15

Niet voltooid

Geen oplevering

Niet toegekend

Stork/280/4ec



Vaststelling #52

Geen deadline

Toegevoegd op : 03-06-15

Niet voltooid

Geen oplevering

Niet toegekend

StorkAir Dakap/2stuks



Vaststelling #53

Geen deadline

Toegevoegd op : 03-06-15

Niet voltooid

Geen oplevering

Niet toegekend

Oud



Vaststelling #54

Geen deadline

Toegevoegd op : 03-06-15

Niet voltooid

Geen oplevering

Niet toegekend

StorkAir/VDA200/4ec



Vaststelling #57

Geen deadline

Toegevoegd op : 08-06-15

Niet voltooid

Geen oplevering

Niet toegekend

Oud



Vaststelling #58

Geen deadline

Toegevoegd op : 08-06-15

Niet voltooid

Geen oplevering

Niet toegekend

StorkAir VRA200/4EC



Vaststelling #59

Geen deadline

Toegevoegd op : 08-06-15

Niet voltooid

Geen oplevering

Niet toegekend

Holland Heating REF-V-280-4/S



Vaststelling #60

Geen deadline

Toegevoegd op : 08-06-15

Niet voltooid

Geen oplevering

Niet toegekend

Oud



Vaststelling #62

Geen deadline

Toegevoegd op : 08-06-15

Niet voltooid

Geen oplevering

Niet toegekend

Holland Heating REF-V-225-2/S



Vaststelling #63

Geen deadline

Toegevoegd op : 08-06-15

Niet voltooid

Geen oplevering

Niet toegekend

Oud



Vaststelling #64

Geen deadline

Toegevoegd op : 08-06-15

Niet voltooid

Geen oplevering

Niet toegekend

StorkAir DAE 23NBR bj 2002, kast nr 4



Vaststelling #65

Geen deadline

Toegevoegd op : 08-06-15

Niet voltooid

Geen oplevering

Niet toegekend

Oud



Vaststelling #67

Geen deadline

Toegevoegd op : 08-06-15

Niet voltooid

Geen oplevering

Niet toegekend

StorkAir VDA 366/6 EC+WS



Vaststelling #69

Geen deadline

Toegevoegd op : 08-06-15

Niet voltooid


Geen oplevering

Niet toegekend

Dakafzuigventelatoren sporthal





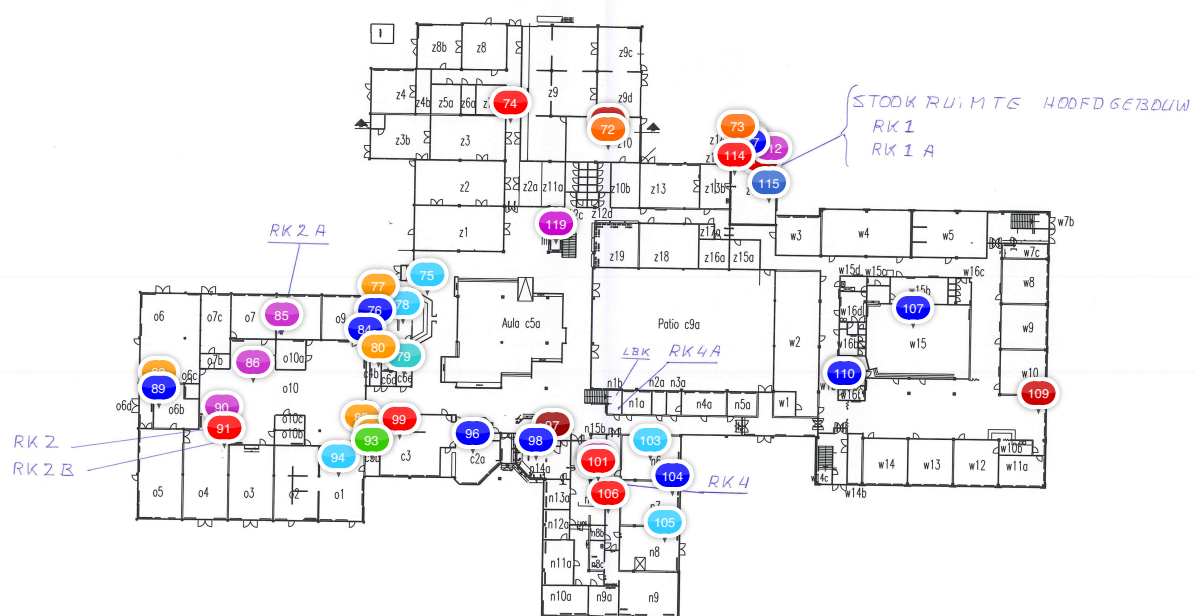

Lokaalnummers begane grond per 15 april 2008
P. Janssen en E. Jansen 1:500



Vaststelling #71

Geen deadline

Toegevoegd op : 08-06-15

Niet voltooid

Geen oplevering

Niet toegekend

Nieuw

Recirculatie

Met ruimte bediening



Vaststelling #72

Geen deadline

Toegevoegd op : 08-06-15

Niet voltooid

Geen oplevering

Niet toegekend

Centraal gasleidingnet met puntafzuiging en opslag in aparte buitenruimte









Vaststelling #73

Geen deadline

Toegevoegd op : 08-06-15

Niet voltooid

Geen oplevering

Niet toegekend

Voorraad gassen

Vaststelling #74

Geen deadline

Toegevoegd op : 08-06-15

Niet voltooid

Geen oplevering

Niet toegekend



Vaststelling #75

Geen deadline

Toegevoegd op : 08-06-15

Niet voltooid

Geen oplevering

Niet toegekend

Kantine keuken



Vaststelling #76

Geen deadline

Toegevoegd op : 08-06-15

Niet voltooid

Geen oplevering

Niet toegekend

Kantine koel-/Vriescellen



Vaststelling #77

Toegevoegd op : 08-06-15

Niet toegekend

Geen deadline

Niet voltooid

Geen oplevering



Vaststelling #78

Geen deadline

Toegevoegd op : 08-06-15

Niet voltooid

Geen oplevering

Niet toegekend

Kantine keuken



Vaststelling #79

Geen deadline

Toegevoegd op : 08-06-15

Niet voltooid

Geen oplevering

Niet toegekend

Toiletgroep



Vaststelling #80

Geen deadline

Toegevoegd op : 08-06-15

Niet voltooid

Geen oplevering

Niet toegekend

Wasmachines en droger



Vaststelling #83

Geen deadline

Toegevoegd op : 08-06-15

Niet voltooid

Geen oplevering

Niet toegekend

Verdeelkast K2



Vaststelling #84

Geen deadline

Toegevoegd op : 08-06-15

Niet voltooid

Geen oplevering

Niet toegekend

Koelcel Willems



Vaststelling #85

Geen deadline

Toegevoegd op : 08-06-15

Niet voltooid

Geen oplevering

Niet toegekend

Regelkast RK2A





Vaststelling #86

Geen deadline


Toegevoegd op : 08-06-15

Niet voltooid

Geen oplevering

Niet toegekend

Regelgroep van op dakopgestelde lbk

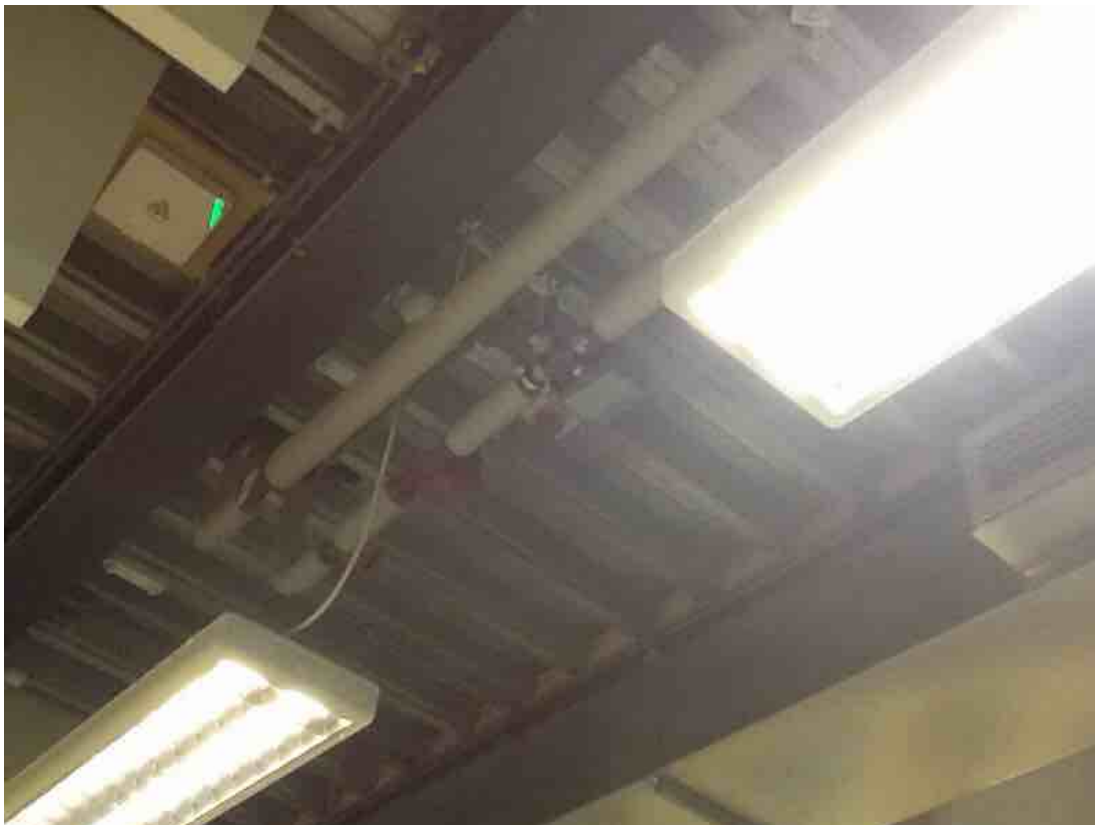

Vaststelling #88

Geen deadline

Toegevoegd op : 08-06-15

Niet voltooid

Geen oplevering

Niet toegekend

K1 verdeler



Vaststelling #89

Geen deadline

Toegevoegd op : 08-06-15

Niet voltooid

Geen oplevering

Niet toegekend



Vaststelling #90

Geen deadline

Toegevoegd op : 08-06-15

Niet voltooid

Geen oplevering

Niet toegekend

RK2B en RK2



Vaststelling #91

Geen deadline

Toegevoegd op : 08-06-15

Niet voltooid

Geen oplevering

Niet toegekend



Vaststelling #92

Geen deadline

Toegevoegd op : 08-06-15

Niet voltooid

Geen oplevering

Niet toegekend

E verdeler O3b



Vaststelling #93

Geen deadline

Toegevoegd op : 08-06-15

Niet voltooid

Geen oplevering

Niet toegekend

Omvormer zonnepanelen



Vaststelling #94

Geen deadline

Toegevoegd op : 08-06-15

Niet voltooid

Geen oplevering

Niet toegekend

Leskeuken



Vaststelling #96

Geen deadline

Toegevoegd op : 08-06-15

Niet voltooid

Geen oplevering

Niet toegekend

Docente ruimte



Vaststelling #97

Geen deadline

Toegevoegd op : 08-06-15

Niet voltooid

Geen oplevering

Niet toegekend

Ajax Chubb Varel



Vaststelling #98

Geen deadline

Toegevoegd op : 08-06-15

Niet voltooid

Geen oplevering

Niet toegekend



Vaststelling #99

Geen deadline

Toegevoegd op : 08-06-15

Niet voltooid

Geen oplevering

Niet toegekend



Vaststelling #100

Geen deadline

Toegevoegd op : 08-06-15

Niet voltooid

Geen oplevering

Niet toegekend

Rk4 van de nieuwe leskeukens





Vaststelling #101

Geen deadline

Toegevoegd op : 08-06-15

Niet voltooid

Geen oplevering

Niet toegekend

Warmwater voorziening leskeukens



Vaststelling #102

Geen deadline

Toegevoegd op : 08-06-15

Niet voltooid

Geen oplevering

Niet toegekend

E verdeler K5



Vaststelling #103

Geen deadline

Toegevoegd op : 08-06-15

Niet voltooid

Geen oplevering

Niet toegekend

Nieuwe leskeukens lokaal N6



Vaststelling #104

Geen deadline

Toegevoegd op : 08-06-15

Niet voltooid

Geen oplevering

Niet toegekend

Koel- Vrieskasten van lokaal N6 en N8



Vaststelling #105

Geen deadline

Toegevoegd op : 08-06-15

Niet voltooid

Geen oplevering

Niet toegekend

Nieuwe leskeuken lokaal N8





Vaststelling #106

Geen deadline

Toegevoegd op : 08-06-15

Niet voltooid

Geen oplevering

Niet toegekend



Vaststelling #107

Toegevoegd op : 08-06-15

Niet toegekend

Geen deadline

Niet voltooid

Geen oplevering

3 splitunit binnendelen ruimte W15 loc computerruimte



Vaststelling #109

Geen deadline


Toegevoegd op : 08-06-15

Niet voltooid

Geen oplevering

Niet toegekend

Buitenlucht convector indirect

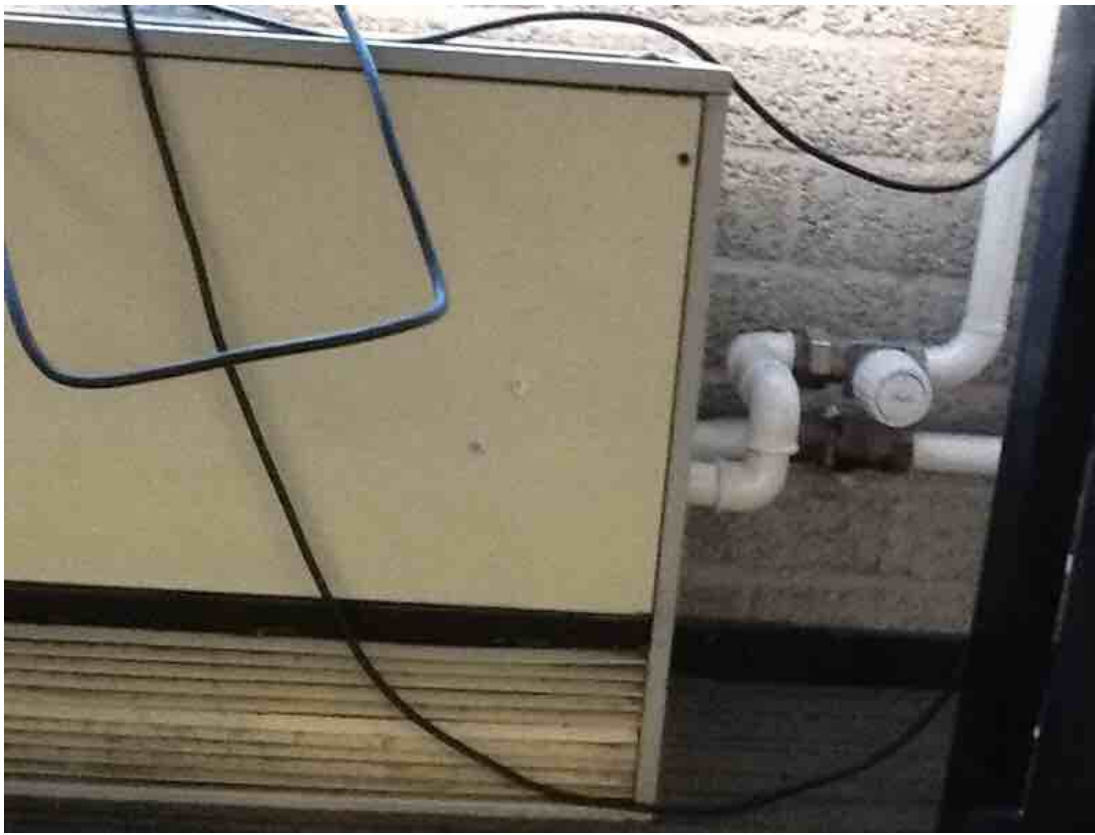

Vaststelling #110

Geen deadline


Toegevoegd op : 08-06-15

Niet voltooid

Geen oplevering

Niet toegekend

Lbk7 Holland Heating type Luc 122 102/200 bj 1997

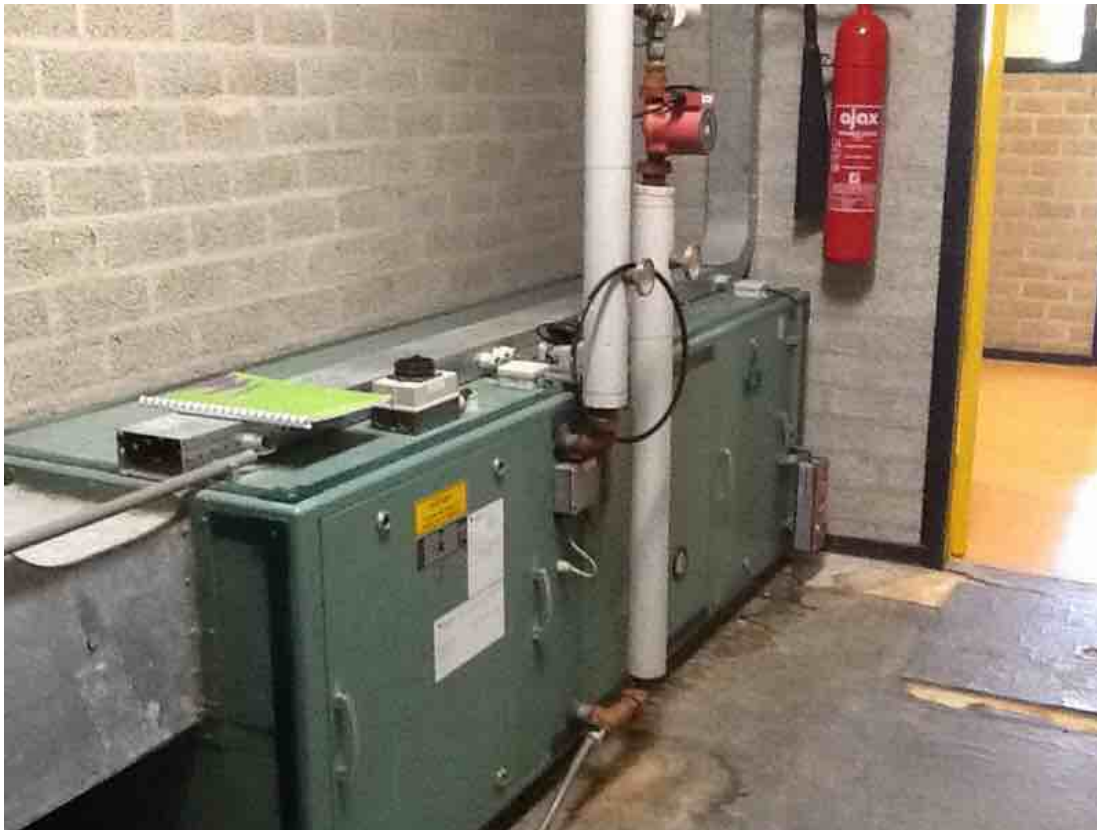

Vaststelling #111

Geen deadline

Toegevoegd op : 08-06-15

Niet voltooid

Geen oplevering

Niet toegekend

E verdeler L4 en onderverdelen EPM L4A



Vaststelling #112

Geen deadline

Toegevoegd op : 08-06-15

Niet voltooid

Niet toegekend

Geen oplevering

Nieuwe RK1



Vaststelling #113

Geen deadline

Toegevoegd op : 08-06-15

Niet voltooid

Geen oplevering

Niet toegekend

Verdeler in ketelhuis









Vaststelling #114

Geen deadline


Toegevoegd op : 08-06-15

Niet voltooid

Geen oplevering

Niet toegekend

Daalderop

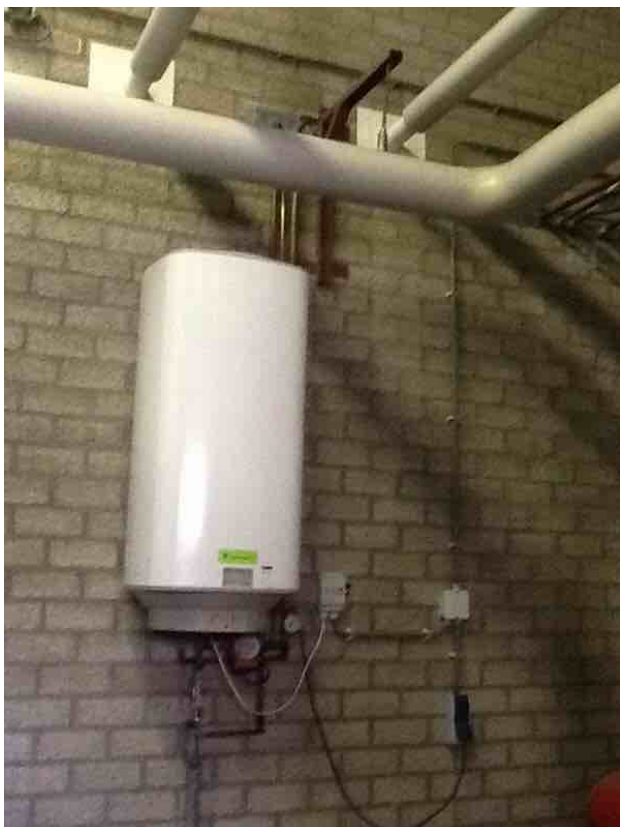

Vaststelling #115

Geen deadline

Toegevoegd op : 08-06-15

Niet voltooid

Geen oplevering

Niet toegekend

Lubron

Vaststelling #116

Geen deadline

Toegevoegd op : 08-06-15

Niet voltooid

Geen oplevering

Niet toegekend

Hoofdverdeler bereikbaar vanuit stookruimte z14





Vaststelling #117

Geen deadline

Toegevoegd op : 08-06-15

Niet voltooid

Geen oplevering

Niet toegekend

Staat op verdiepingsvloertje bij e hoofdverdeler opgesteld



Vaststelling #119

Geen deadline

Toegevoegd op : 08-06-15

Niet voltooid


Geen oplevering

Niet toegekend

Starlift met 2 stopplaatsen





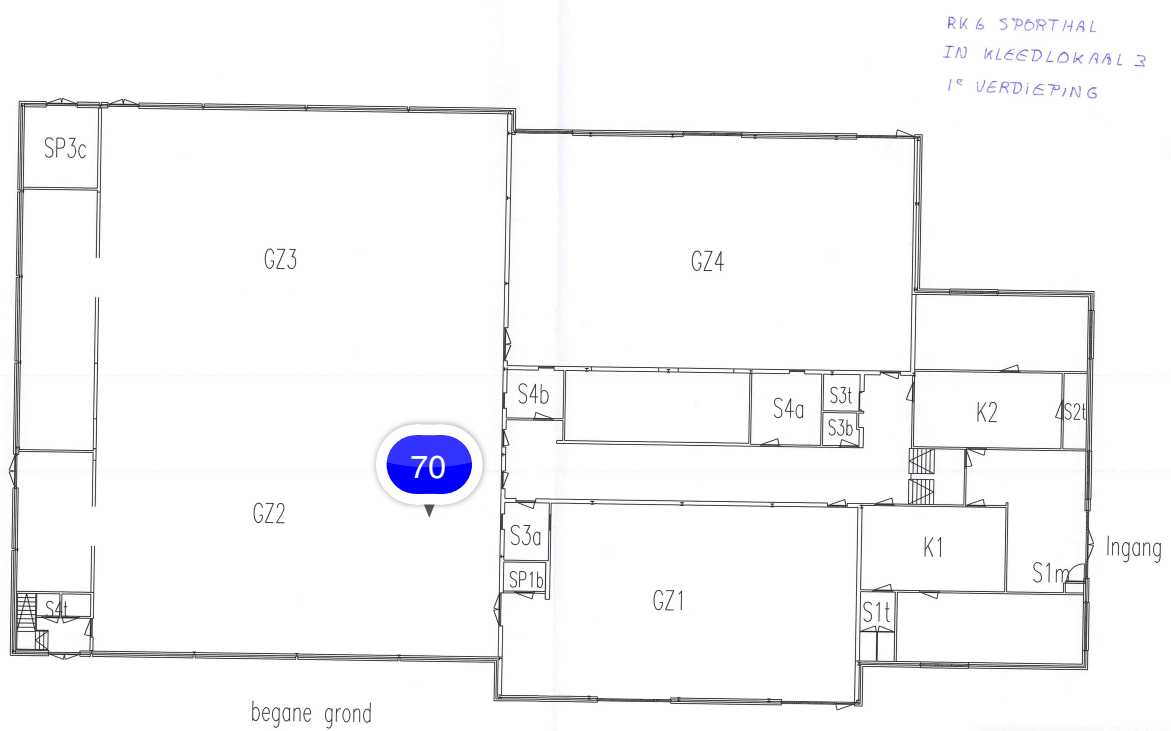

Lokaalnummers Sporthal per 25 juni 2007
P. Janssen en E. Jansen



Vaststelling #70

Geen deadline

Toegevoegd op : 08-06-15

Niet voltooid

Geen oplevering

Niet toegekend


Dakafzuigventilatoren sporthal, vanaf schooldag gefotografeerd.









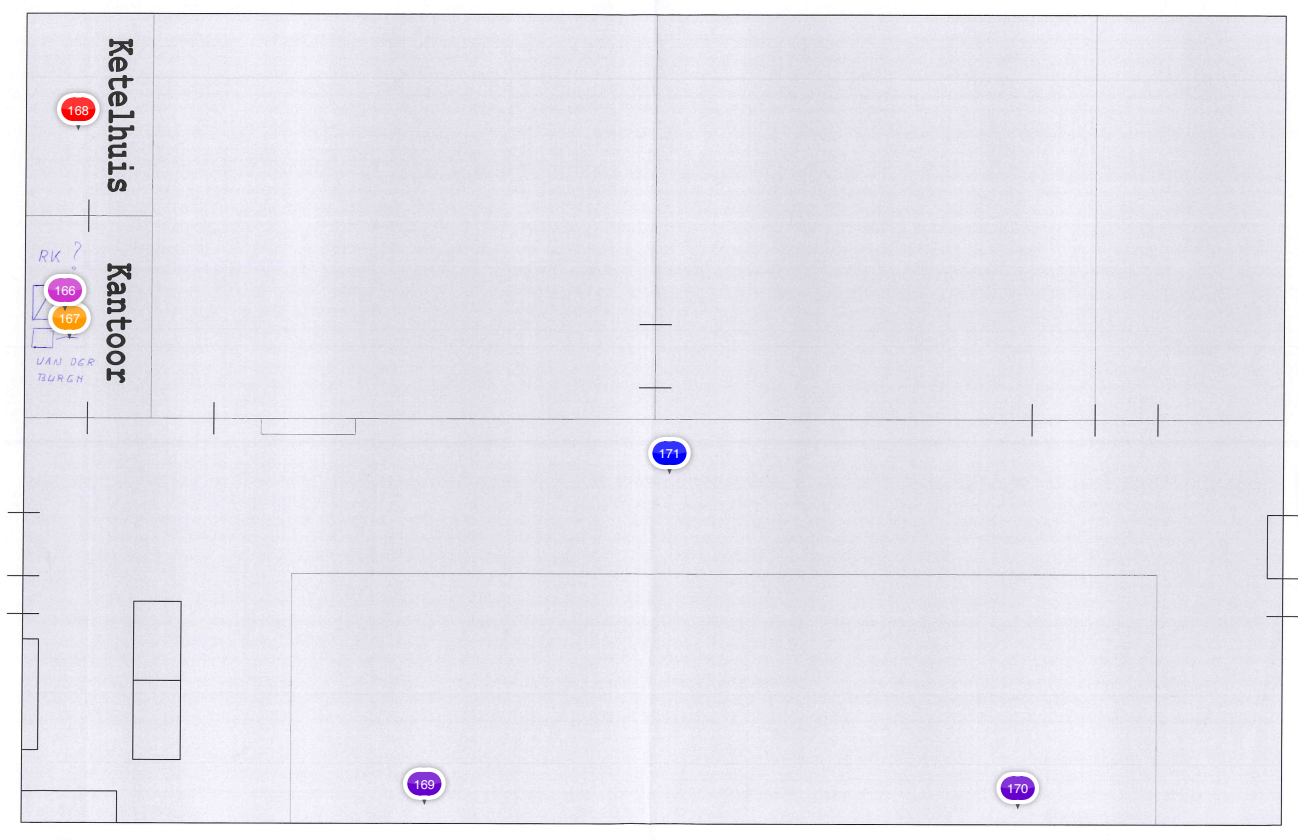

Vaststelling #166

Geen deadline

Toegevoegd op : 08-06-15

Niet voltooid

Geen oplevering

Niet toegekend

RK voor bediening en besturing van de tuinkas voorzieningen.



Vaststelling #167

Geen deadline

Toegevoegd op : 08-06-15

Niet voltooid

Geen oplevering

Niet toegekend



Vaststelling #168

Geen deadline

Toegevoegd op : 08-06-15

Niet voltooid

Niet toegekend

Geen oplevering







Vaststelling #169

Geen deadline

Toegevoegd op : 08-06-15

Niet voltooid

Geen oplevering

Niet toegekend



Vaststelling #170

Geen deadline

Toegevoegd op : 08-06-15

Niet voltooid

Geen oplevering

Niet toegekend

Idem 169

Vaststelling #171

Geen deadline


Toegevoegd op : 08-06-15

Niet voltooid


Geen oplevering

Niet toegekend



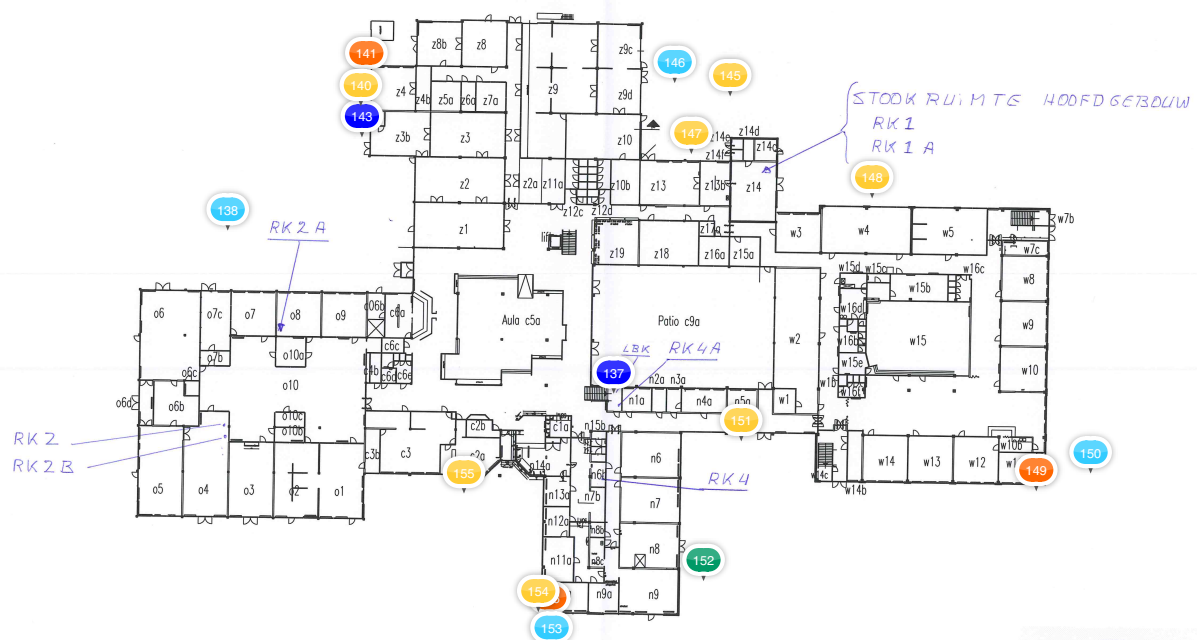

Lokaalnummers begane grond per 15 april 2008
P. Janssen en E. Jansen 1:500

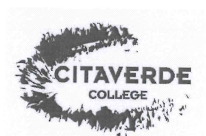

Vaststelling #137

Geen deadline

Toegevoegd op : 08-06-15

Niet voltooid

Geen oplevering

Niet toegekend

Lbk nieuw vanaf 2013, met regelkastpaneel welk vanuit RK4 aangestuurd wordt





Vaststelling #138

Geen deadline

Toegevoegd op : 08-06-15

Niet voltooid

Geen oplevering

Niet toegekend

Straatkolken 5 stuks

Vaststelling #140

Geen deadline

Toegevoegd op : 08-06-15

Niet voltooid

Geen oplevering

Niet toegekend



Vaststelling #141

Geen deadline

Toegevoegd op : 08-06-15

Niet voltooid

Geen oplevering

Niet toegekend



Vaststelling #143

Toegevoegd op : 08-06-15

Niet toegekend

Geen deadline

Niet voltooid

Geen oplevering

4x automatisch bestuurd uitvalschermen



Vaststelling #145

Geen deadline

Toegevoegd op : 08-06-15

Niet voltooid

Geen oplevering

Niet toegekend



Vaststelling #146

Geen deadline

Toegevoegd op : 08-06-15

Niet voltooid

Geen oplevering

Niet toegekend

2 stuks

Vaststelling #147

Geen deadline

Toegevoegd op : 08-06-15

Niet voltooid

Geen oplevering

Niet toegekend



Vaststelling #148

Geen deadline

Toegevoegd op : 08-06-15

Niet voltooid

Geen oplevering

Niet toegekend

Gevelarmatuur

Vaststelling #149


Geen deadline

Toegevoegd op : 08-06-15

Niet voltooid

Geen oplevering

Niet toegekend

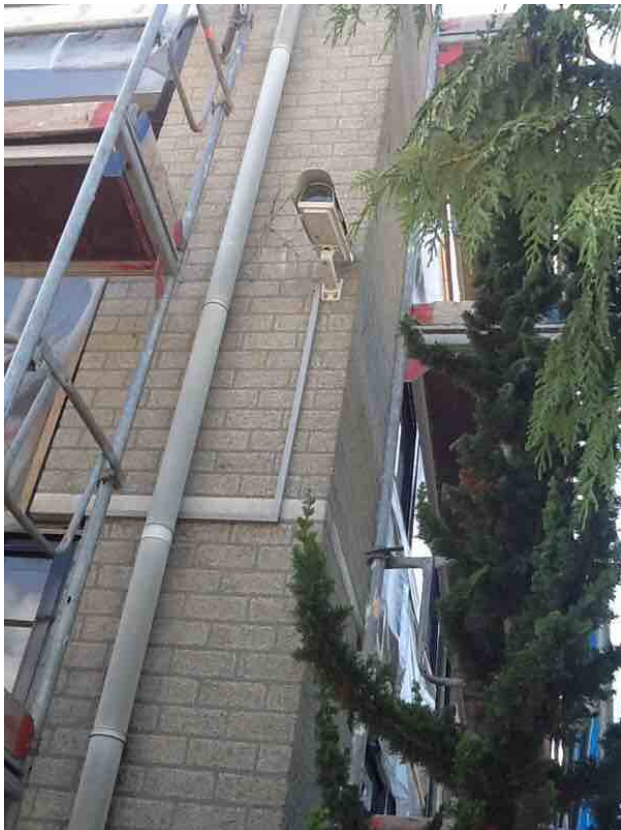

Vaststelling #150

Geen deadline

Toegevoegd op : 08-06-15

Niet voltooid

Geen oplevering

Niet toegekend

1stuks



Vaststelling #151

Geen deadline

Toegevoegd op : 08-06-15

Niet voltooid

Geen oplevering

Niet toegekend



Vaststelling #152

Geen deadline

Toegevoegd op : 08-06-15

Niet voltooid

Geen oplevering

Niet toegekend



Vaststelling #153

Geen deadline

Toegevoegd op : 08-06-15

Niet voltooid

Geen oplevering

Niet toegekend

Voortzetten 7 stuks

Vaststelling #154

Geen deadline

Toegevoegd op : 08-06-15

Niet voltooid

Geen oplevering

Niet toegekend



Vaststelling #155

Geen deadline

Toegevoegd op : 08-06-15

Niet voltooid

Geen oplevering

Niet toegekend



Vaststelling #156

Toegevoegd op : 08-06-15


Niet toegekend

Geen deadline

Niet voltooid

Geen oplevering



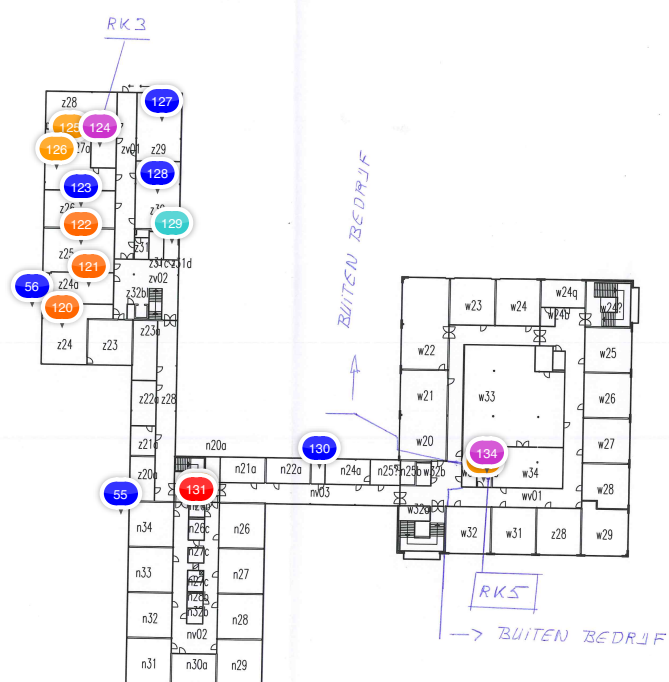

Citaverde Roermond Jagerstraat
1e etage per 25-2-2010
A3 1:500 JSE



Vaststelling #55

Geen deadline

Toegevoegd op : 03-06-15

Niet voltooid

Geen oplevering

Niet toegekend

9 stuks automatische uitvalschermen



Vaststelling #56

Geen deadline

Toegevoegd op : 03-06-15

Niet voltooid

Geen oplevering

Niet toegekend

7stuks Automatische Uitvalschermen



Vaststelling #120

Geen deadline

Toegevoegd op : 08-06-15

Niet voltooid

Geen oplevering

Niet toegekend





Vaststelling #121

Geen deadline

Toegevoegd op : 08-06-15

Niet voltooid

Geen oplevering

Niet toegekend



Vaststelling #122


Geen deadline

Toegevoegd op : 08-06-15

Niet voltooid

Niet toegekend

Geen oplevering

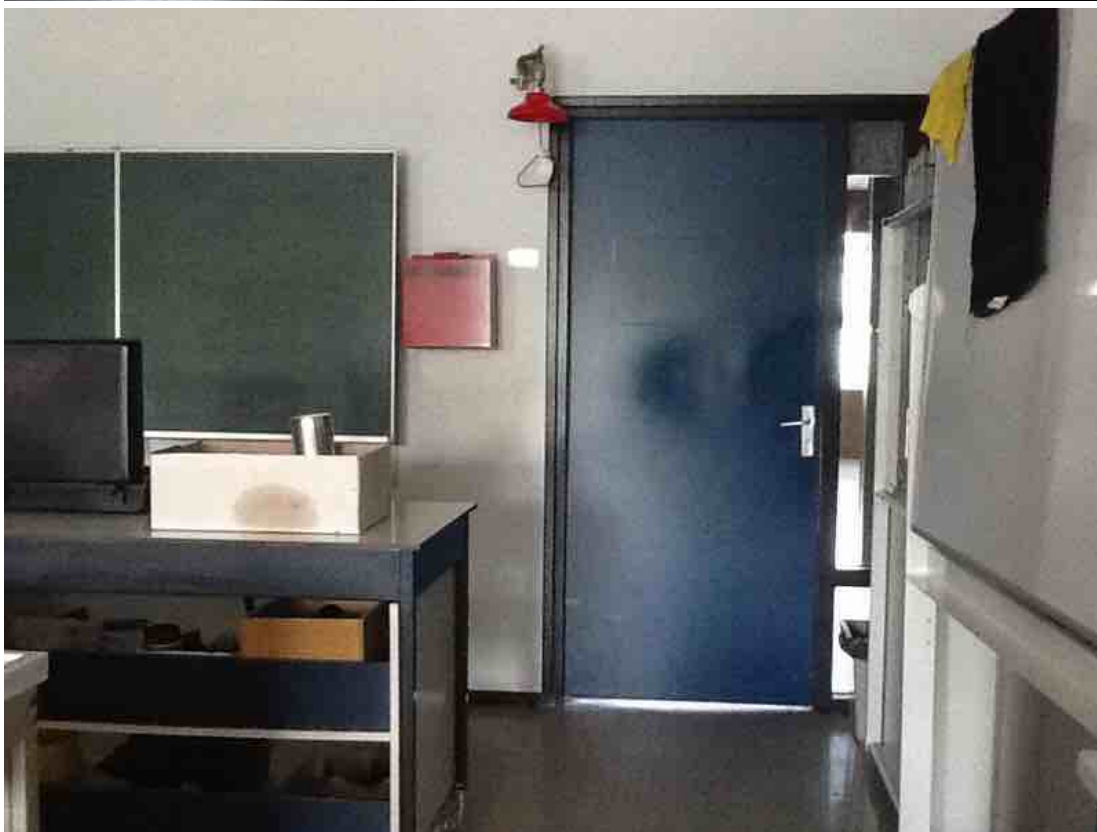

Vaststelling #123

Geen deadline

Toegevoegd op : 08-06-15

Niet voltooid

Niet toegekend

Geen oplevering



Vaststelling #124

Geen deadline

Toegevoegd op : 08-06-15

Niet voltooid

Geen oplevering

Niet toegekend

RK3





Vaststelling #125

Geen deadline

Toegevoegd op : 08-06-15

Niet voltooid

Niet toegekend

Geen oplevering

K18 en K19



Vaststelling #126


Geen deadline

Toegevoegd op : 08-06-15

Niet voltooid

Geen oplevering

Niet toegekend

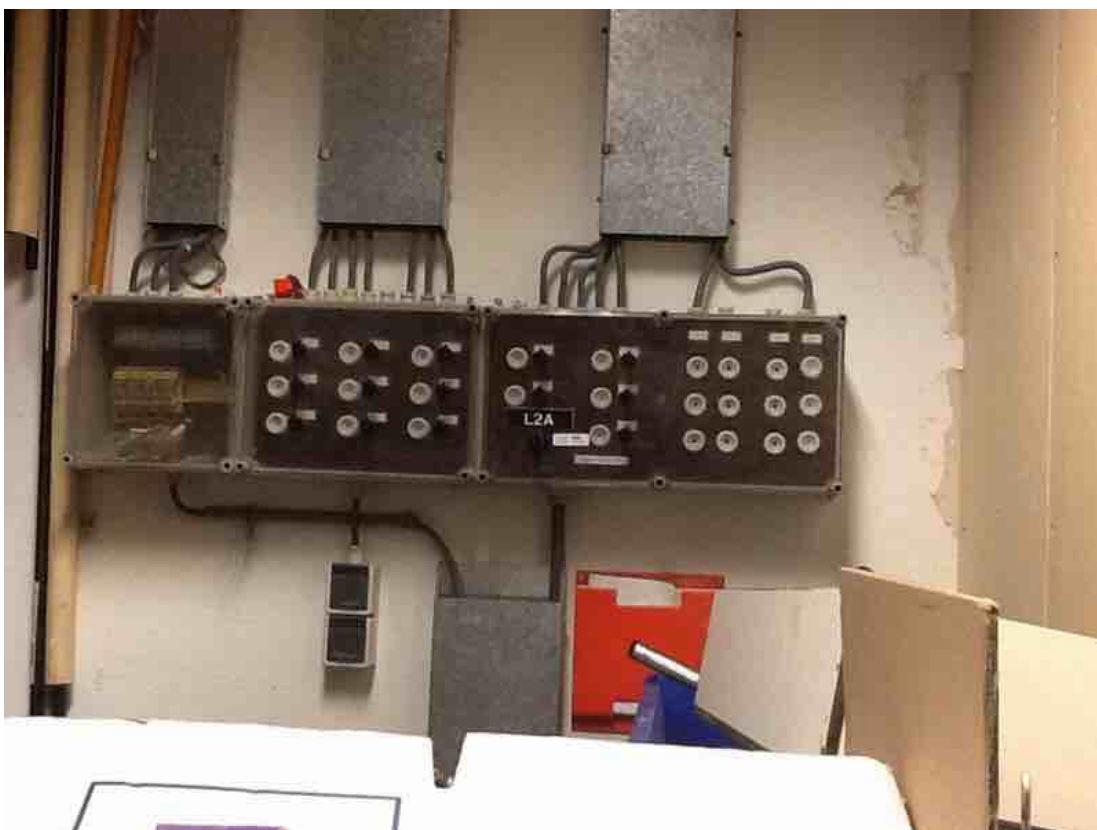

Vaststelling #127

Toegevoegd op : 08-06-15

Niet toegekend

Geen deadline

Niet voltooid

Geen oplevering



Vaststelling #128

Geen deadline

Toegevoegd op : 08-06-15

Niet voltooid

Geen oplevering

Niet toegekend



Vaststelling #129

Geen deadline

Toegevoegd op : 08-06-15

Niet voltooid

Geen oplevering

Niet toegekend

Dames toiletgroep



Vaststelling #130

Geen deadline

Toegevoegd op : 08-06-15

Niet voltooid

Geen oplevering

Niet toegekend



Vaststelling #131

Geen deadline

Toegevoegd op : 08-06-15

Niet voltooid

Geen oplevering

Niet toegekend

Gesloten HR ketel met indirect gestookte boiler, voor nieuwe leskeukens BG



Vaststelling #132

Geen deadline

Toegevoegd op : 08-06-15

Niet voltooid

Geen oplevering

Niet toegekend

L3A



Vaststelling #134

Geen deadline


Toegevoegd op : 08-06-15

Niet voltooid

Geen oplevering

Niet toegekend

RK5

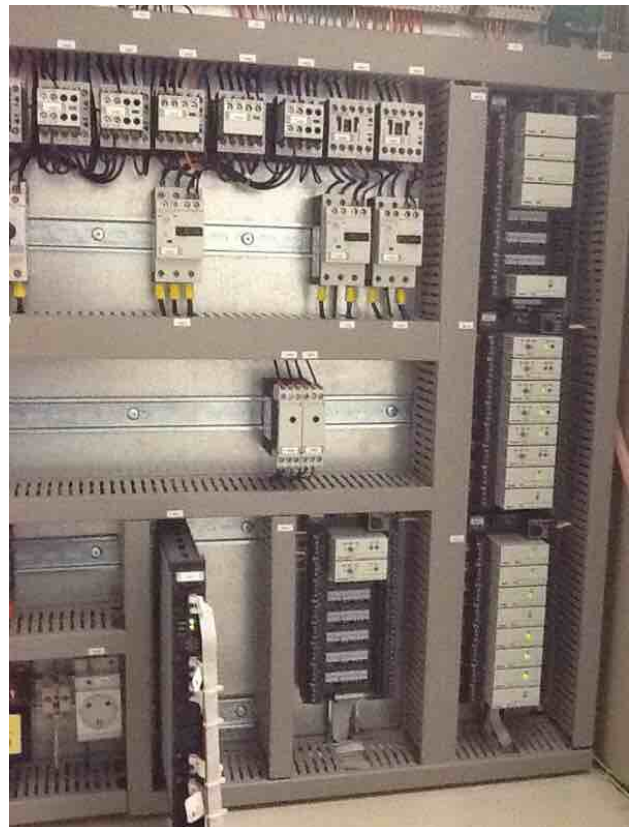

Vaststelling #136

Geen deadline

Toegevoegd op : 08-06-15


Niet voltooid

Geen oplevering


Niet toegekend

E verdeler



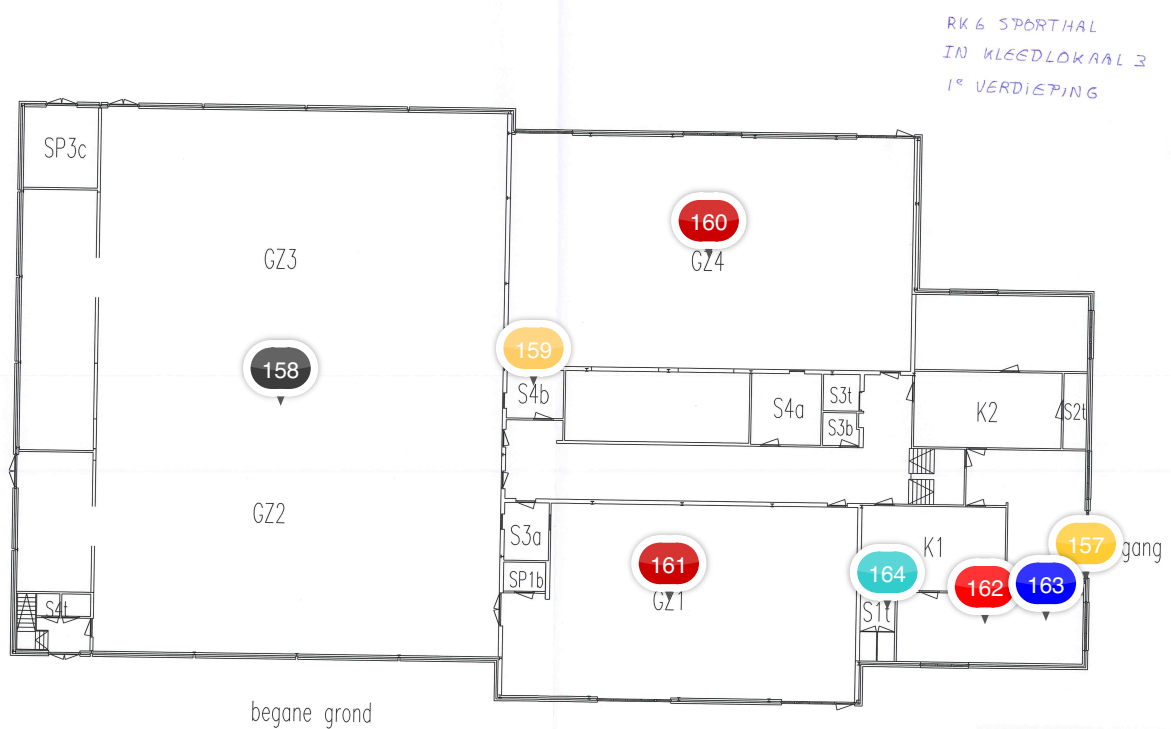

Lokaalnummers Sporthal per 25 juni 2007
P. Janssen en E. Jansen

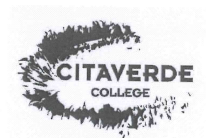

Vaststelling #157

Geen deadline

Toegevoegd op : 08-06-15

Niet voltooid

Geen oplevering

Niet toegekend



Vaststelling #158

Geen deadline

Toegevoegd op : 08-06-15

Niet voltooid

Geen oplevering

Niet toegekend

Automatische tussenwand



Vaststelling #159

Geen deadline

Toegevoegd op : 08-06-15

Niet voltooid

Geen oplevering

Niet toegekend

Bediening/besturing tussenwand, verlichting en overwerktimers



Vaststelling #160

Geen deadline

Toegevoegd op : 08-06-15

Niet voltooid

Geen oplevering

Niet toegekend

2 stuks



Vaststelling #161

Geen deadline

Toegevoegd op : 08-06-15

Niet voltooid

Geen oplevering

Niet toegekend

1 stuks



Vaststelling #162

Geen deadline

Toegevoegd op : 08-06-15


Niet voltooid

Geen oplevering


Niet toegekend

Stookruimte op verdieping, bereikbaar via kleedruimte K3. Warmwater opwekking indirect, gastussenmeter, regelkast RK6



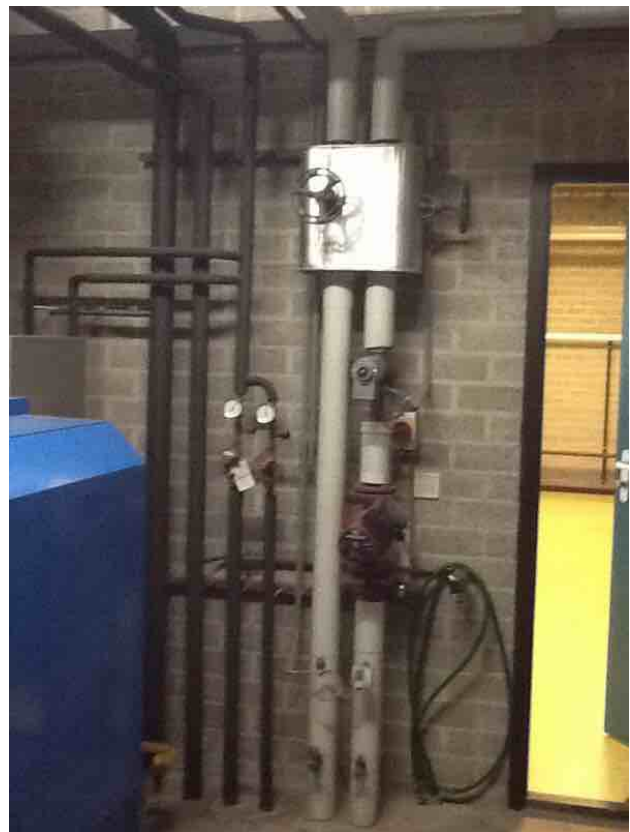



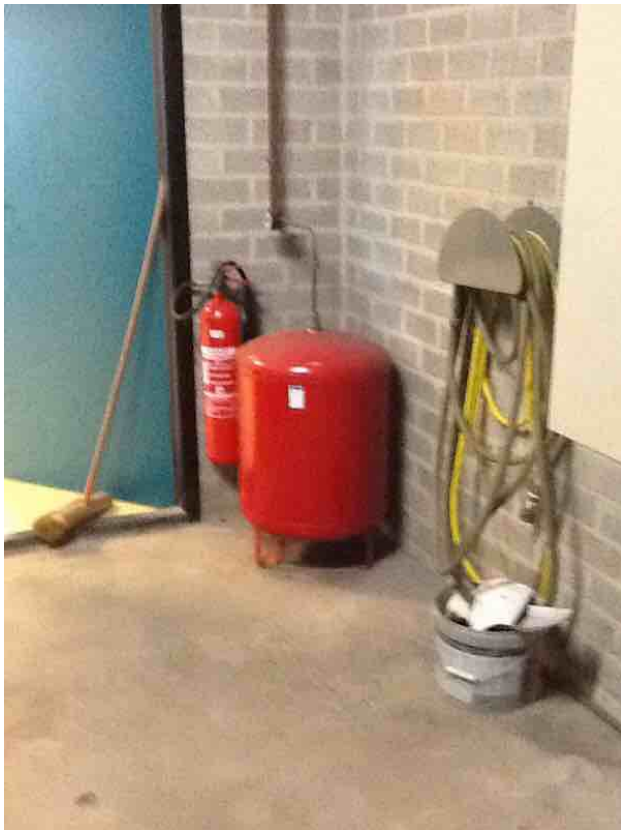

Vaststelling #163

Geen deadline

Toegevoegd op : 08-06-15

Niet voltooid

Geen oplevering

Niet toegekend

Rada automatische douches, regelmaat zit in verlaagdplafond gemonteerd.



Vaststelling #164

Geen deadline

Toegevoegd op : 08-06-15

Niet voltooid

Geen oplevering

Niet toegekend

Toiletgroep

