SITUATIE

Bestaande persleiding gelegen in de Bergse Rechter Rottekade en Kootsekade

schaal 1:500

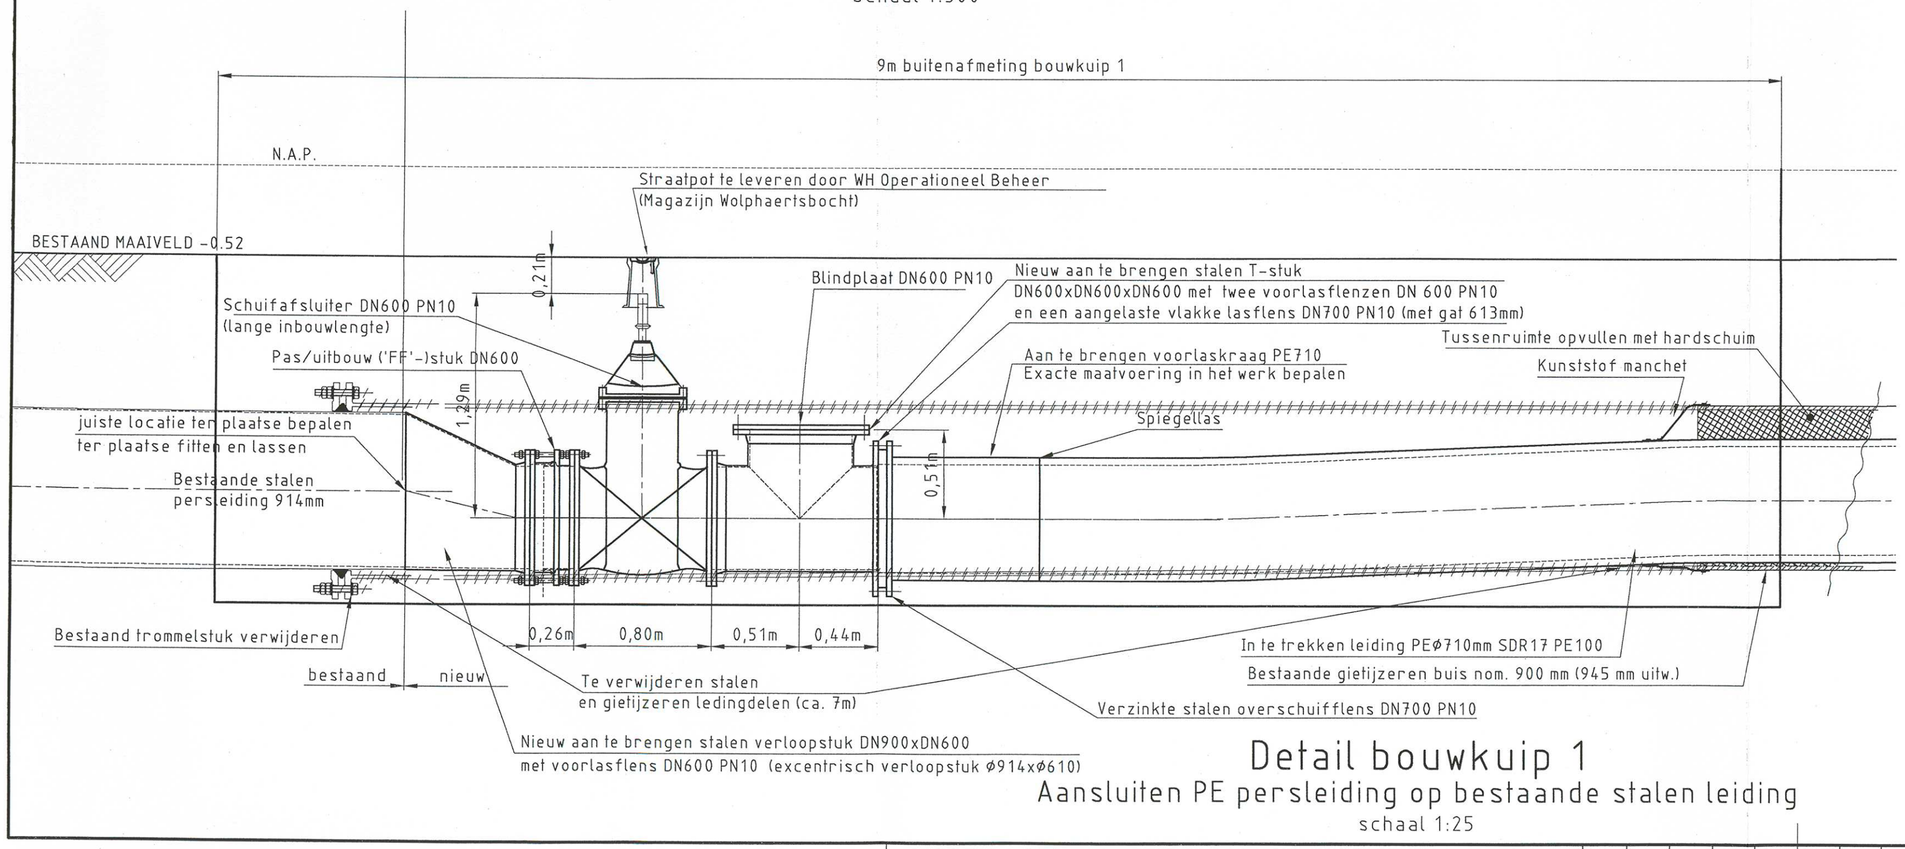

Detail bouwkuip 1

Aansluiten PE persleiding op bestaande stalen leiding

schaal 1:25

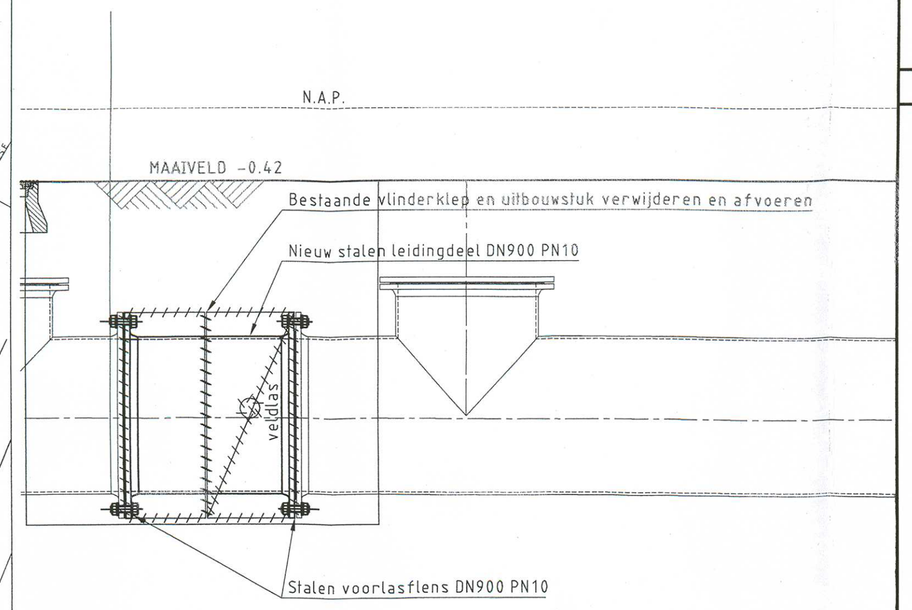

Detail A

Bestaande vlinderklep en VF-stuk verwijderen en vervangen door nieuw stalen leidingdeel

schaal 1:25

SITUATIE

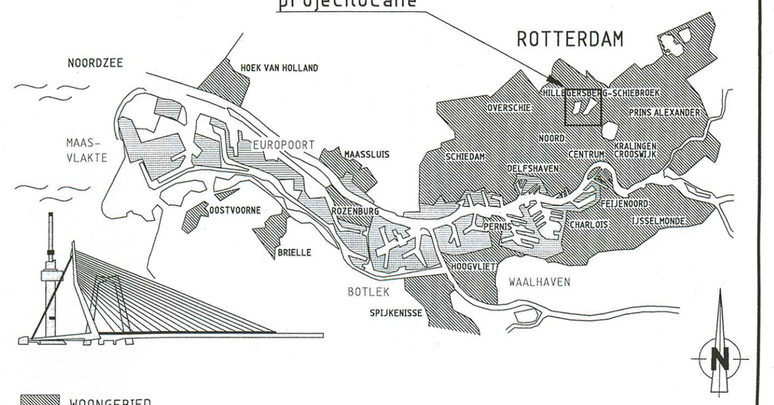

REFERENTIES EN OPMERKINGEN

- Exacte maatvoering in het werk bepalen
- Thermisch verzinkt bevestigingsmateriaal, sterkteklasse 8.8
- Flensverbindingen conserveren
- Boring flenzen volgens drukklasse PN10
- PE materiaal: ø710mm, SDR17, kwaliteit PE100
- Spiegellassen conform NEN 7200
- Lasrillen aan de binnenzijde buis verwijderen
- Voor principedetails en overzichttekening zie 65-R-288
- Voor vergunningtekening Hoogheemraadschap Schieland zie 61-V-244

VERKLARING

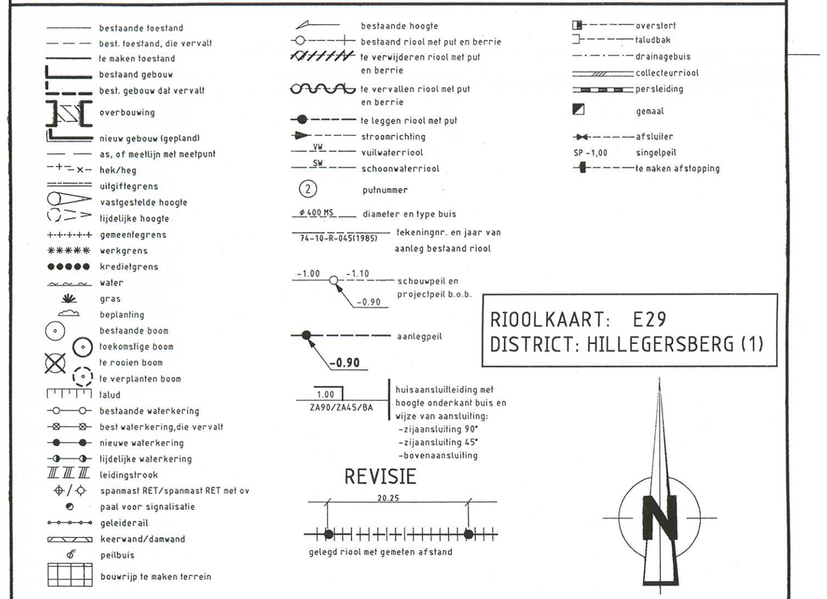

VERSIE

f			
e			
d			
c			
b	Gegevens van Landmeten en Vastgoed verwerkt	R. Kors	11 mei 2007
a	Aansluiting op bestaande stalen persleiding gewijzigd	J.H. Bouman	08 feb 2006
Versie	Omschrijving	goedkeuring projectleider	Datum
Bestandsnaam: 61-R-176REVISIE.dwg		verwijzing:	

Gemeentewerken
Gemeente Rotterdam
Ingenieursbureau

Galvanistraat 15
Postbus 6633
3002 AP Rotterdam
Telefoon 010 489 61 53
Telefax 010 489 54 94

Hillegersberg-Schiebroek

Renovatie Straatwegpersleid.

Bergse Rechter Rottekade-Kootsekade

Renoveren bestaande gietijzeren persleiding door het intrekken van PEø710

Behoort bij: Bestek	Nummer: 1-004-05		
Geografische code: F 61			
Formaat: A1	In 1 bladen		
Schaal: zoals aangegeven	blad nr: 1		
Getekend: G.G. Sanna 02-09-04 Paraaf	Gecontroleerd: R. Kors Paraaf/Datum	Geautoriseerd: J.H. Bouman Paraaf/Datum	Tekeningnr.: 61 projectcode - R - 176 soort / volgnr. b ver.