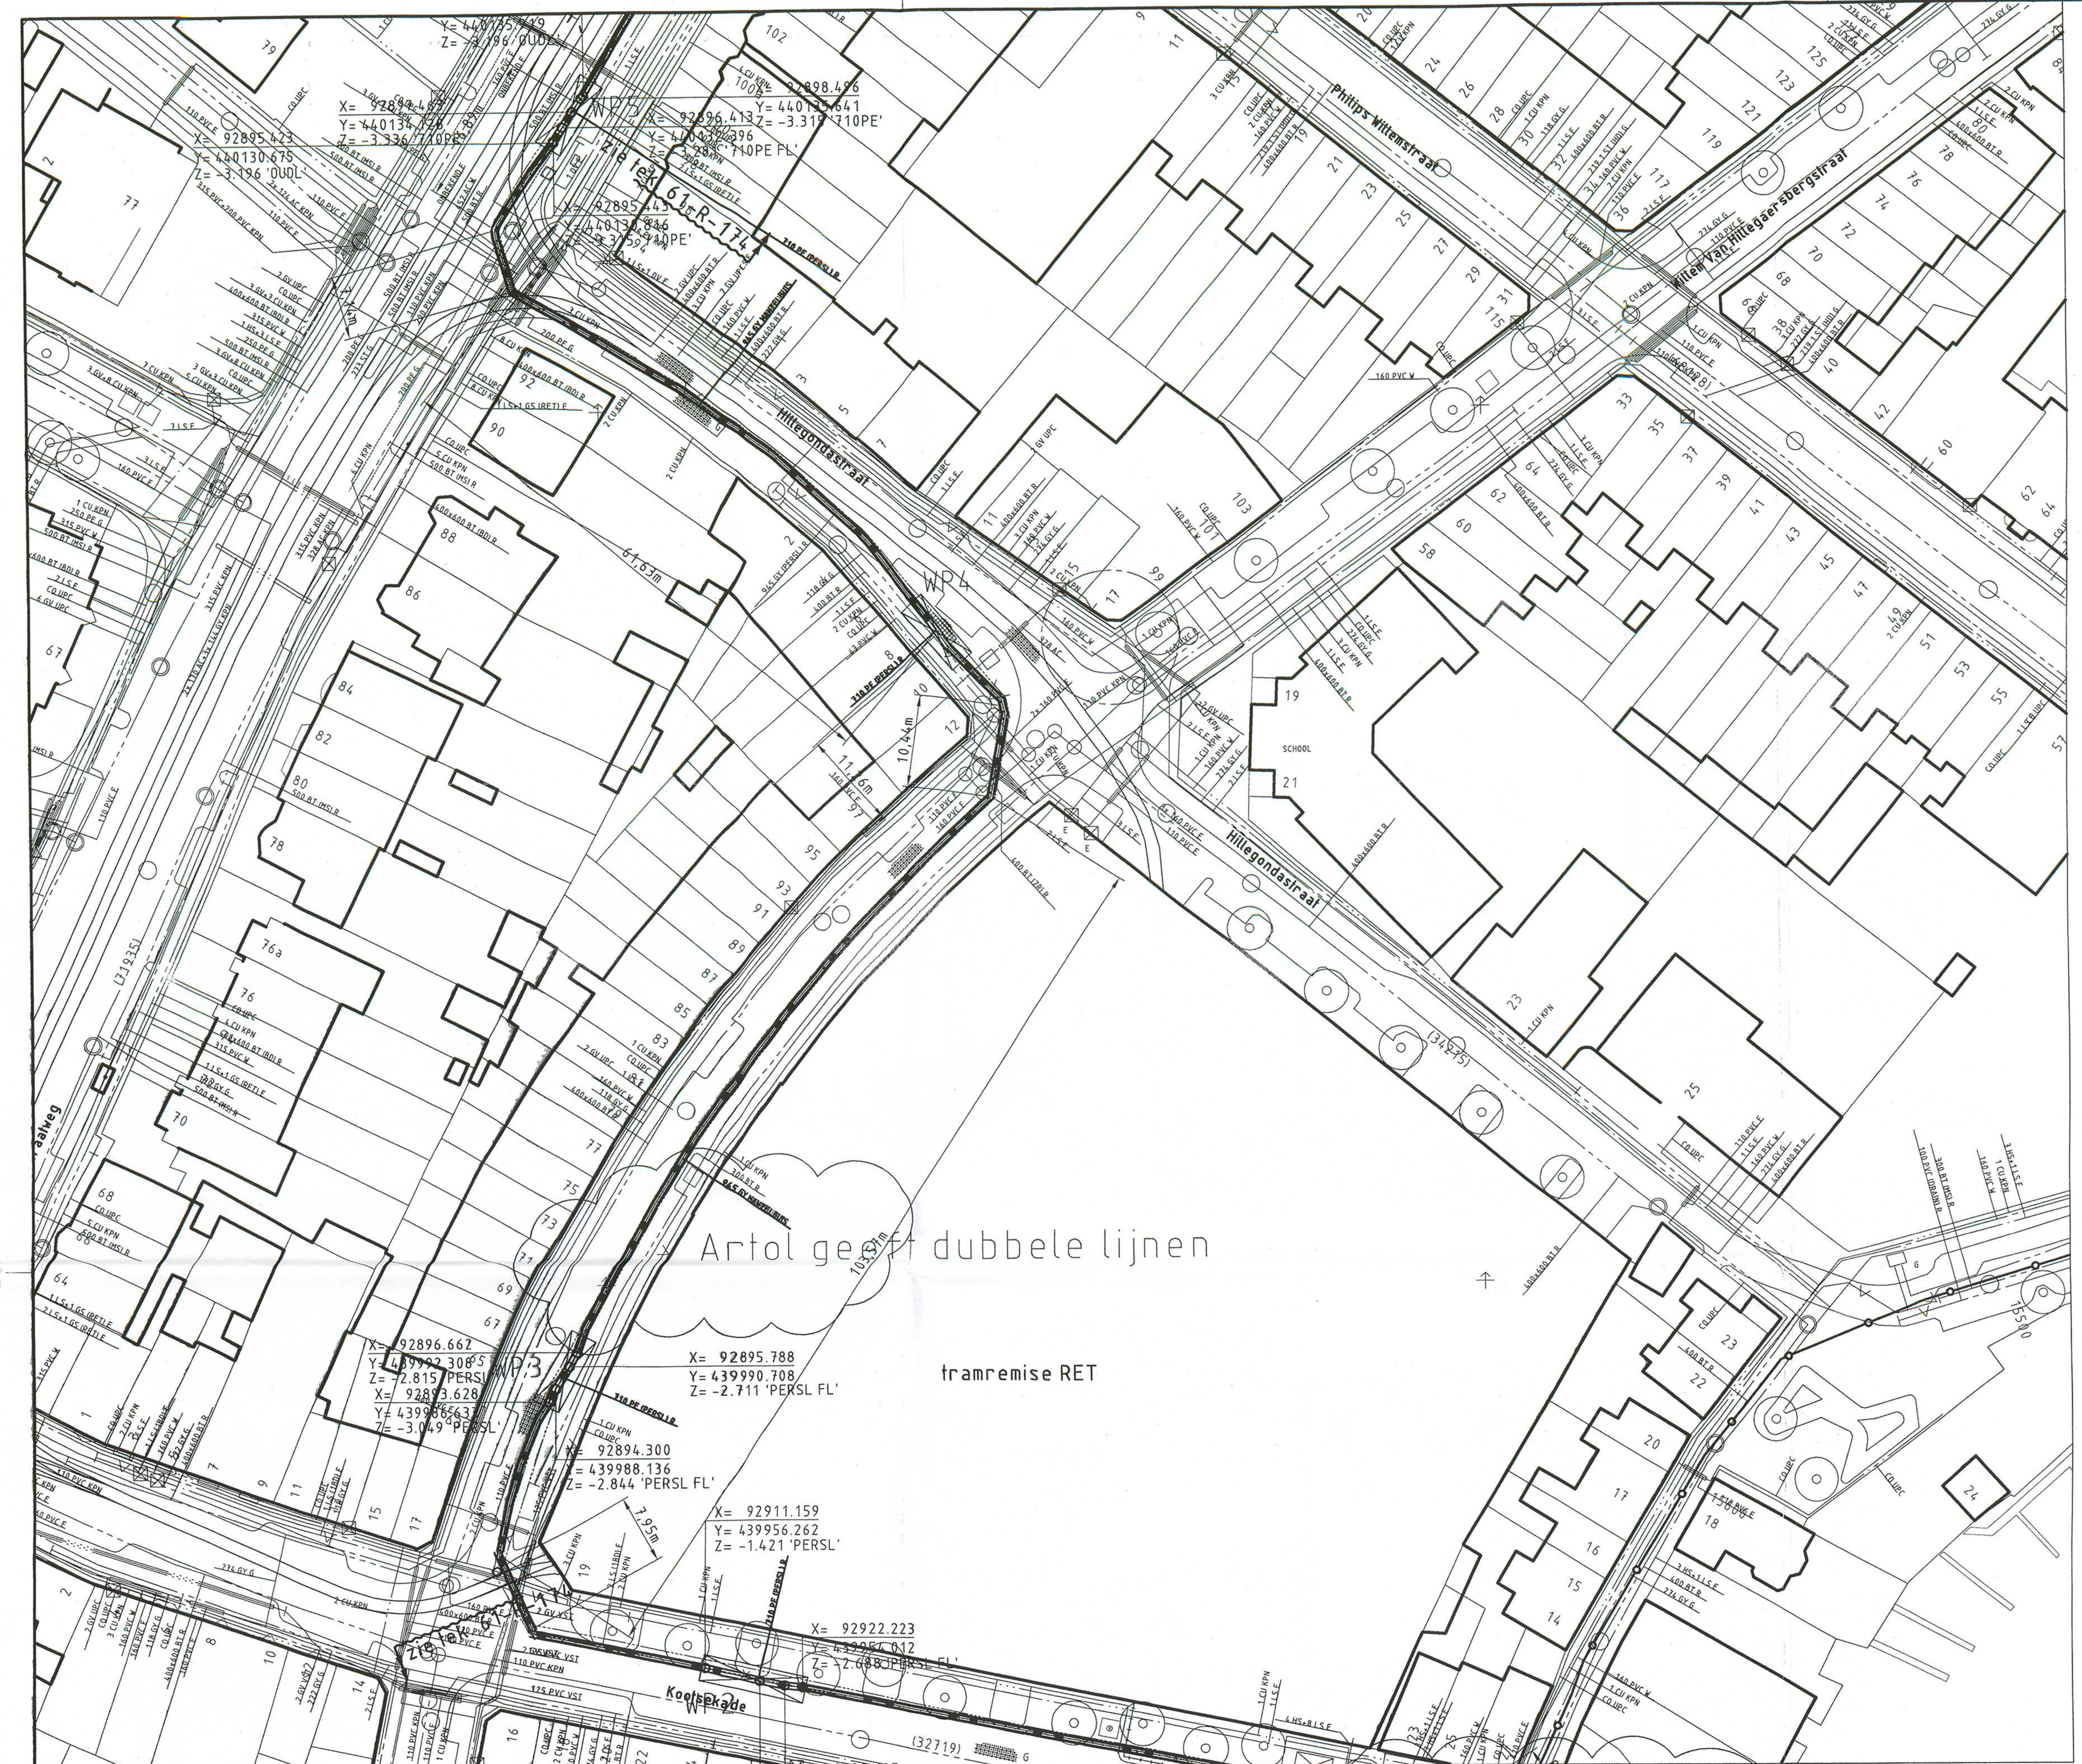

SITUATIE

Bestaande persleiding gelegen in de Hillegondastraat – W. van Hillegaersbergstraat

schaal 1:500

SITUATIE

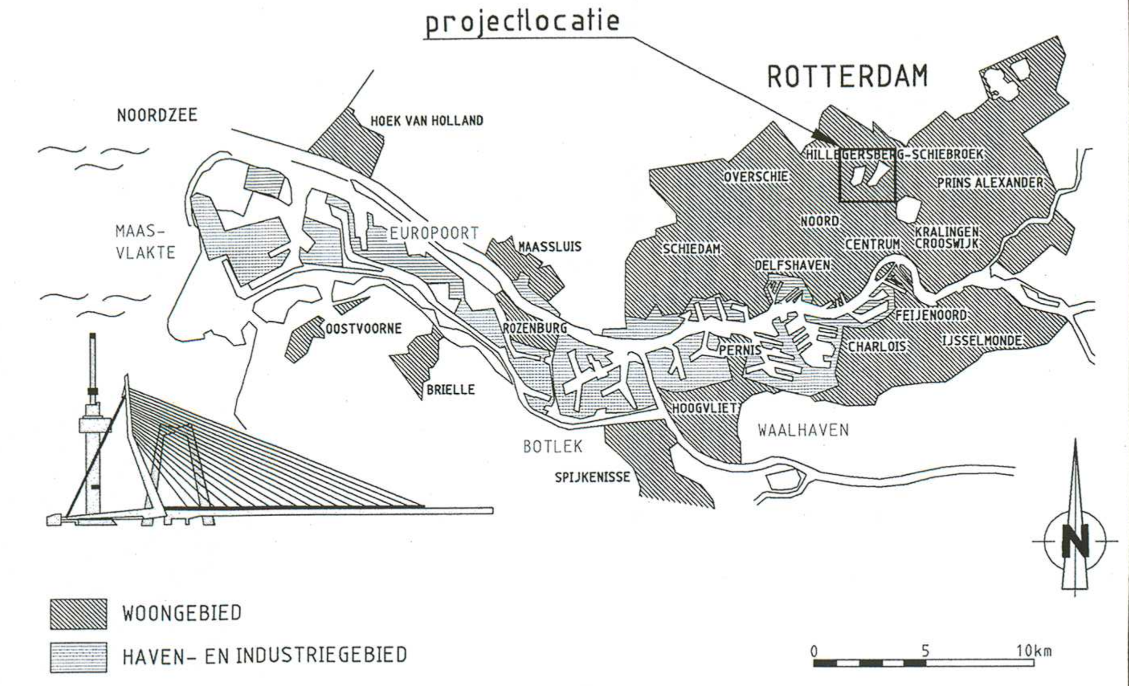

REFERENTIES EN OPMERKINGEN

- Exacte maatvoering in het werk bepalen
- Thermisch verzinkt bevestigingsmateriaal, sterkteklasse 8.8
- Flensverbindingen conserveren
- Boring flenzen volgens drukklasse PN10
- PE materiaal: ø710mm, SDR17, kwaliteit PE100
- Spiegellassen conform NEN 7200
- Lasrillen aan de binnenzijde buis verwijderen
- Voor principedetails en overzichttekening zie 65-R-288

VERKLARING

bestaande toestand
best. toestand, die vervalt
te maken toestand
bestaand gebouw
best. gebouw dat vervalt
overbouwing
nieuw gebouw (gepland)
as, of meetlijn met meetpunt
hek/heg
uitgiftegrens
vastgestelde hoogte
tijdelijke hoogte
gemeentegrens
werkgrens
kredietgrens
water
gras
beplanting
bestaande boom
toekomstige boom
te rooien boom
te verplanten boom
talud
bestaande waterkering
best waterkering, die vervalt
nieuwe waterkering
tijdelijke waterkering
leidingstrook
spanmast RET/spanmast RET met ov
paal voor signalisatie
geleiderail
keerwand/damwand
peilbuis
bouwrijp te maken terrein

bestaande hoogte
bestaand riool met put en berrie
te verwijderen riool met put en berrie
te vervallen riool met put en berrie
te leggen riool met put
stroomrichting
VW vuilwaterriool
SW schoonwaterriool
(2) putnummer
ø 400 MS diameter en type buis
74-10-R-045(1985) tekeningnr. en jaar van aanleg bestaand riool
-1.00 -1.10 -0.90 schouwpeil en projectpeil b.o.b.
-0.90 aanlegpeil
1.00 ZA90/ZA45/BA huisaansluitleiding met hoogte onderkant buis en wijze van aansluiting: -zijaansluiting 90° -zijaansluiting 45° -bovenaansluiting

overstort
taludbak
drainagebuis
collecteurriool
persleiding
gemaal
afsluiter
SP -1,00 singelpeil
te maken afstopping

RIOOLKAART: E29
DISTRICT: HILLEGERSBERG (1)

REVISIE

20.25

gelegd riool met gemeten afstand

VERSIE

Versie	Omschrijving	goedkeuring projectleider	Datum
f			
e			
d			
c	Gegevens Landmeten en Vastgoed verwerkt	R. Kors	11 mei 2007
b	Definitief ontwerp	J.H. Bouman	14 okt 2004
a	eerste uitgave	J.H. Bouman	03-09-04

Bestandsnaam: 61-R-175REVISIE.dwg

verwijzing:

Gemeentewerken
Gemeente Rotterdam
Ingenieursbureau

Galvanistraat 15
Postbus 6633
3002 AP Rotterdam
Telefoon 010 489 61 53
Telefax 010 489 54 94

Hillegersberg-Schiebroek

Renovatie Straatwegpersleid.

Hillegondastraat-W. v. Hillegaersbergstr.

Renoveren bestaande gietijzeren persleiding door het intrekken van PEø710

Behoort bij: Bestek	Nummer: 1-004-05	
Geografische code: F 61		
Formaat: A1	In 1 bladen	
Schaal: zoals aangegeven	blad nr: 1	
Getekend: G.G. Sanna 02-09-04	Gecontroleerd: R. Kors	Geautoriseerd: J.H. Bouman
Tekeningnr.: 61 - R - 175 (projectcode - soort - volgnr.)	ver. c	

M:\IGWR-STAD\OOST\WATERHUISHOUDING\WH RENOVATIE KPJ49 PERSLEIDING STRAATWEG\3_UITVOERING\3_PROJECTRESULTATEN\REVISIEGEGEVENS\61-R-175REVISIE.DWG=110507

2