



SITUATIE


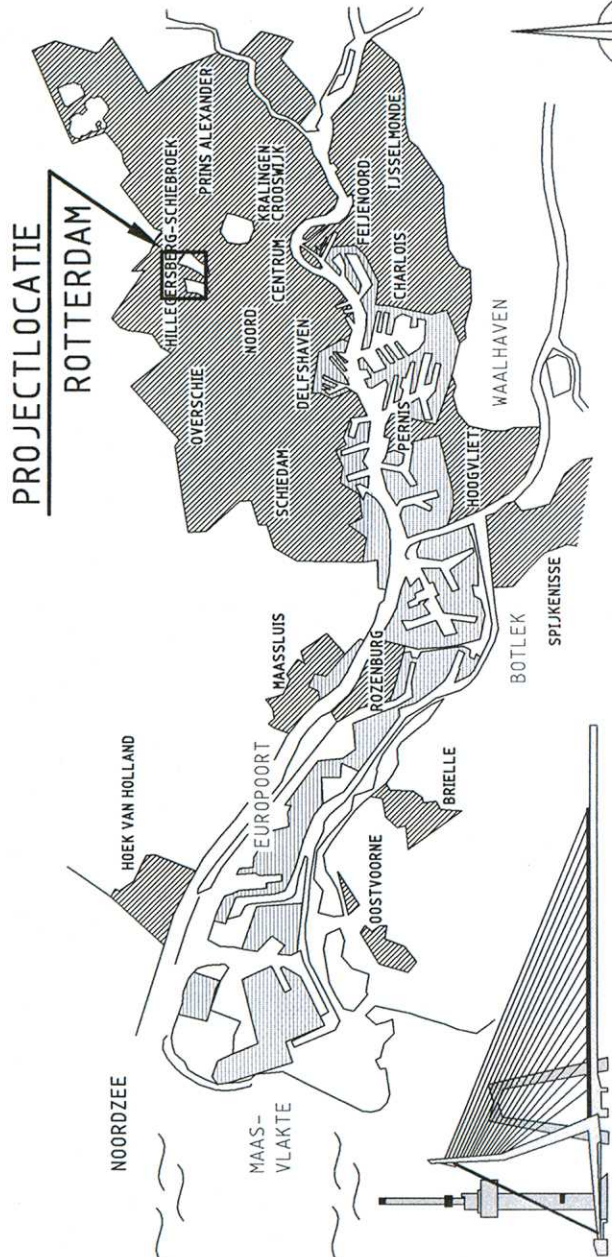


WOONGEBIED
HAVEN- EN INDUSTRIEGEBIED

LOCATIE schaal 1:2500

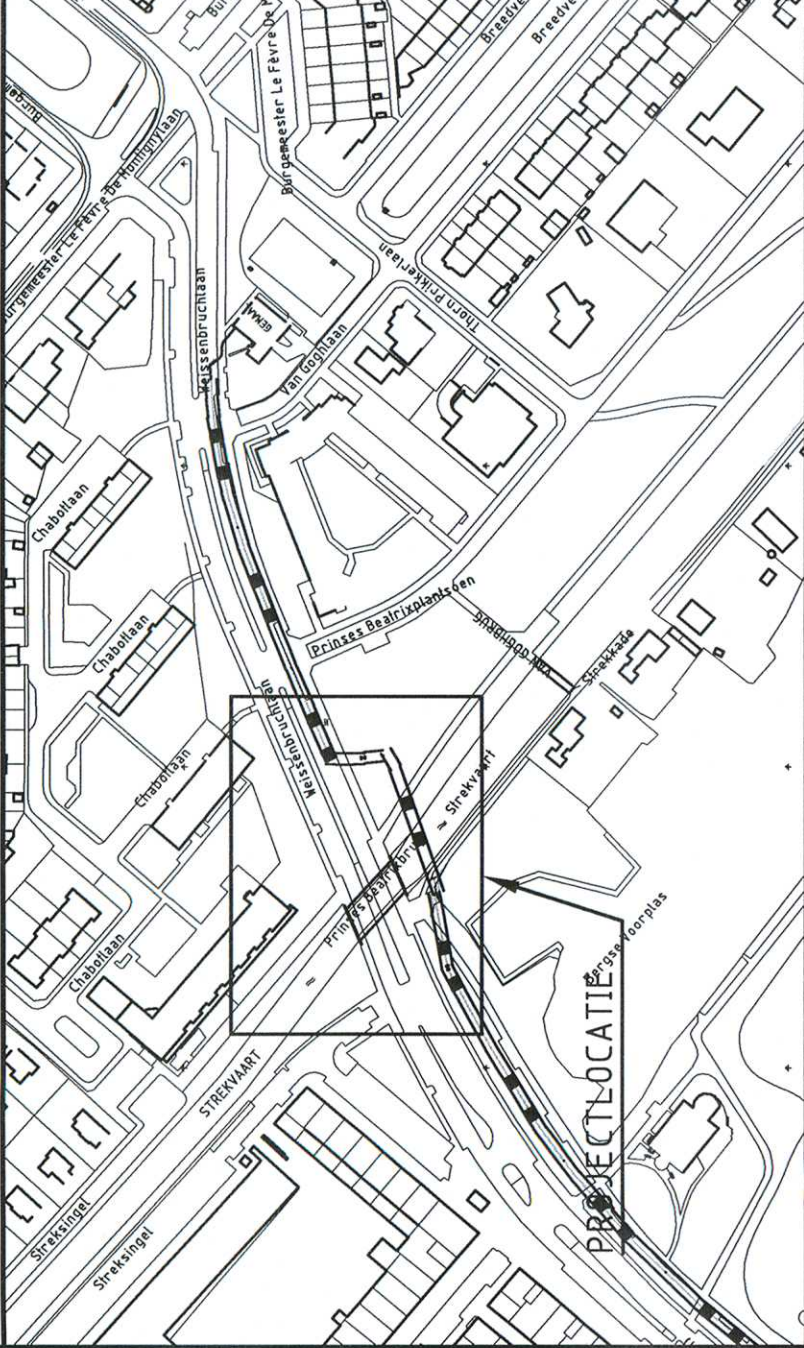

VERKLARING

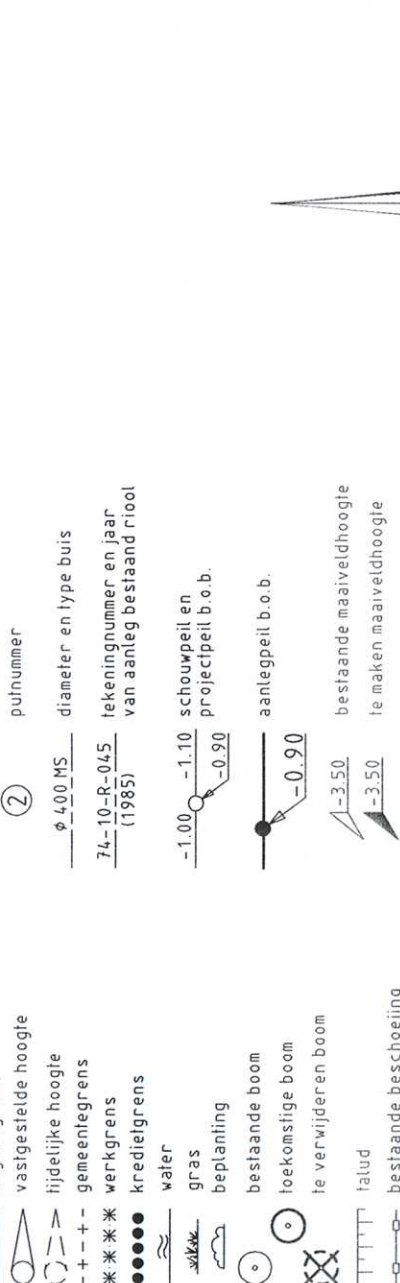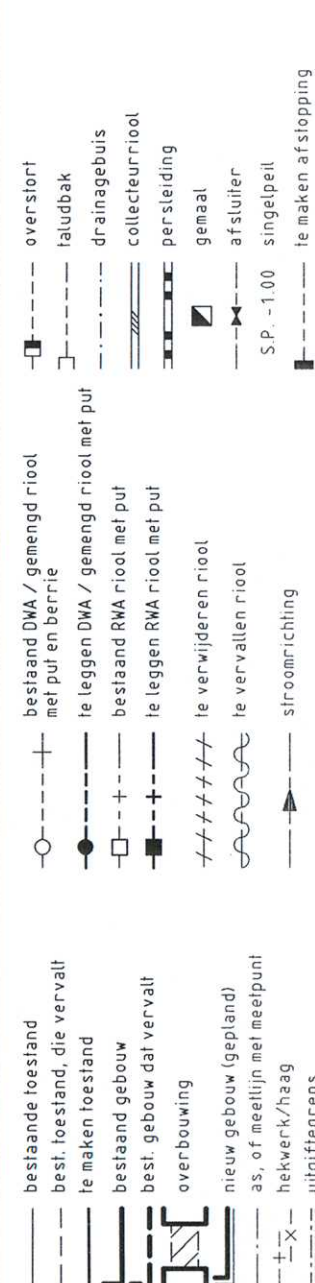

Voor aanlegtekening zie 65-R-285

VERSIE

f			
e			
d			
c	Afsluiterdiameter gecorrigeerd naar DN600	R. Kors	16 juni 2007
b	Gegevens Landmeten en Vasigoed en revisie aanneemer verwerkt	R. Kors	11 mei 2007
a	eerste uitgave	J.H. Bouman	21-11-05
versie	omschrijving	autoritaire projectleider	Datum
Bestandsnaam	65-R-332R05E.dwg	verwijzing	


Gemeentewerken
Gemeente Rotterdam
Ingenieursbureau

Hillegersberg/Schiebroek


Weissenbruchlaan

VerGUNNINGTEKENING
Hoogtemaatstap Schieland
Zink voor de waterkering
Vervangende waterkering


Gemeente	A. van den Tempel	Project	Paraaf/Datum	Project/Datum	Project/Datum
Ontwerper	H. Reijts	Geplaatst door	J.H. Bouman		
Tekening					
Schaal	zie tekening				
Blad nr.	1				
Projectcode	65				
Project	V				
Werk	332				
Werk	c				

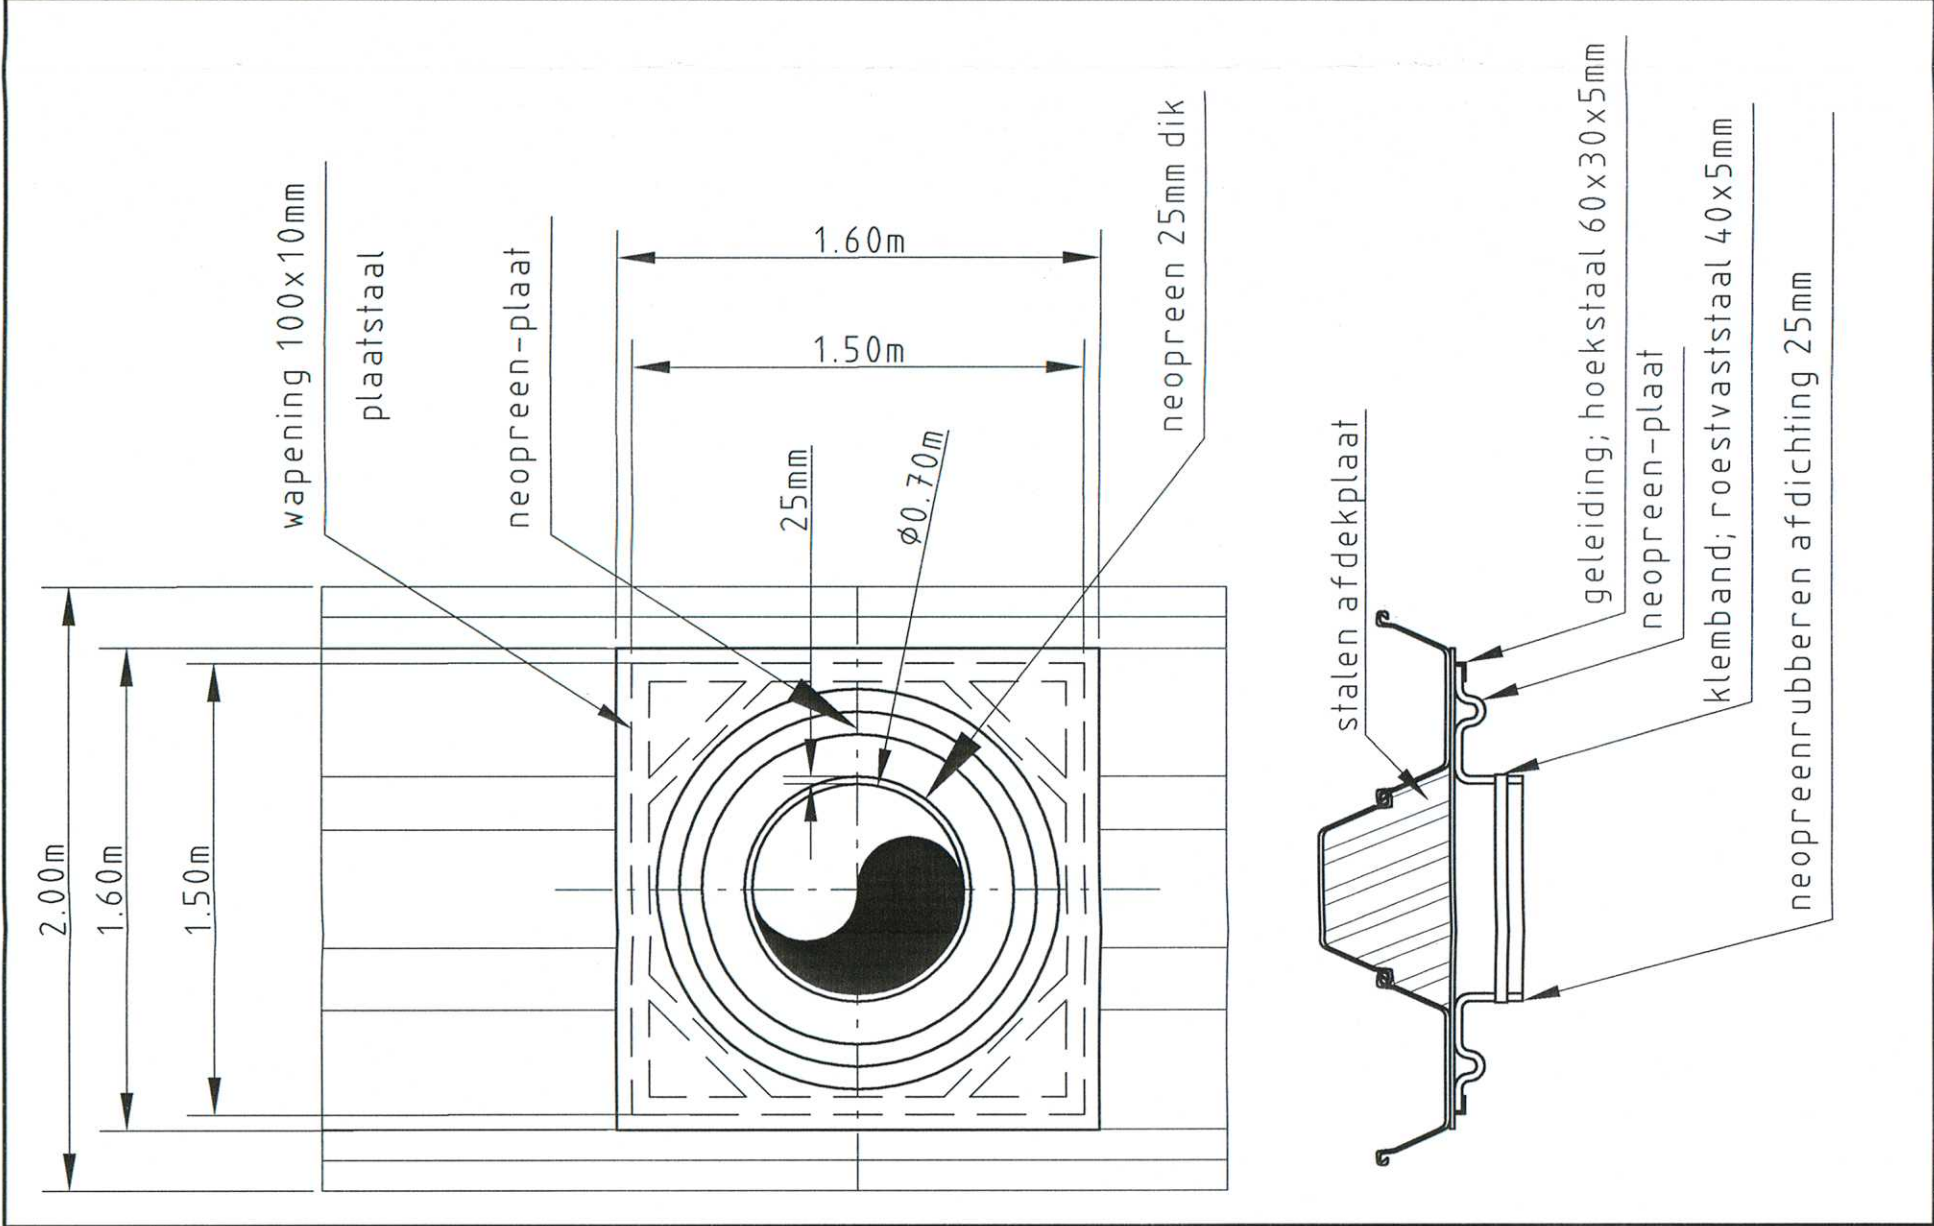

Detail B
Boven + Zijaanzicht
Kwelscherm
Schaal 1:25

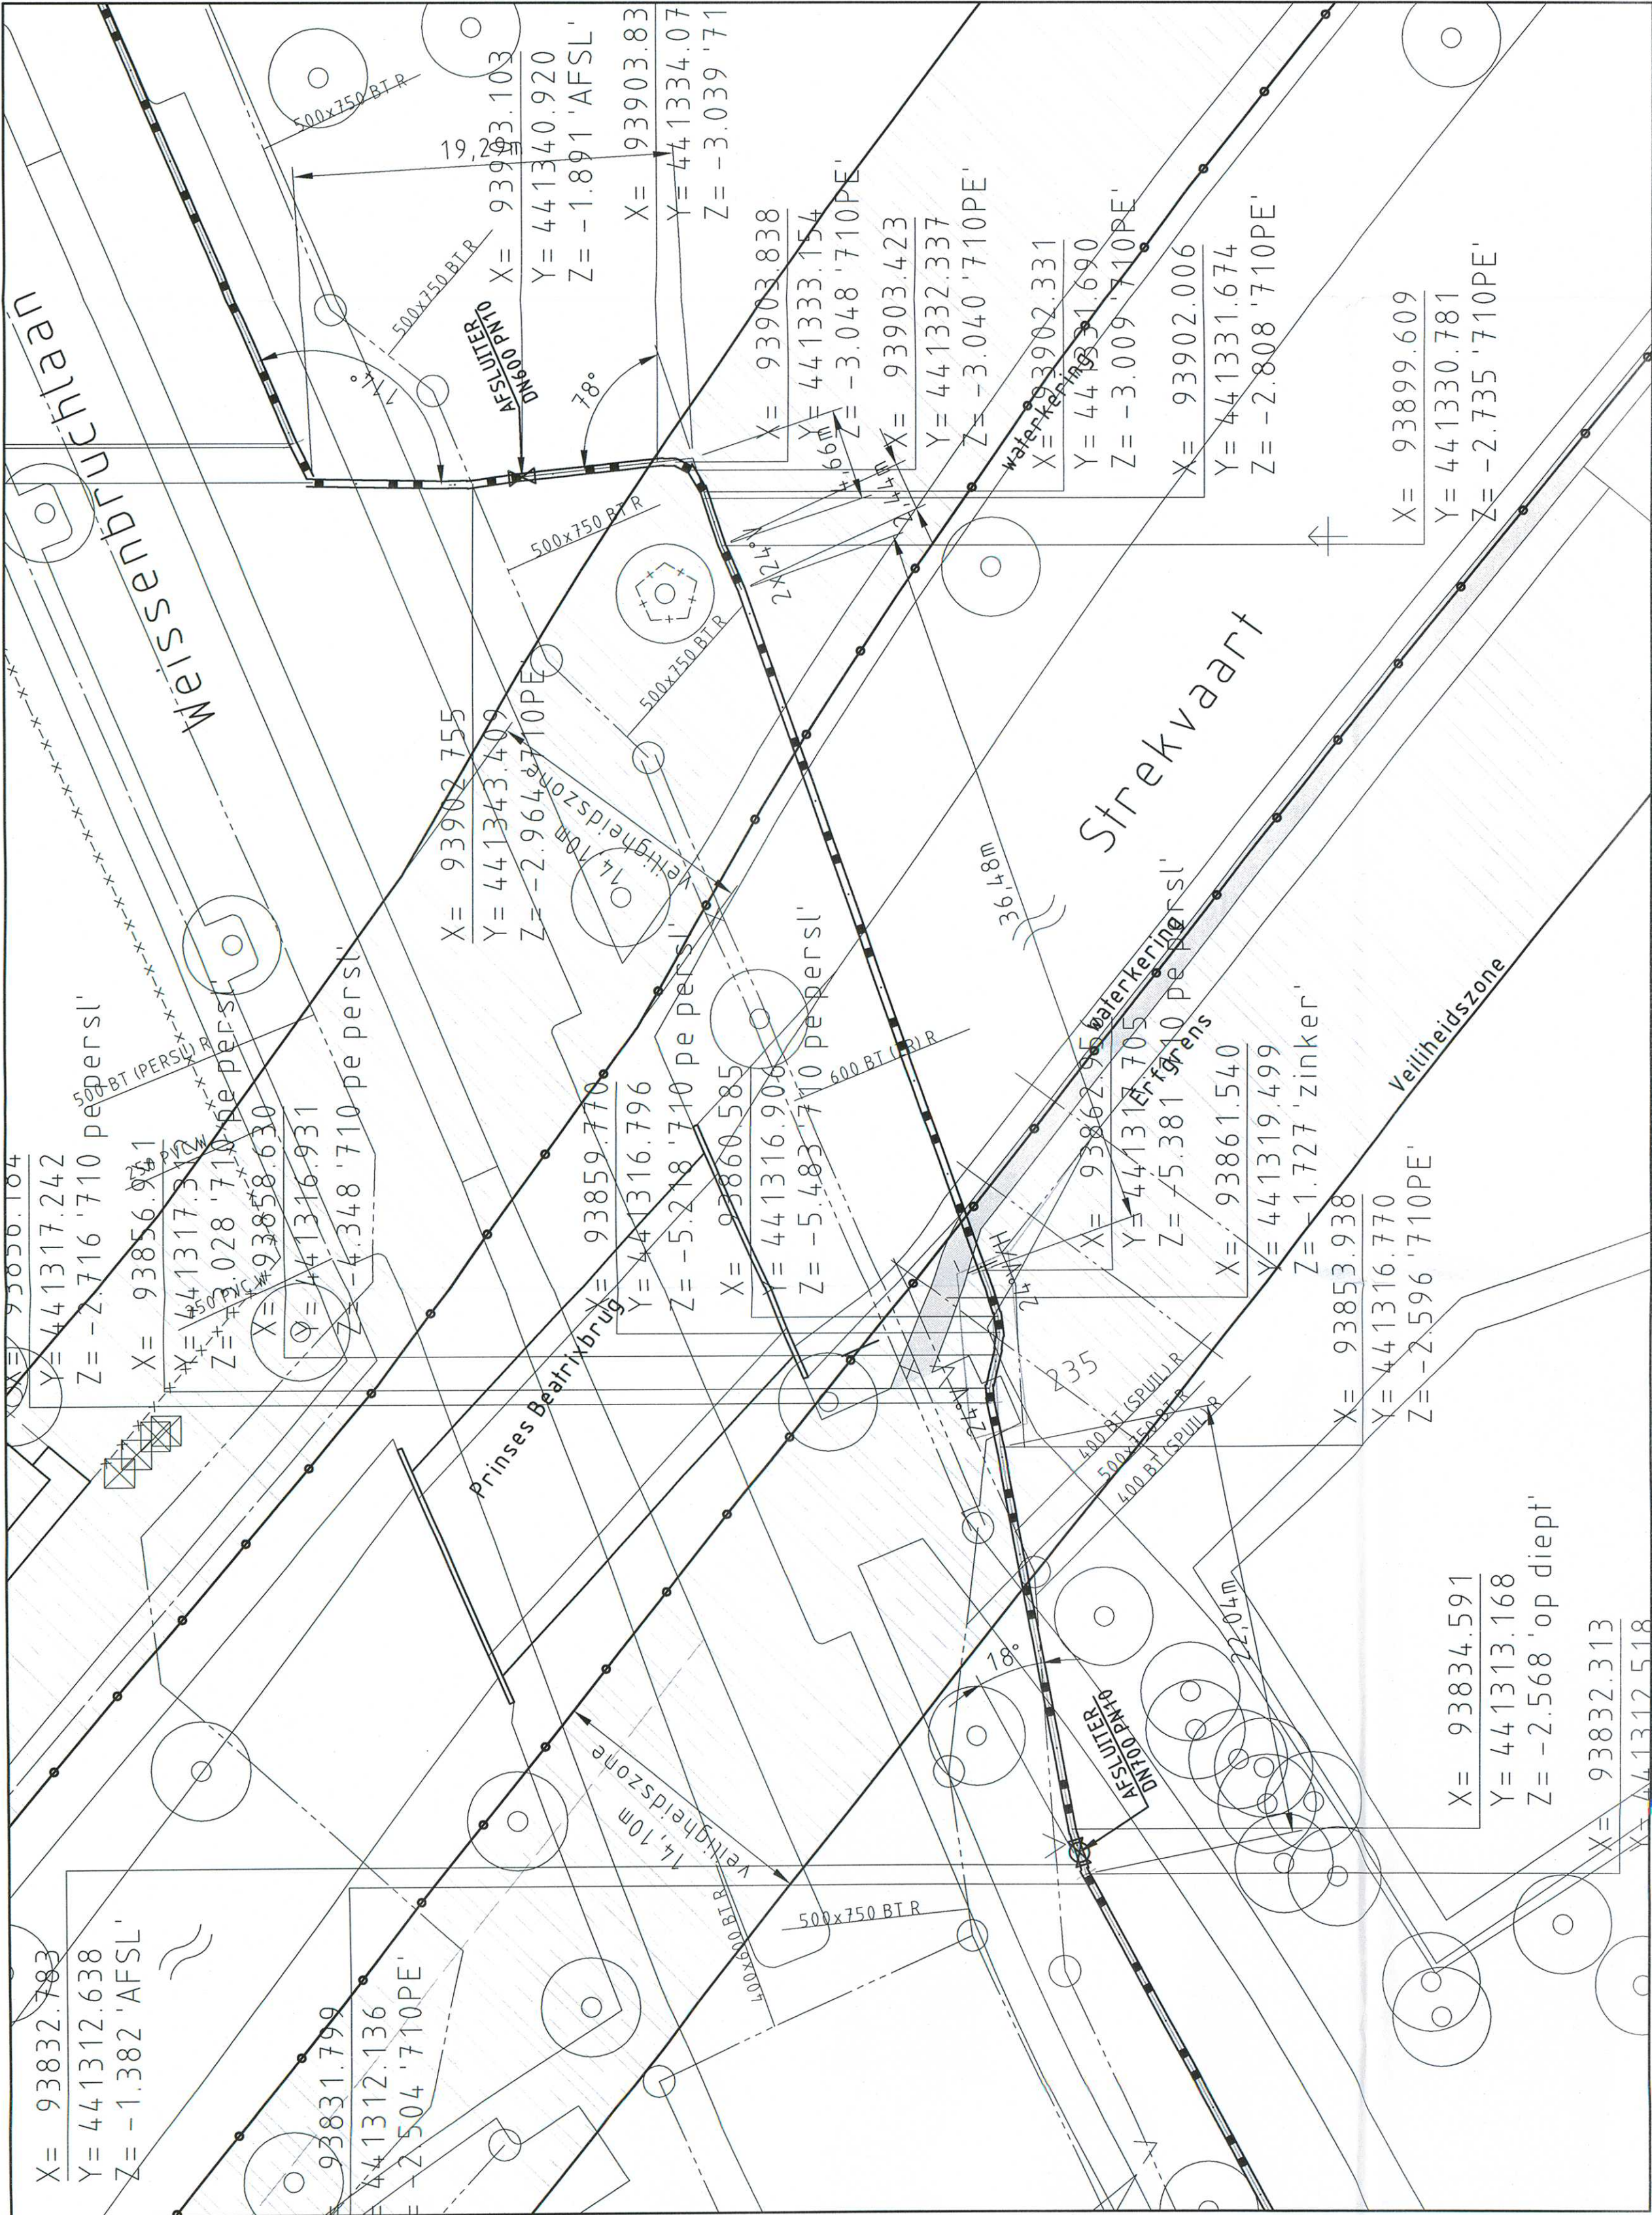

Overzicht van de kruising met de Strekvaart
Schaal 1:250

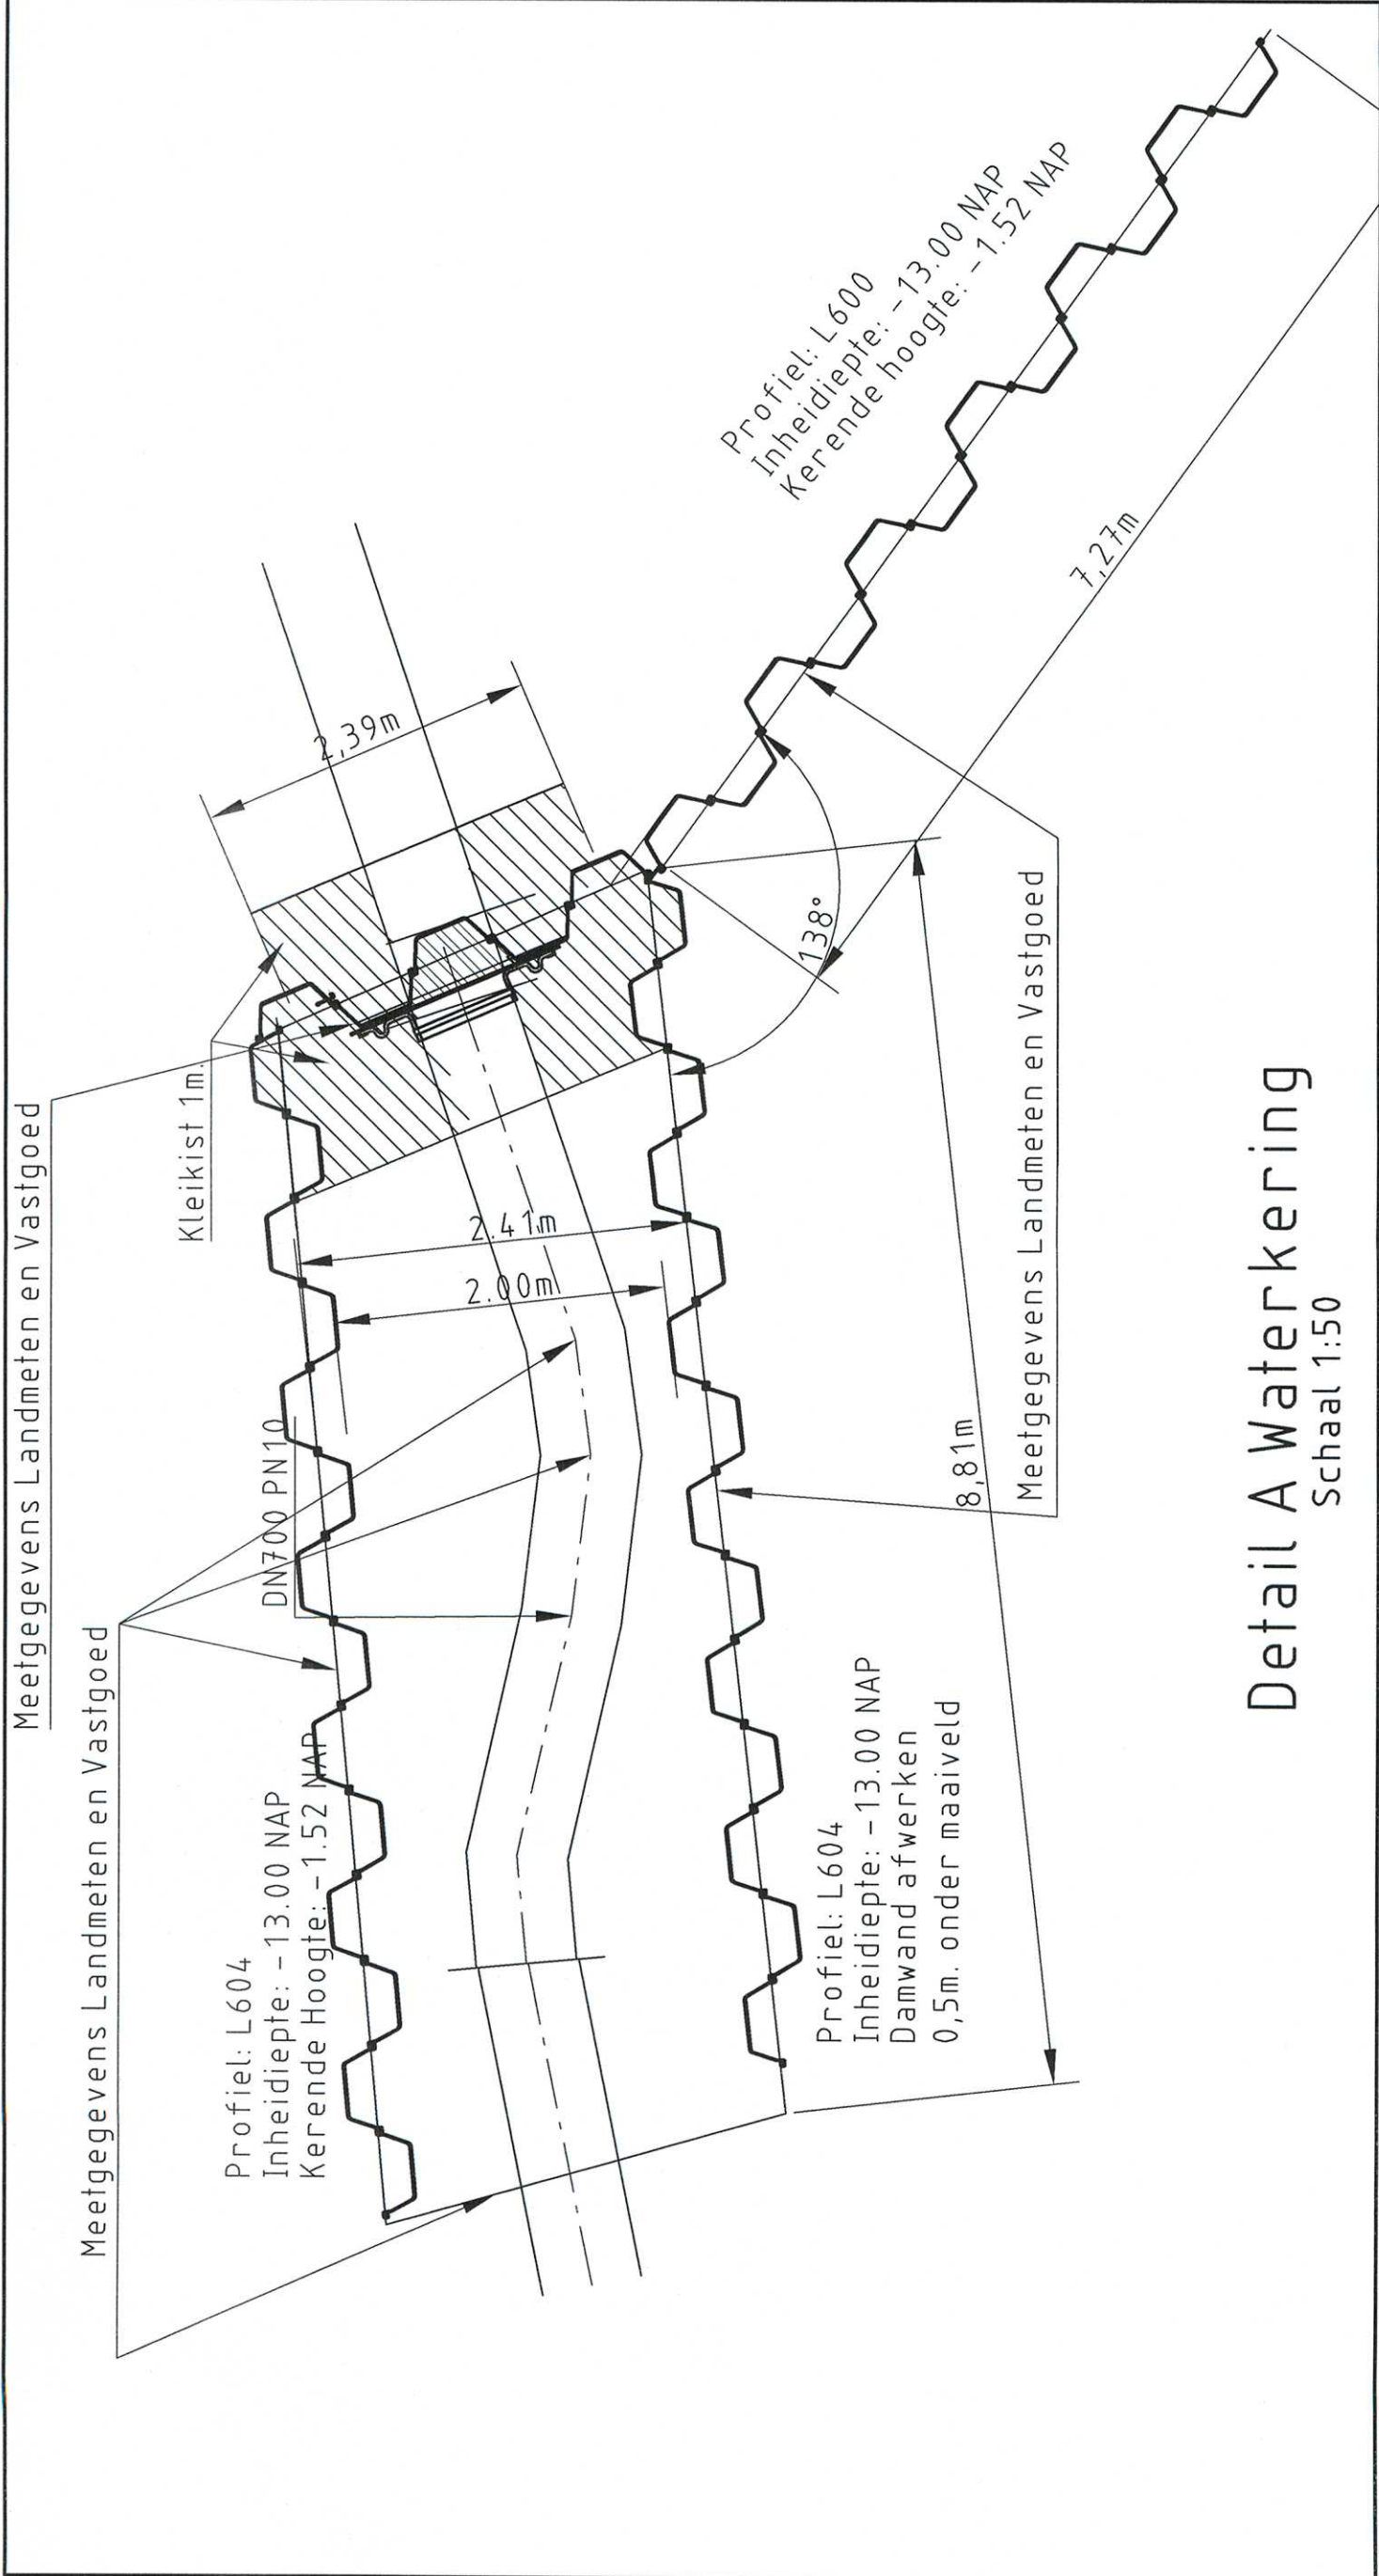

Detail A Waterkering
Schaal 1:50