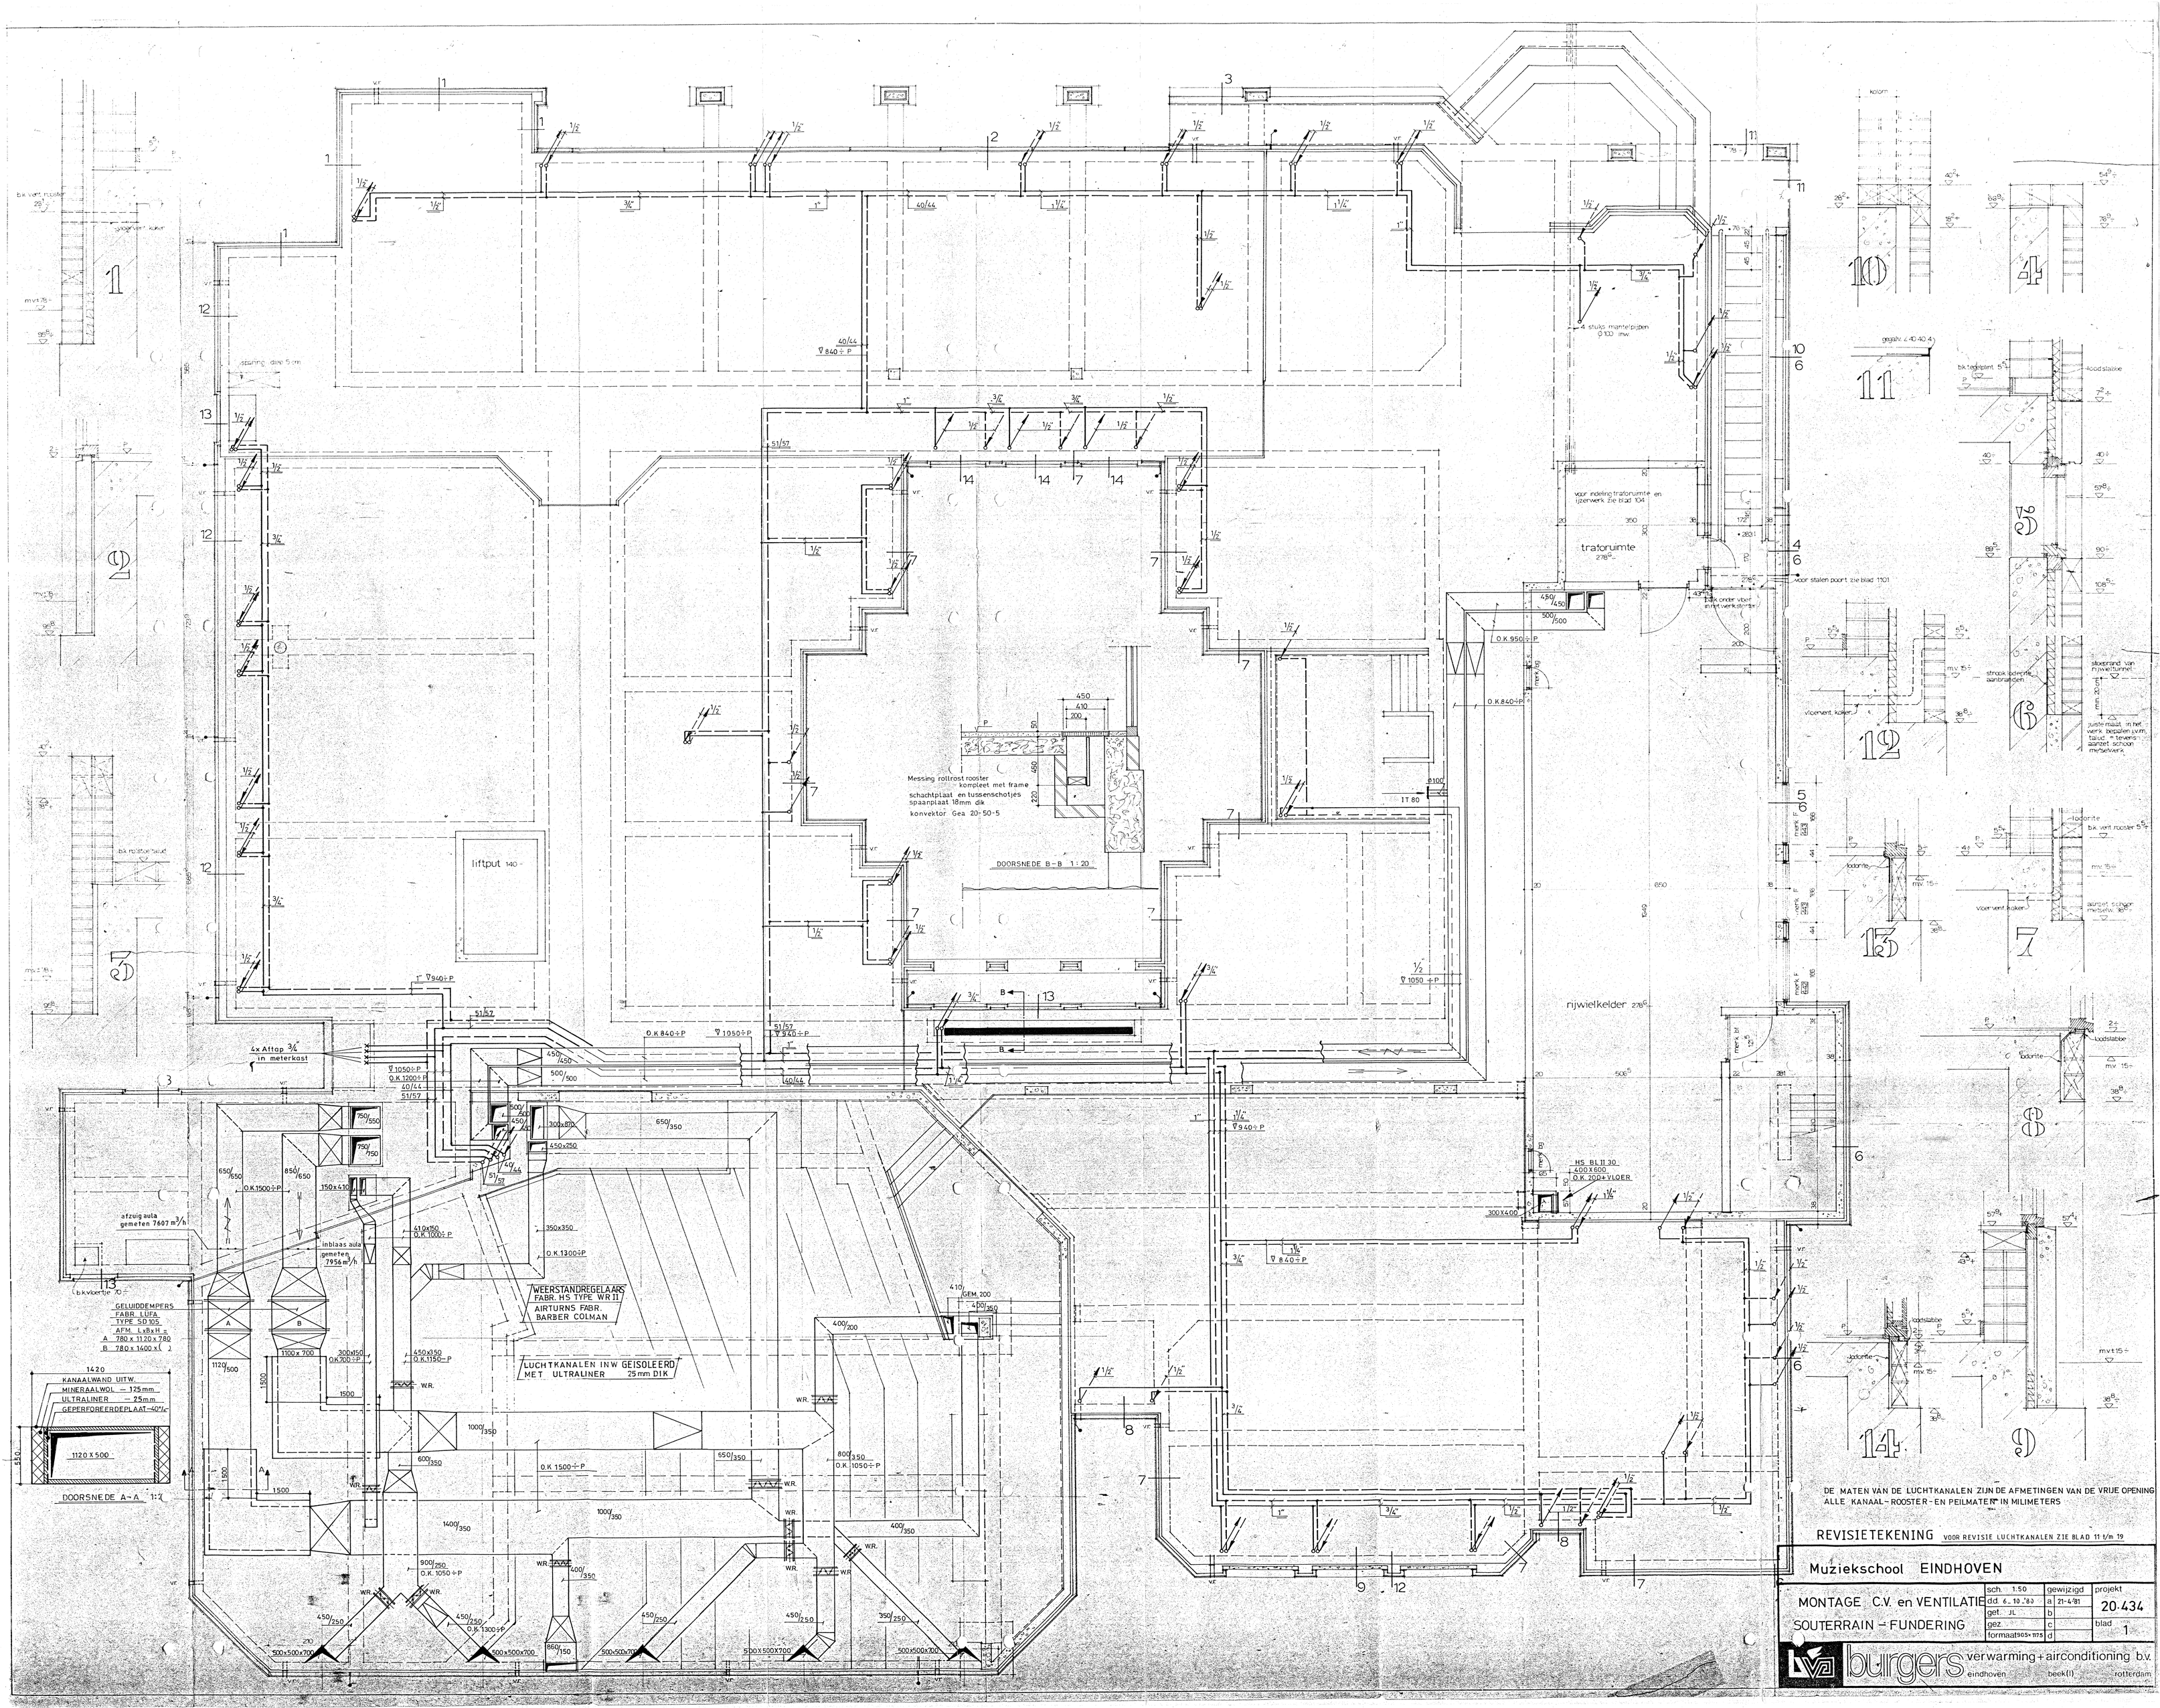
liftput 140
traforuimte
rijwielkelder
voor indeling traforuimte en ijzerwerk zie blad 104
voor stalen poort zie blad 1101
4 stuks mantelpijpen Ø100 inw.
Messing rollrost rooster kompleet met frame
schachtplaat en tussenschotjes
spaanplaat 18mm dik
konvektor Gea 20-50-5
DOORSNEDE B-B 1:20
4x Attap 3/4" in meterkast
afzuig aula gemeten 7607 m³/h
inblaas aula gemeten 7956 m³/h
GELUIDDEMPERS
FABR. LUFA
TYPE SD 105
AFM. LxBxH =
A 780 x 1120 x 780
B 780 x 1400 x
WEERSTANDREGELAARS
FABR. HS TYPE WR II
AIRTURNS FABR.
BARBER COLMAN
LUCHTKANALEN INW GEISOLEERD
MET ULTRALINER 25mm DIK
KANAALWAND UITW.
MINERAALWOL — 125mm
ULTRALINER — 25mm
GEPERFOREERDEPLAAT-40%
DOORSNEDE A-A 1:2
DE MATEN VAN DE LUCHTKANALEN ZIJN DE AFMETINGEN VAN DE VRIJE OPENING
ALLE KANAAL-ROOSTER-EN PEILMATEN IN MILIMETERS
REVISIETEKENING VOOR REVISIE LUCHTKANALEN ZIE BLAD 11 t/m 19
Muziekschool EINDHOVEN
MONTAGE C.V. en VENTILATIE
SOUTERRAIN - FUNDERING
sch. 1:50
dd 6.10.80
get. JL
gez.
formaat 905x1175
gewijzigd
a 21-4-81
b
c
d
projekt 20.434
blad 1
burgers verwarming + airconditioning b.v.
eindhoven beek(l) rotterdam