



VOORAANZICHT  
SCHAAL 1: 50

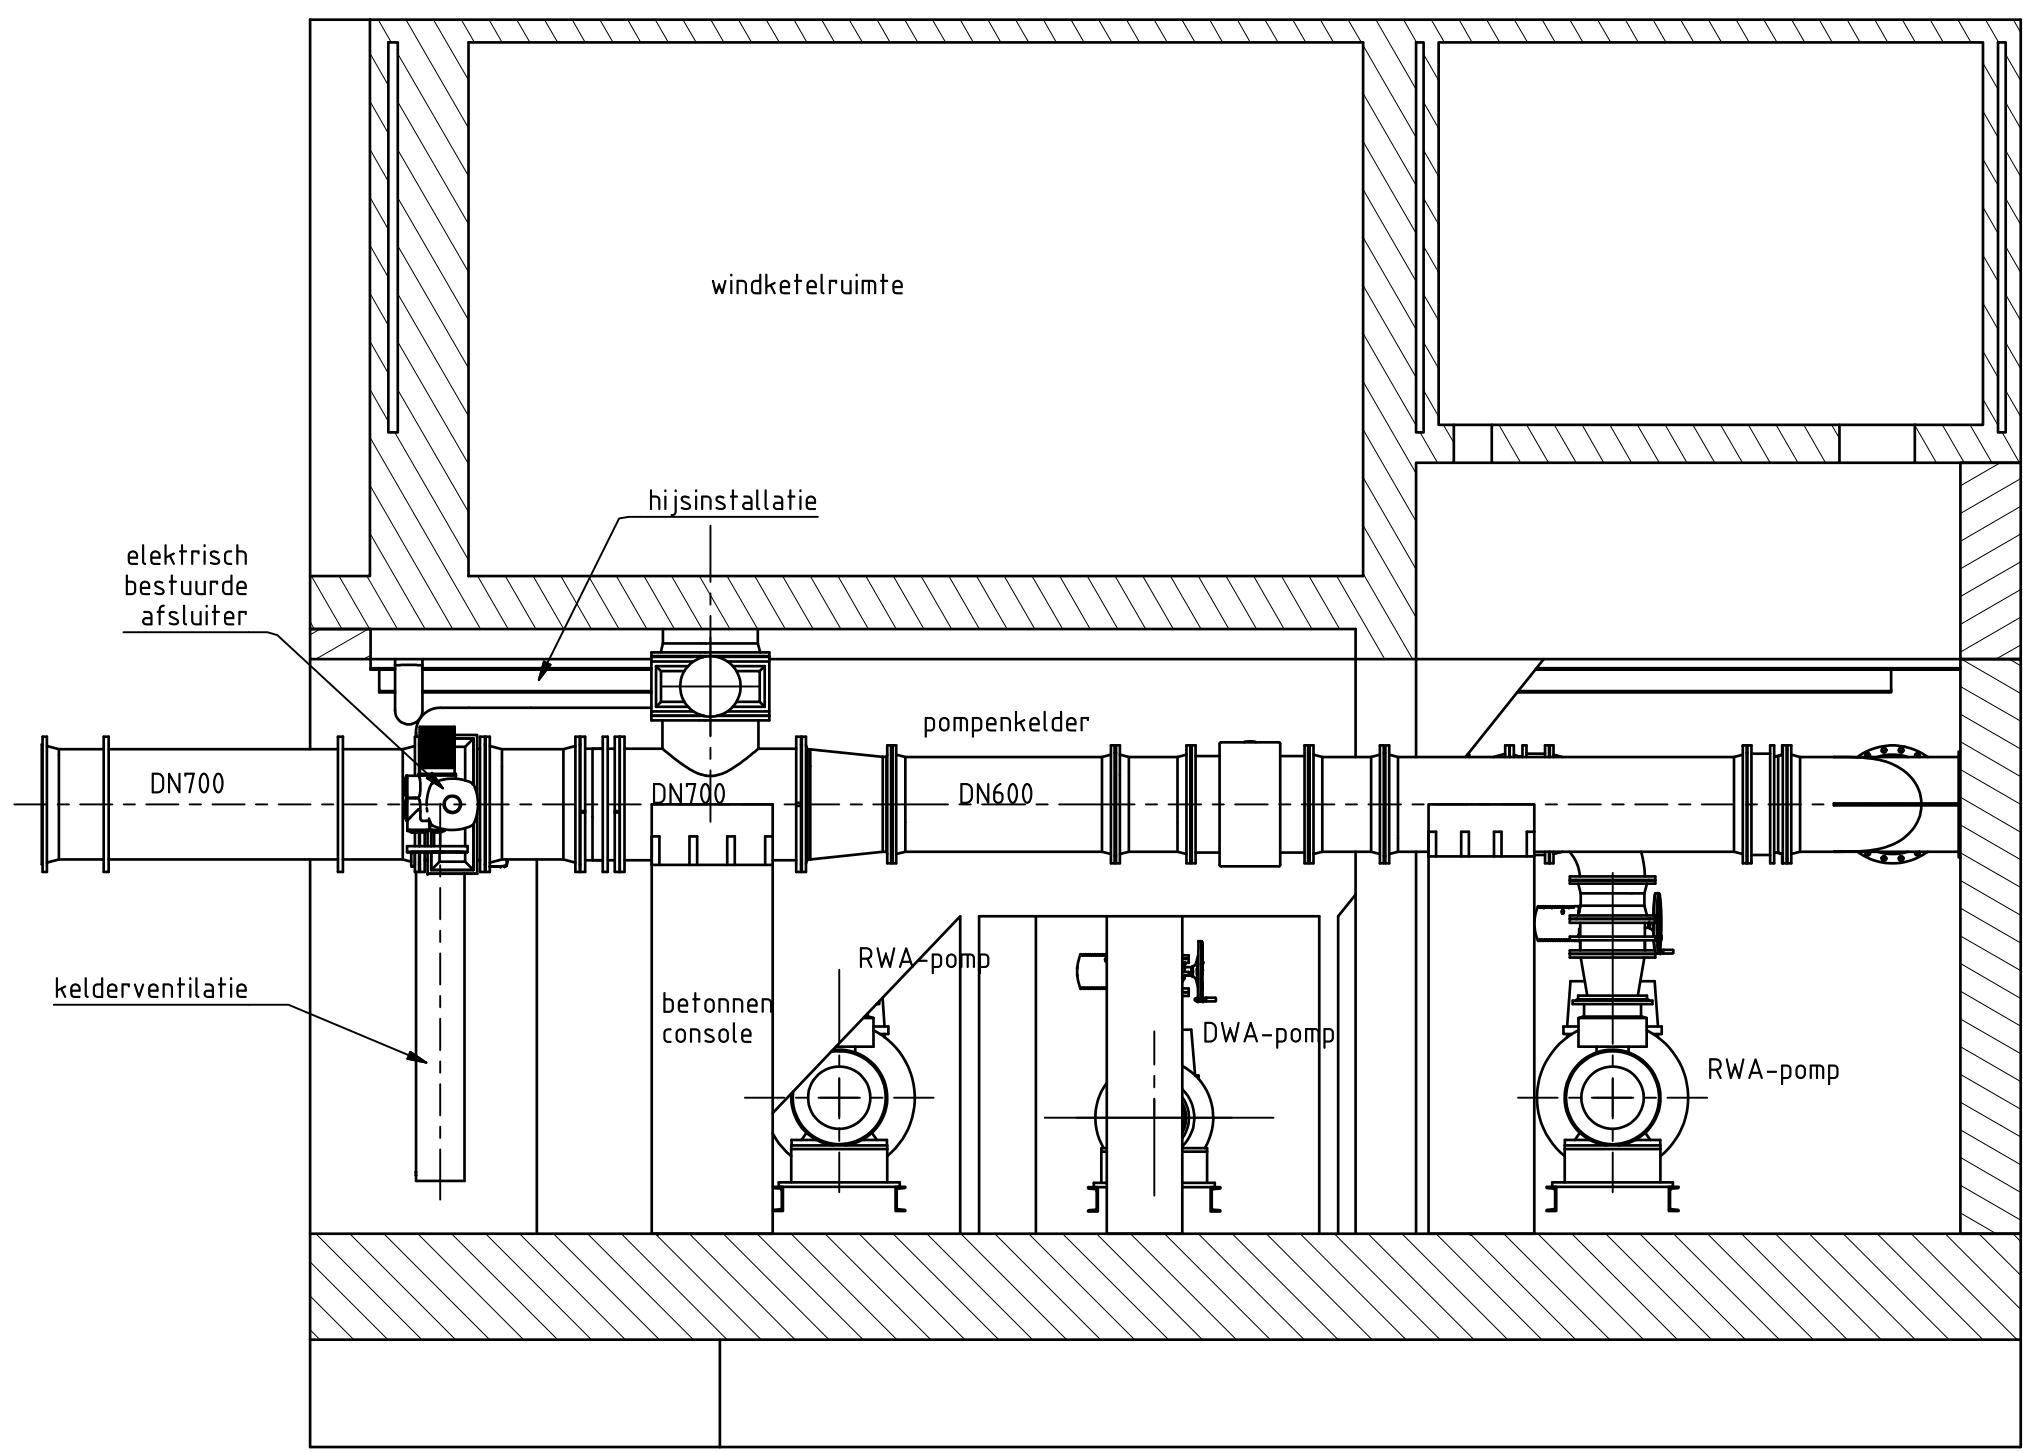

DOORSNEDE A-A  
SCHAAL 1: 50

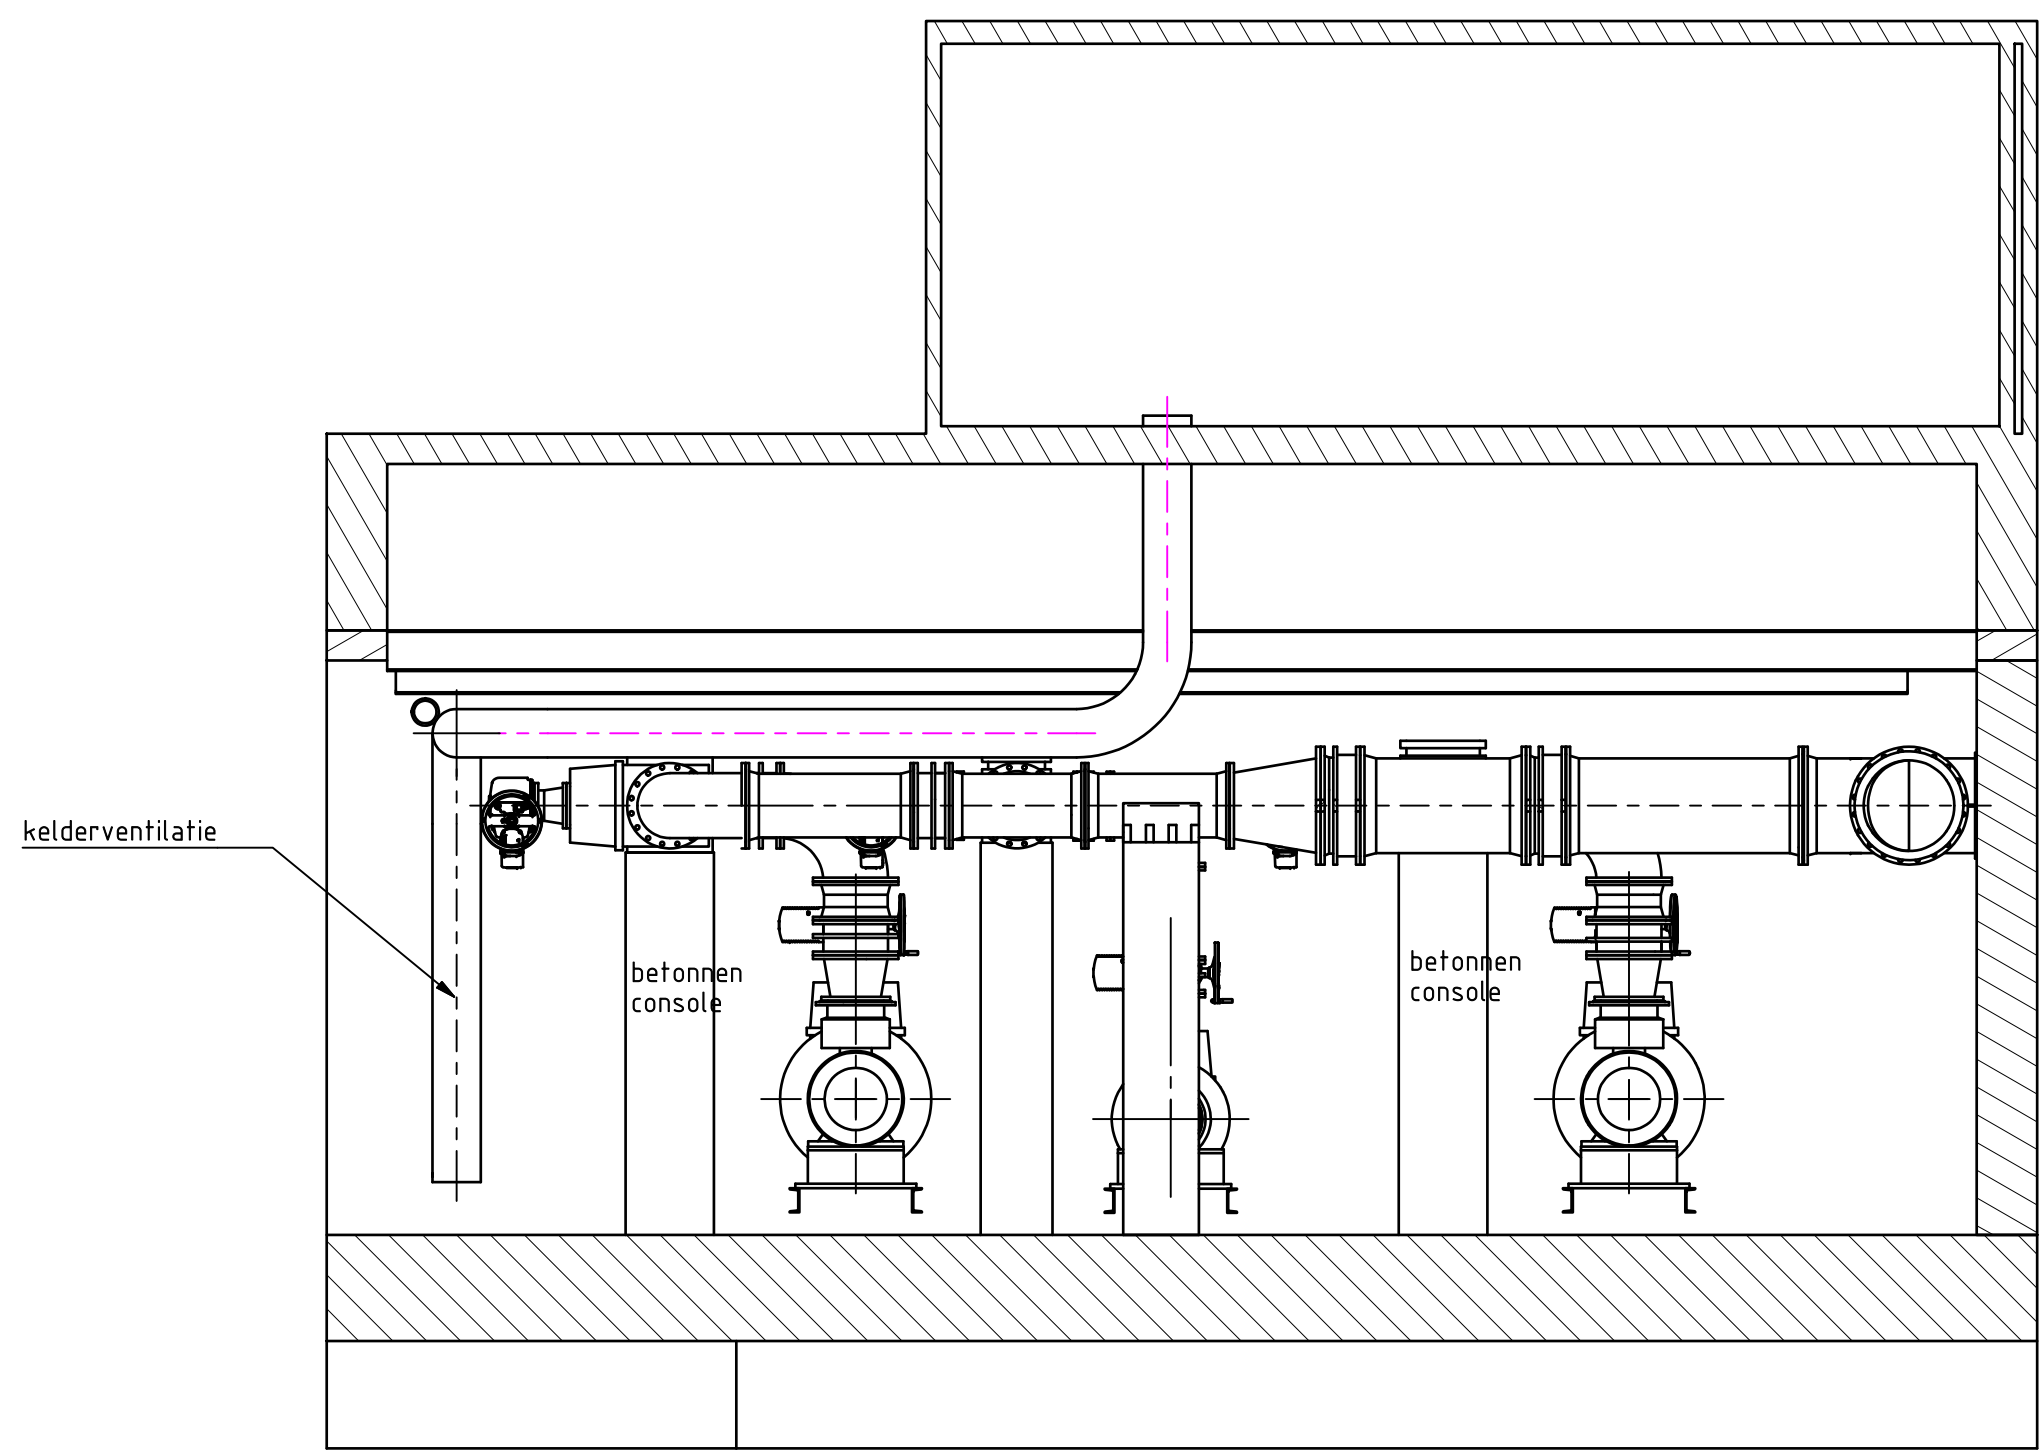


DOORSNEDE B-B  
SCHAAL 1: 50

**Werzaamheden die niet in de tekening aangegeven zijn:**


- Renoveren voegen t.b.v. wandtegelschakelruimte en aanvullen met tegelwerk uit bassinruimte;
- Vernieuwen tegelwerk pompenkelder;
- Vernieuwen vloertegels schakelruimte;
- (Wandtegelschakelruimte tot 2,30 m)
- Alle ruimten renoveren stucwerk en sauzen plafonds en muren boven tegelwerk;
- Diverse sparringen voor ventilatie in de schakelruimte, pompenkelder en bassinruimte.

**Werzaamheden verblijfsruimte (achter de schakelruimte):**


- Vernieuwen toilet en douche;
- Alle ruimten renoveren stucwerk en sauzen plafonds en muren boven tegelwerk.

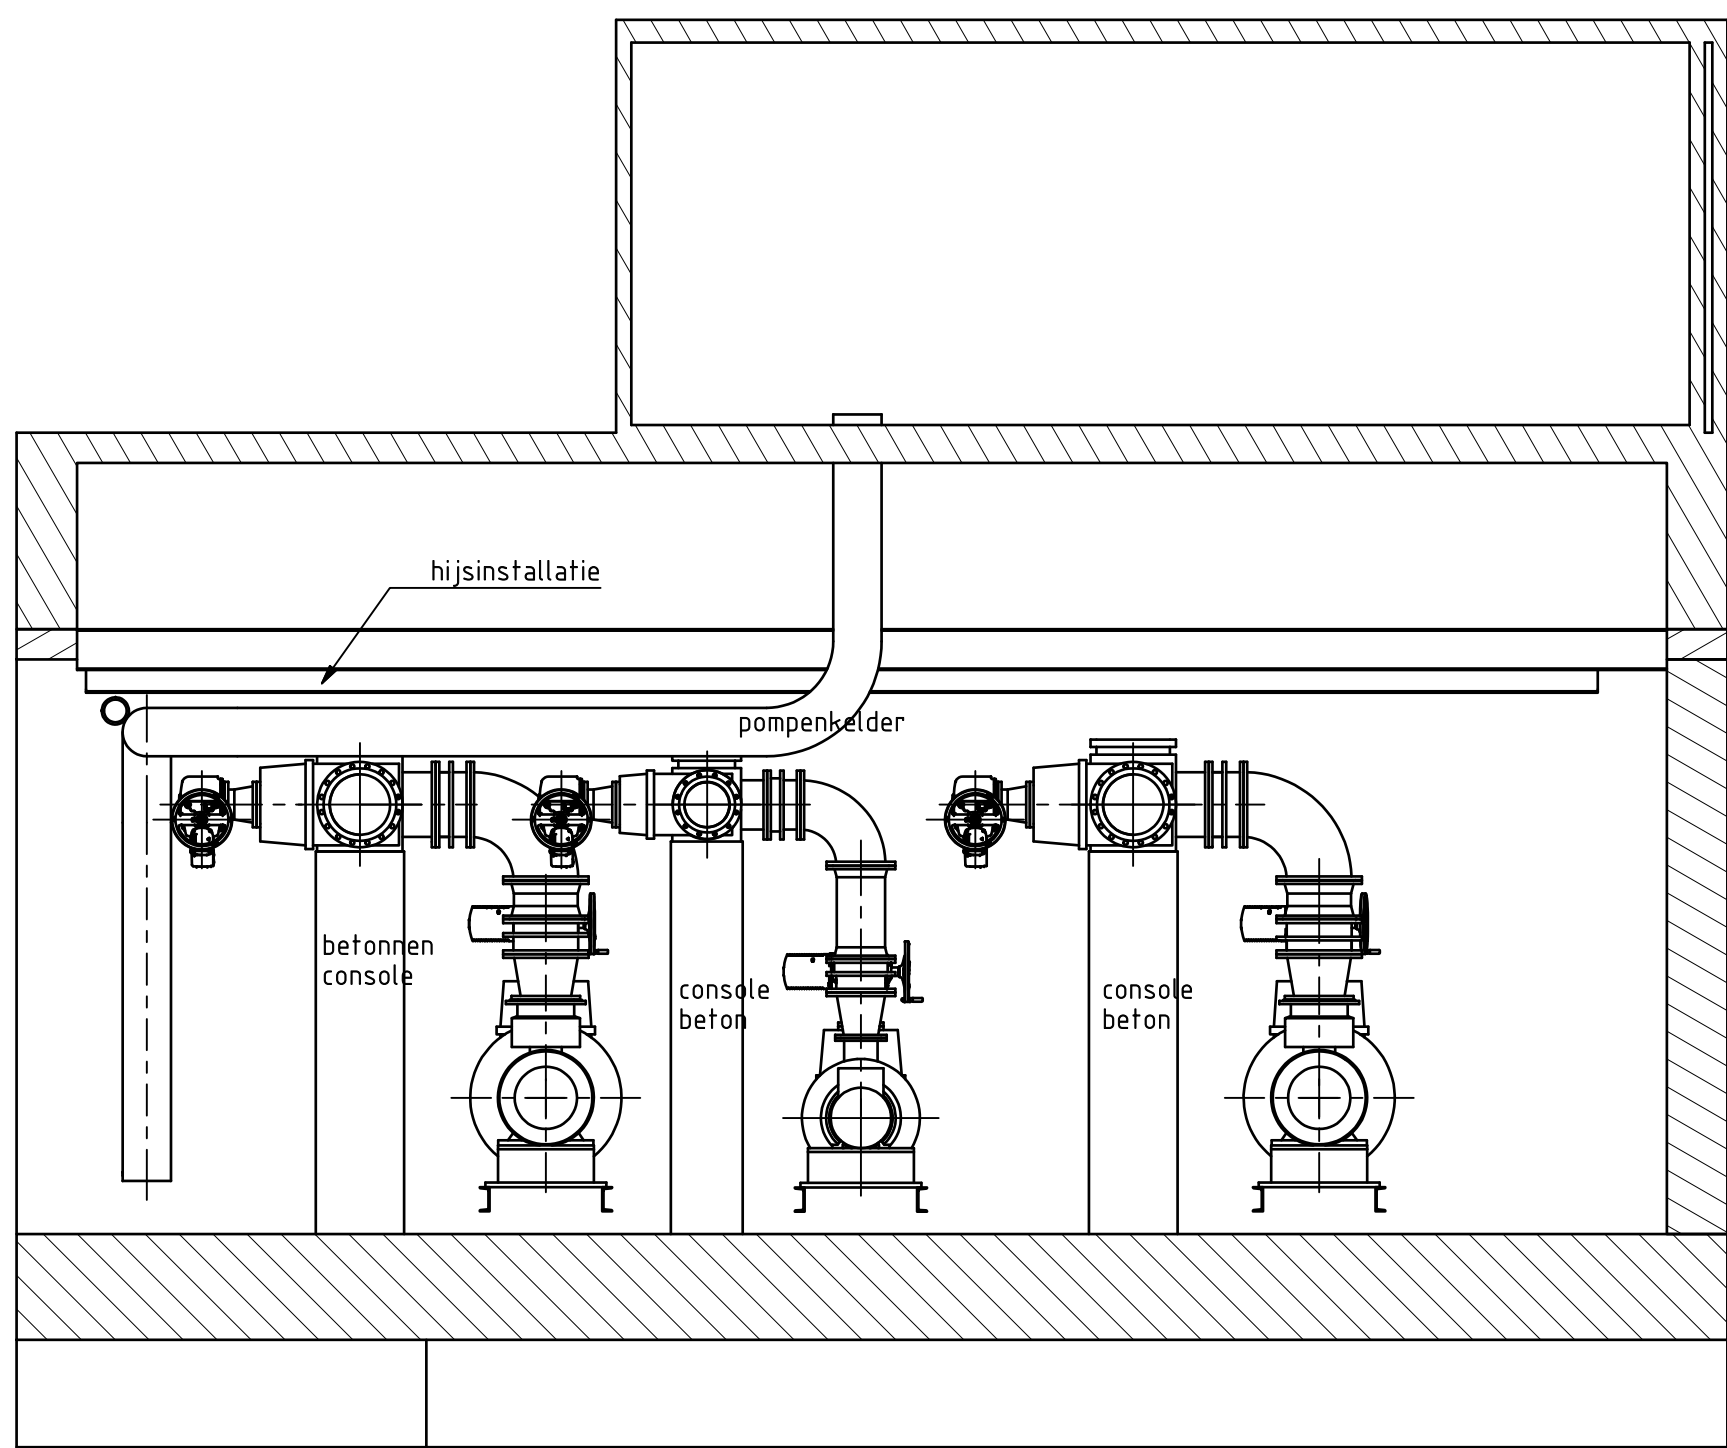


DOORSNEDE C-C  
SCHAAL 1: 50

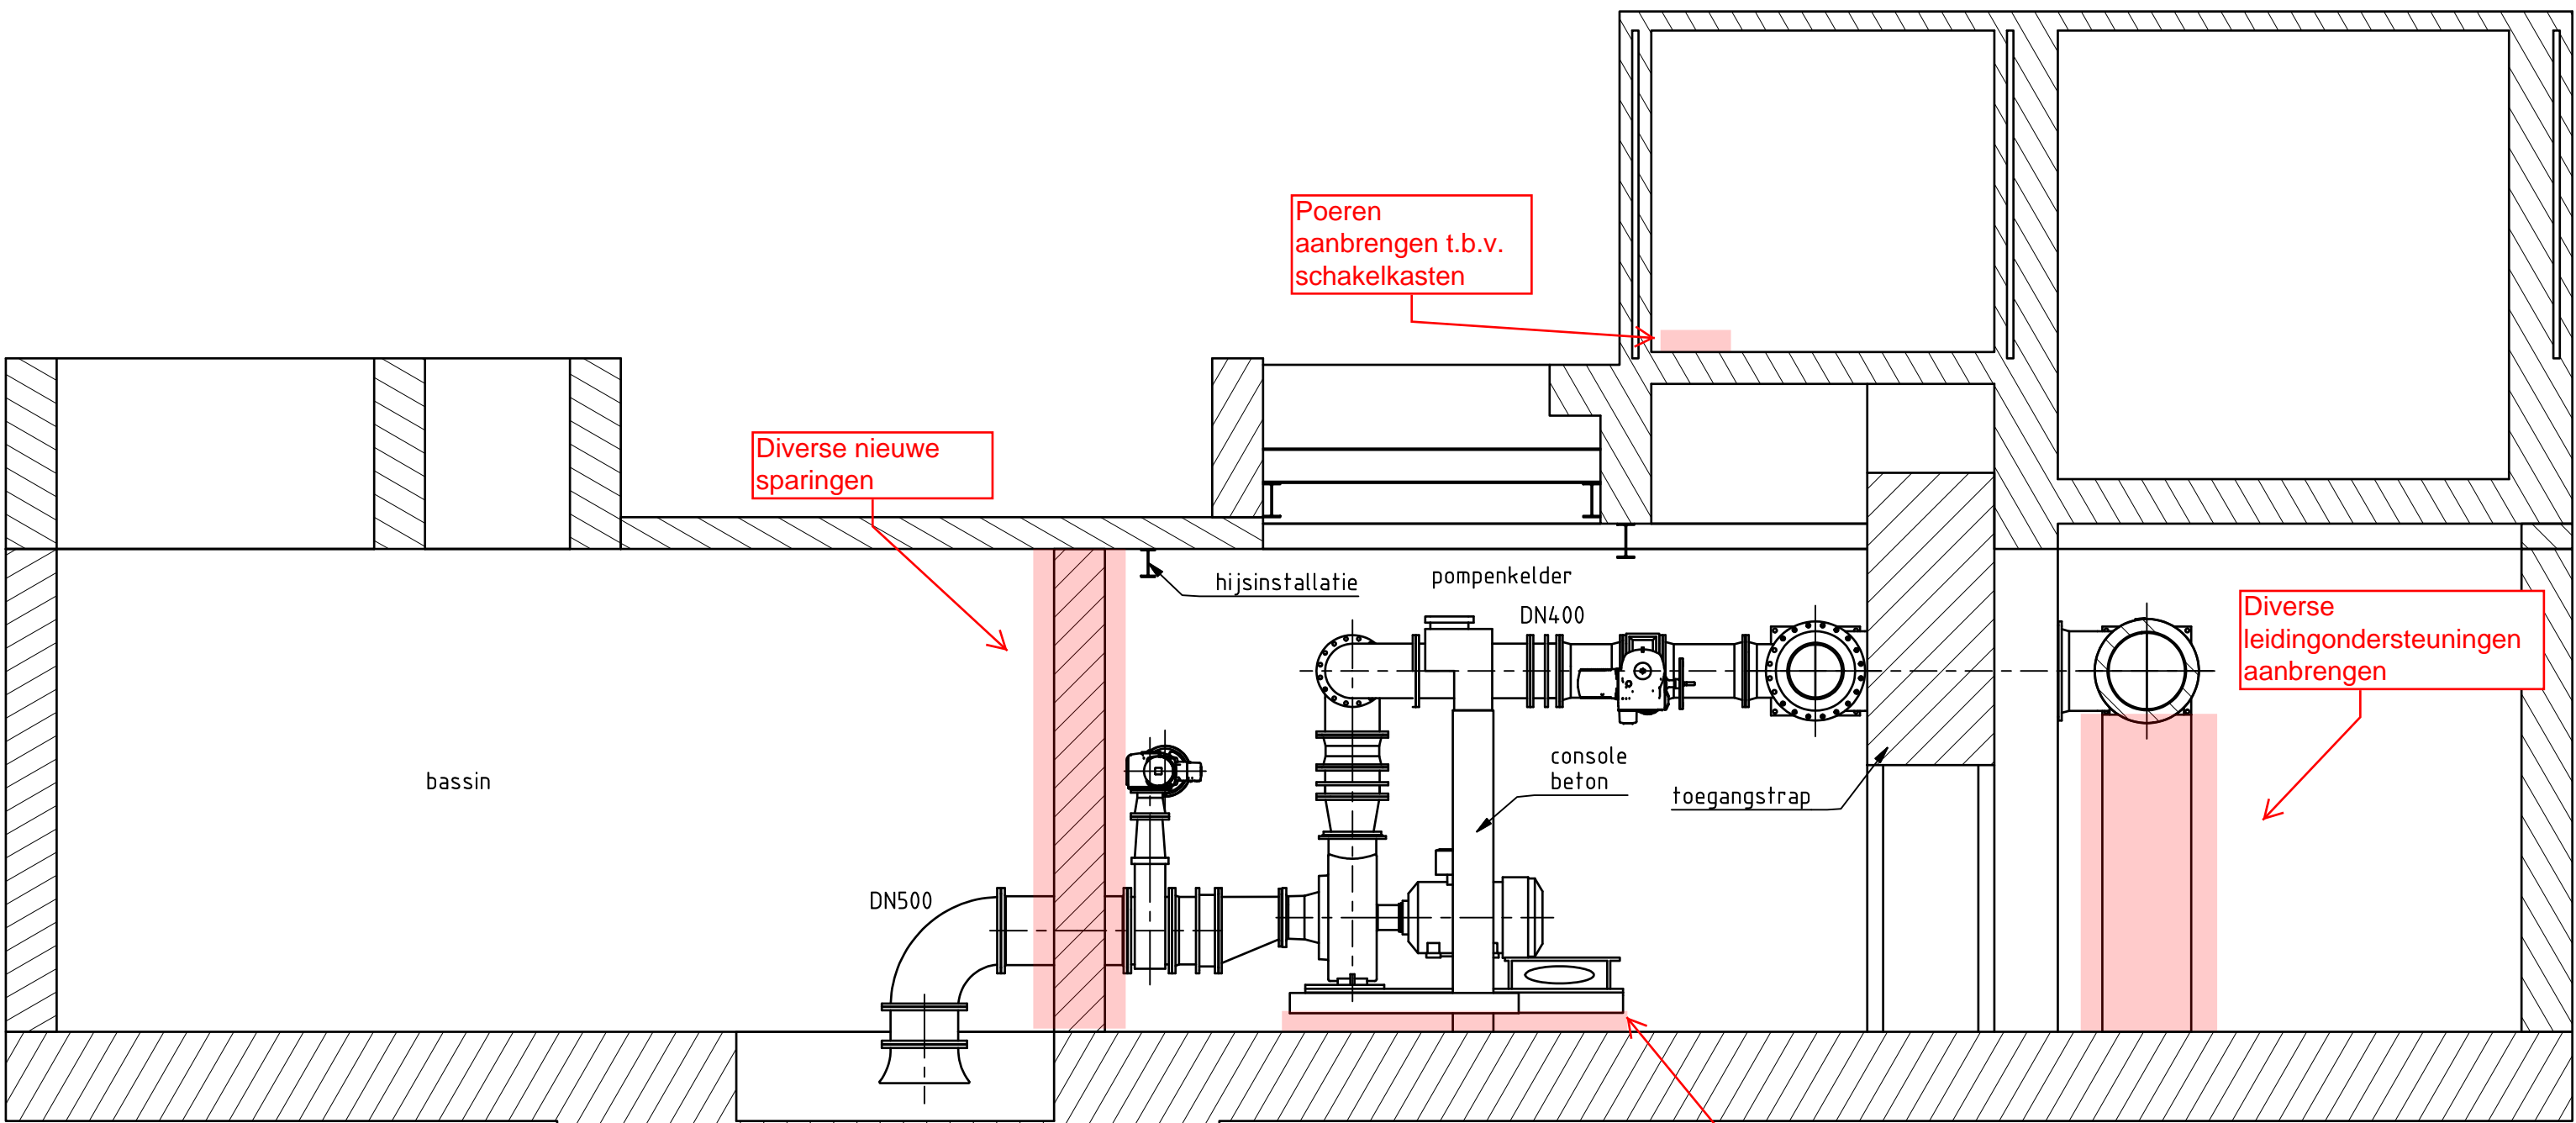

DOORSNEDE D-D  
SCHAAL 1: 50

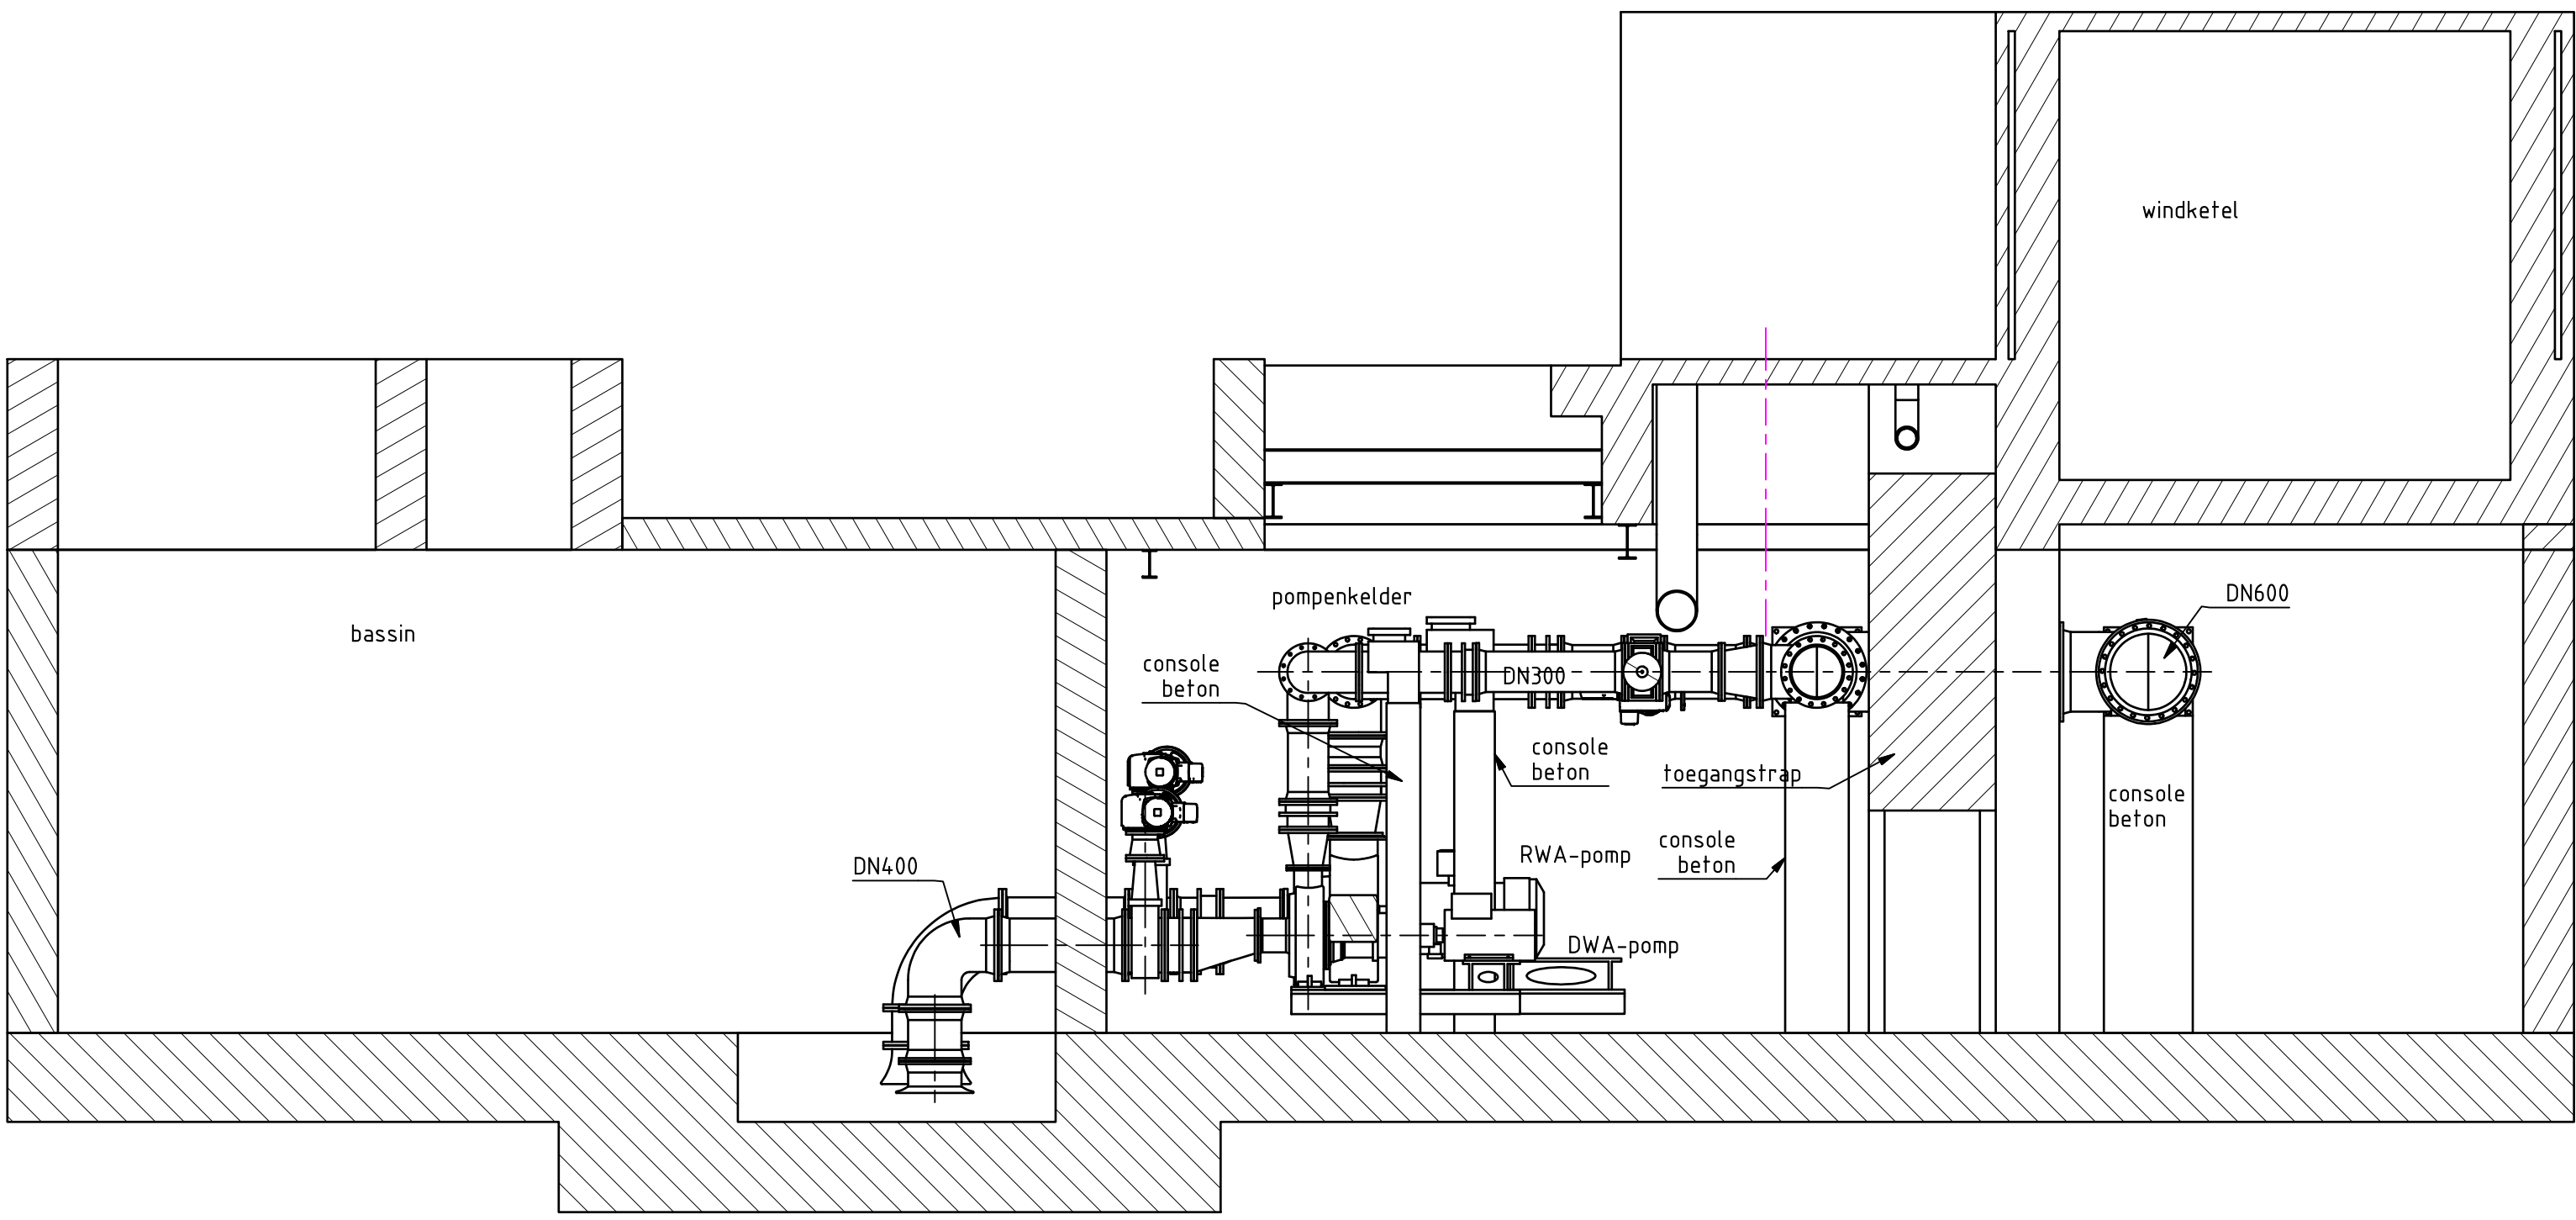


DOORSNEDE E-E  
SCHAAL 1: 50

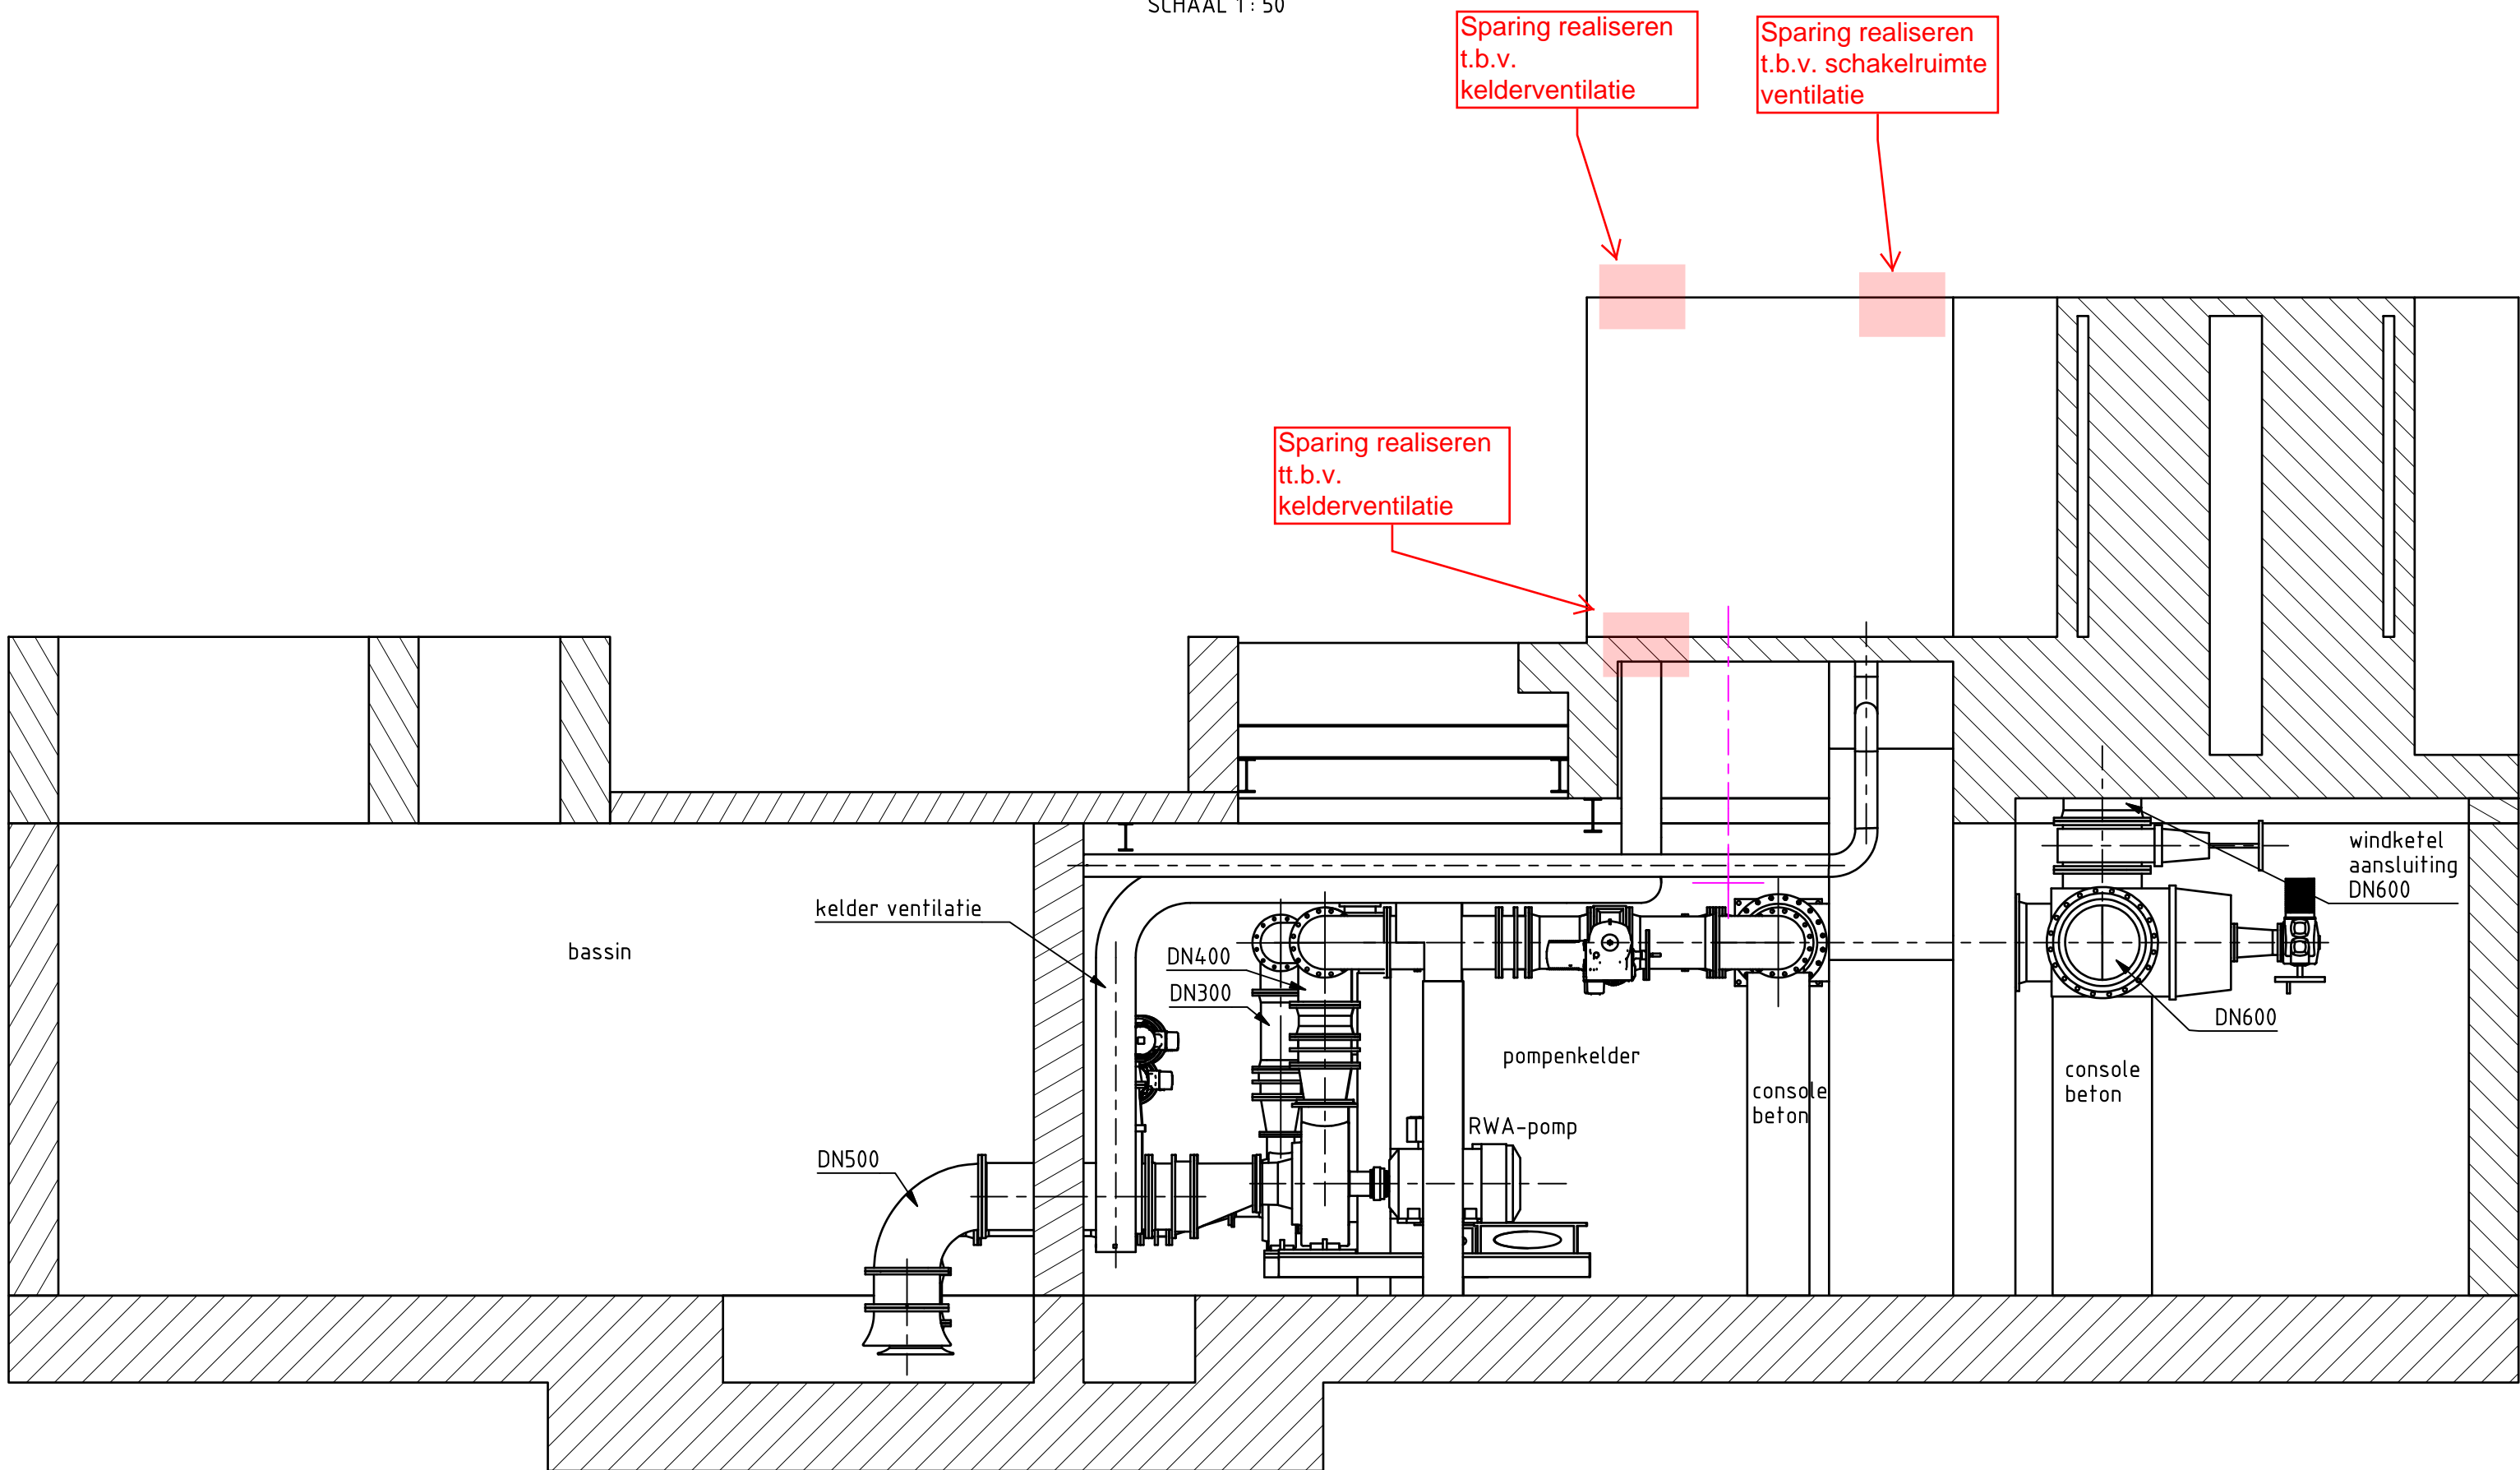

DOORSNEDE F-F  
SCHAAL 1: 50

## TER INFORMATIE

VERSIE			
f			
e			
d			
c			
b			
a	<b>Bijlage bestek</b>	<b>J. van der Logt</b>	<b>05-12-2011</b>
Verz.	Omschrijving	Tekenaar	Datum
Bouwaanpak	crnGEN0013-WTB-BT-001	Projectcode	Versie
 <b>Gemeente Rotterdam</b> Gemeentewerken Ingenieursbureau		Galvanistraat 15 Postbus 6633 3002 AP ROTTERDAM Telefoon : 010 488 4585 Telefax : 010 488 6159	
<b>Hillegersberg-Schiebroek</b>			
<b>meidoorsnigel rioolgemaal Molenplein G0013</b> <b>Bouwkundig aanpassingen + diverse constructiewerk</b> <b>ter informatie bij bestek</b>			
Geschiedt : C.H. Notten 24-11-2011		Geschiedt : A. Schellens 24-11-2011	
Paraf.		Paraf.	
Geschiedt : N.A.V. van Ham		Geschiedt : a	
Paraf.		Paraf.	
Wijzigingen		Wijzigingen	
—		—	
Start		Start	
Volgr.		Volgr.	
a		a	