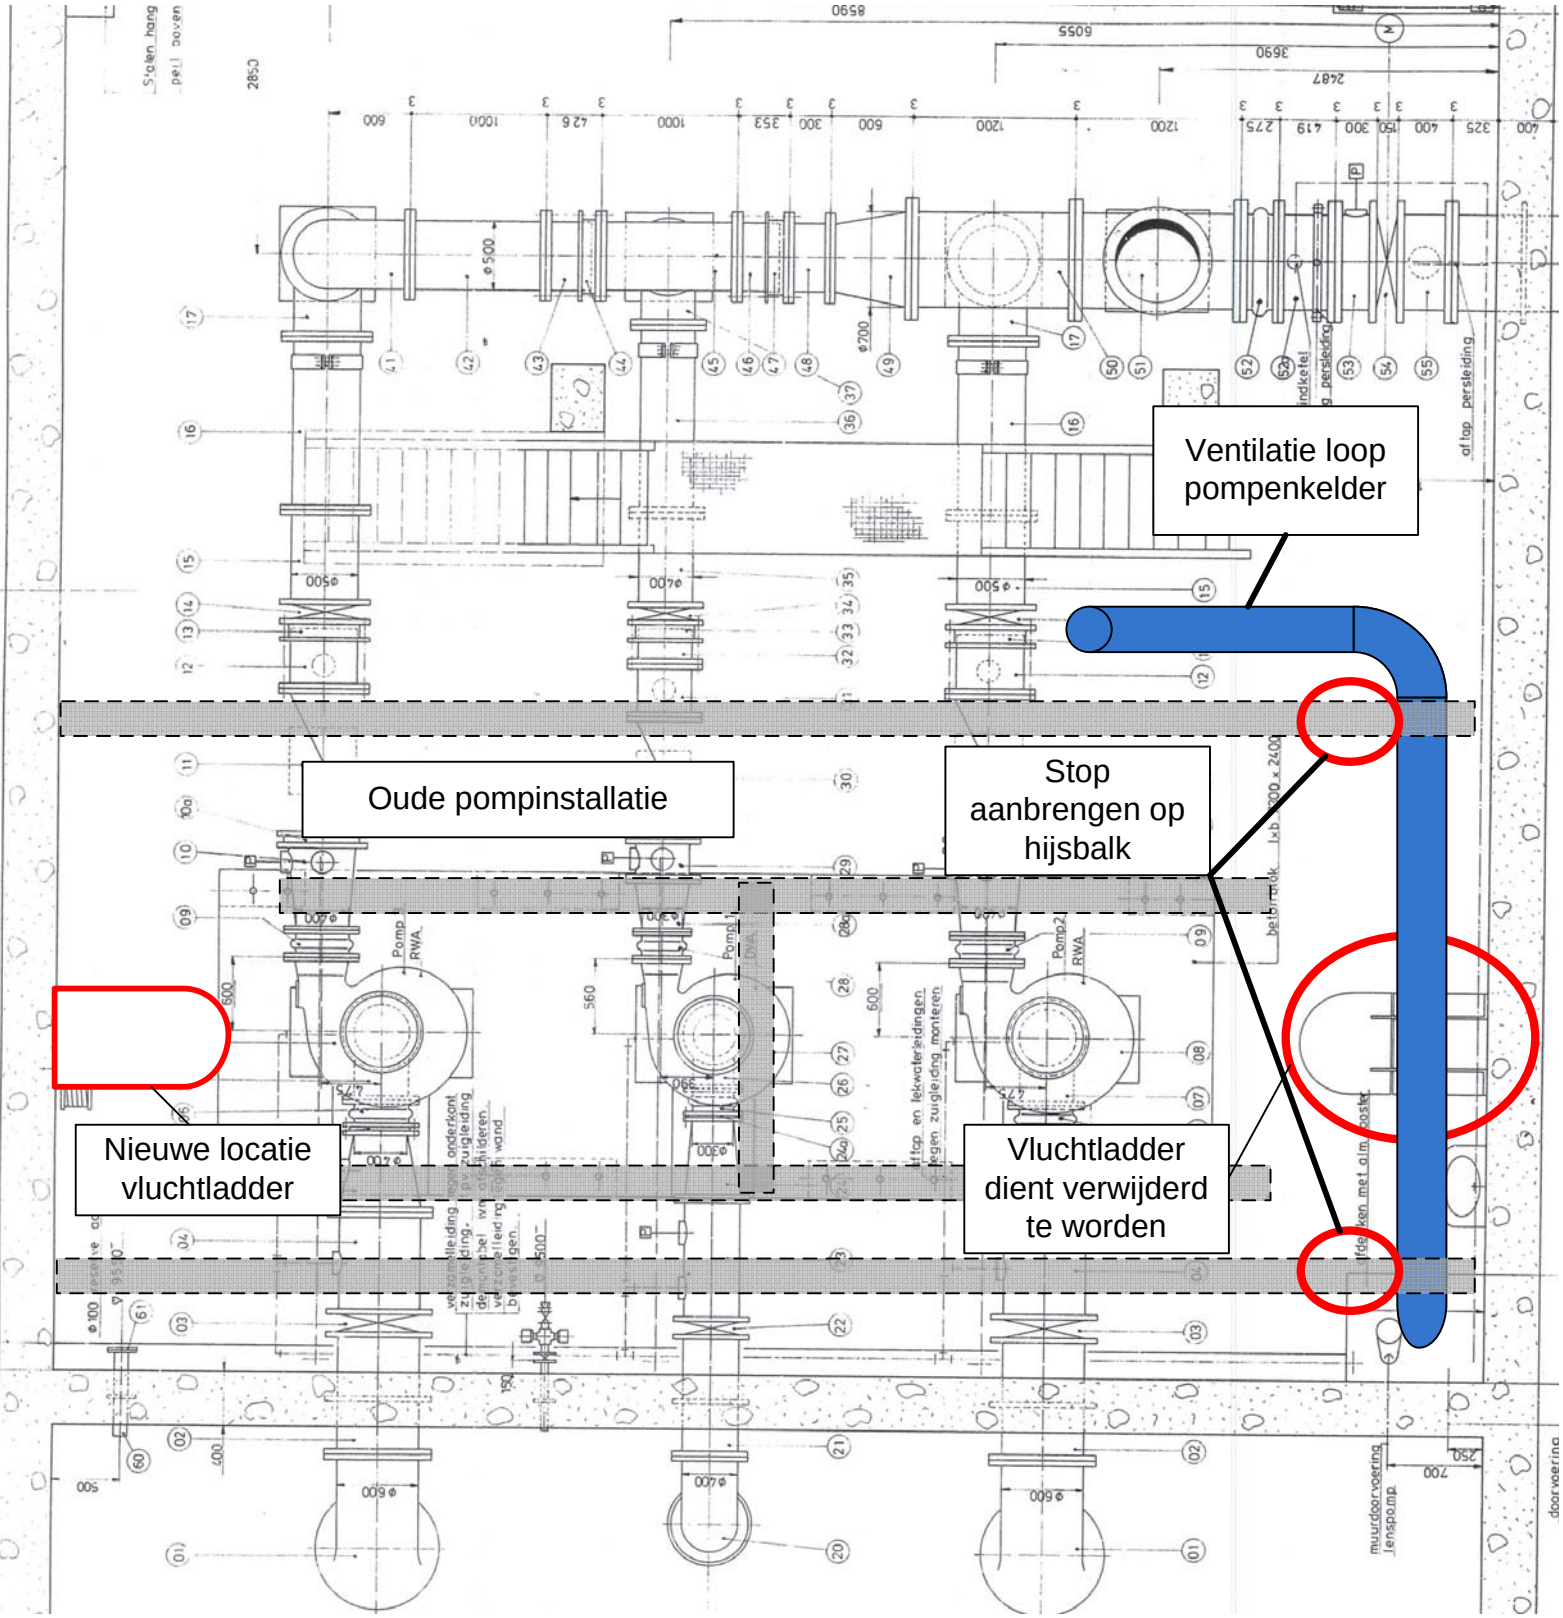
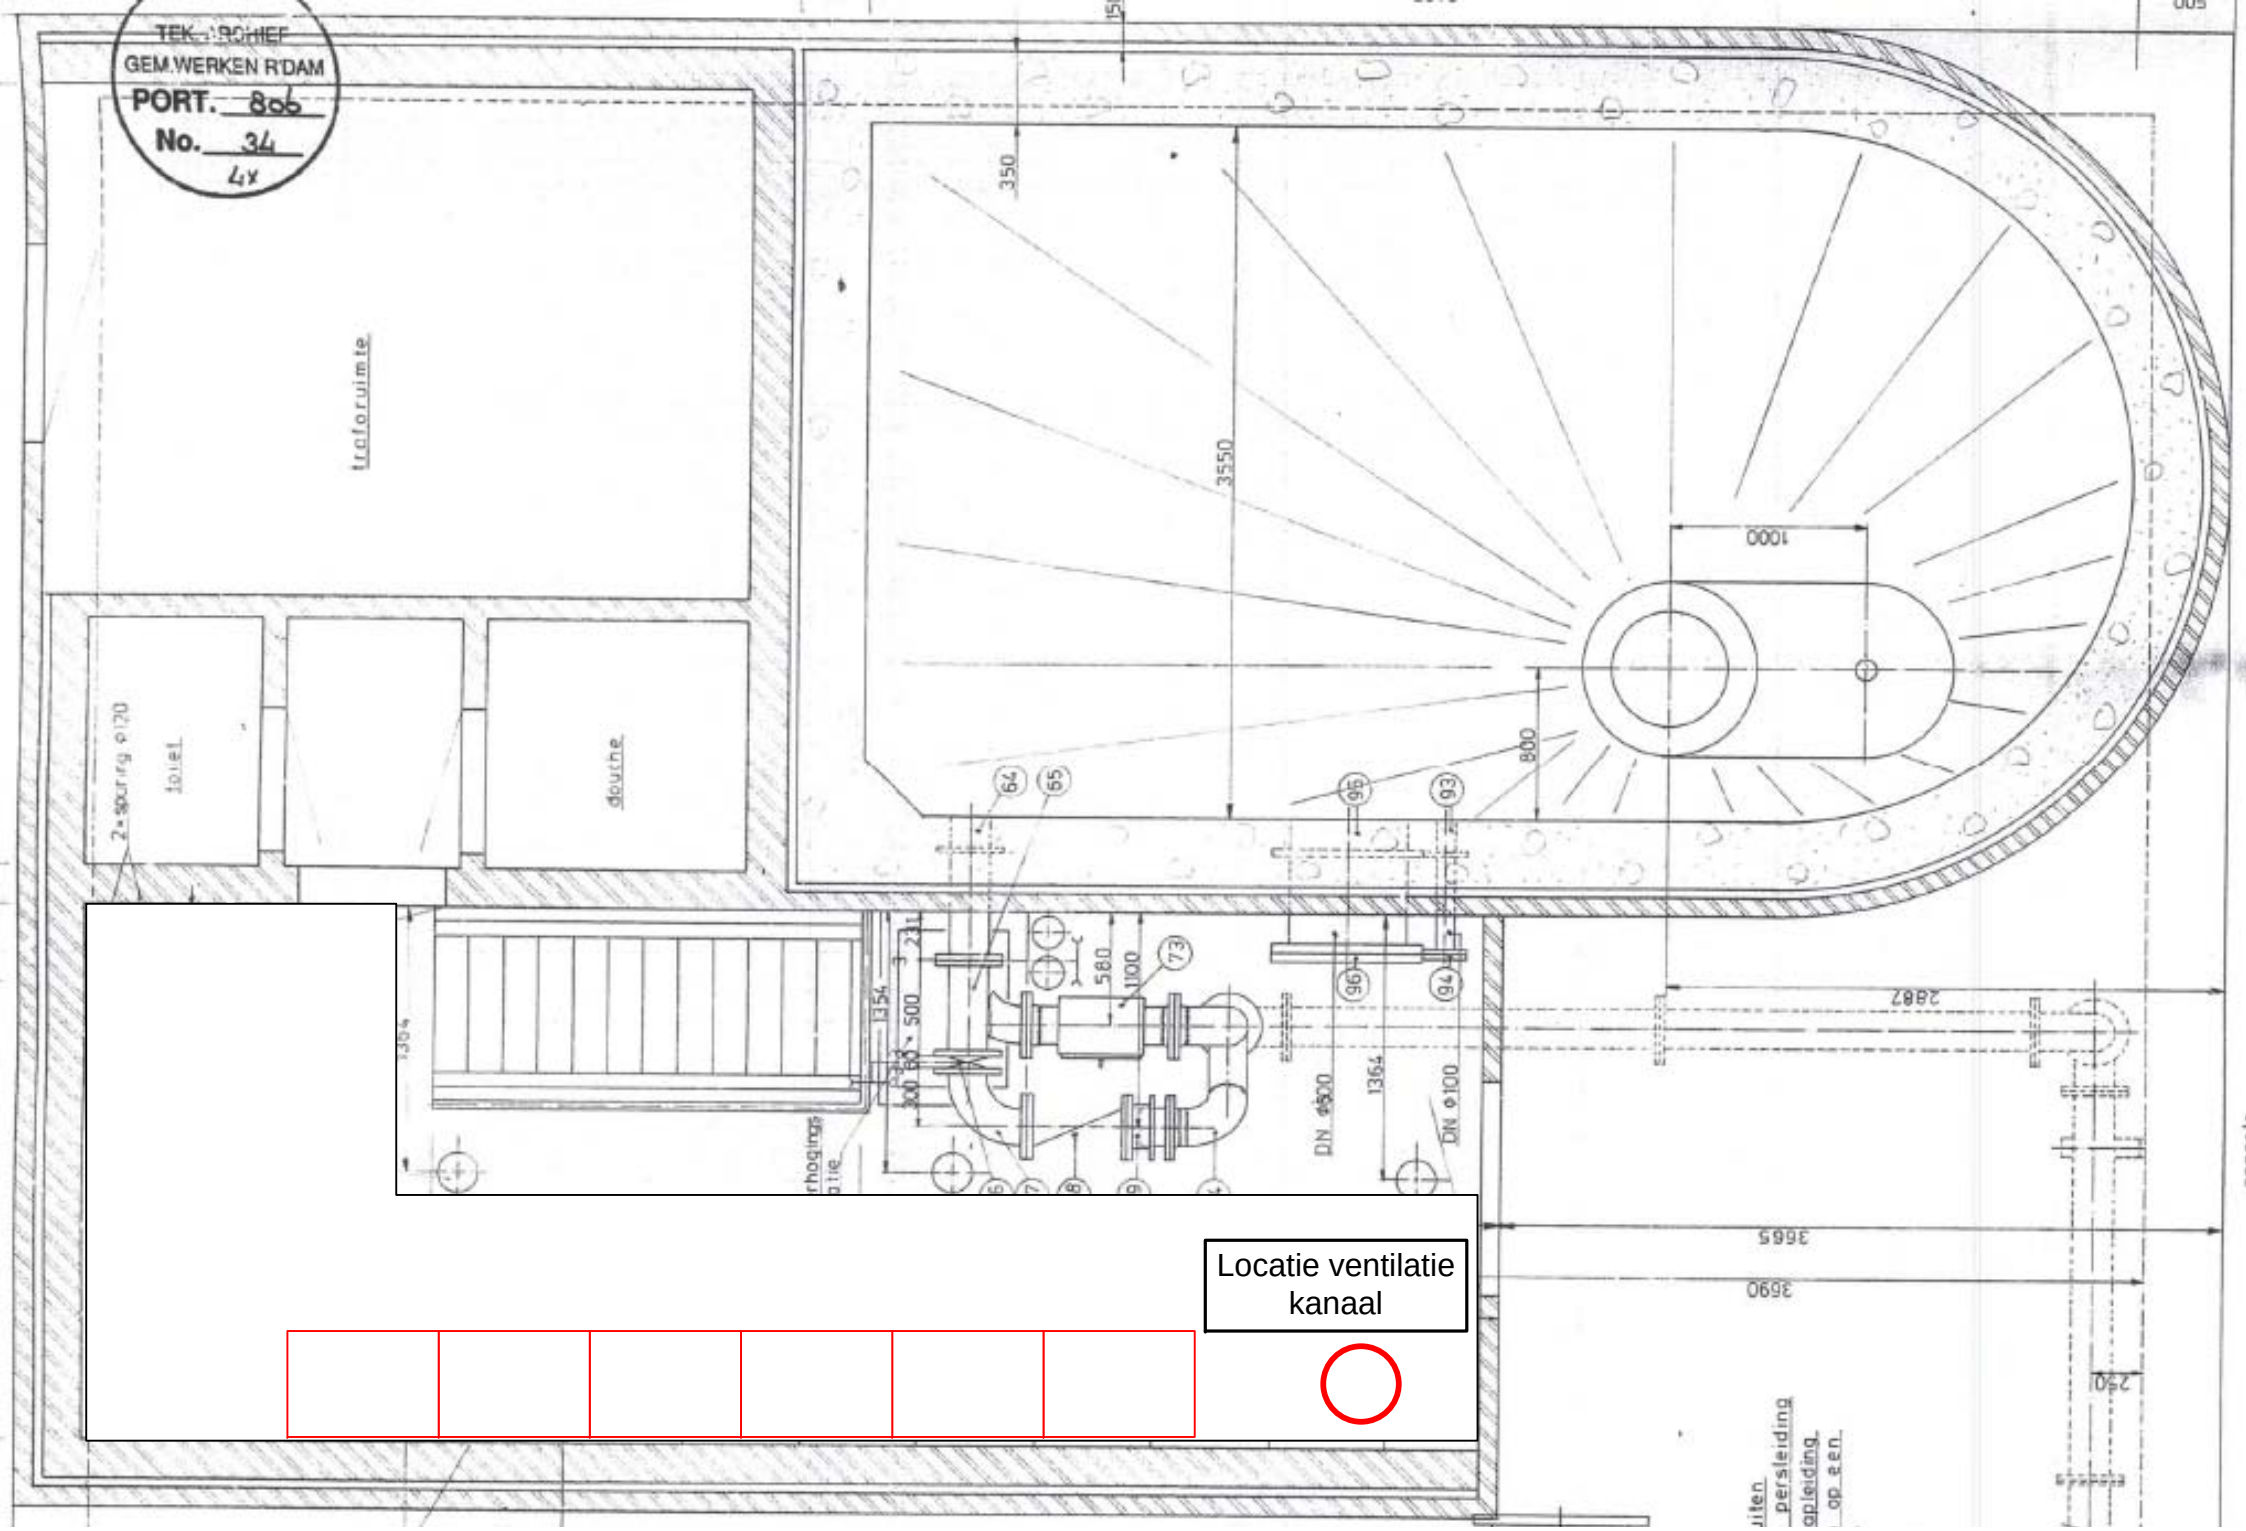

Afzuigpunt pompenkelder
300 mm


Ventilatie loop pompenkelder
Oude pompinstallatie
Stop aanbrengen op hijsbalk
Nieuwe locatie vluchtladder
Vluchtladder dient verwijderd te worden


Leidingloop pompenkelder ventilatie
in schakelruimte


TEK. BOHEF
GEM.WERKEN R'DAM
PORT. 806
No. 34
4x
traforuimte
douche
3550
350
1000
800
DN Φ500
DN Φ100
1364
2807
3665
3690
Locatie ventilatie kanaal

Dakkap ten behoeve van de luchttoevoer

