

TEK-ARCHIEF
GEMEMEER: ROTTERDAM
PORT. 8a6
No. 37

Schuif vervangen
vóór aanvang werkzaamheden.

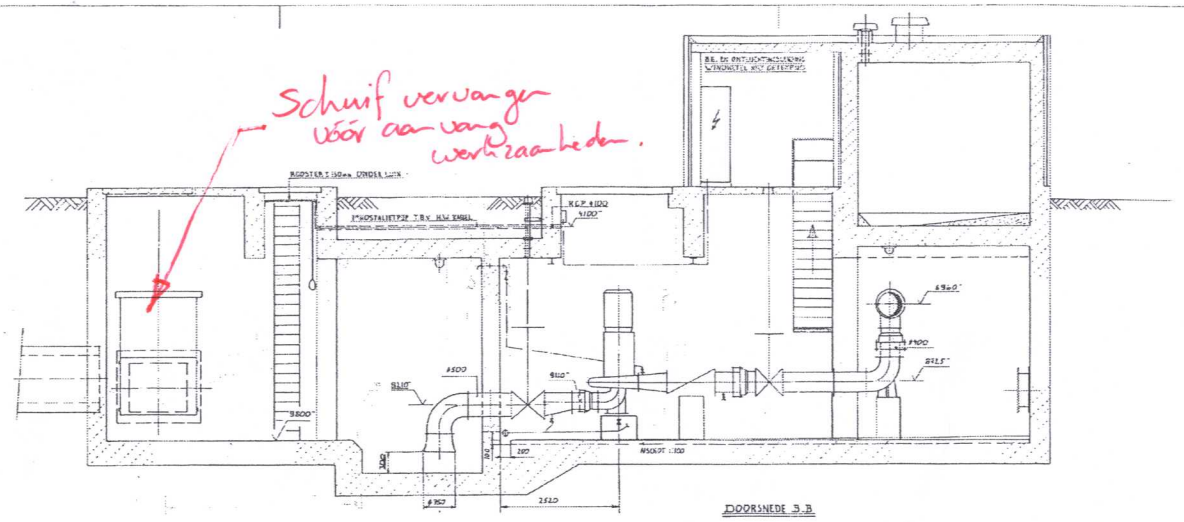


DOORSNEDE B.B

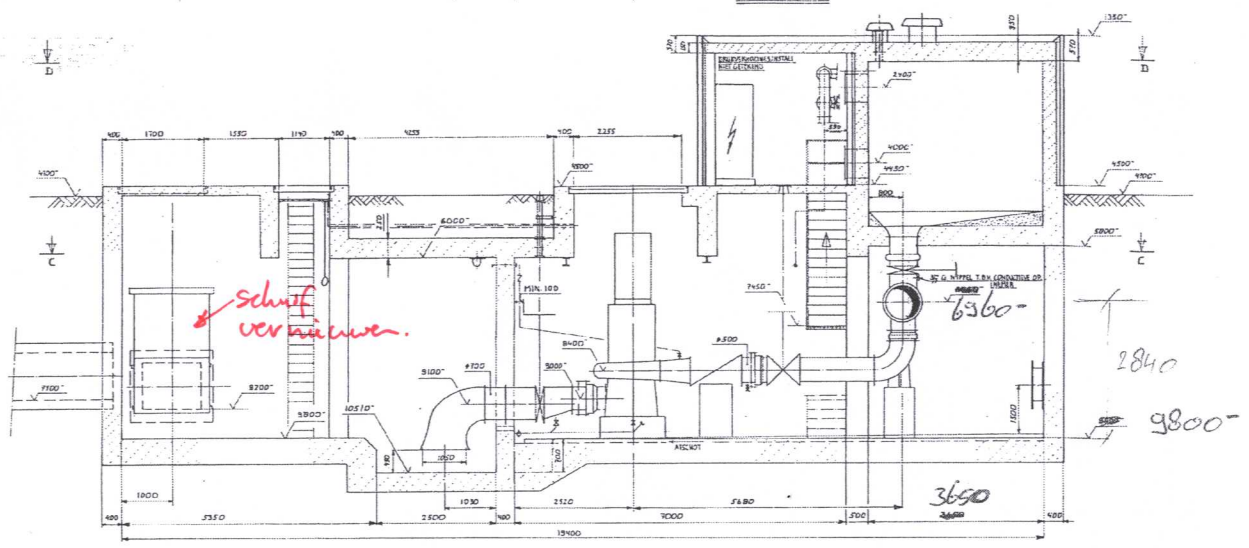


DOORSNEDE A-A


Schot ballen
+ lekei list aanbrengen.

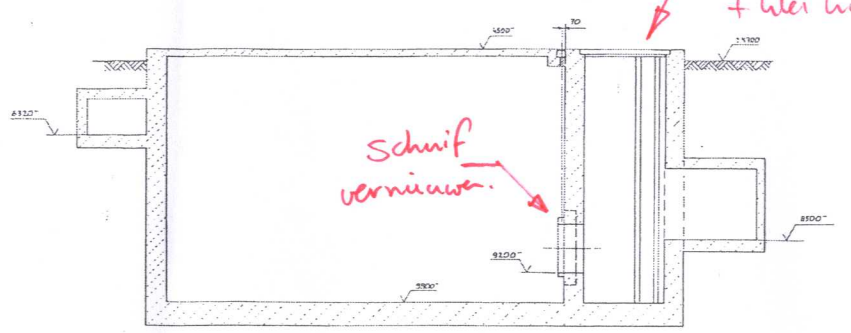

DOORSNEDE G.G

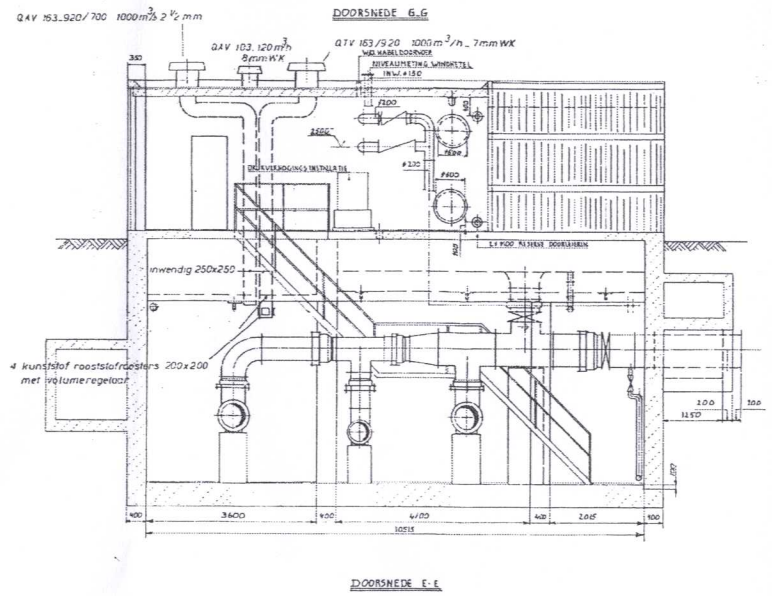



DOORSNEDE E-E

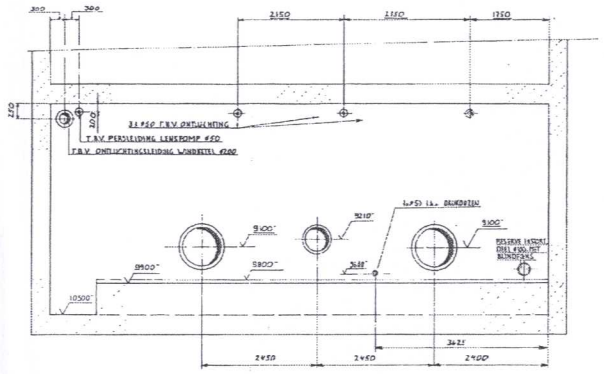


DOORSNEDE F-F

Schotballen
+ lekei list.

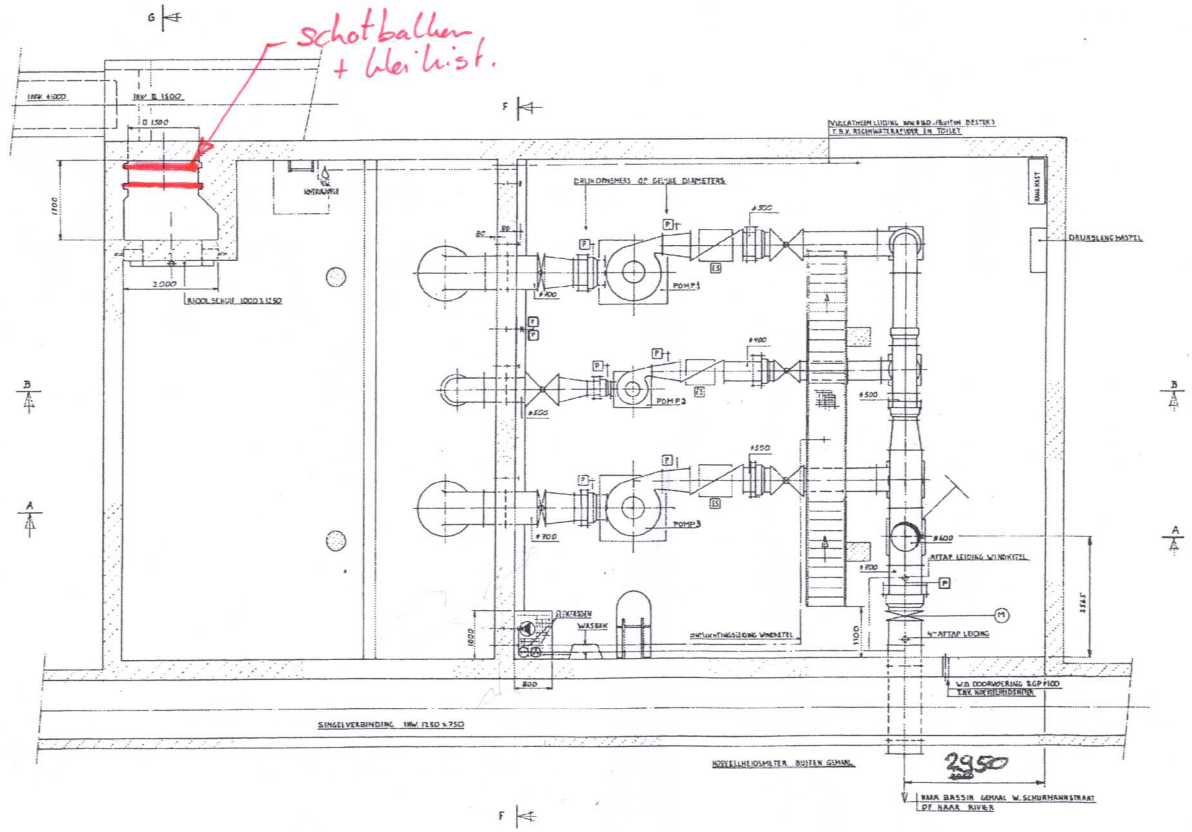

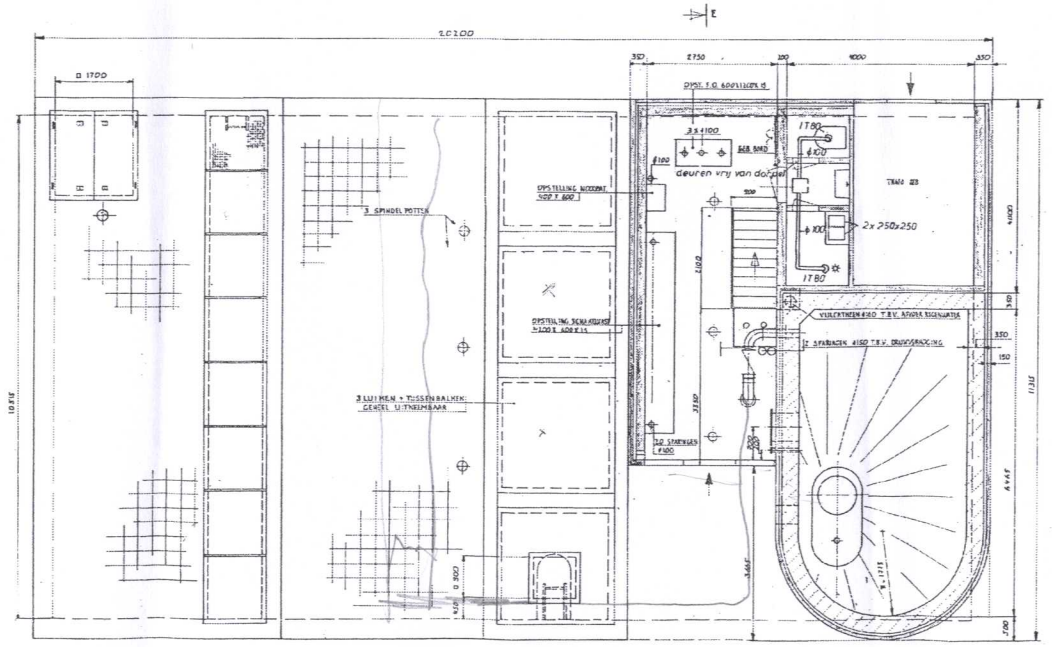

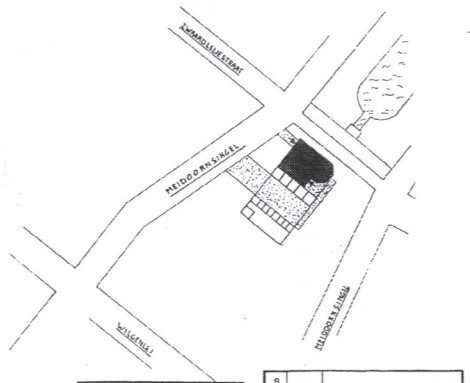

Gemeentewerken Rotterdam
Afd Waterhuishouding
Technisch Beheer - Genalen.
Tekeningno : bladno. :
WHG13 _ M01

g	
f	
e	
d	
c	
b	
a	wijzigingen

PEILMATEN IN m.m.

gemeentewerken rotterdam

RIOOLGEMAAL MOLENPLEIN					I8 ingenieursbureau stoot- en werktuigbouw
OPSTELLING POMPINSTALLATIE					afd. : bestek : 1-011-85 schaal : 1:50 datum : 11-2-1985
getekend D.ALPHENAAR	gecontr. JE 19-2-85	gezien	afd.chef	formaat A0	7275-07