tjaskerlaan

meidoornsingel

wilgenlei

zwaardleliestraat

molenplein

rioolgemaal

gelegde te leggen persleiding staal ϕ 406,4 x 10

verwijderd singelverbinding verwijderen 95 m' ϕ 1000

verwijderde te verwijderen noodpersleiding staal ϕ 400

gelegde te leggen HPE ϕ 70 tbv. kabels

gelegde te leggen persleiding staal ϕ 711,2 x 12,5

geplaatste tijdelijk te plaatsen damwand 30 m' lengte 10 m.

manchet ϕ 55

kegelstuk ϕ900 – ϕ700

1K-stuk

beton ϕ80 met staalstaven kern gevuld volgens tek. 60-43-R-003

singelverbinding ϕ 1900


mantelbuis met insulatoren hart 2 m. en aan de kopeinden casing seals ϕ 812 x 12 staal

tramsbaan


geplaatste tijdelijk te plaatsen- bak ϕ 50

aangelegde gasleiding verwijderd


SITUATIE , schaal 1:100

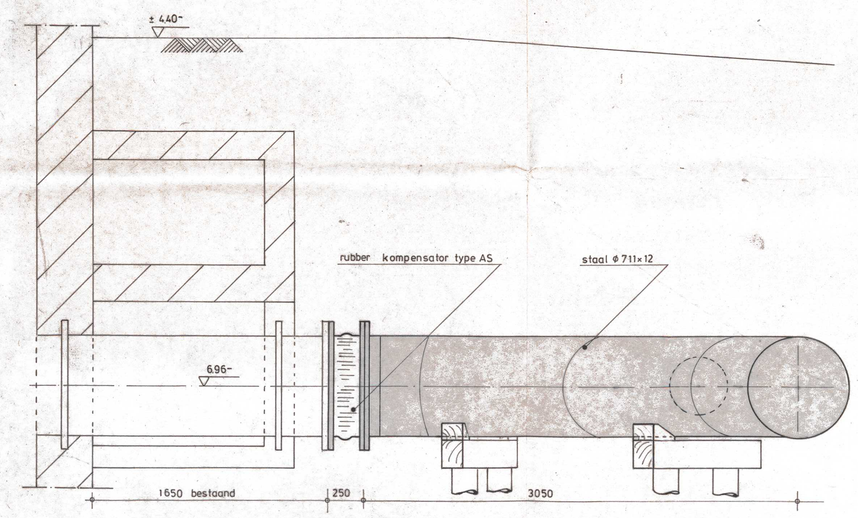


DETAIL AANSLUITING OP GEMAAL, schaal 1:20

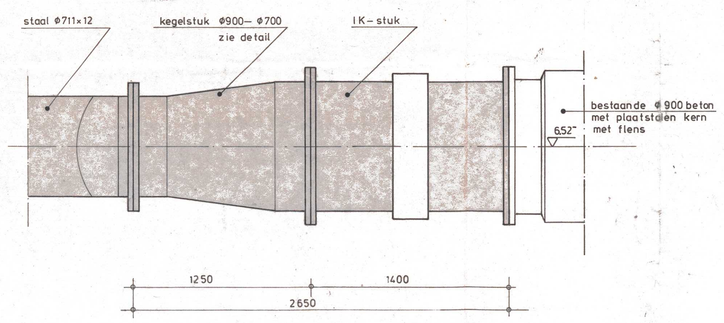


DETAIL AANSLUITING BESTAANDE ϕ 900 BETON, schaal 1:20

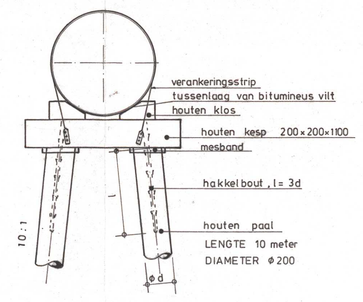


DETAIL KESP, schaal 1:20

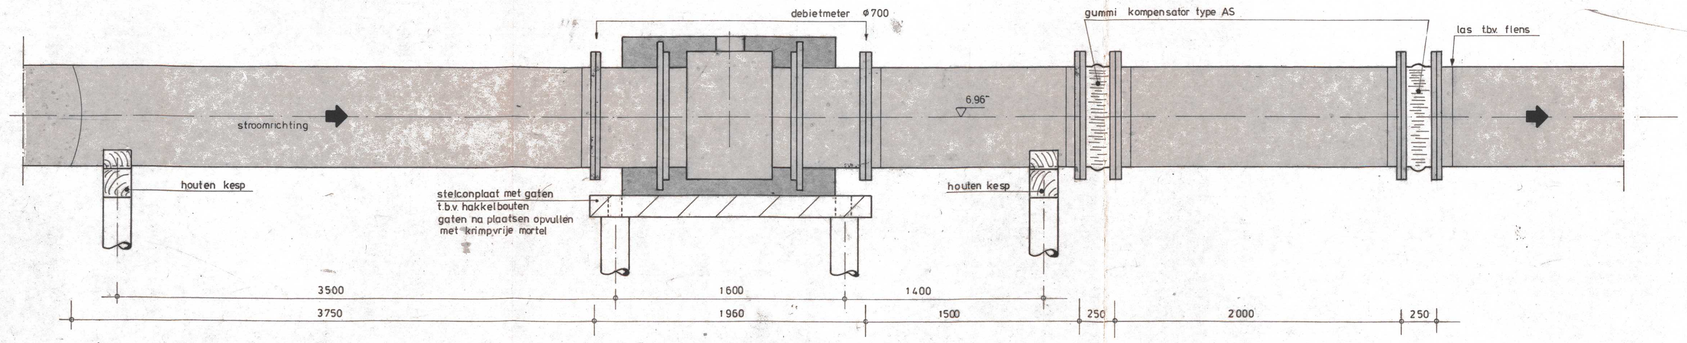

DETAIL DEBIETMETER, schaal 1:20

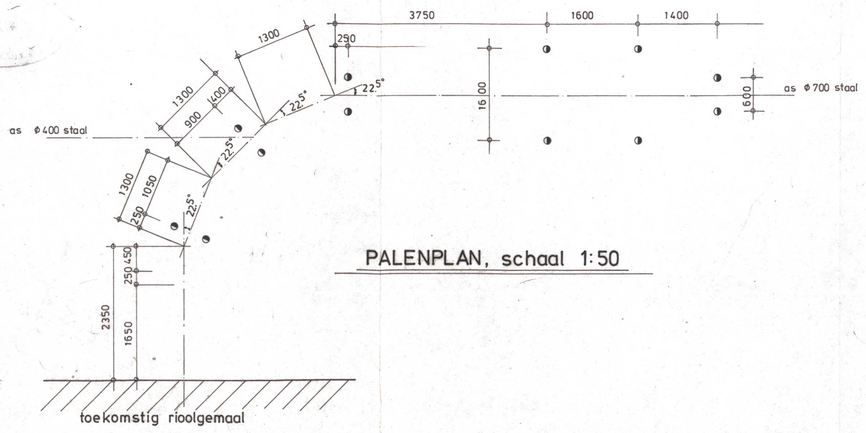

PALENPLAN, schaal 1:50

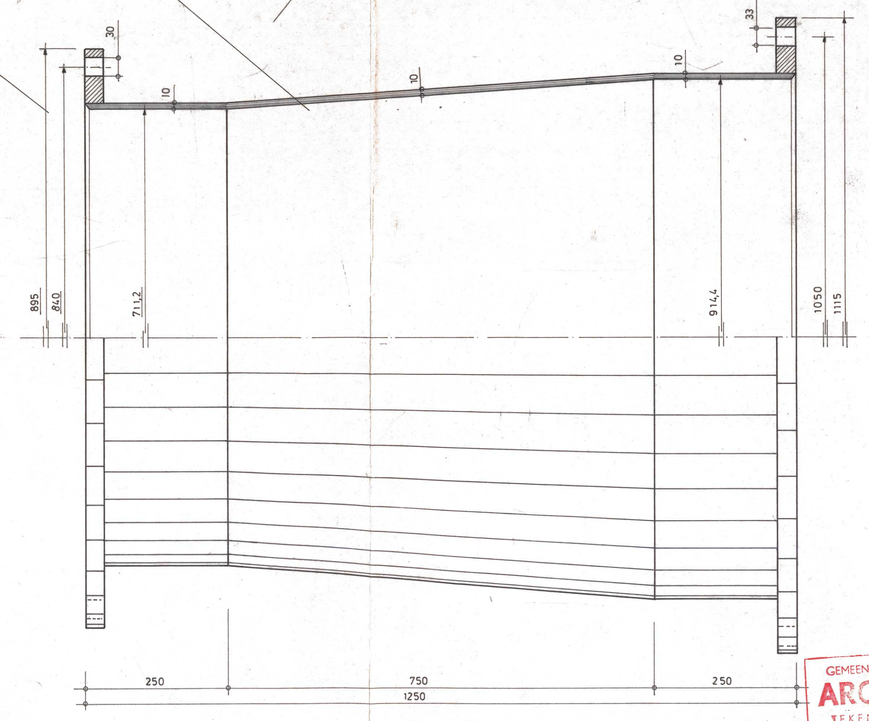

DETAIL KEGELSTUK ϕ700 ϕ900, schaal 1:5

LEGENDA

- gelegde persleiding
- verwijderde noodpersleiding
- verwijderde singelverpinding

GEMEENTEWERKEN ARCHIEF TEKENKAMER ING. EURO WEGEN

peilen in meters tov NAP maten en diameters in meters of millimeters		
GRP/VGR no.	d.d.	

g		
f		
e		
d	25-6-87 Dz.H	revisie verwerkt zie ook tek L 29
c	4-12-86 dZ	aansluiten collecteur ϕ 1500, liggag kabels en buizen + div.
b	7.11.86 wg	singelverbinding verw.
a	7.11.86 wg	dirv. wijzigingen
		wijzigingen

Gemeentewerken Rotterdam

F	SCHIEBROEK	1986	16 wegen en waterhuishouding

Rioolgemaal Molenplein

Leggen aansluitend gedeelte rioolpersleiding ϕ 700 staal, incl. debietm ϕ 700. Aansluiten collecteurriool ϕ 1500 beton.

getekend	gezien	accoord	tekeningnr.
W. Goudswaard	hoofd t.v. beheer	hoofd t.v. voorz. bfd. tr.	60 - 43 - R - 042

bestekno:
formaat: 900 x 1350, 1 1/2 A0
schaal: zie tekening
datum: 21-9-1986