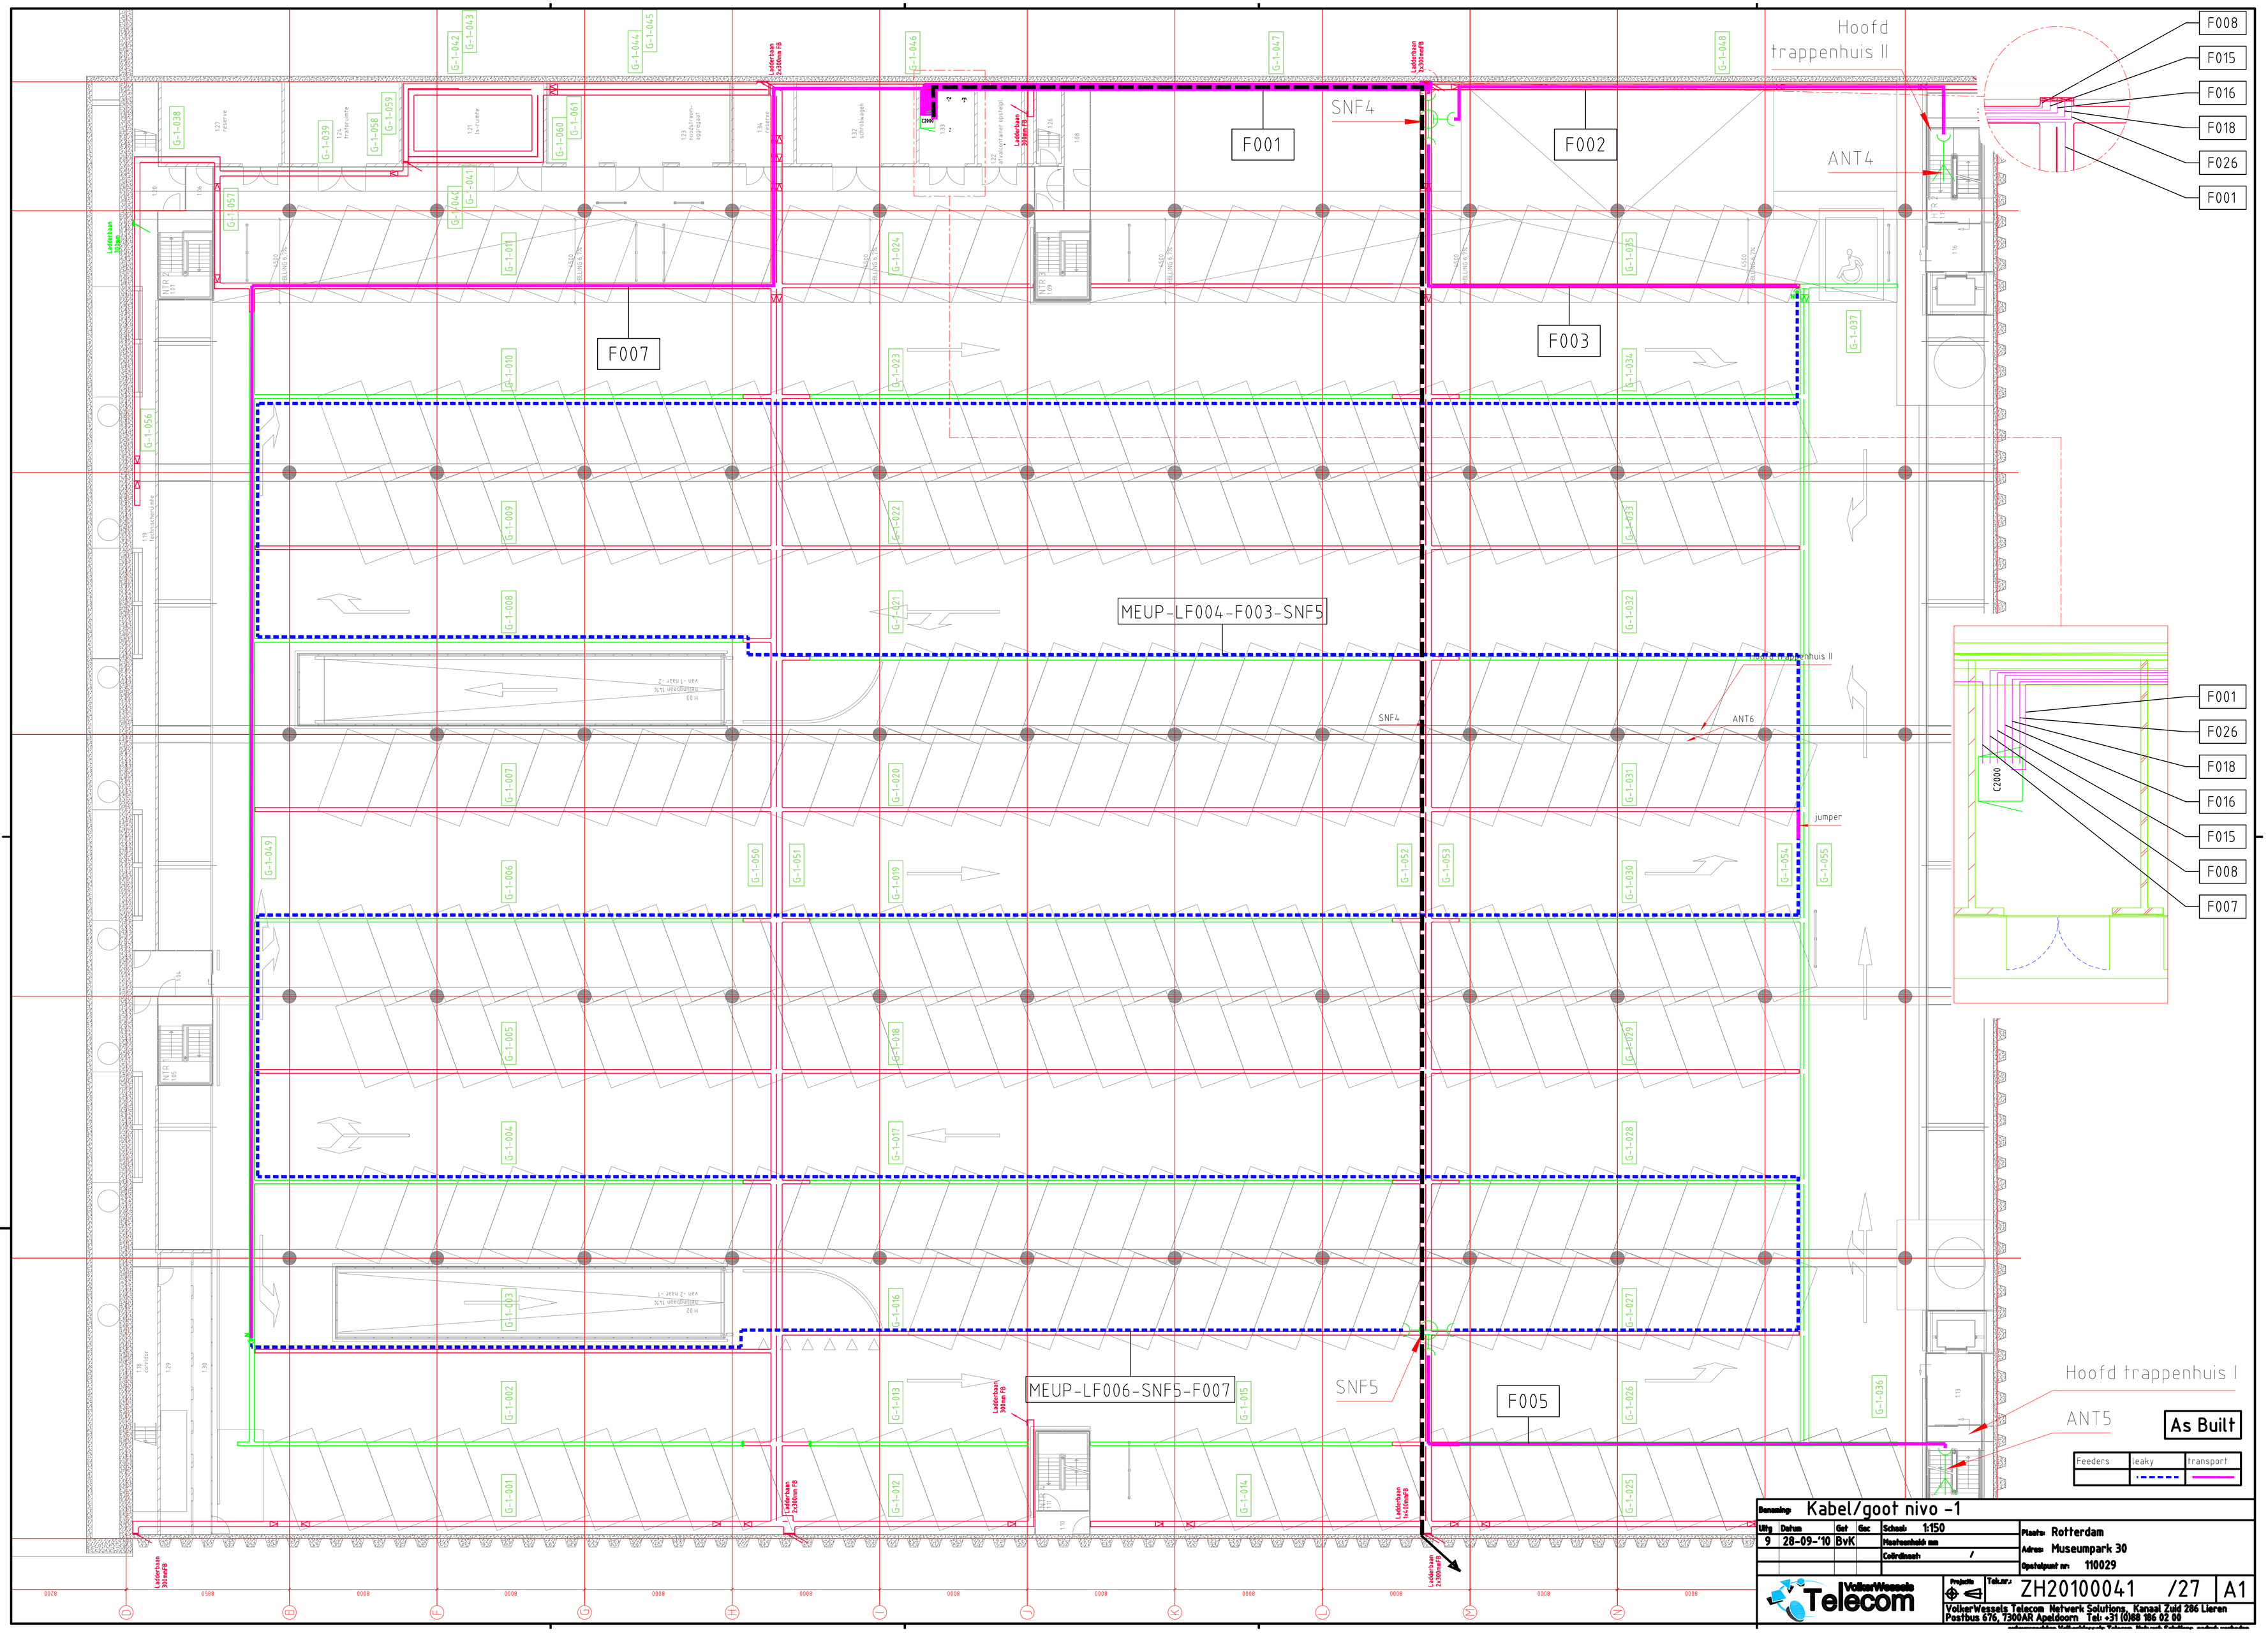
F001
F002
F003
F005
F007
SNF4
SNF5
ANT4
ANT5
ANT6
Hoofd trappenhuis II
Hoofd trappenhuis I
MEUP-LF004-F003-SNF5
MEUP-LF006-SNF5-F007
F008
F015
F016
F018
F026
F001
F001
F026
F018
F016
F015
F008
F007
CZ000
jumper
As Built
Feeders
leaky
transport
Benaming: Kabel/goot nivo -1
Uitg 9
Datum 28-09-'10
Get BvK
Schaal 1:150
Plaats: Rotterdam
Adres: Museumpark 30
Opstelpunt nr: 110029
Tek.nr.: ZH20100041 /27
A1
VolkerWessels Telecom
VolkerWessels Telecom Network Solutions, Kanaal Zuid 286 Lieren
Postbus 676, 7300AR Apeldoorn Tel: +31 (0)88 186 02 00