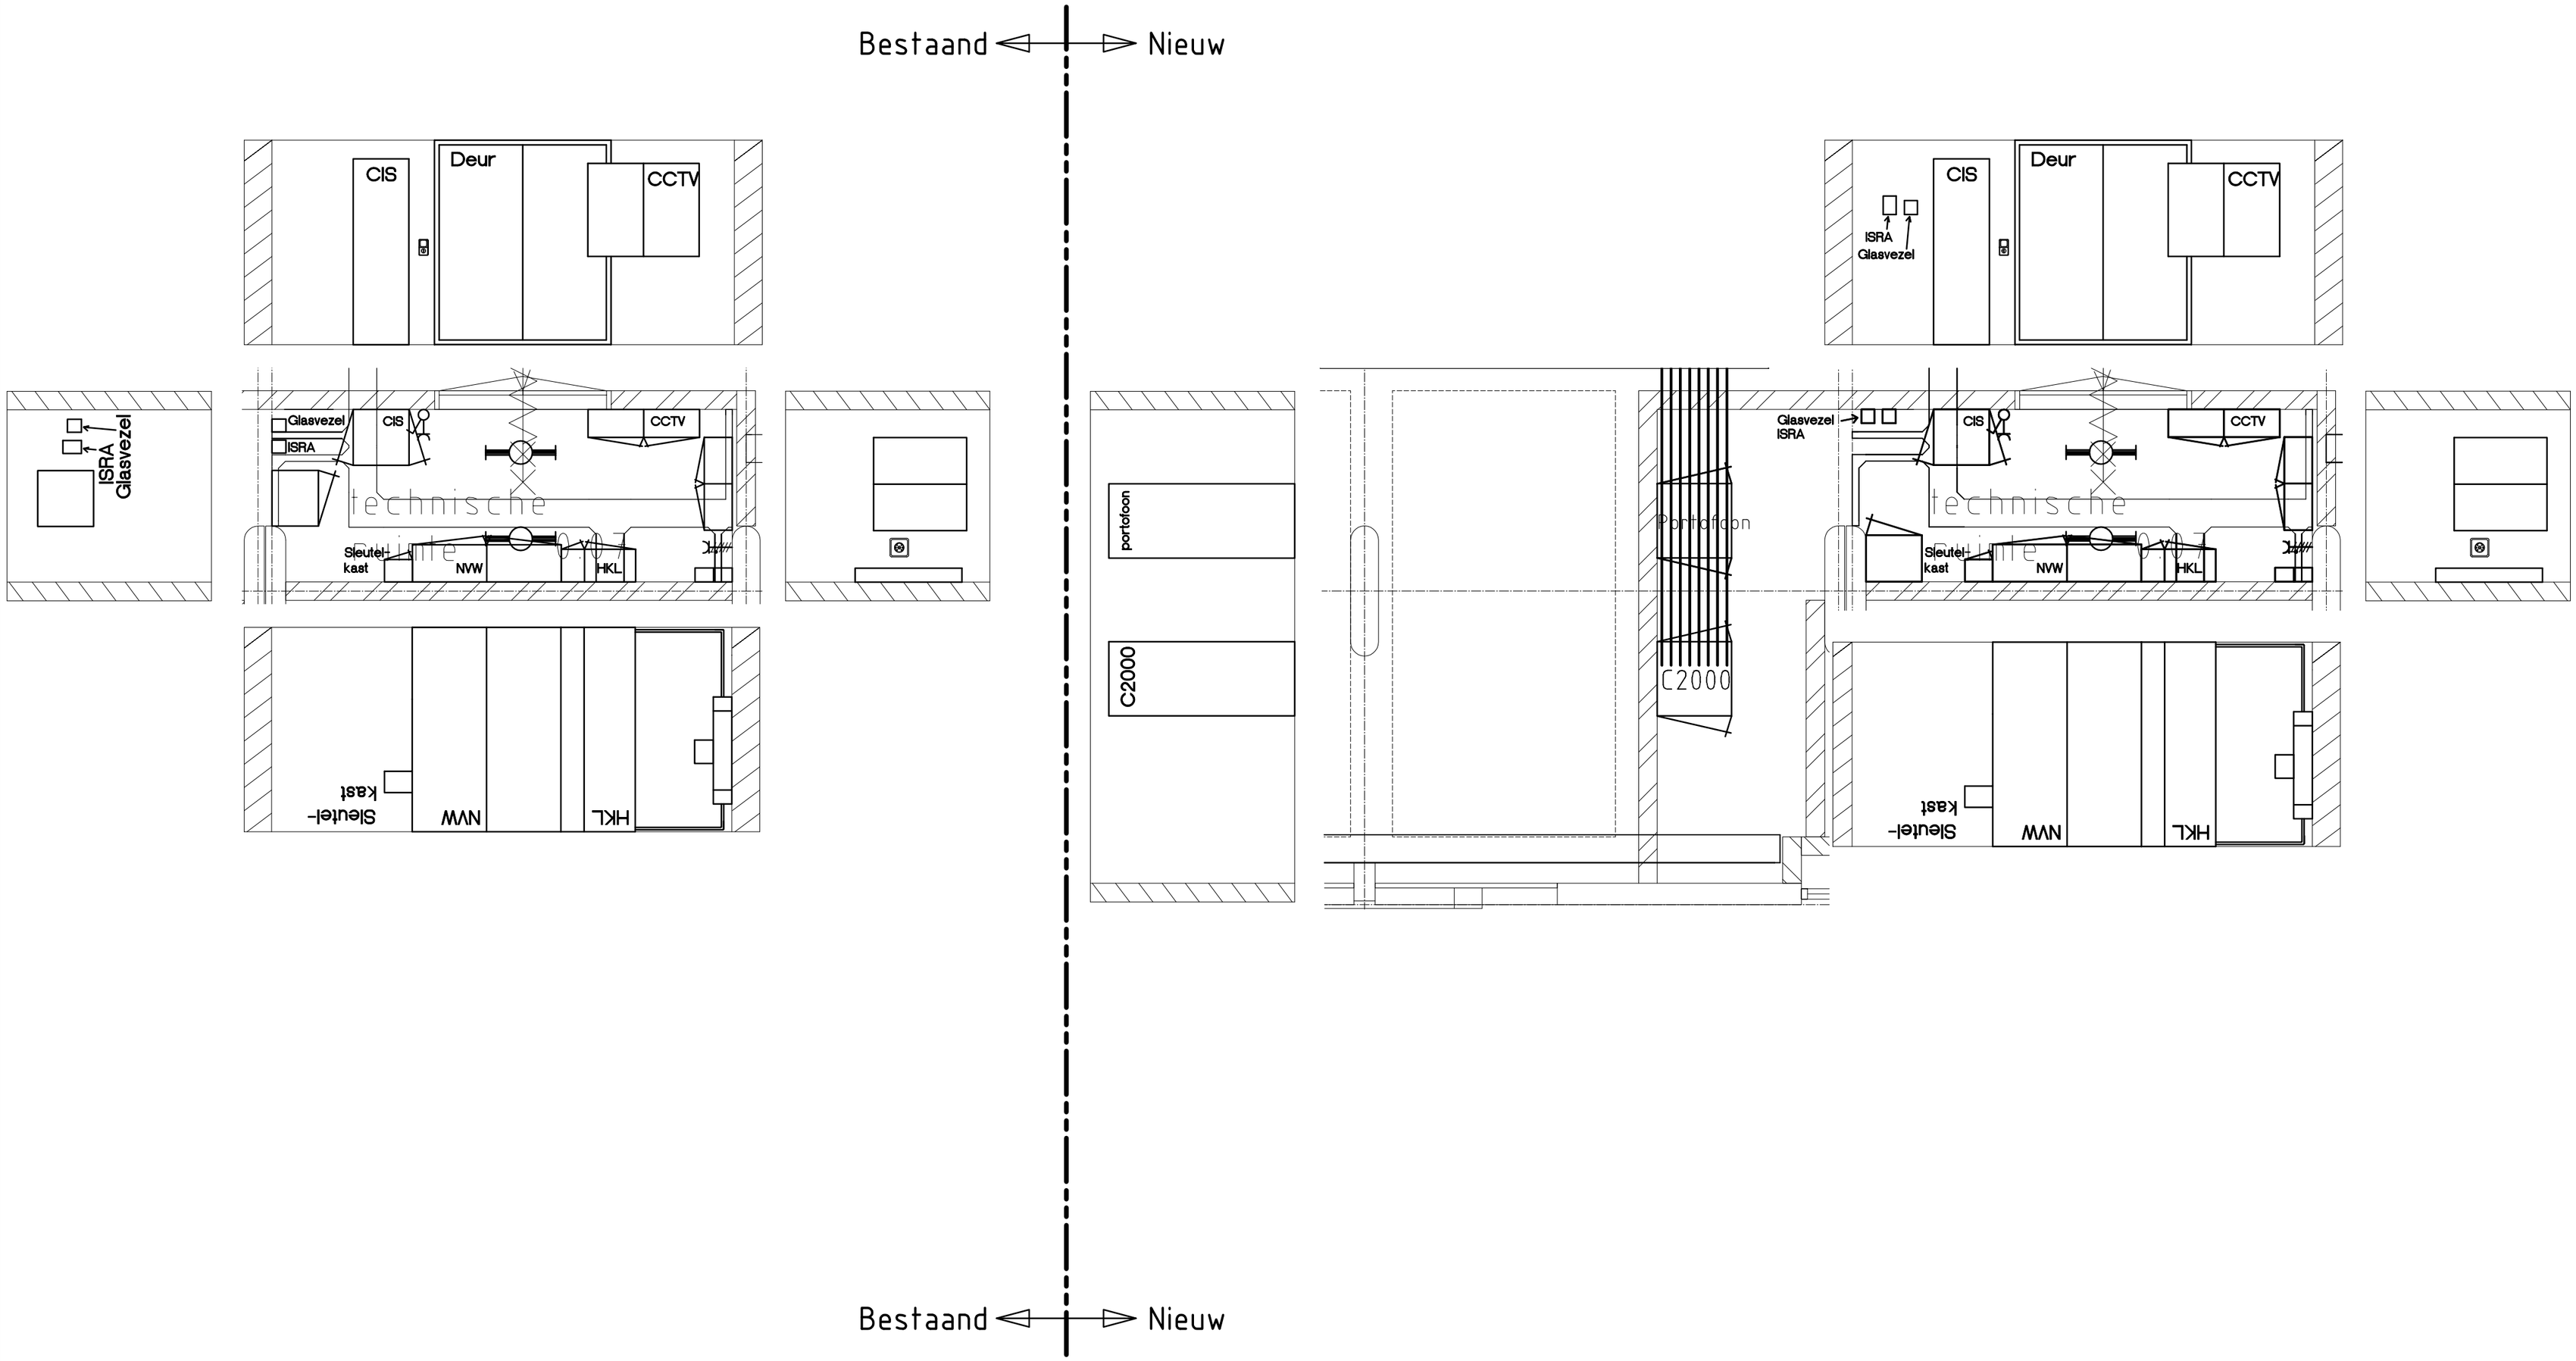

Gemeente Rotterdam
Ontwikkelingsbedrijf
Vastgoed

Galvanistraat 15
Postbus 6575
3002 AN Rotterdam
Tel.: 010-4896944

Parkeergarage St. Jacobsplaats

Parkeergarage St. Jacobsplaats
Kast opstellingen Technische ruimte
Begane grond

Behoort bij : | Nummer :
Geografische code :
Formaat : A2 | In bladen
Schaal : 1:50 | blad nr: C-200

Getekend : TS&A | Paraaf
Gecontroleerd : | Paraaf/Datum
Geautoriseerd : | Paraaf/Datum

Tekeningnr. : ..... | projectcode | soort | volgnr. | a ver.