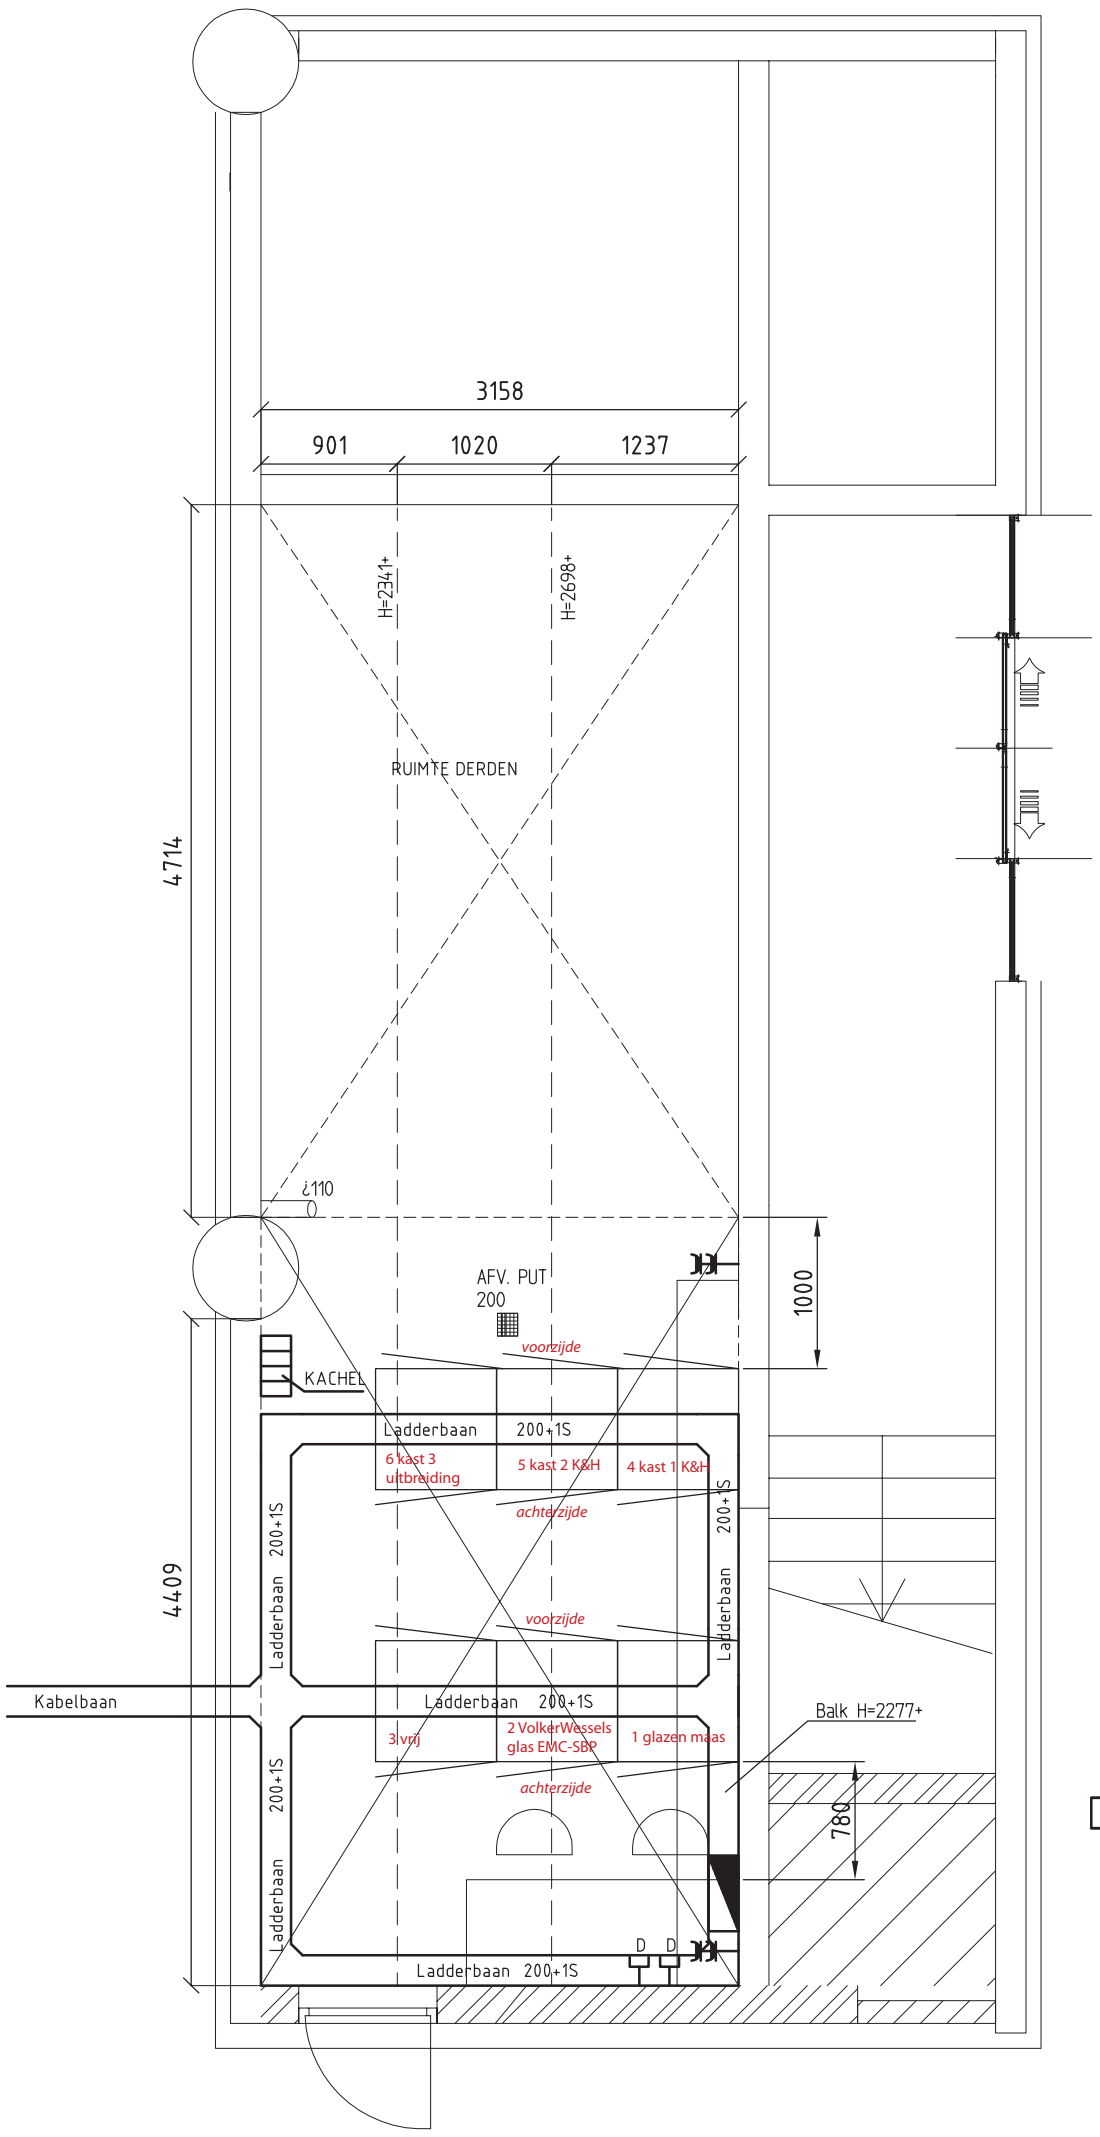

Ladderbaan

VERDEEL INRICHTING
C-2000

KACHEL RIBBENBUIS + HYDROSTAAT EBERLE

OPMERKINGEN: TEK. IS NIET COMPLEET
ZIE OOK BIJBEHORENDE E-MAIL.

Opdrachtgever :	B			D		
Aannemer :	A			C		
Architekt :	Gew.	Get.	Datum	Gew.	Get.	Datum
Adviseur :	GEWIJZIGD					
Project : C-2000 17 GARAGES	Get.	: TS&A				
Inrichting technische ruimte -2	Gec.	:				
Schouwburgplein	Datum	: 08-11-2010				
	Form.	: A3				
	Schaal	: 1:50				

TS&A
Technical Support & Automation
van Weerden Poelmanweg 24
3088 EB Rotterdam
Tel. : 010 - 428 18 94
Fax : 010 - 495 64 87
E-mail : tsena@technonet.nl
Internet : www.tsena.nl

Projectnr.: 09-002-038

Bladnr.: E-100