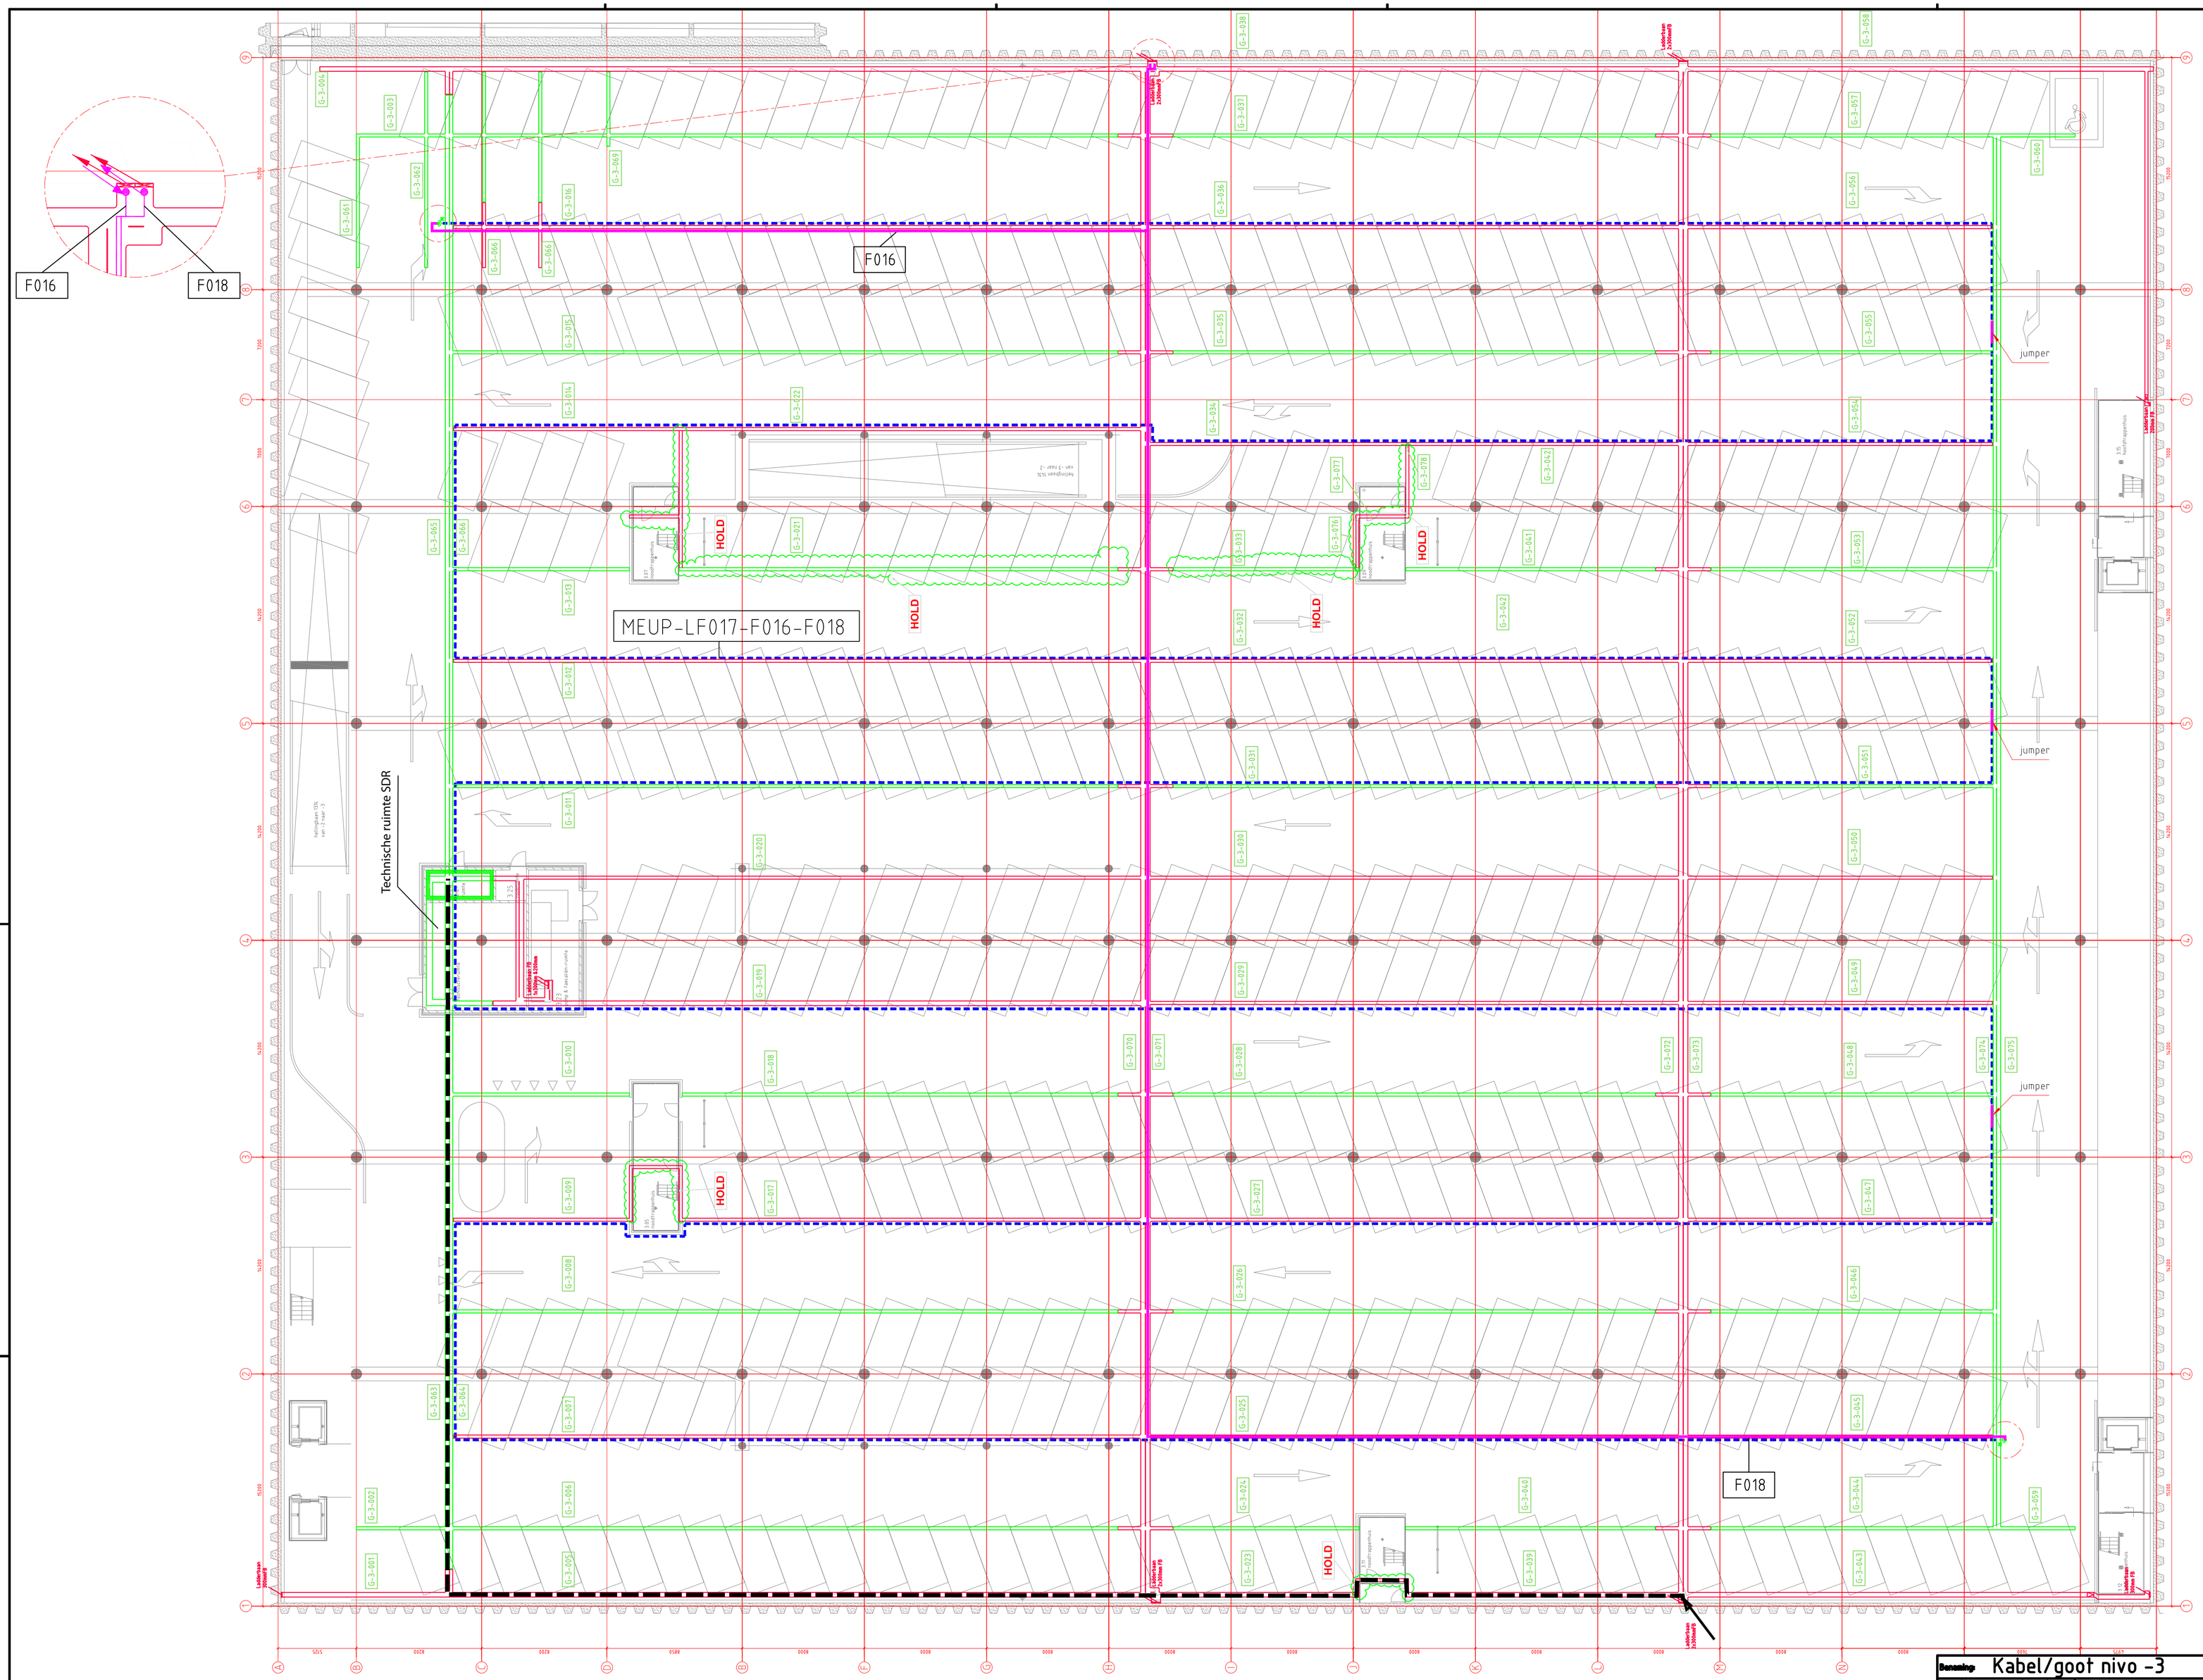

As Built

Feeders	leaky	transport

Benaming: Kabel/goot nivo -3

Uitg	Datum	Get	Gec
5	16-07-'10	BvK	
6	21-07-'10	BvK	
7	22-07-'10	BvK	

Schaal: 1:200
Meetsenheid: mm
Coördinaat: /

Plaats: Rotterdam
Adres: Museumpark 30
Opstelpunt nr: 110029

VolkerWessels Telecom

Projectie: Tek.nr.: ZH20100041 /29 A1

VolkerWessels Telecom Network Solutions, Kanaal Zuid 286 Lieren
Postbus 676, 7300AR Apeldoorn Tel: +31 (0)88 186 02 00