










DWARSPROFIEL A-A
schaal 1:50

VERKLARING

-  ONDERGRONDSE CONTAINER (AFM. 2,00M X 2,00M)
-  TROTTOIRBAND 130/150X250MM
-  WATERLEIDING
-  GAS LAGE DRUK
-  DATATRANSPORT
-  RIOLERING
-  LAAGSPANNING
-  MIDDENSPPANNING

KABELS & LEIDINGEN ZIJN BIJ BENADERING WEERGEGEVEN:
VOOR MAATVOERING: ZIE REVISIE VAN DE KABEL &
LEIDINGBEHEERDERS

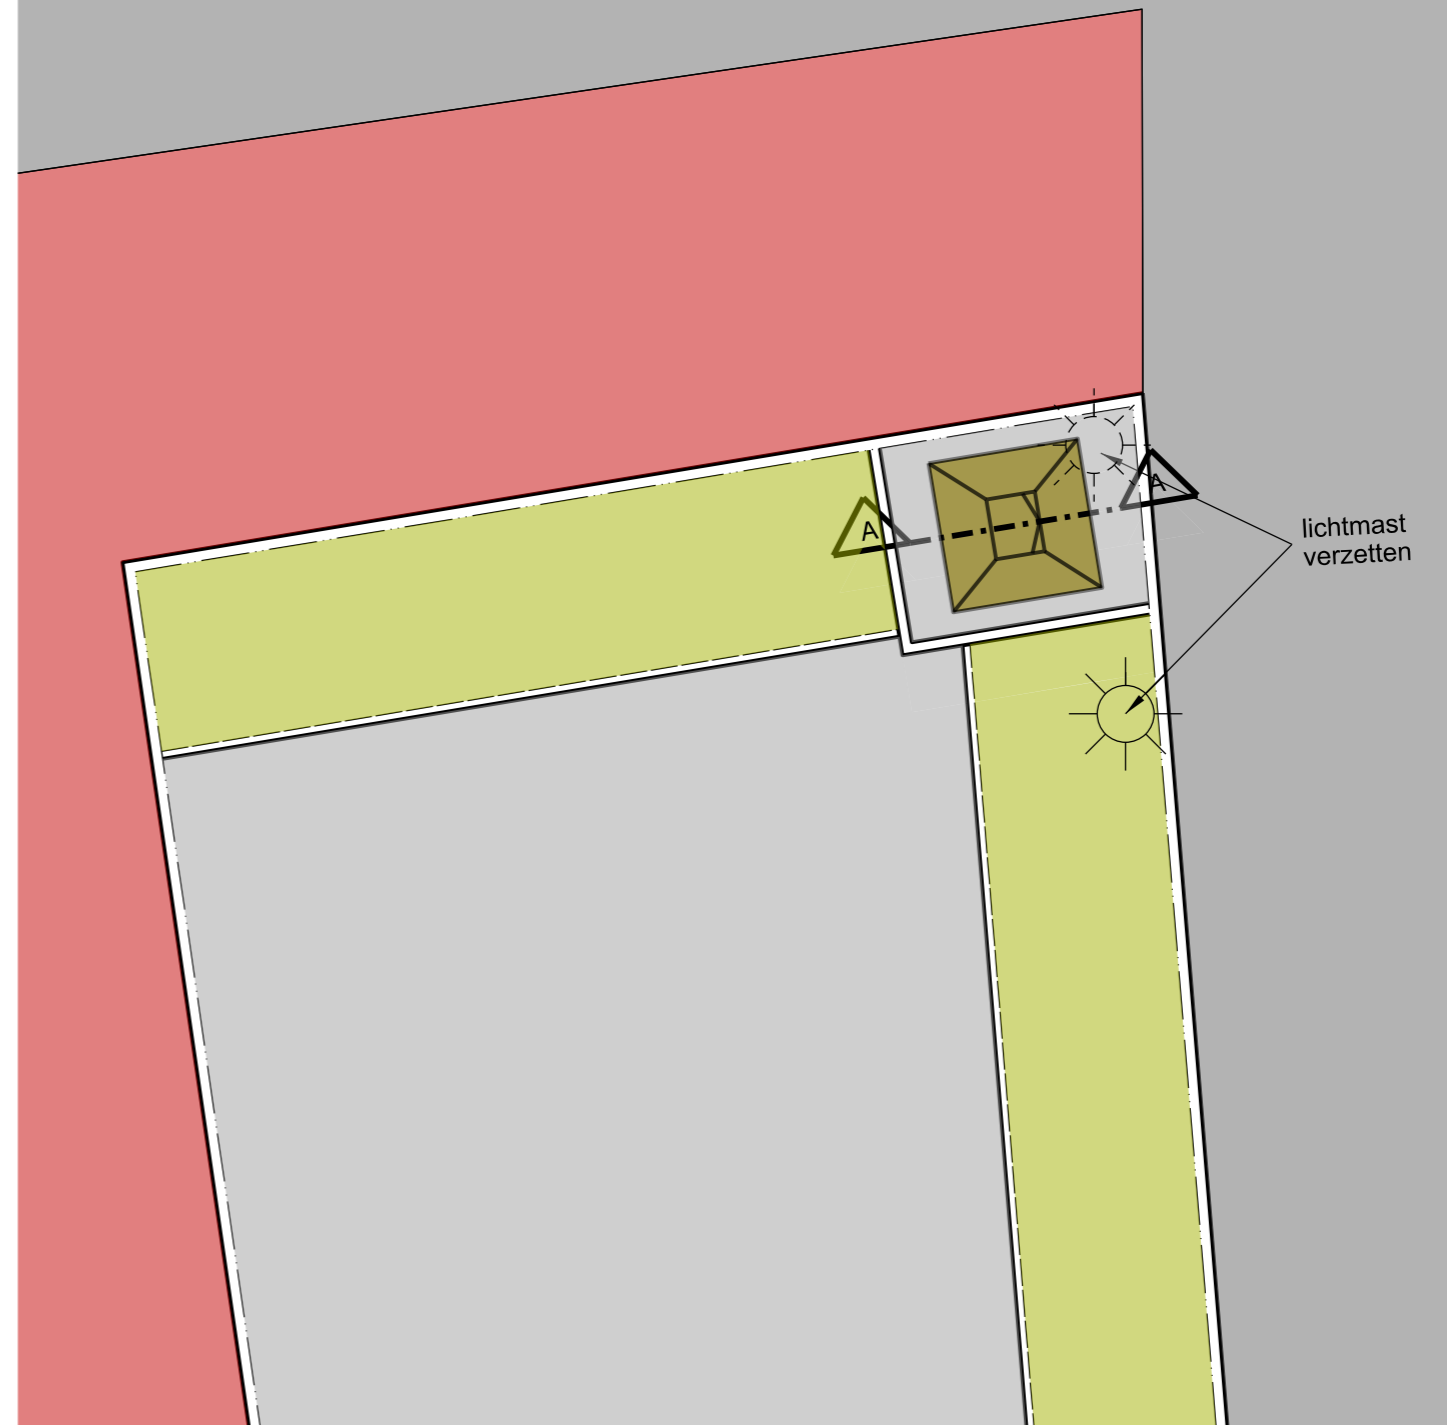

Ondergrondse containers Waalwijk
Definitief Ontwerp locatie 59 - Grotestraat
I.O.V Gemeente Waalwijk

formaat : A3
schaal : 1:100
projectnr. : 15.0705

tekenaar : DRO
datum : 17-12-2015
projectldr. : M. Heerekop



Oranje Nassaulaan 3 T 085.484 68 00 info@exante.nl
5211AR 's-Hertogenbosch F 085.464 68 99 www.exante.nl

