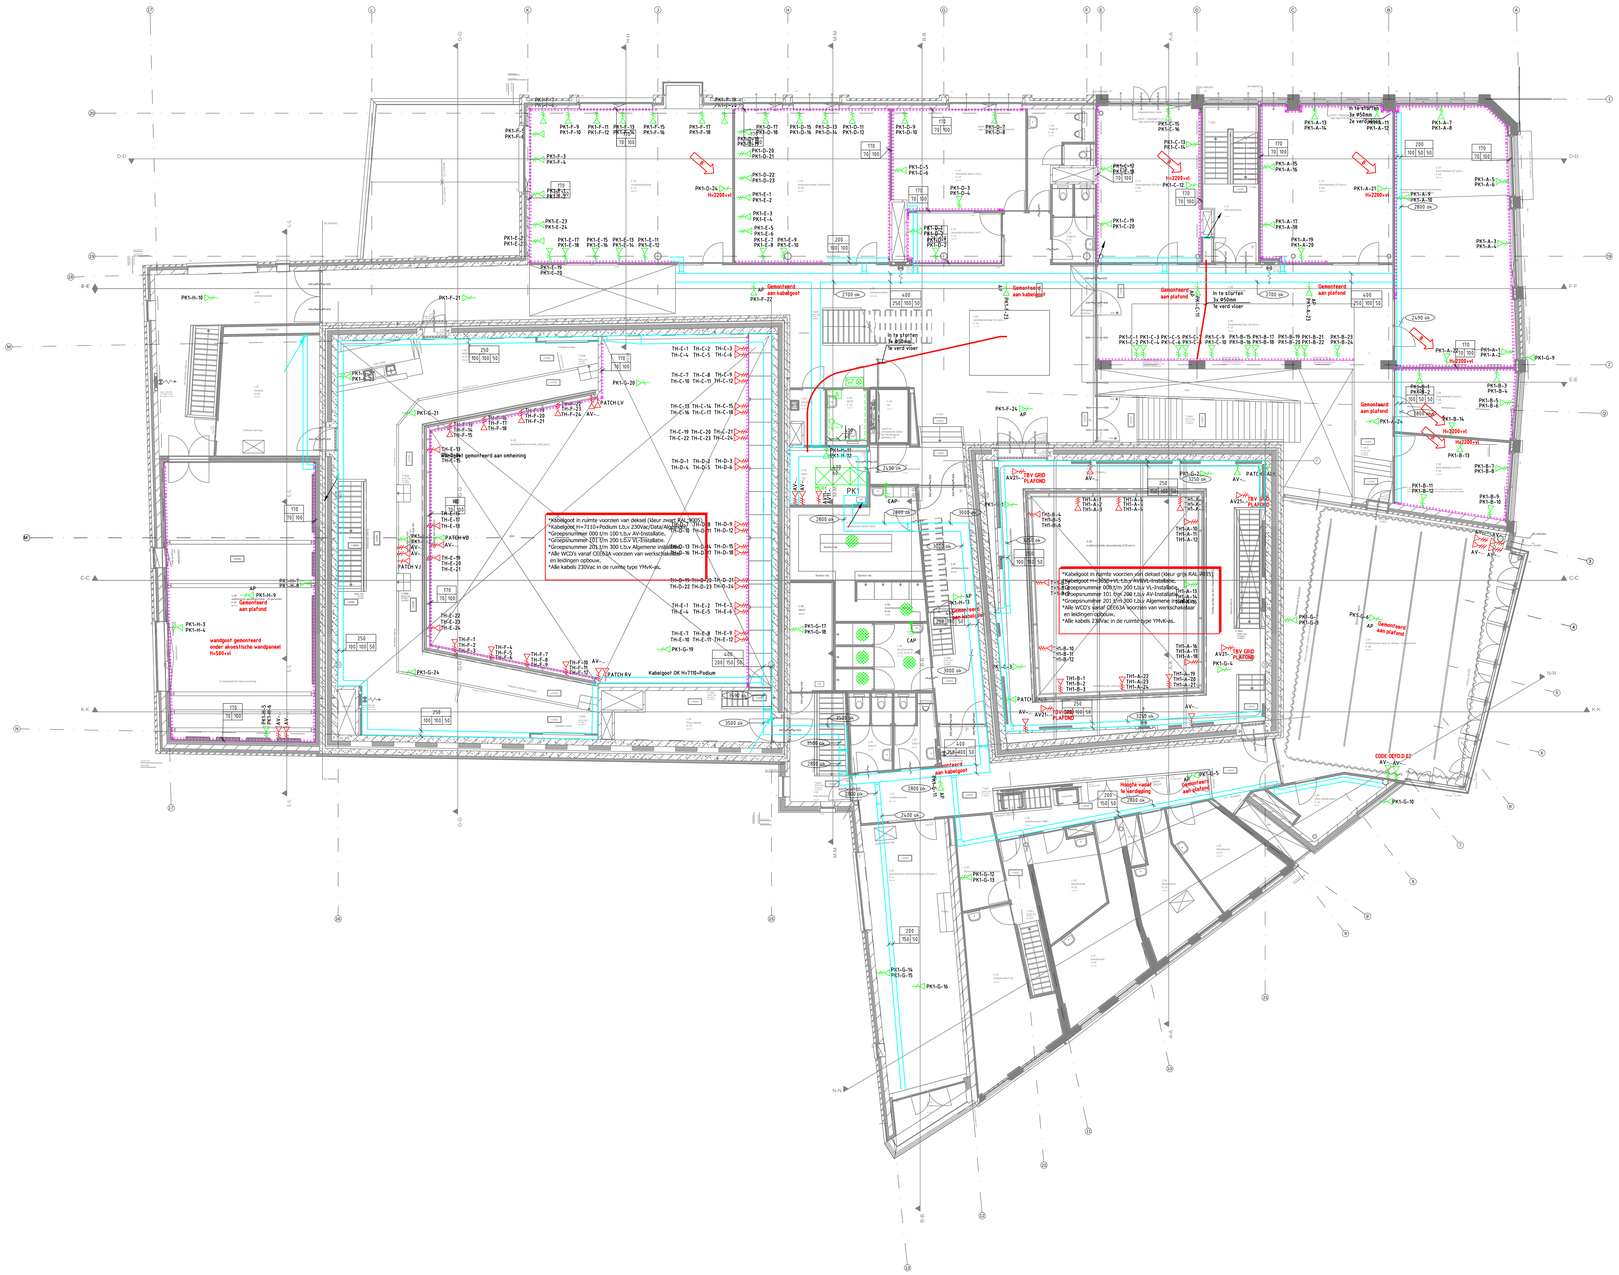

Symbool	Omschrijving
	WANDGOOT
	PATCHKAST
	TWEEVOUDIG AV AANSLUITPUNT
	DRIEVOUDIG AV AANSLUITPUNT
	ENKELVOUDIG DATA AANSLUITPUNT
	TWEEVOUDIG DATA AANSLUITPUNT

CODERING

DATAKAST
PATCHPANEEL
OUD-LET
PK1-A-1
PK1-A-2

Opmerkingen AV-INSTALLATIE :

-Patchkast TH en TH1	Levering DERDEN
-Data bekabeling	S/FTP CAD 6A
-Nabij patchkast	Overlengte 3 mtr, op RJ45 CAT6 Chassisdeel
-Nabij werkplek	Overlengte 0,5 mtr, op RJ45 CAT6 Kabeldeel

Hoogte kalender

Omschrijving:	HOOGTE
Wandverlichting	Volgens opgave Architect
Kleefmagneten	Volgens opgave Architect
Schakelaar(s)	1050+vl
Zonweringsschakelaar(s)	1050+vl
Wandcontactdozen en schakelaar onder 1 Afdekraam	1050+vl
Wandcontactdozen (niet in de wandgoot)	1050+vl
Wandcontactdozen algemeen in gangen	300+vl
Schakelmateriaal in technische ruimten	1050+vl
Wandtelefoon/intercom	1050+vl
Handmelder(s) groen/rood	1180+vl
Nevenindicator(en)	Volgens opgave Architect
Beletlamp (miva)	2050+vl
Kaartlezer	900+vl
Miva schakelaar(s)	600+vl
Trekkoordt(miva)	400+vl

LAMMERINK INSTALLATIEBEDRIJF NOORD BV
Van de Wouwerstraat 44
Postbus 76, 7800 AB Emmen
Telefoon (0591) 698888
Telefax (0591) 698800
Email: mail@lammerink-group.nl

Koninklijke Damstra Installatietechniek
Installatietechniek
Kobaltstraat 4
9114 AC Dokkum
Tel. 0511-424500
Fax. 0511-424343

Code	Datum	Omschrijving	Gewijz. door	Gecontr. door
A	16-02-15	Opmerkingen verwerkt		
B	29-05-2015	Diverse wijzigingen		

Opdrachtgever: Gemeente Leeuwarden
Layoutnaam: 185-00-01-E3-D
Locatie: Poppodium Harmonie Leeuwarden
Discipline: Elektro
Fase: Uitvoerings ontwerp
Schaal: 1:100
Datum: 28-11-14
Get. door: AtD
Tek. nr: 185-00-01-E3-D
Omschrijving: Data en Telecom installatie Eerste verdieping

Gemeente Leeuwarden
Oldehoofsterkerkhof 2
Postbus 21000
8900 JA LEEUWARDEN
Tel: 058 233 8833
Fax: 058 215 3949
E-mail:
Formaat: A0
Code:

185-00-01-E3.dwg