

LUSBESCHRIJVING.

Datum: 12-05-2009.

Wegnummer: 260.

Plaats paal rechts .

Telpuntnummer: 260belg.


Hm. 3.575.

Computernummer: 260101.

Lussen 4 windingen .

Wegvak: Belgische grens – Schalluinen. Lussen zijn niet opgemoft.

Kan. 1 (lus 1 + 2) = rechts.

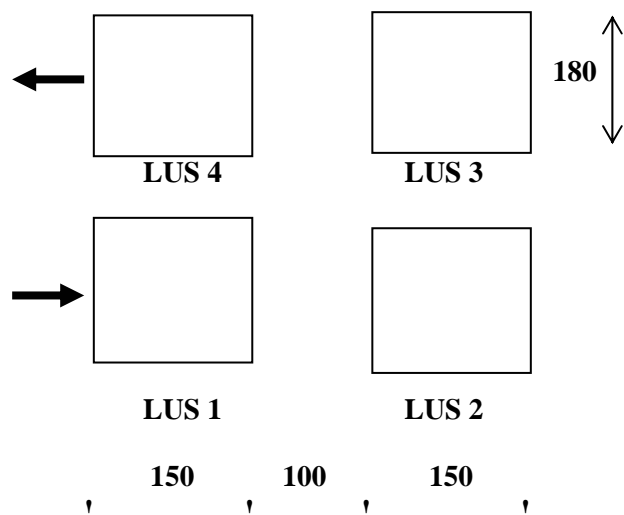

Lus:	inductie: (μ H)	weerstand: (Ohm)	prestatie: Q = > 12	frequentie: (15–140 KHz)	weerstand t.o.v. aarde. (Ohm)
1	106	1.1	25.6	42.30	>200 M Ohm
2	104	1.1	25.3	42.65	>200 M Ohm
3	109	1.2	25.9	41.90	>200 M Ohm
4	108	1.2	23.7	41.93	>200 M Ohm

