




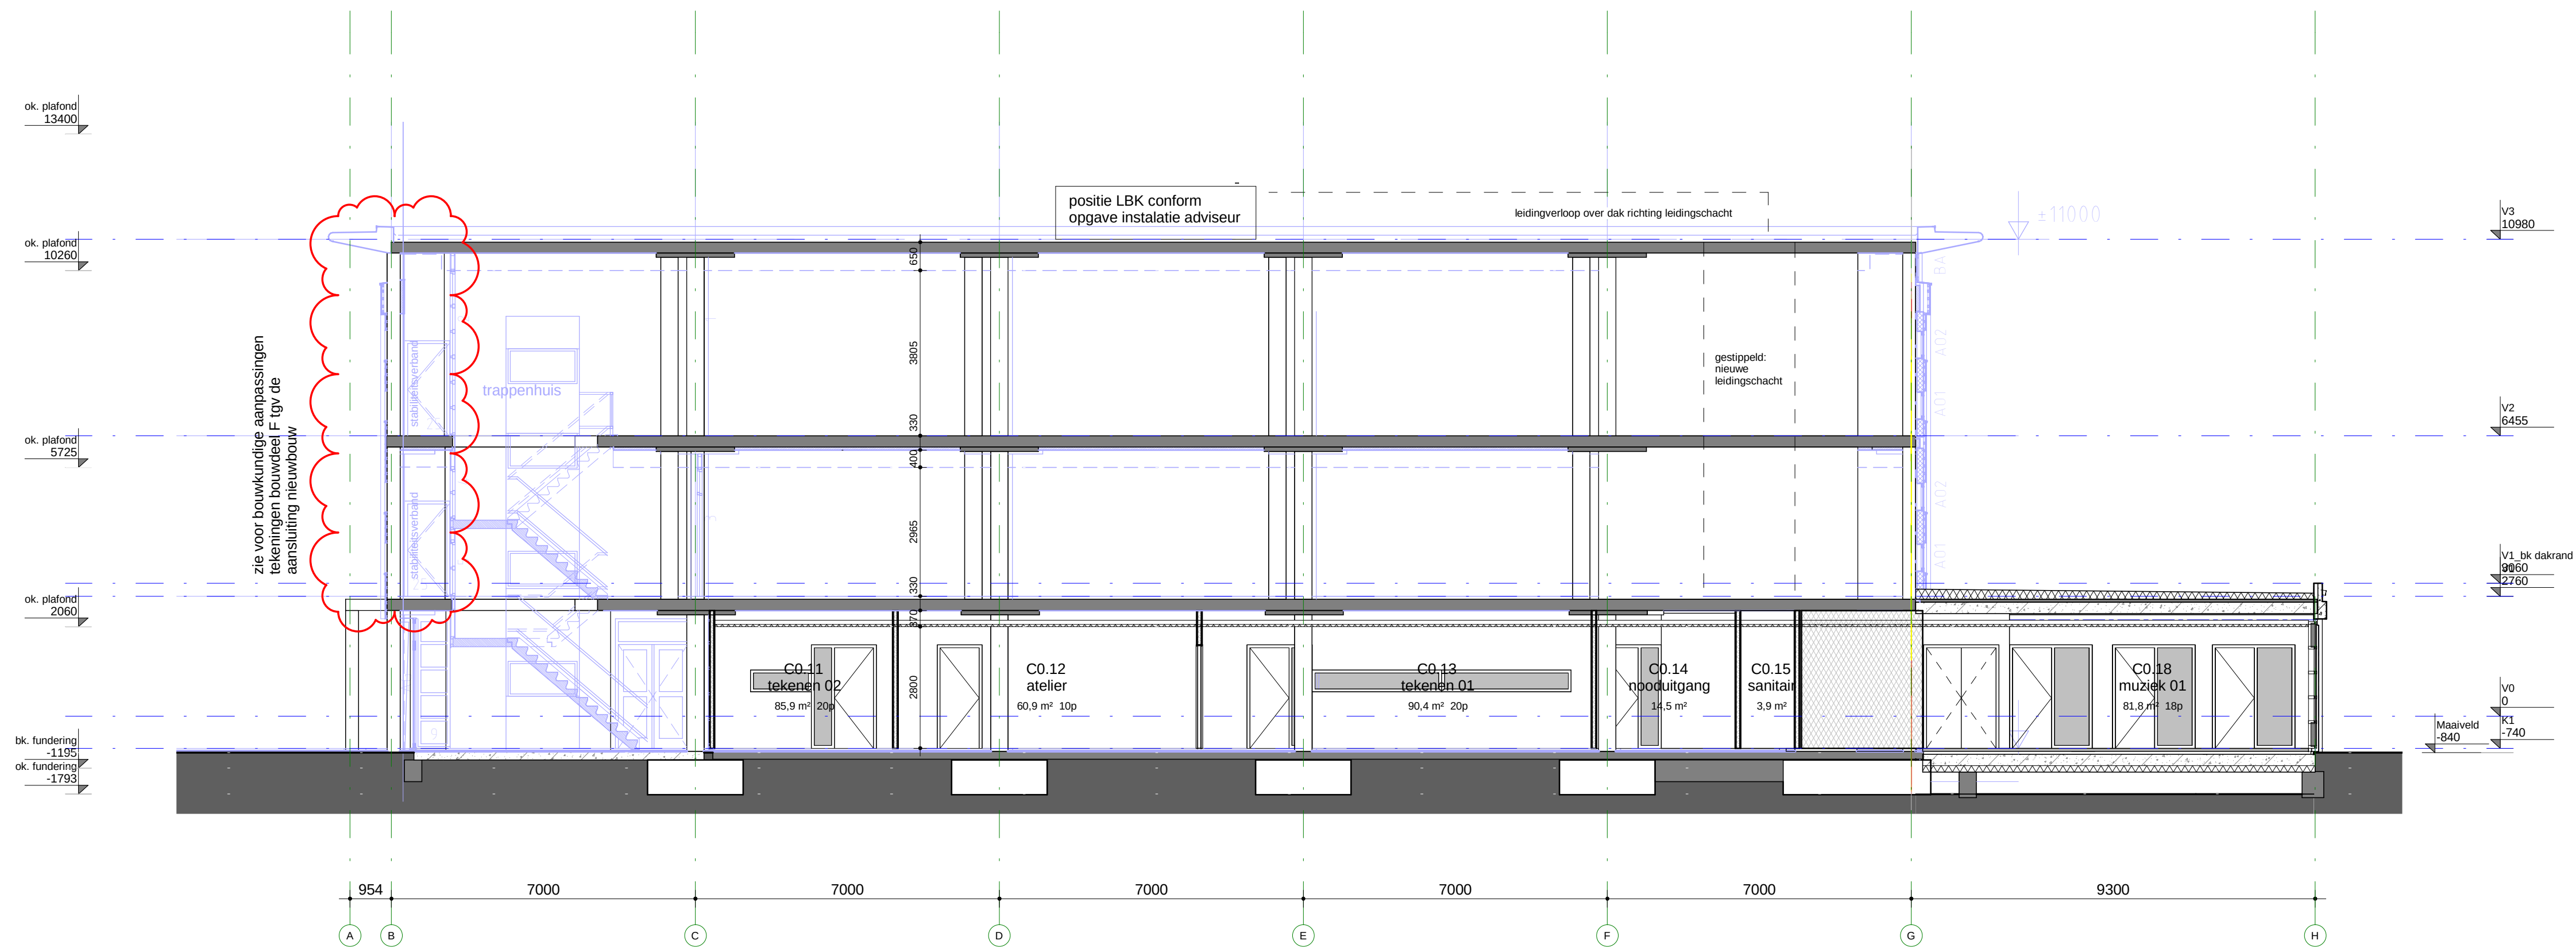

doorsnede C1

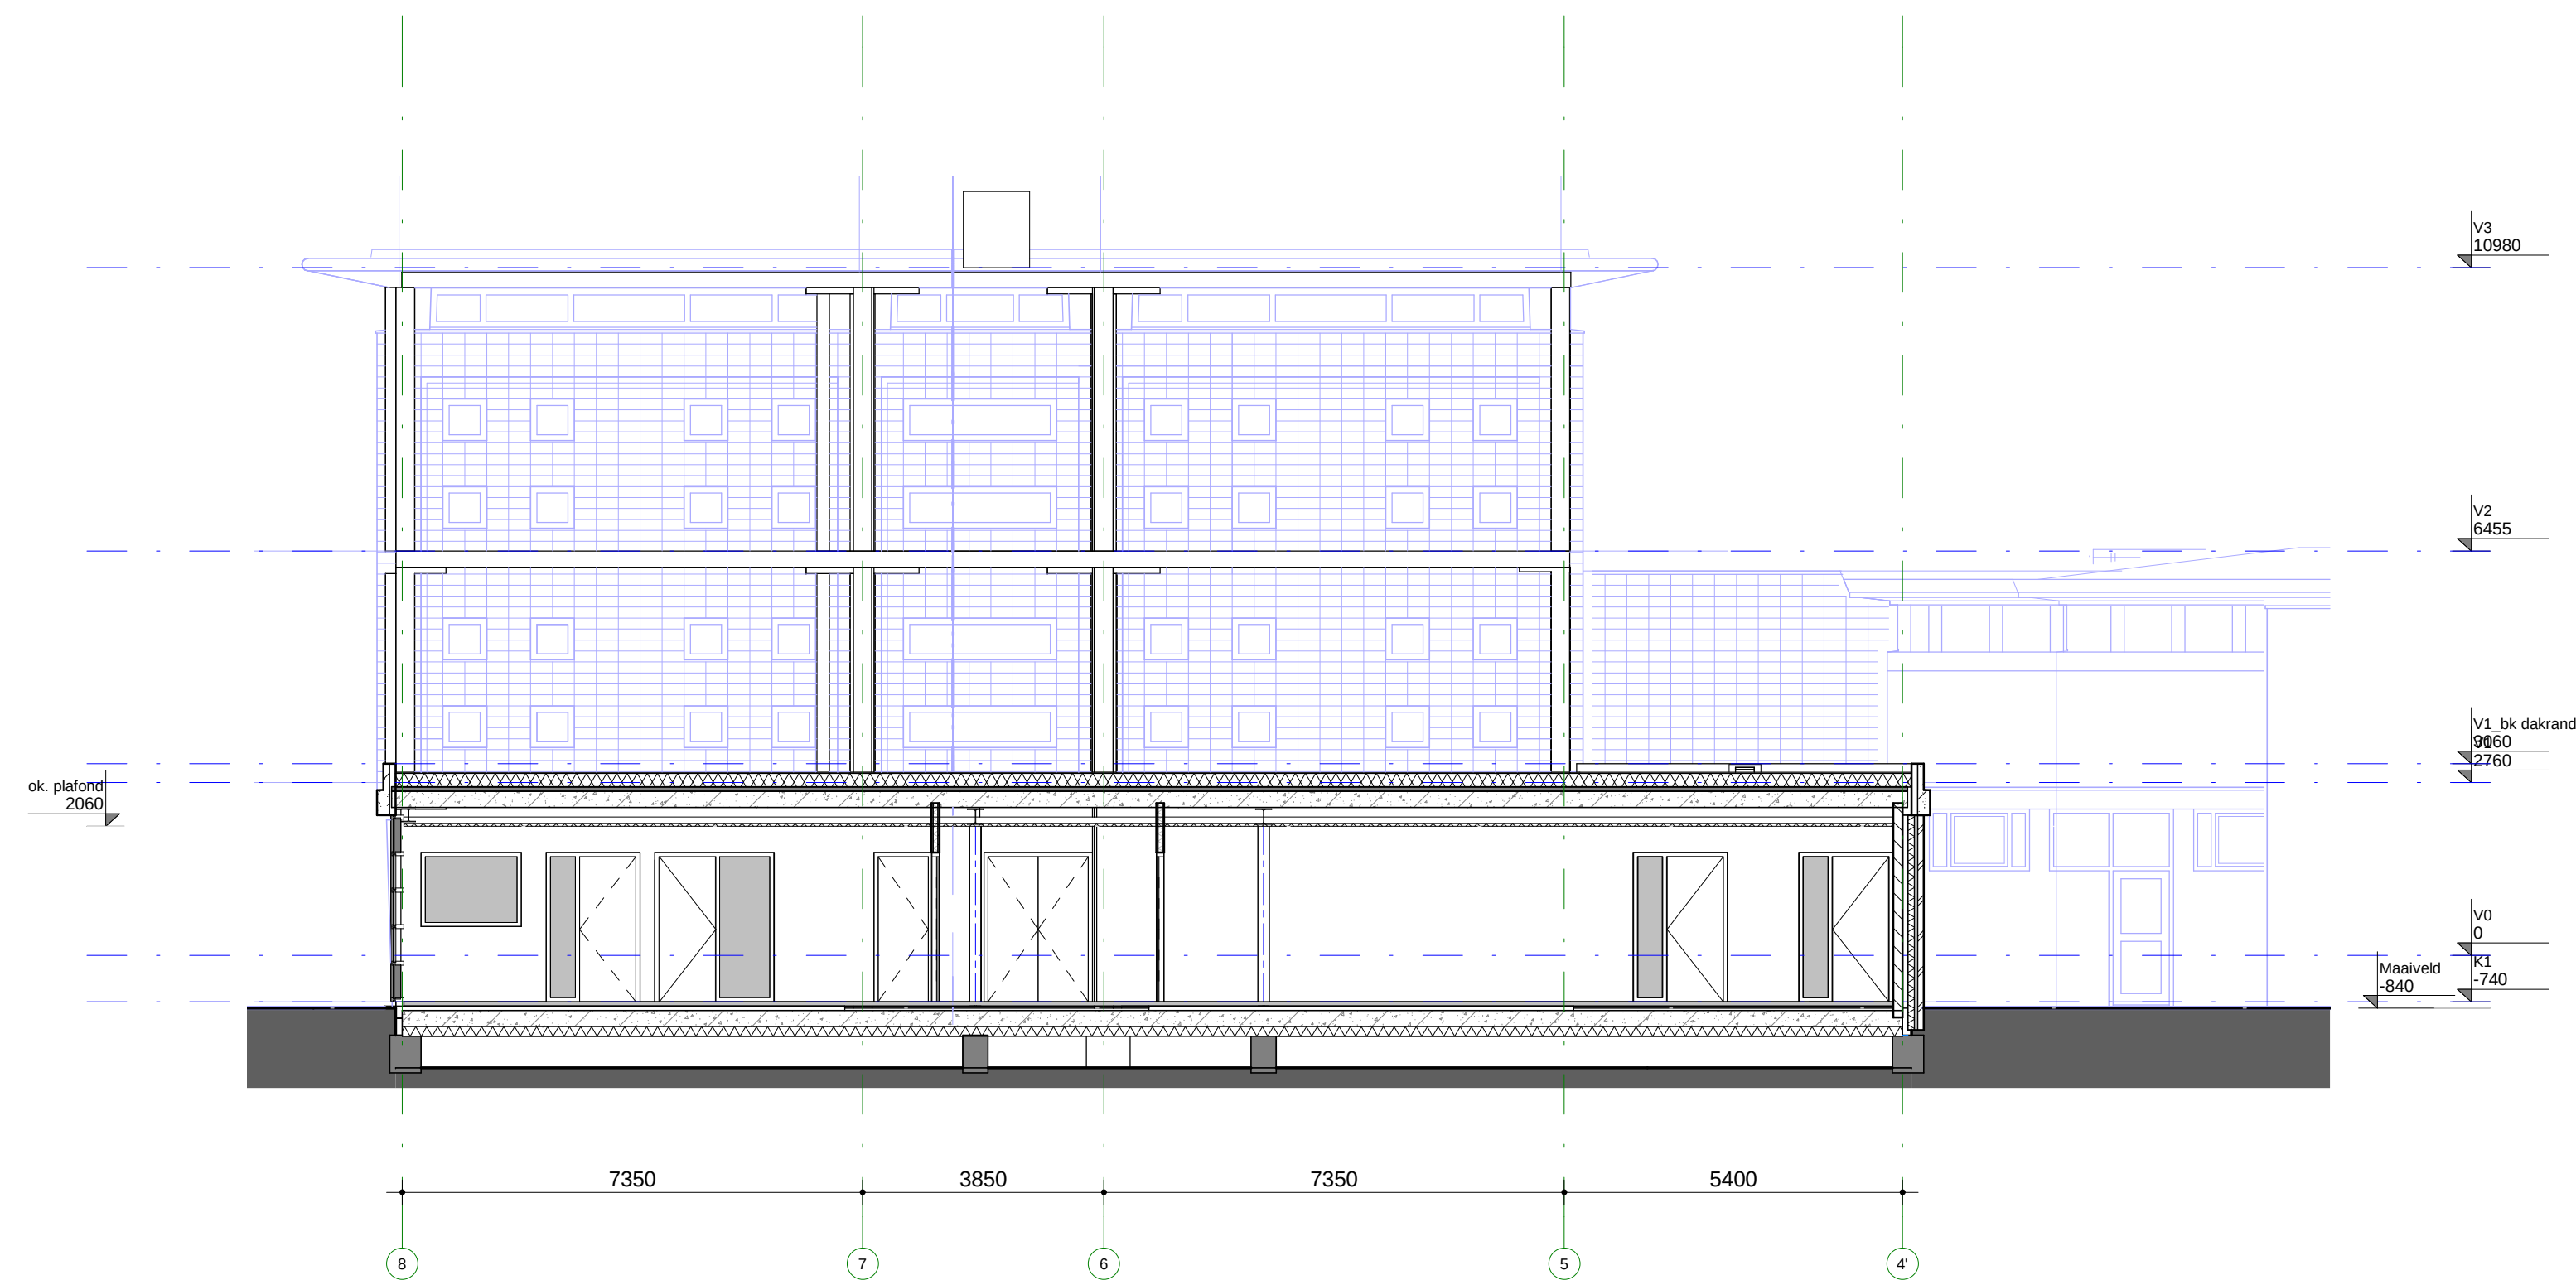

doorsnede C2

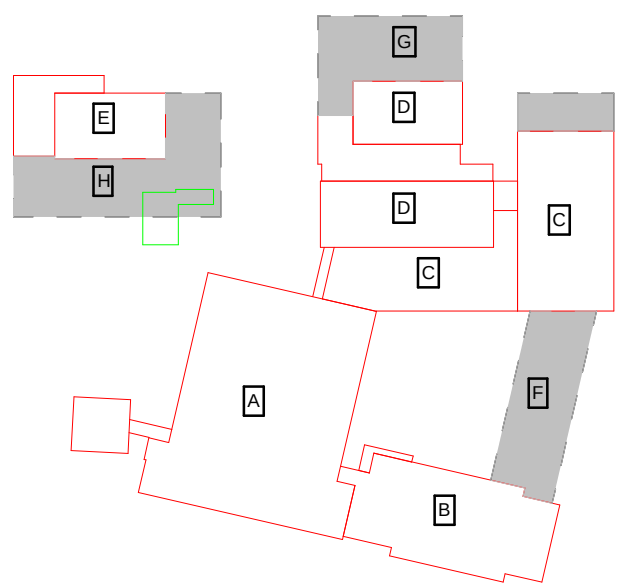

De gegevens op deze tekening zijn met de grootst mogelijke zorg samengesteld. Aan mogelijke verschillen tussen de getekende- en de werkelijke situatie kunnen echter geen rechten ontleend worden. Maatvoering in het werk te controleren. Constructieve gegevens te bepalen door constructeur.

B 11-12-2015 : gewijzigd
16-10-2015 : datum

3131 International Campus : project
Mendelssohnlaan, Breda : adresgegevens
Coöperatie onderwijshuisvesting Breda e.o. U.A. : opdrachtgever

doorsneden - nieuw (A1) : onderdeel
1:100 : schaal

3131-DO-C300 : project- en tekeningnummer
DO DEEL C : projectfase

ing. F. (Frans) van Heemst : projectmanager
R. (René) van den Brom : getekend

RoosRos Architecten
L.J. Costerstraat 2 | 3261 LH
Postbus 1631 | 3260 BC
Oud-Beijerland

0186 69 15 80
info@roosros.nl
www.roosros.nl

DEFINITIEF

ROOSROS
ARCHITECTEN