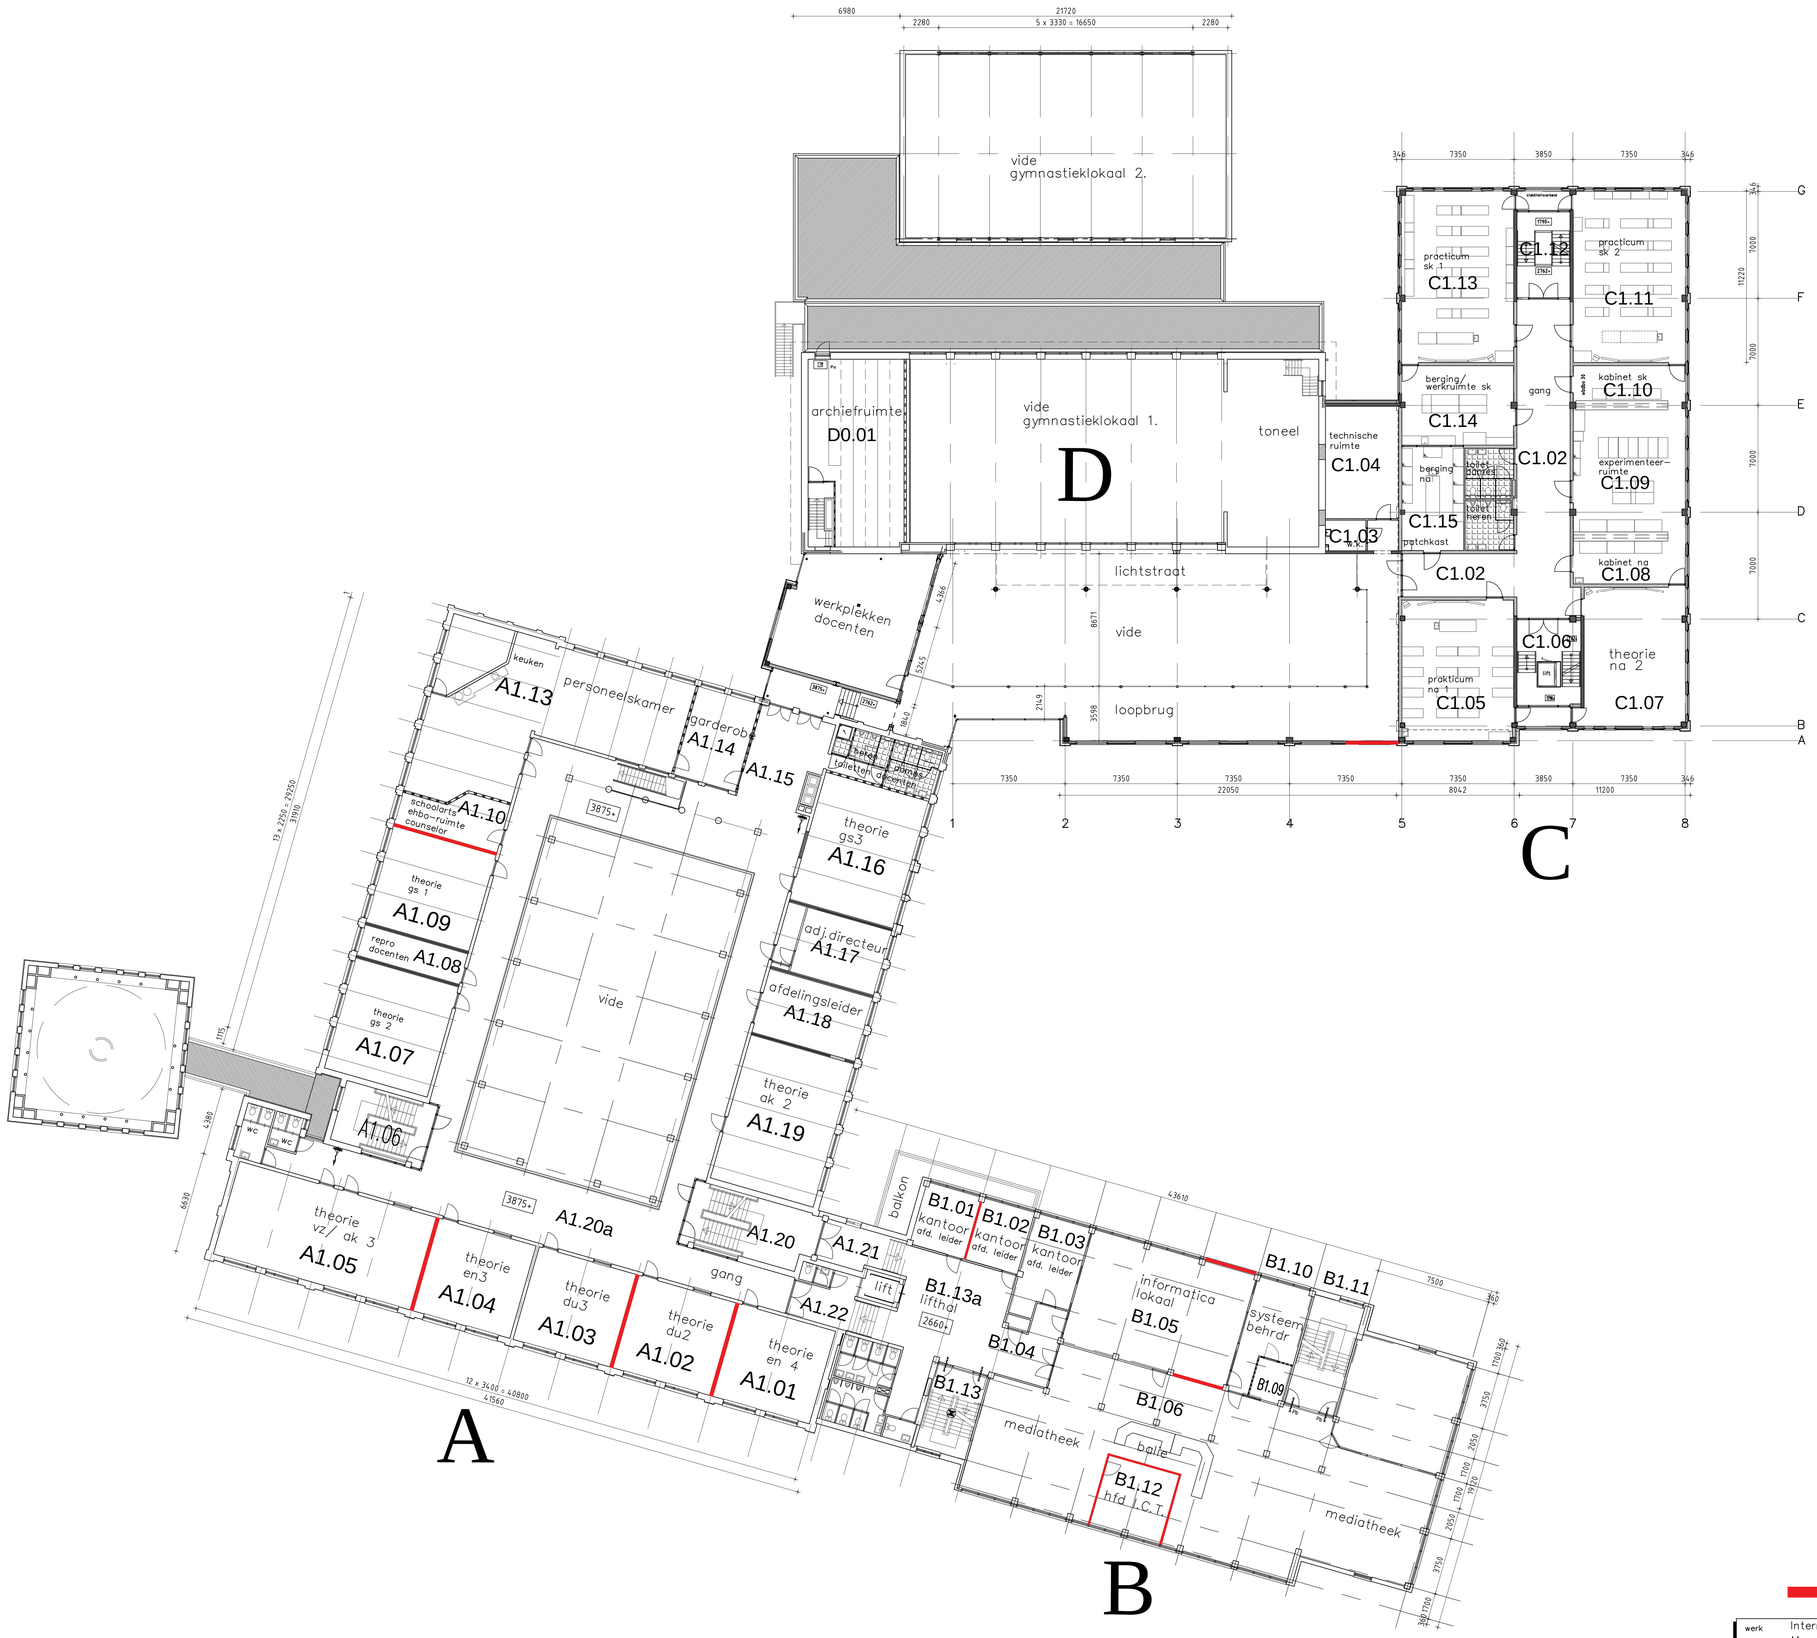

: Te slopen onderdelen

werk	Internationale Campus Breda Mencia de Mendoza	formaat A1	schaal 1:200
		gew. datum	tekenaar LI
onderdeel	Plattegronden Bestaande toestand 1e Verdieping	– –	datum 09–11–15
			werknr.. AT00493
			bladnr. B–02 wijz. –

AVANT BOUWPARTNERS
Reactorweg 166 UTRECHT
Tel. : 030–2667328
E–mail: info@avant–bouwpartners.nl