



Gemeentewerken Rotterdam VLG, Laboratorium
t.a.v. Dhr. G. den Broeder
Marconistraat 1A
3002 AP ROTTERDAM

Projectgegevens

Ref. opdrachtgever : MVFR072
Projectnaam : Oldenbarneveltstraat 2012-0013 MVF072
Monsterneming door : klant

Analysegegevens

Ordernr. Fibrecount : 1404589.1
Analyse : conform NEN 5707
Datum aanlevering : 29 februari 2012
Datum analyse : 5 maart 2012

Monstergegevens

Monsternummer : 348275
Monster omschrijving : MM1

Massa monster (nat) : 12,13 kg
Massa monster (droog) : 10,87 kg
Droge stofgehalte : 89,6 %

Resultaten

fractie (mm)	percentage zeef fractie t.o.v. ds. (m/m)	percentage onderzocht (m/m)	soort asbest	soort materiaal	aantal deeltjes	materiaal hechtgebonden (ja/nee)	concentratie asbest t.o.v. totale monster (mg/kgds)	95% betrouwbaarheidsinterval		bepalingsgrens (mg/kgds)
								ondergrens	bovengrens	
> 16	40,2	100	-	-	-	-	n.a.	-	-	-
8 - 16	12,9	100	-	-	-	-	n.a.	-	-	-
4 - 8	7,7	100	-	-	-	-	n.a.	-	-	-
2 - 4	4,3	100	-	-	-	-	n.a.	-	-	-
1 - 2	3,9	100	-	-	-	-	n.a.	-	-	-
0,5 - 1	2,3	100	-	-	-	-	n.a.	-	-	-
< 0,5	28,7	0,3 (10 g)	-	-	-	-	n.a.	-	-	-
Totaal	100					Totaal	n.a.	-	-	< 0,1

n.a. : niet aantoonbaar

Serpentijnasbest : Chrysotiel

Amfiboolasbest : Crocidoliet, Amosiet, Anthofylliet, Tremoliet en Actinoliet

Totaal Serpentiniasbest ¹	-	-	-
Totaal Amfiboolasbest ²	-	-	-
Totaal hechtgebonden	-	-	-
Totaal niet-hechtgebonden	-	-	-
Gewogen concentratie	-	-	-

Indien u nadere informatie wenst over dit analyserapport, kunt u contact opnemen met Fibrecount. De resultaten hebben uitsluitend betrekking het onderzochte monster. Fibrecount is niet aansprakelijk voor interpretaties of conclusies die gedaan zijn naar aanleiding van de verkregen resultaten. Alleen vermenigvuldiging van het gehele rapport is toegestaan.

Opmmerking: =

Rapportage: De heer Joram Buissant des Amorie
Hoofd Laboratorium Binnendienst
email: laboratorium@fibrecount.com

Alle documenten behorende bij deze rapportage zijn gecontroleerd en geautoriseerd door het hoofd laboratorium of diens vervanger. Indien twijfel bestaat over de echtheid van dit document kunt u dit verifiëren via verificatie@fibrecount.com ovv het certificaatnummer.

De door Fibrecount environmental control uitgevoerde analyses zijn geaccrediteerd onder L140. Een lijst van verrichtingen is opgenomen op de site van de Raad voor Accreditatie www.na.nl. indien gewenst kunnen wij u de verrichtingenlijst toesturen.

Rotterdam: Hongkongstraat 5, 3047 BR, t.: 010 2088400

BANK: ABN AMRO 40.45.88.719 - IBAN: NL38 ABNA 0404 5887 19 - BIC: ABNANL2A - BTW: NL9196857B01 - KVK: 24370016

Dossiernummer: 2012-0013

Projectnaam: van oldenbarneveltstraat

Opdrachtgever:



Gemeentewerken
Gemeente Rotterdam
Ingenieursbureau

BRL certificaat: K25152

Boring: 001


Boormeester:

Datum plaatsing: 16-2-2012

X-coördinaat: 92105,739

Y-coördinaat: 437104,958

MV tov NAP: -1,306

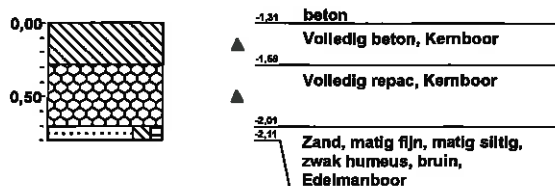

Boring: 002


Boormeester:

Datum plaatsing: 16-2-2012

X-coördinaat: 92129,638

Y-coördinaat: 437112,465

MV tov NAP: -1,343

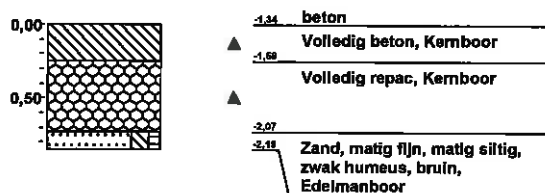

Boring: 003


Boormeester:

Datum plaatsing: 16-2-2012

X-coördinaat: 92161,627

Y-coördinaat: 437122,743

MV tov NAP: -1,292

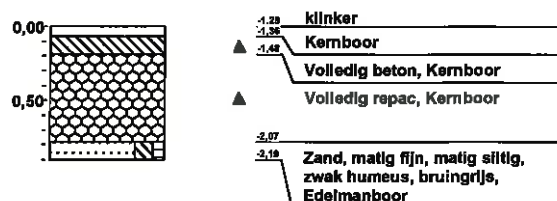

Boring: 004


Boormeester:

Datum plaatsing: 16-2-2012

X-coördinaat: 92189,267

Y-coördinaat: 437131,293

MV tov NAP: -1,283

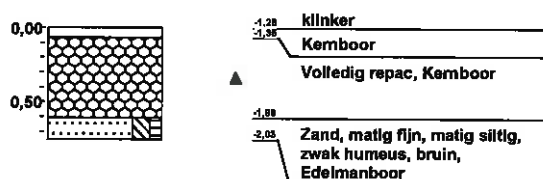

Dossiernummer: 2012-0013

Projectnaam: van oldenbarneveltstraat

Opdrachtgever:



Gemeentewerken
Gemeente Rotterdam
Ingenieursbureau

BRL certificaat: K25152

Boring: 005


Boormeester:

Datum plaatsing: 16-2-2012

X-coördinaat: 92214,498

Y-coördinaat: 437139,478

MV tov NAP: -1,219

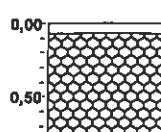

-1,22 klinker
-0,22 Kemboor
▲ Volledig repac, Kemboor, nod
mogelijk leiding ?
-1,37

Boring: 006


Boormeester:

Datum plaatsing: 16-2-2012

X-coördinaat: 92239,735

Y-coördinaat: 437147,526

MV tov NAP: -1,201

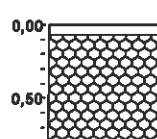

-1,22 klinker
-0,22 Kemboor
▲ Volledig repac, Kemboor, nod
pvc pijp.
-2,00


Getekend volgens NEN 5104

OPMERKINGEN

VERKLARING

- GEPLANE BORING
- BOOM
- RIJDOEL PUT
- HEIKWIK

SITUATIE

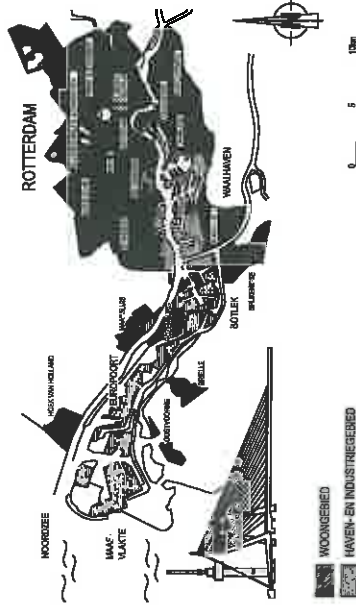

VERSIE

Nummer	omschrijving	toelichting	datum
1			
2			
Gemeente Rotterdam
Gemeentewerken
Ingenieursbureau



3002 AP ROTTERDAM
Telefoon : 010 489 4286
Telefax : 010 489 4500

VAN OLDENBARNEVELTSTRAAT
CENTRUM
VELDWERK TER VOORBEREIDING VLG

RET SLOOPTEKENING P.280.SI.S.001

W. Pijpers
27-07-2012

