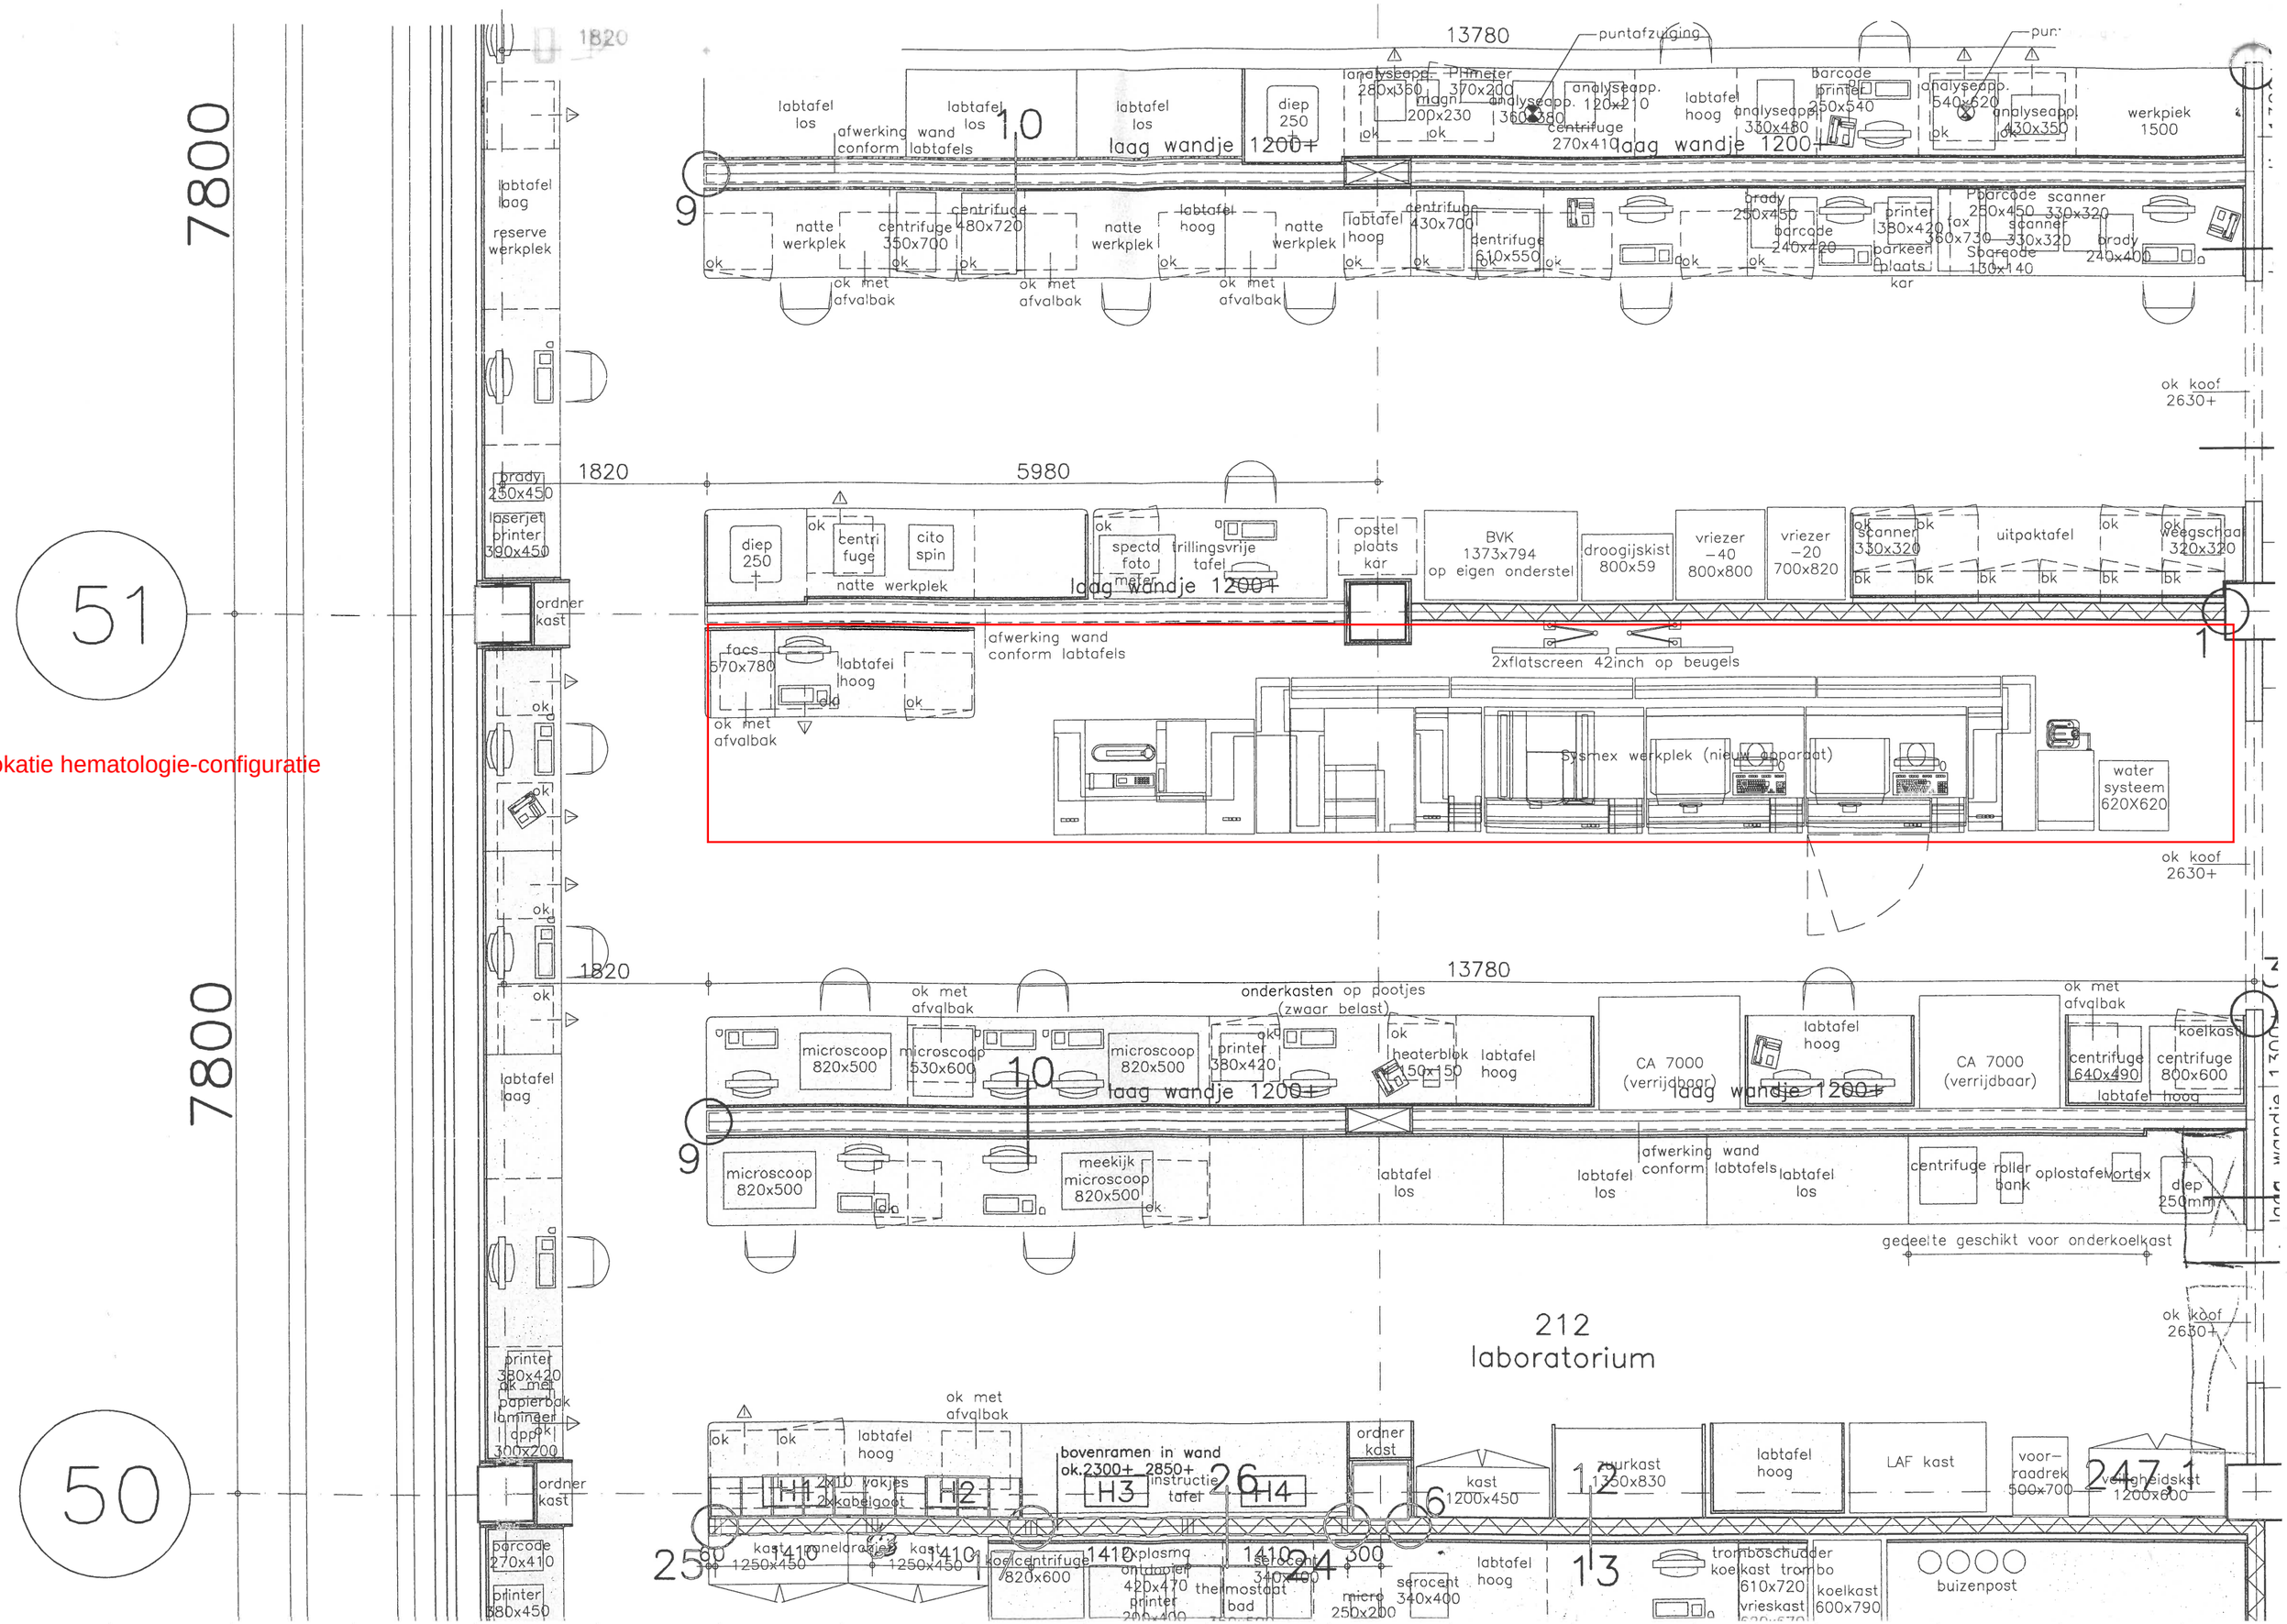
7800
1820
13780
puntafzuiging
labtafel los
afwerking conform
wand labtafels
labtafel los
labtafel los
diep 250
analyseapp. 280x360
Pimeter
magn 200x230
analyseapp. 370x200
analyseapp. 120x210
centrifuge 270x410
labtafel hoog
analyseapp. 330x480
barcode printer 250x540
analyseapp. 540x620
analyseapp. 430x350
werkpiek 1500
laag wandje 1200+
labtafel laag
reserve werkplek
natte werkplek
centrifuge 350x700
centrifuge 480x720
labtafel hoog
centrifuge 430x700
centrifuge 610x550
brady 250x450
barcode 240x420
printer 380x420
fax 360x730
barcode scanner 280x450
scanner 330x320
Sbarcode 130x140
brady 240x400
parkeer plaats kar
ok met afvalbak
ok koof 2630+
5980
brady 230x450
laserjet printer 390x450
ordner kast
diep 250
centri fuge
cito spin
natte werkplek
spectro foto meter
trillingsvrije tafel
opstel plaats kar
BVK 1373x794 op eigen onderstel
droogijskist 800x59
vriezer −40 800x800
vriezer −20 700x820
scanner 330x320
uitpaktafel
weegschaal 320x320
facs 570x780
labtafel hoog
afwerking wand conform labtafels
2xflatscreen 42inch op beugels
Sysmex werkplek (nieuw apparaat)
water systeem 620X620
51
Lokatie hematologie-configuratie
onderkasten op pootjes (zwaar belast)
microscoop 820x500
microscoop 530x600
printer 380x420
heaterblok 150x150
CA 7000 (verrijdbaar)
centrifuge 640x490
centrifuge 800x600
koelkast
meekijk microscoop 820x500
centrifuge
roller bank
oplostafel
vortex
diep 250mm
gedeelte geschikt voor onderkoelkast
212
laboratorium
printer 380x420
ok met papierbak
laminaat app 300x200
bovenramen in wand ok.2300+ 2850+
H1
H2
H3
H4
2x10 vakjes
2xkabelgoot
instructie tafel
kast 1250x450
mineralenrack
koel/centrifuge 820x600
plasma ontdooier 420x470
thermostaat bad
printer 200x400
micro 250x200
serocent 340x400
kast 1200x450
zuurkast 1350x830
LAF kast
voor-raadrek 500x700
veiligheidskst 1200x600
trombosschuader koelkast trombo 610x720
vrieskast
koelkast 600x790
buizenpost
parcode 270x410
printer 380x450
50
1410
1412
1413
1414
1247.1
25
24
26
6
12
13