

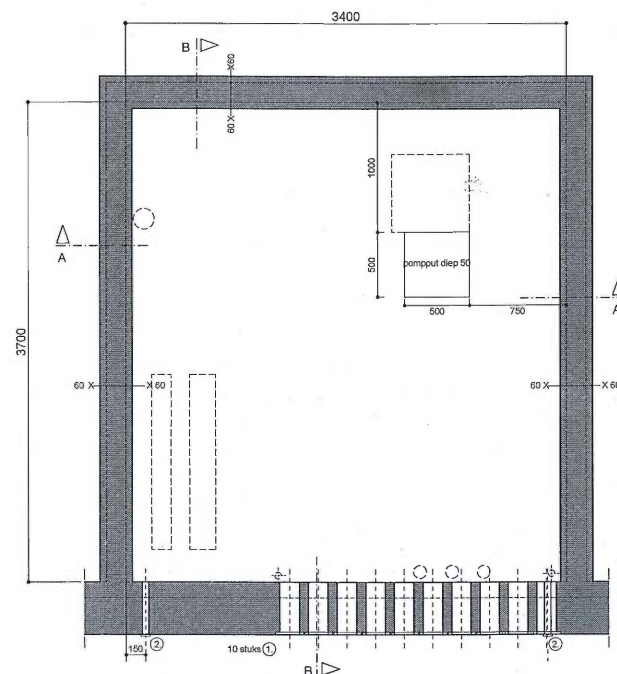
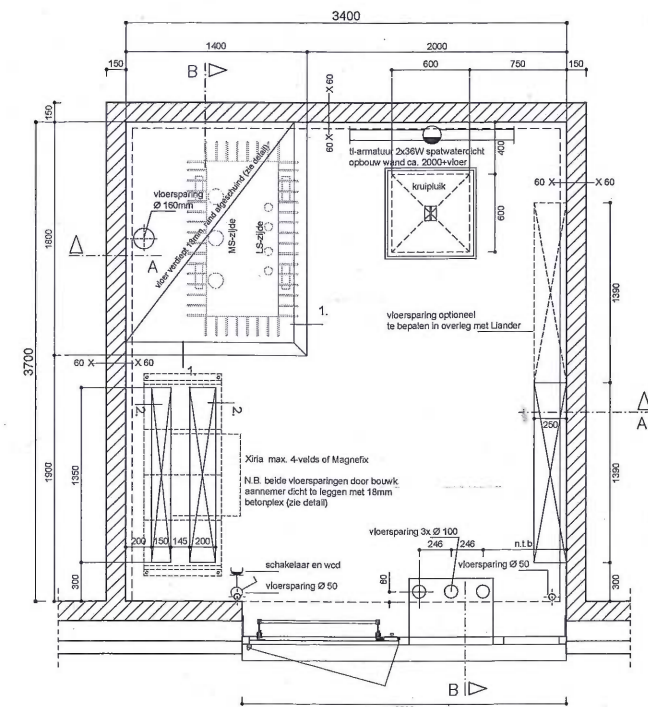
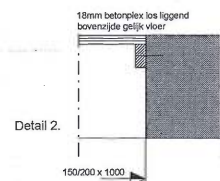



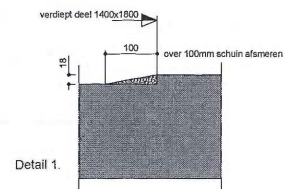


- 1 - kabeldoorroering Hauff HSI 150-KXX ingestort, levering en montage kabeldoorroering door bouw, aannemer dan wel installateur
 - 2 - instortbus Hauff ZVR 50X voorzien van voorgemonteerd plug Hauff HRD 50-Sgl levering en montage door bouw, aannemer dan wel installateur
- zie ook tekn. 19428

KELDER

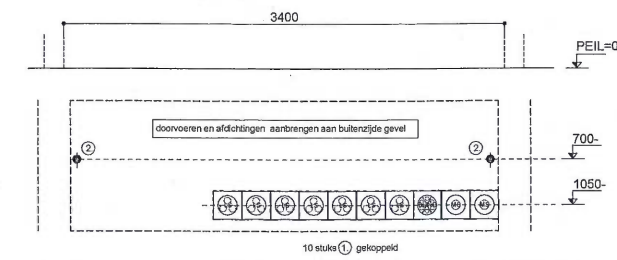

VOORBEELD UITVOERING BIJ MAXIMAAL 21 AFGAANDE (LS-)KABELS DIAMETER MAX. 54MM
FEITELIJK AANTAL IN TE STORTEN VOORZIENINGEN TYPE 1 VOLGENS OPGAVE LIANDER

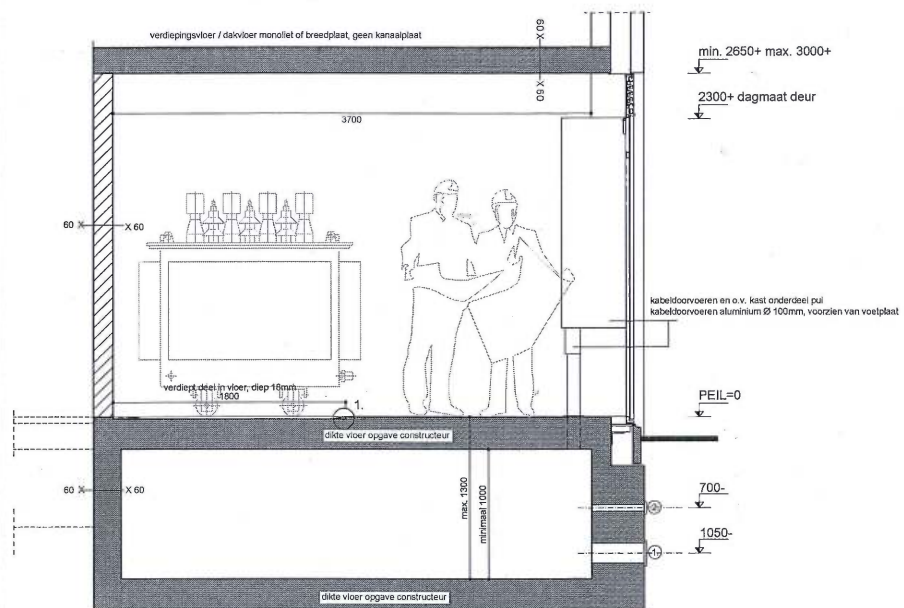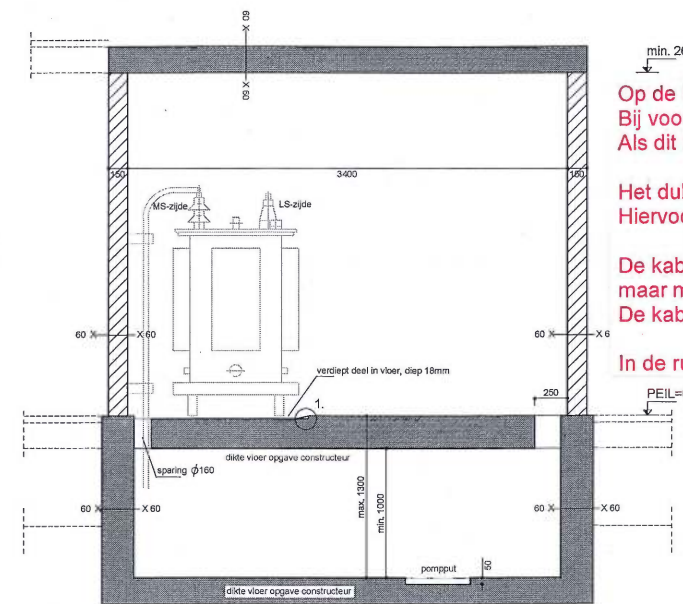

RENVOL

- tekening niet voor uitvoering!
- deze tekening maakt onderdeel uit van het bouwkundig Programma van Eisen Lander
- afwijkingen slechts na overleg met, en ter goedkeuring van Lander
- bouwkundige werktekeningen ruimten Lander en tekening gevelpui (incl. opgave netto ventilatie) ter controle Lander

BELASTINGSGEGEVENS VLOER	
transformator	32,00 kN
Magnetix	1,50 kN
Xiria	5,50 kN
algemeen	2 kN/m2

niet voor Lander:

- bouwkundige voorzieningen
- instortvoorzieningen vloer
- doorvoeren kabelinvoeren Hauff HSI 150 KXX en Hauff ZVR 50/X en HRD50-Sgl
- brandwerende maatregelen
- verlichtingsinstallatie


- voor in te storten vloeronderdelen en geveldoorvoeren zie tekn. 19428
- voor deur traforuimte zie tekn. 19430
- aangegeven wanddikten gebaseerd op kalkzandsteen, zie PvE Lander voor vereiste wanddikten overige materialen.
- al het in te storten staalwerk na de nodige bewerkingen thermisch verzinken volgens NEN-EN-ISO 1461, laagdikte minimaal 30 µm

Op de begane grond mogen er direct rondom de traforuimte geen woningen zitten. Bij voorkeur geen woningen direct boven de traforuimte. Als dit niet mogelijk is dan 1^e verdiepingvloer minimaal 4m boven trafovloer.

Het dubbel plafond uitvoeren met EMC sandwich beplating. Hiervoor Fa. Zwart opdracht geven en offerte naar klant.

De kabelverbinding van de trafo naar het LSrek mag niet tegen het plafond bevestigd worden maar moet zo laag mogelijk gehouden worden. De kabels zullen op het LSrek dmv een zij aansluiting gemonteerd moeten worden.

In de ruimte twee 9-velds rekken plaatsen.

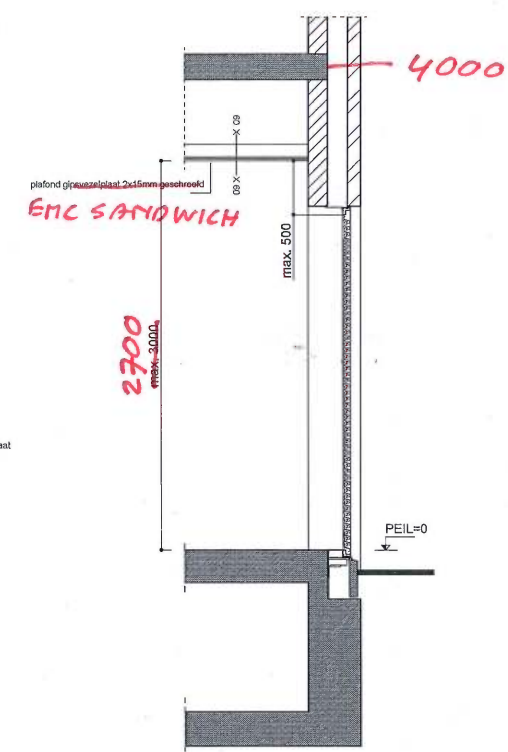

2700

EMC SANDWICH

4000

VARIANT VERLAAGD PLAFOND

Inpassing transformatorstation Algemeen Voedingspunt t/m 1000kVA "model Amsterdam" plattegrond en doorsneden		status	standaard
		schaal	1:20 1:5
		dispositie	midspanning
		formaat	A0
		tek.nr.	19435

Liander