


Plattegrond

Zitplaatsen totaal = 88

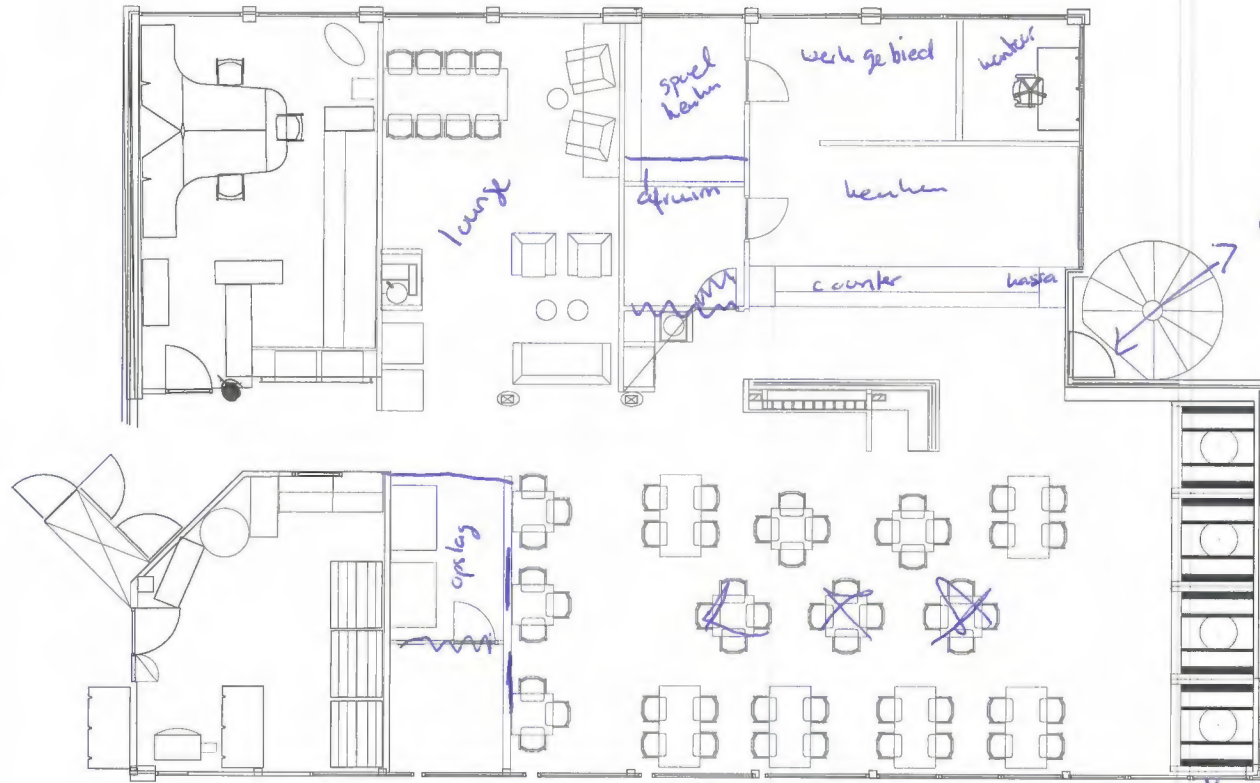

8x tafels
per tafel
= 8 pers.
max 6u

Schaal 1:100

ingang voor keuring

4x bankzittingen = per zitje 4 tot 6 pers
max 24



○ deuringang voor gederen
op plattegrond ook aangegeven met ○