



Bovenaanzicht

Schaal: 1 : 100

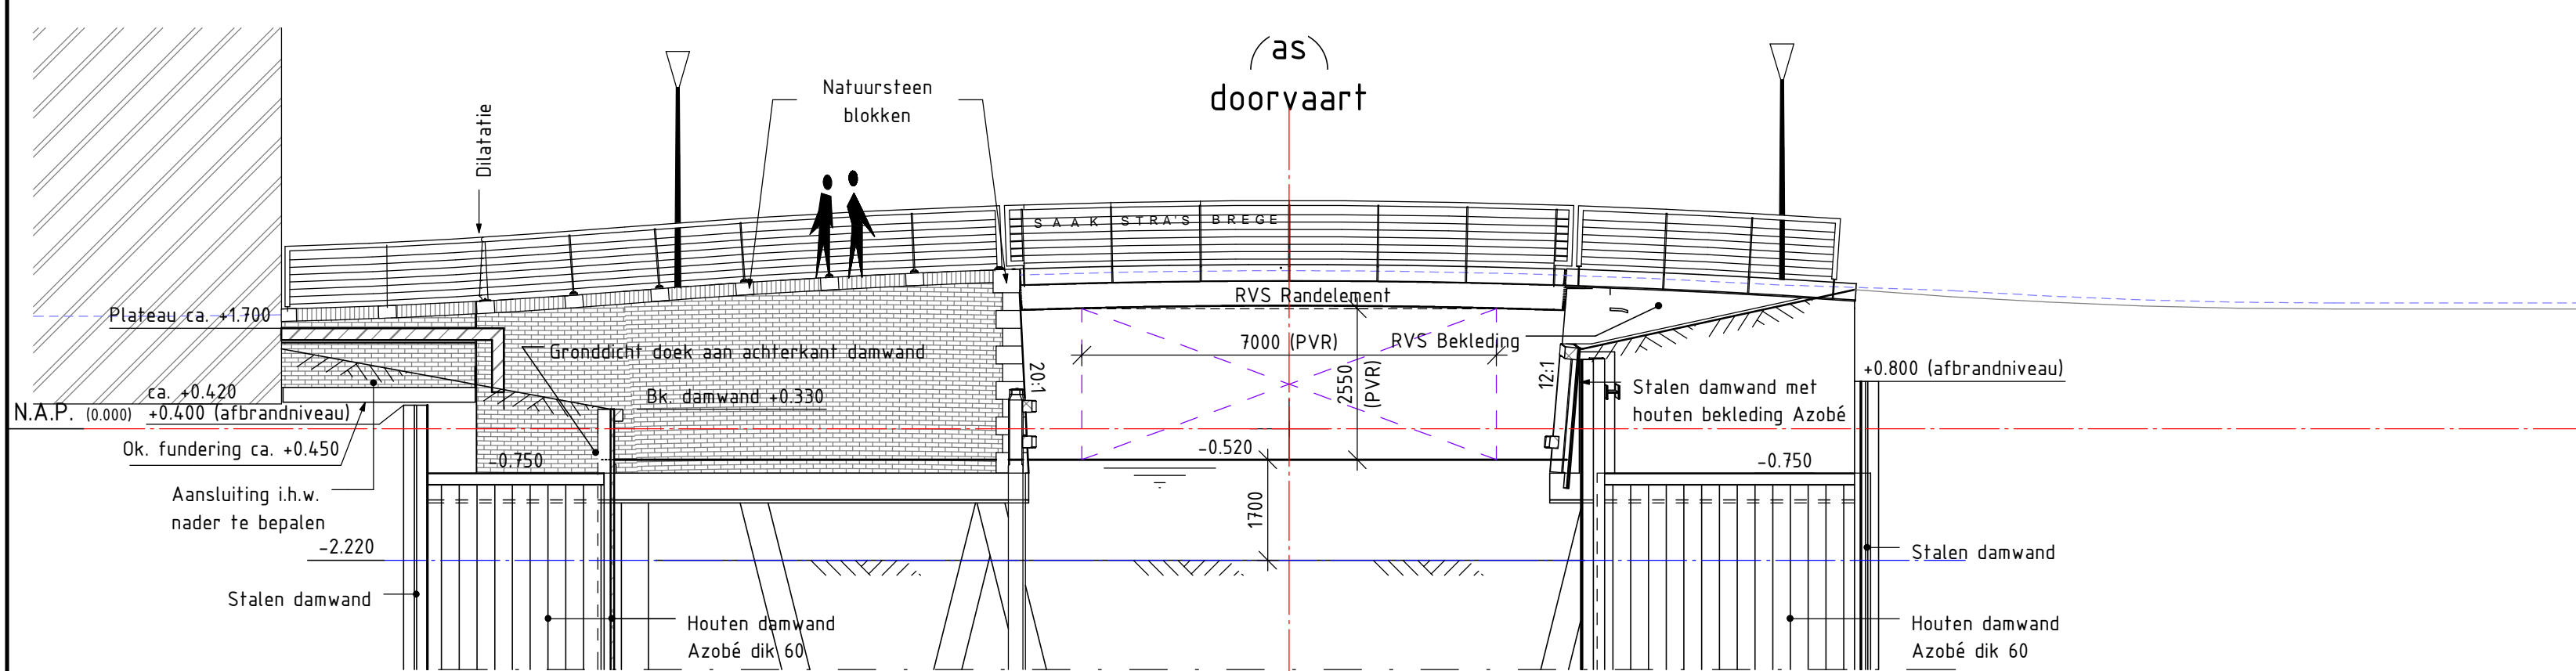


Zijaanzicht brug A-A

Schaal: 1 : 100

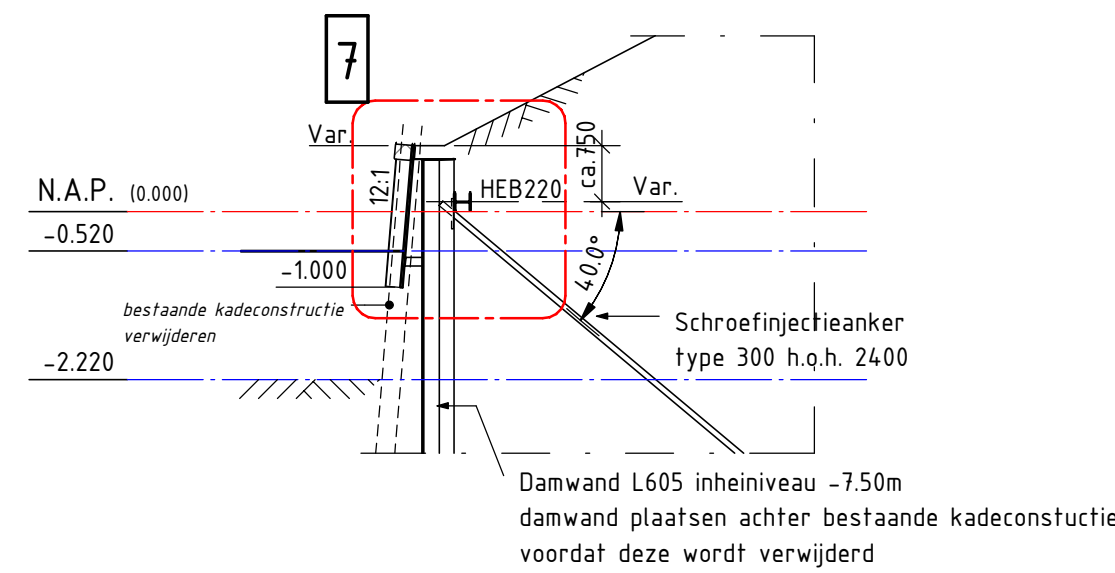


Doorsnede J

Schaal: 1 : 100

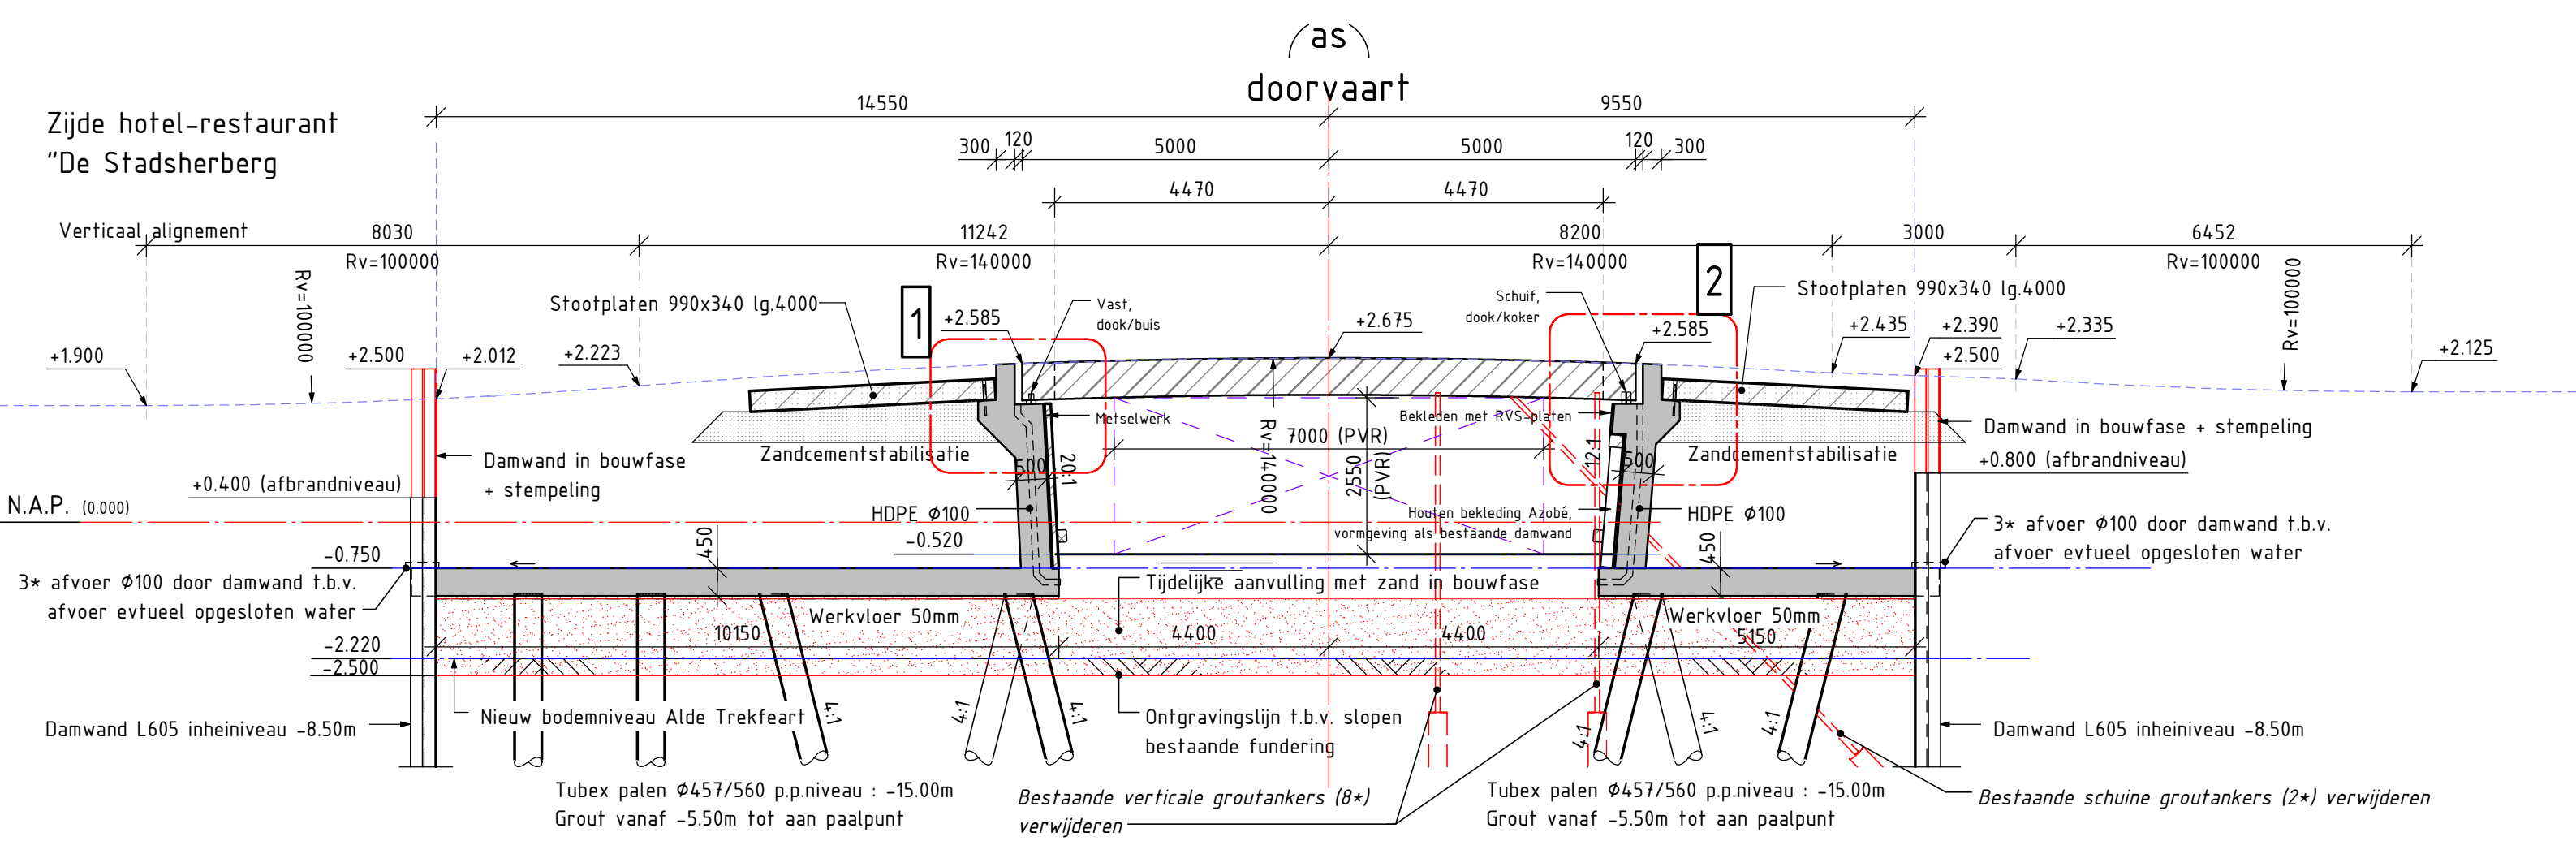


Langsdoorsnede B-B

Schaal: 1 : 100

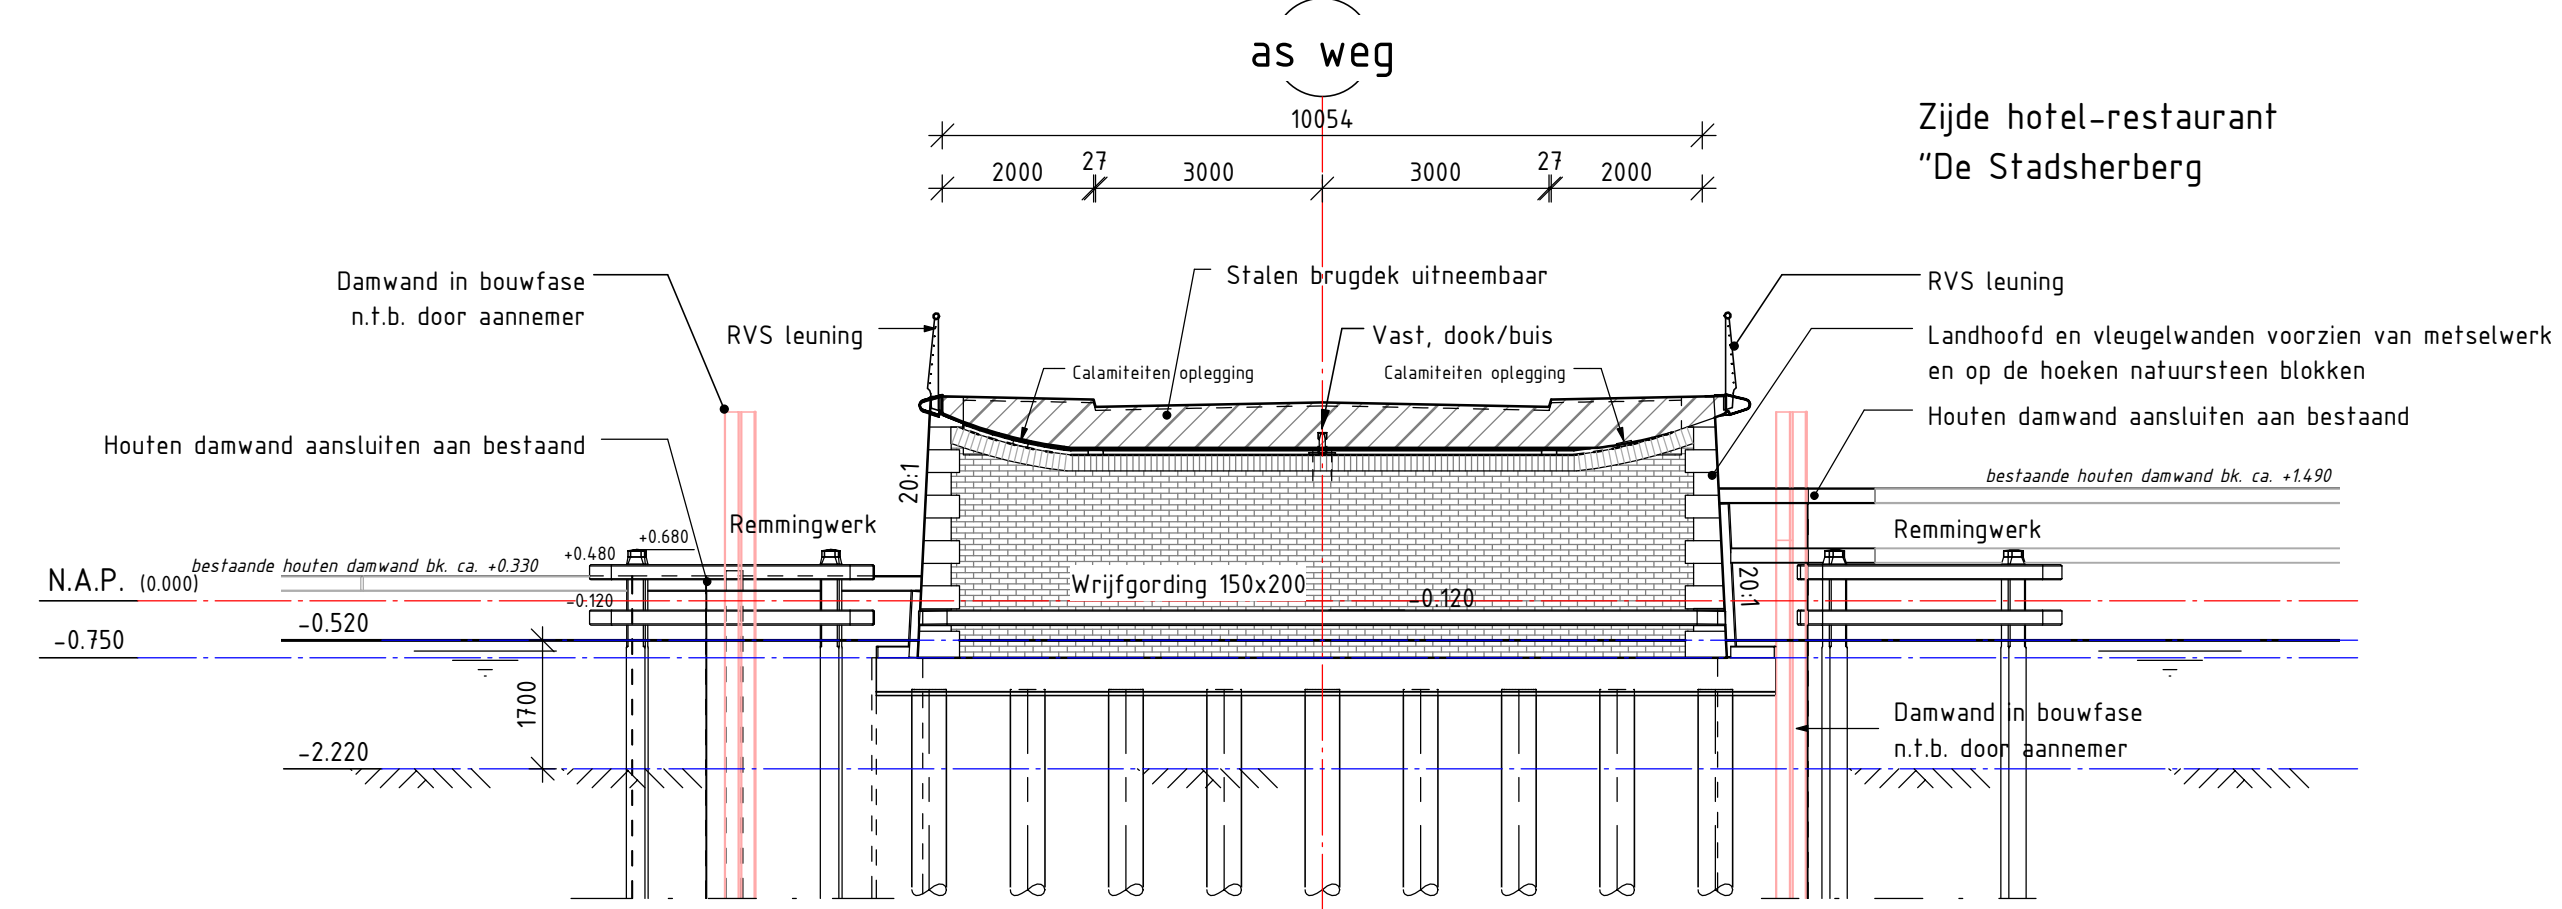


Doorsnede C-C

Schaal: 1 : 100

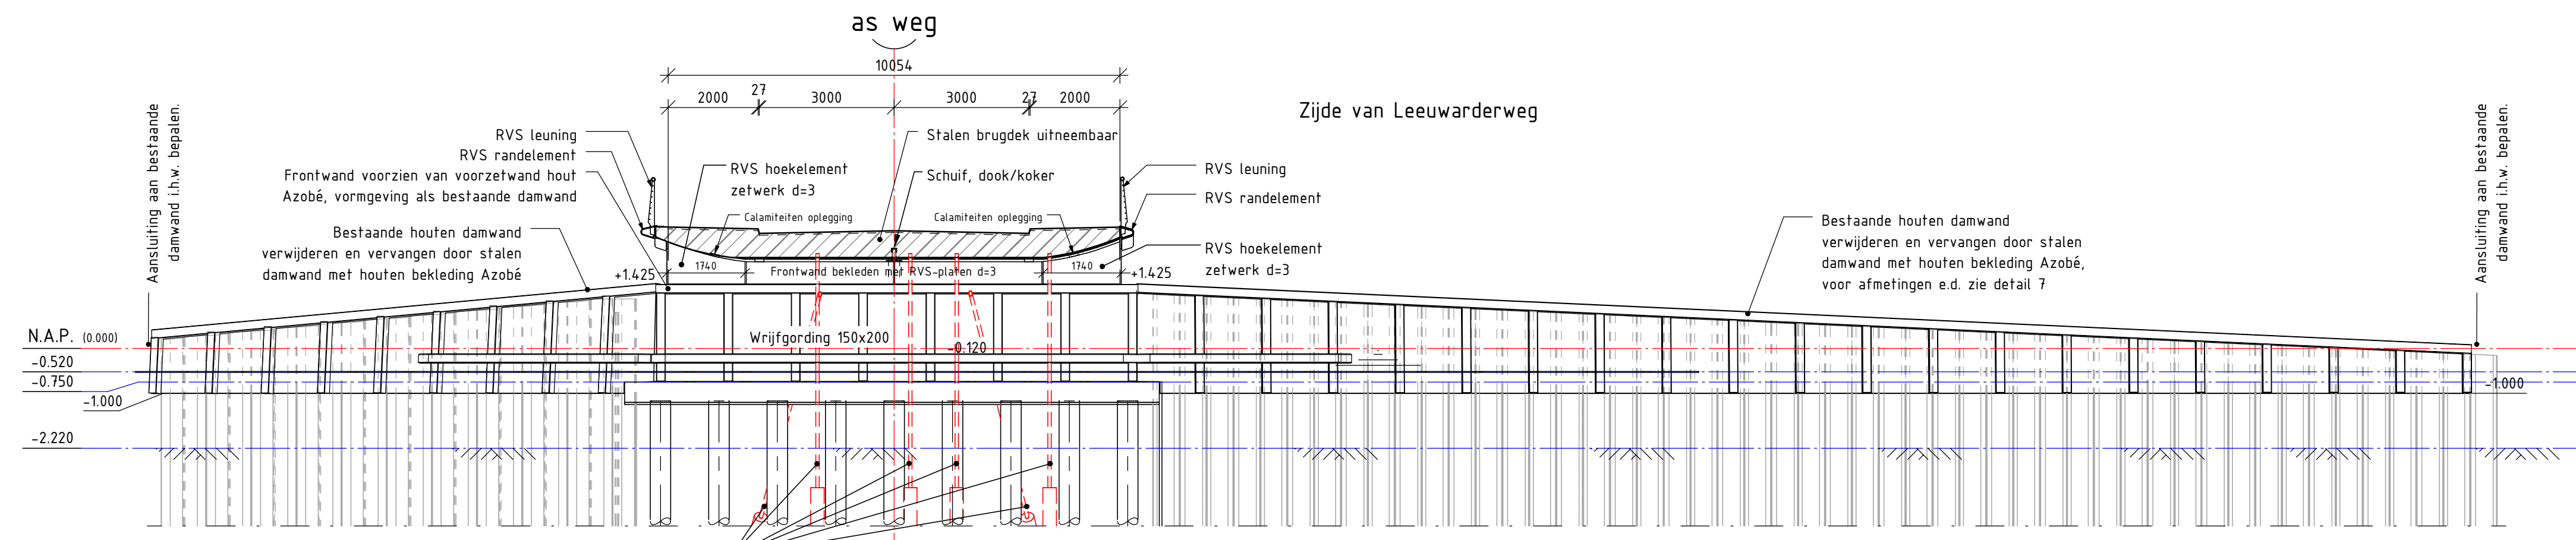


Doorsnede D-D

Schaal: 1 : 100

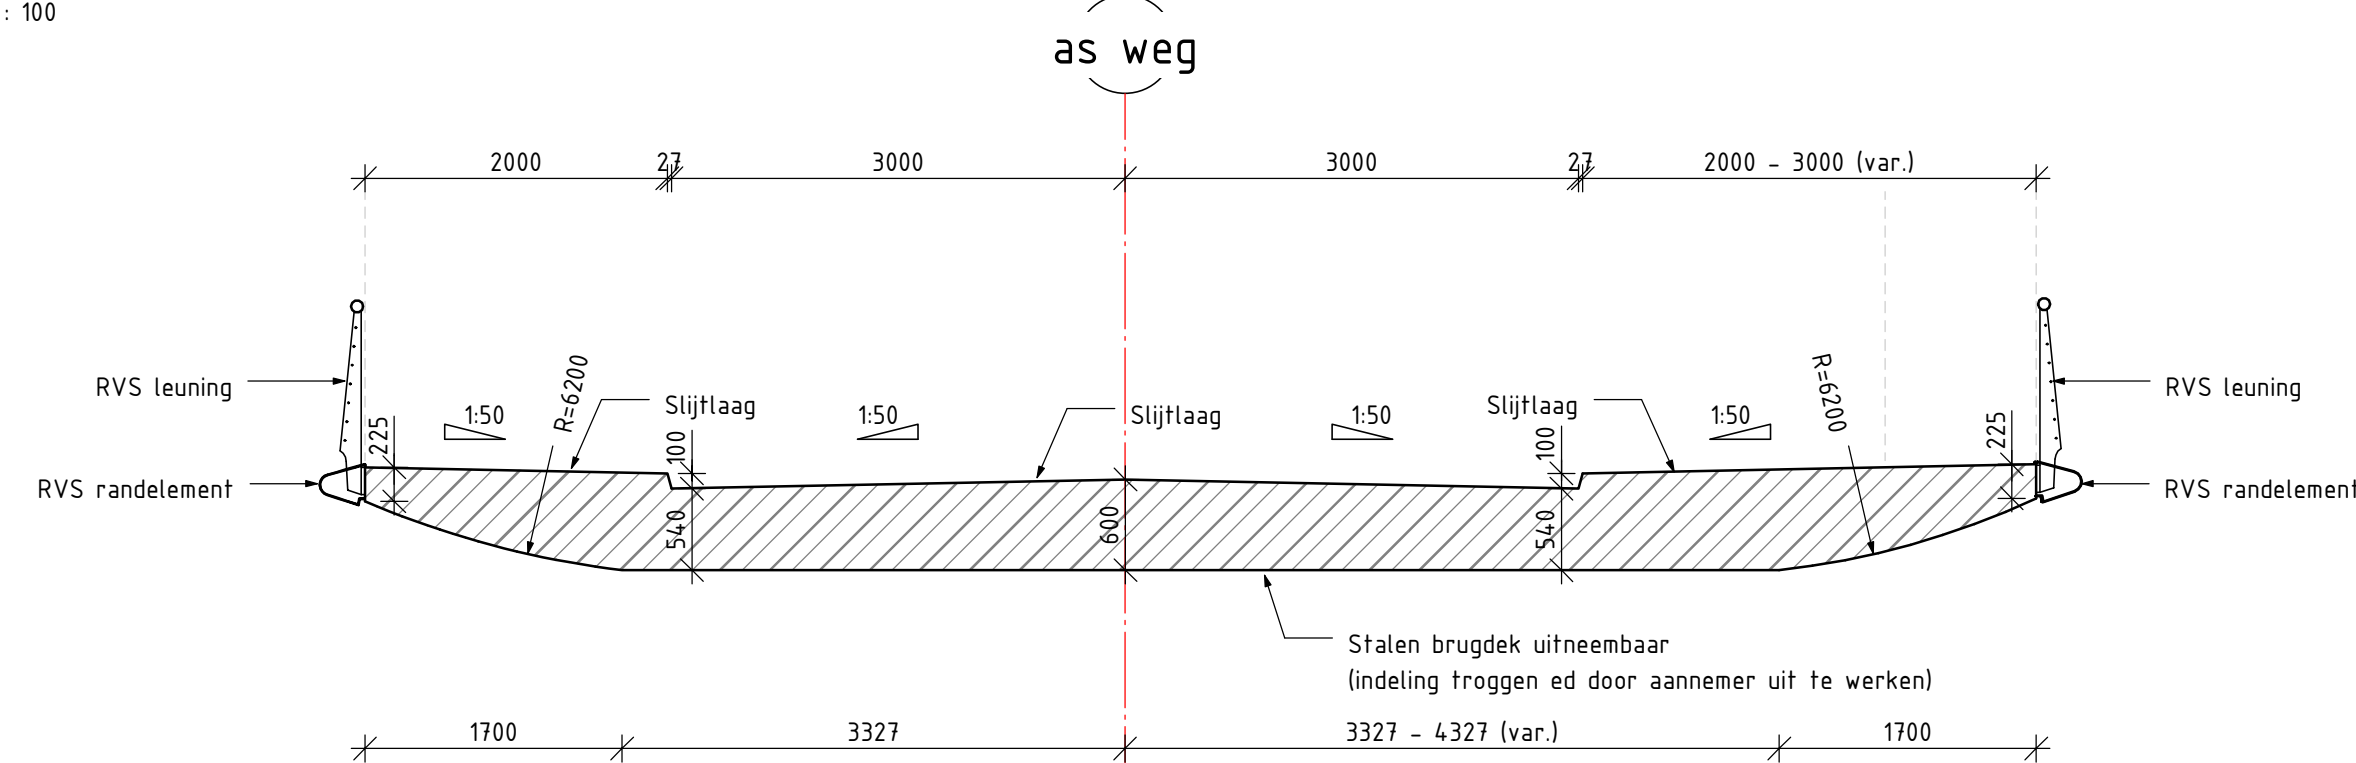


Doorsnede E-E (as doorvaart)

Schaal: 1 : 50

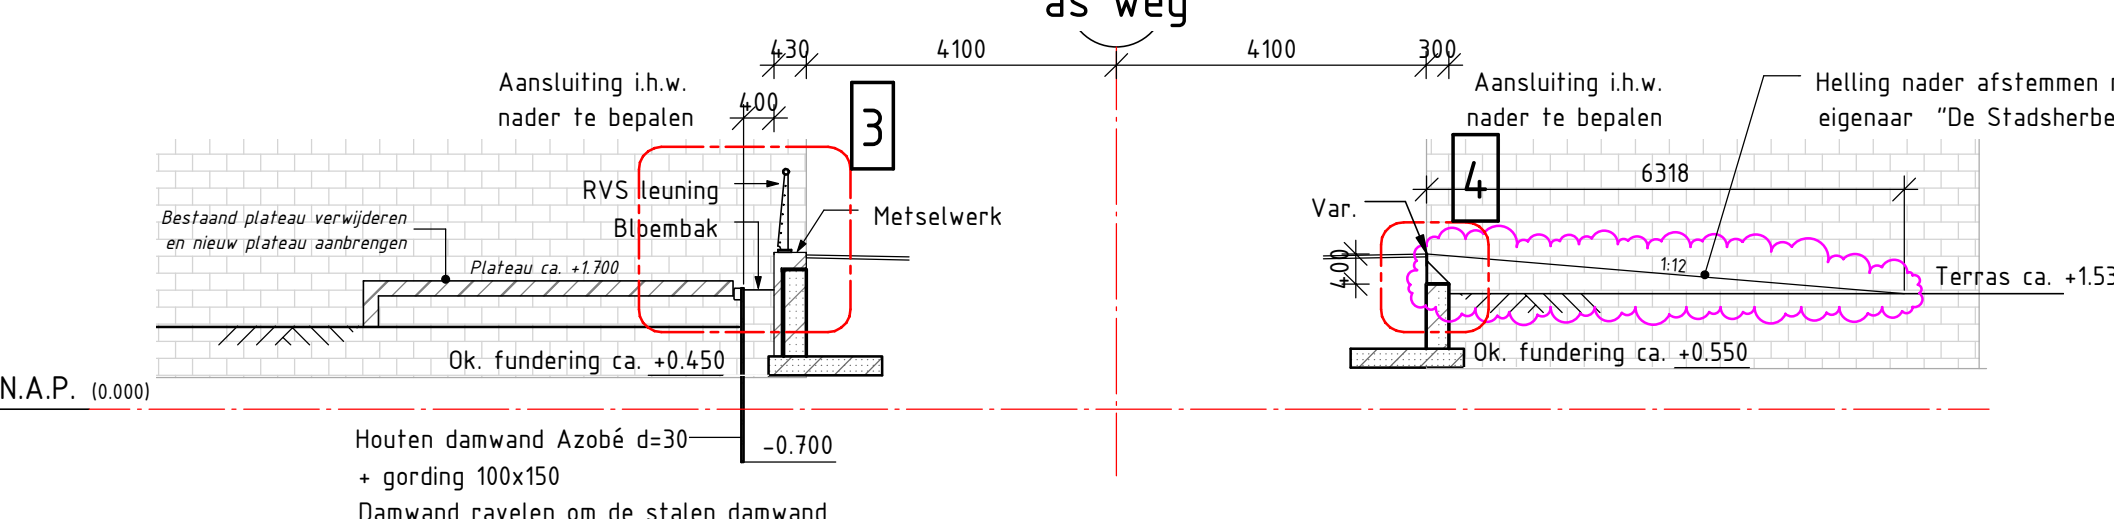


Doorsnede F-F

Schaal: 1 : 100

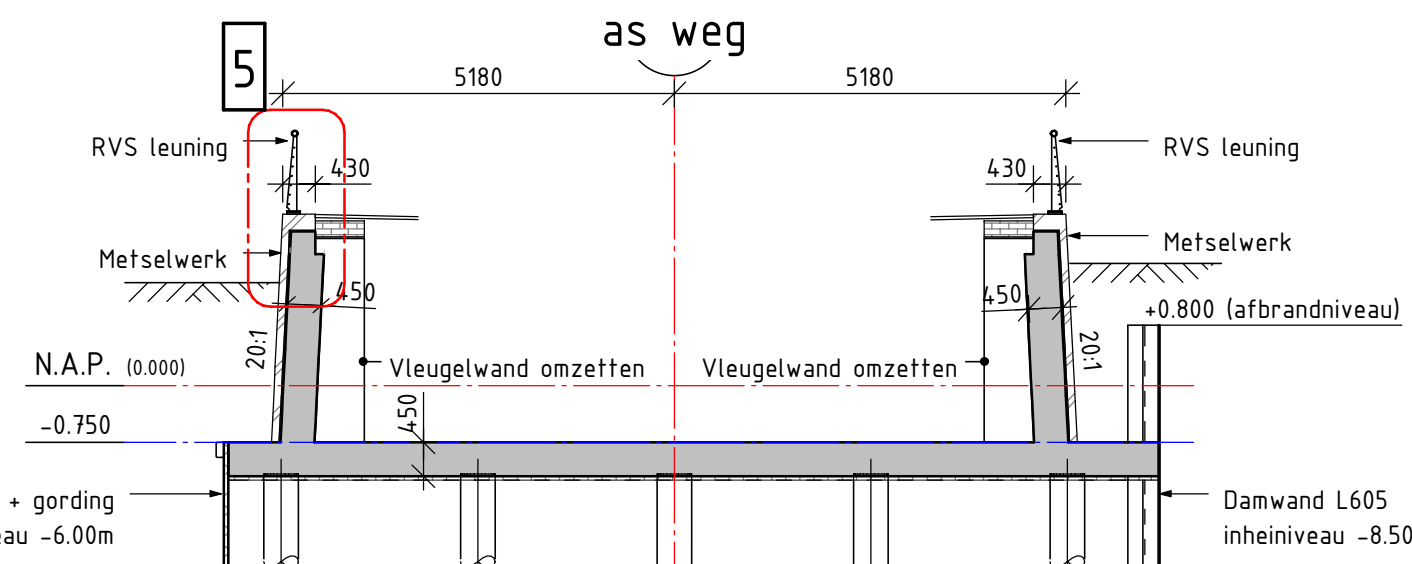

Doorsnede G-G

Schaal: 1 : 100

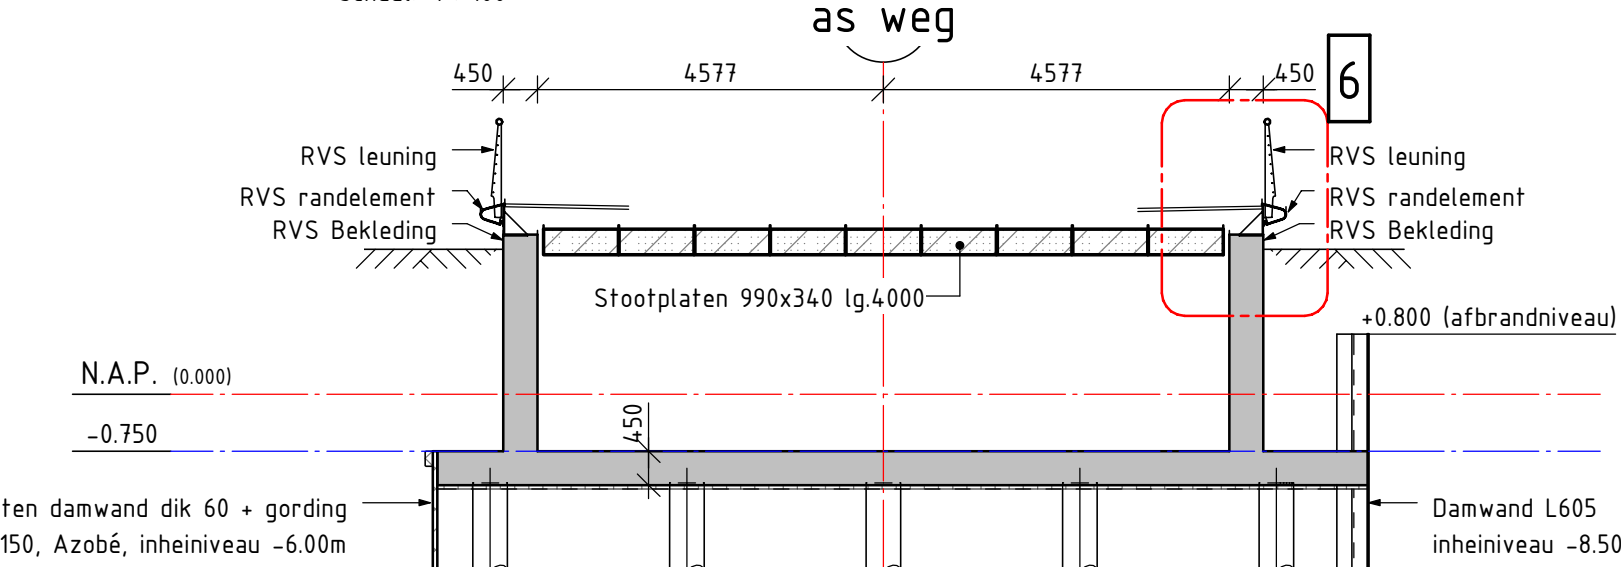

Doorsnede H-H

Schaal: 1 : 100

Verklaring:

	Gewapend beton
	Prefab beton
	Werkvloerbeton
	Hout
	Staal
	Metselwerk
	Natuursteen
	Funderingszand
	Zandcementstabilisatie

Tekeningen

Tekeningnr.	Tekeningomschrijving
C-3-0001	Aanzichten en doorsneden
C-3-0002	Details
C-3-0003	Plaatsplan en damwandplan
DP-3-0001	Doorsneden
KL-3-0001	Kabels en teidingen tekening
LP-3-0001	Langsdoorsneden nieuwe situatie
OW-3-0001	Opruimingstekening
S-3-0001	Nieuwe situatie inrichting

Opmerkingen:

- Maten in millimeters tenzij anders aangegeven
- Hoogten in meters t.o.v. N.A.P.
- Coördinaten in meters in RD-stelsel
- Maatvoering hoeken in 360 gradenstelsel

Dt	21-03-2016	Hoof van tekening	REB
Dt	21-03-2016	Overname	REB
Dt	05-02-2016	Ontwerp	REB
Dt	29-01-2016	Definitief	REB
Dt	14-12-2015	Goedgekeurd	REB
Nr.	001	Wijziging	REB

Gemeente Franekeradeel

Tekenaar: F.A. Bosgraaf 1:100, 1:50

Projectleider: M. Brinkman AD

Projectomschrijving: Saakstra's Brige te Franeker

Tekeningomschrijving: Bestektekening

Aanzichten en doorsneden

Tekeningnummer: 400246-C-3-0001

Schaal: 1:100, 1:50

Formaat: A0

Bladzijde: 1 IN 7

Wijziging: 02

www.anteagroup.nl

anteagroup

017 3000000