




Doorsnede A

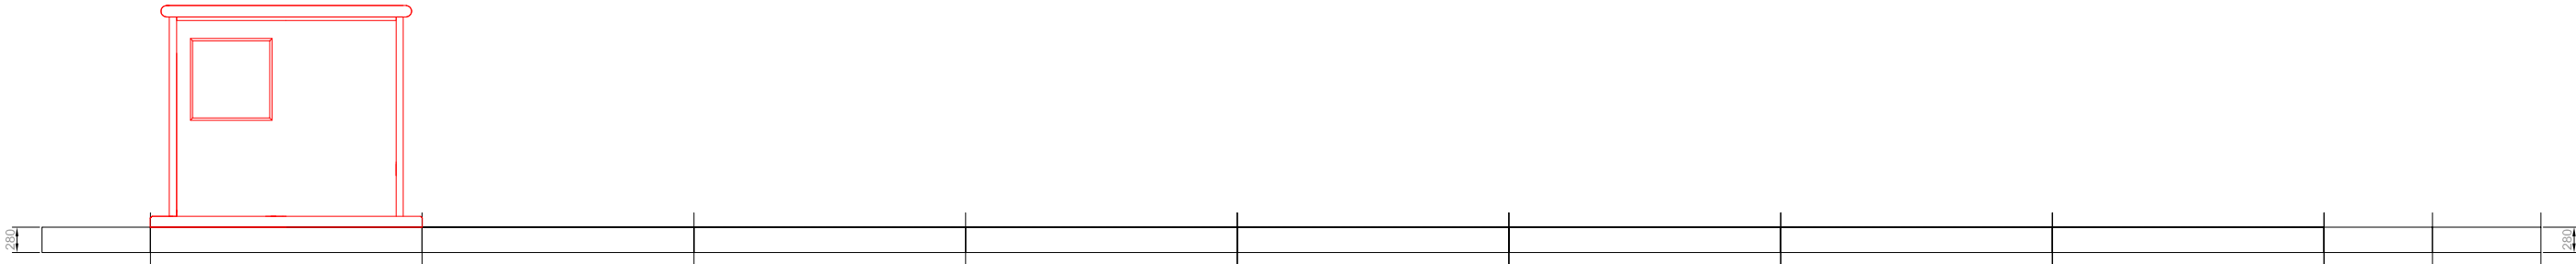

Achteraanzicht

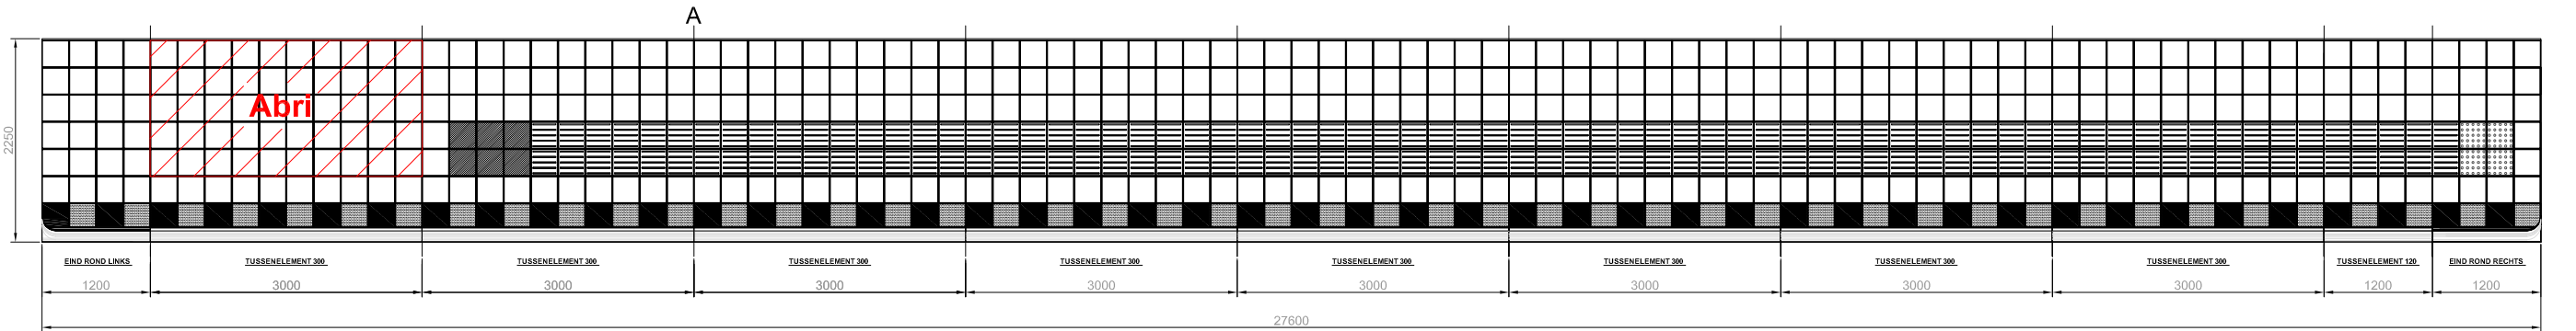


Bovenaanzicht

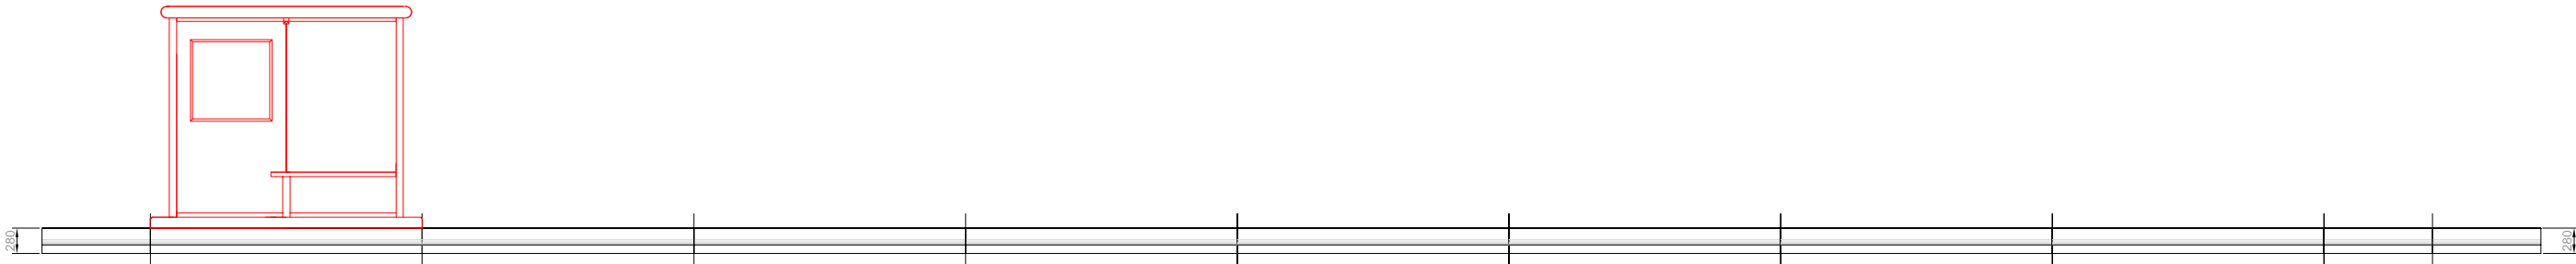

Vooraanzicht

Halte bestaat uit:

- 1 st. Busperron GX 18, Eind rond links, 120*225*28 cm, grijs, inclusief zwart/wit blokmarkering
- 1 st. Busperron GX 18, 300*225*28 cm, grijs, inclusief zwart/wit blokmarkering
- 1 st. Busperron GX 18, 300*225*28 cm, grijs, inclusief zwart/wit blokmarkering, geleidelijnen wit 180*60 cm en 6 markeringstegels (klank, kleur titaan)
- 6 st. Busperron GX 18, 300*225*28 cm, grijs, inclusief zwart/wit blokmarkering en geleidelijnen wit 300*60 cm
- 1 st. Busperron GX 18, 120*225*28 cm, grijs, inclusief zwart/wit blokmarkering en geleidelijnen wit 120*60 cm
- 1 st. Busperron GX 18, Eind rond rechts, 120*225*28 cm, grijs, inclusief zwart/wit blokmarkering, geleidelijnen wit 30*60 cm en noppen wit 60*60 cm

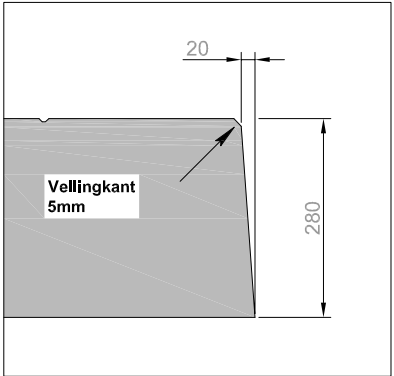

Aanpassing bestaand ontwerp



Project :
Gemeente Hulst

Onderdeel :
Voorstel Leicon
Halte 1, breed 2,25 m1

Getekend : DH
Datum : 18-01-2016
Revisie **A: 08-03-2016**

Project - bladnr.

350
1

--overzichtstekening--