

This drawing remains property of HYCOM B.V. Apeldoorn without written consent of the preparator reproduction or disclosure to third parties is not allowed.


Deze tekening blijft eigendom van HYCOM B.V. Apeldoorn en mag zonder haar toestemming niet gecopieerd of aan derden ter inzage worden gegeven, noch ten behoeve van derden worden gebruikt.

MULTISEAL - ZWAAR

R.V.S.

90°

SAE FLENSAANSL. - ZWAAR

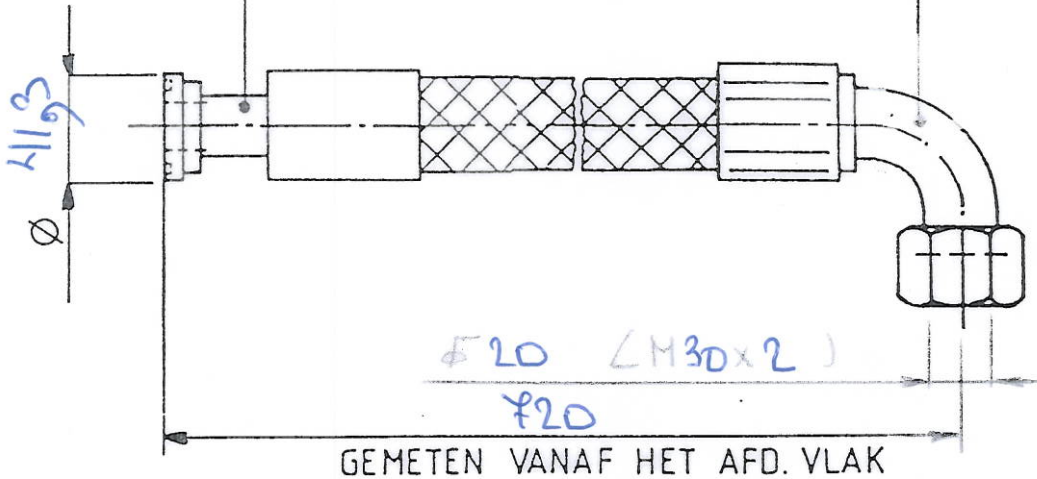

GEMETEN VANAF HET AFD. VLAK

SLANGTYPE : 0423-12RM

DOORLAAT : 3/4" NW : 20

WERKDRUK : 245 bar.

BARSTDRUK : 980 bar. MIN.

GESCHIKT VOOR 3/4" SAE

SPLITFLENZEN 6000 psi.

H.O.H. 50,8 x 23,8

BUIGRADIUS MIN.: 120 mm.

MEDIUM : HYDR. OLIE

1x "SPEC"

1	R1	000	VVV
4	R5	000	VVV
10	R4	000	VVV
40	R3	000	VVV
100	R2	00	VV
200	R1	0	V
3000	R0	~	~
DEIN RIJ-AANSLUITING			
RUYMTE-PLAATSE			
ZONDER/BIJZONDER MET RIJEN TOEGEB			


TOLERANTIE AANHOUDING

25 ± 2	25,0 ± 0,2	25,00 ± 0,02
25 ± 1	25,0 ± 0,1	25,00 ± 0,01
25 ± 0,5	25,0 ± 0,05	25,00 ± 0,005

PASSINGEN

volgens ISO



WIJZIGINGEN	DOOR	D.D.	SCHAAL: _____	DATUM: _____	OPM.: _____	
			GET.: <u>ab</u>	<u>D30709</u>	O-RING ; PRP 214	
			GEC.: _____			
			HYDR. SLANG		39190 / Pos. 1011	
			 <b>HYCOM</b> b.v. APELDOORN Onderneming voor Hydrauliek	FORM. A4	AANT. DL 1.	BLAD NR 1.
				TEKENING NR. <u>39190.1011</u>		
					0614R	