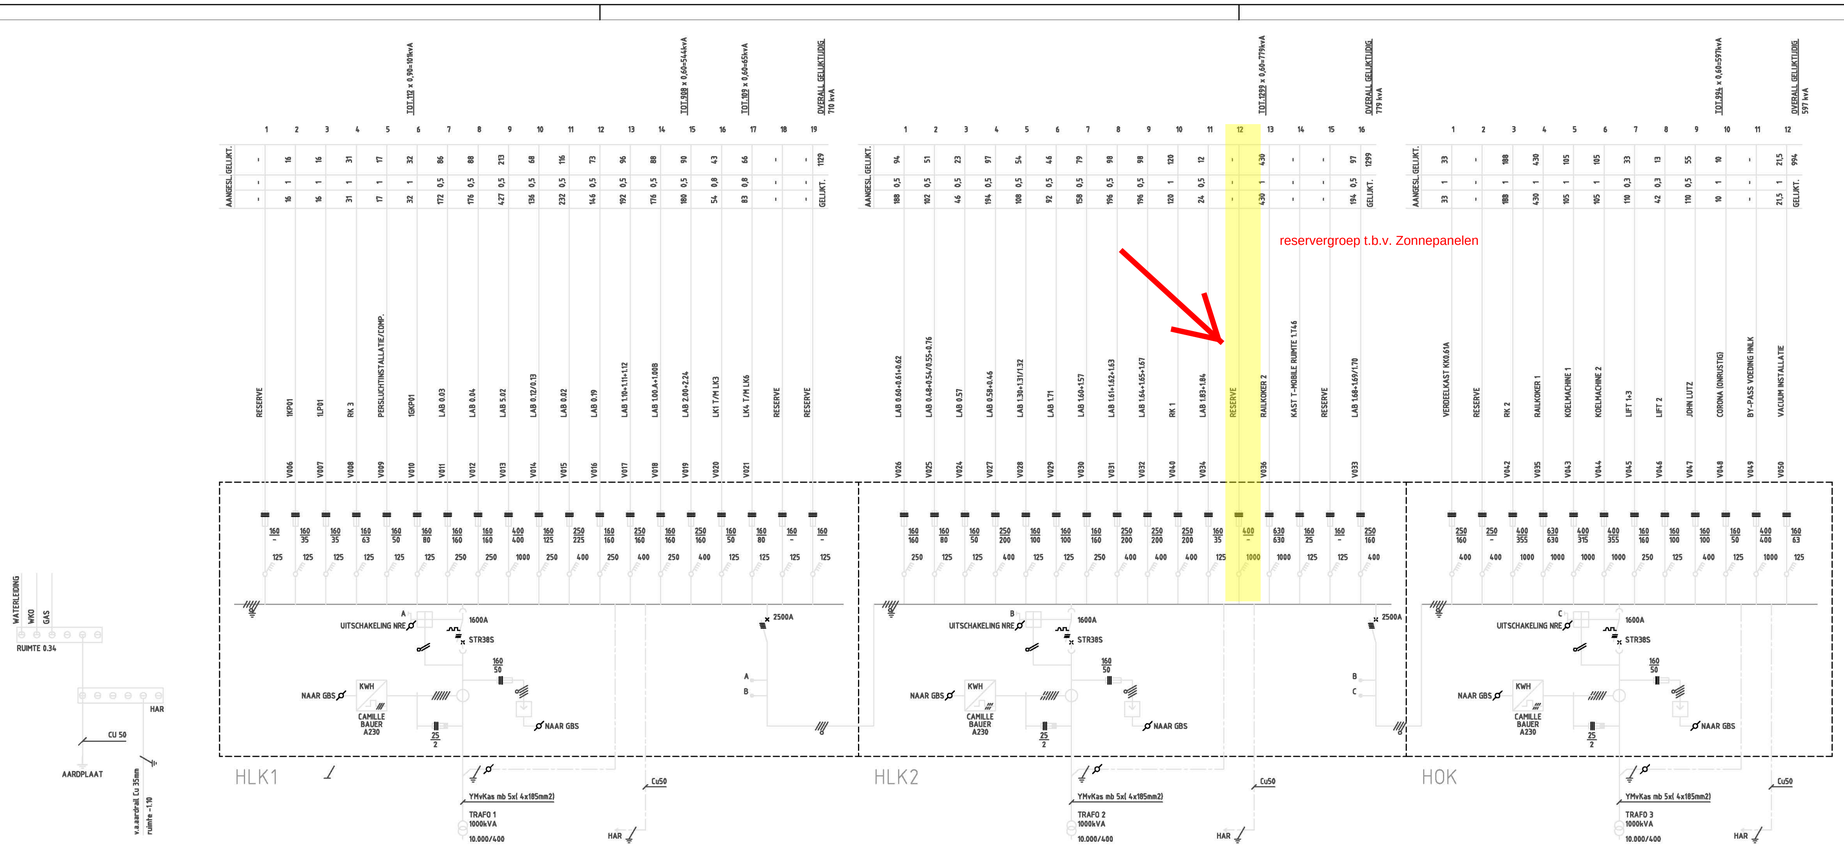

WERK: REVISIE ELEKTRISCHE INSTALLATIE SPECTRUM			BIJBEH. BESTEK
ONDERWERP: HOOFDVERDEELKAST HLK1 / HLK2 / HOK BEGANE GROND ZUID			OPDRACHT NR.:
BOUWTECHNISCHE DIENST TU/e EINDHOVEN	SCHAAL: N.V.T.		AANTAL BL.: / BLAD:
	GET.: 24-01-2003	CL / FORM.	TEK. NR.: 75A03001
	FIRMA-NAAM		

PAR.: STRUKTON | NV
DATUM: 24-12-13 | 26-11-13
WIJZIGING: WO 17859.00 | WO 17119.00

TUE-CAD R:\TEK\7500\75A03001.DWG