


Situatie A4 Burgerveen - Leiden

Tekening A4-AI-01-T-41001

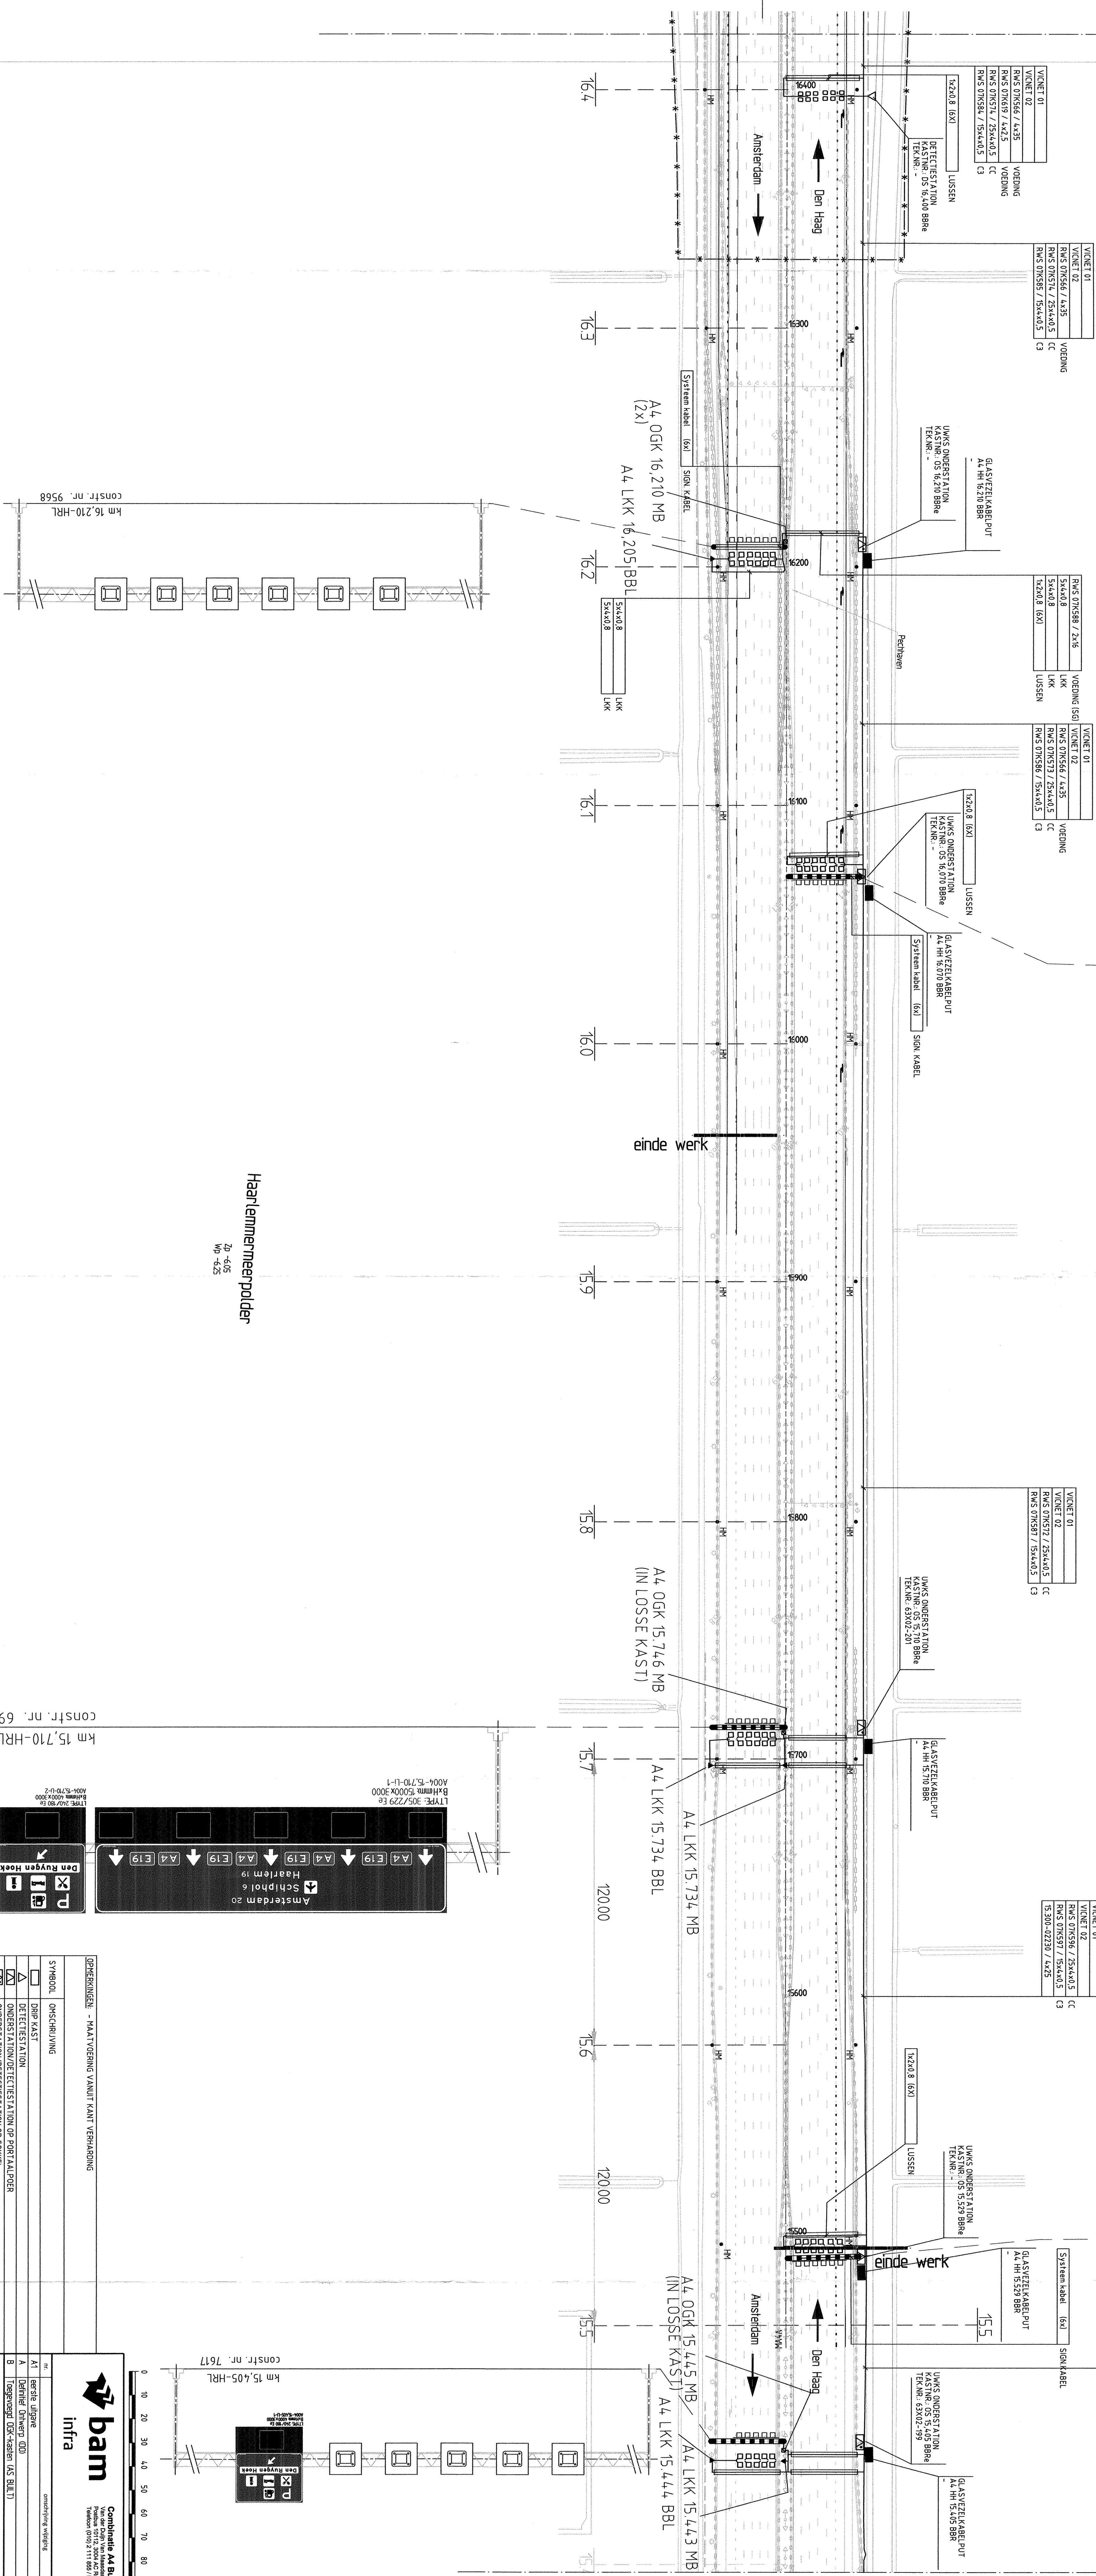

OPMERKINGEN: - MAATVOERING VANUIT KANT VERHARDINING

SYMBOL	OMSCHRIJVING
--------	--------------

<input type="checkbox"/>	

<input checked="" type="checkbox"/>	SPLITS KAST

T	TUNNELSIGNALGEVER

GLASVEZELKABELPUT HH	


	FILM PORTAL
	ANWB PORTAL

MOF, AM = AFTAKMOF, EM = EINDMOF, VM = VE

18	19
----	----

Combine A4 Burgerven - Leiden
 Van der Oude Van Vlaanderen 11, Rijsoord
 Postbus 10112, 2004 AC Rotterdam
 Telefoon (010) 211 8551 Fax (010) 211 8113

nr.	omschrijving wijziging	datum	paraaf
A1	eerste uitgave	pekkend	25-11-2008
A	Definitief ontwerp (DO)	DOC	16-02-2009

--	-------------------	--------------------

Rijksweg 4	Project: Verbreding Burgenveen-leiden
Wegvak 1 noord	
Installatiekening	
	Akt.
	p.m.
	behoort bij

Situatie		R. Sijpekerbuik		projectcode	
km. 15.400 t/m 16.400		1/4 20-0-11		1/1000	
k. - buitenblad n.		format A0		schaal	

21	22	23	24
bevestigend wijgegeven status	H. Vos W. Geil B	dossiercode dmscode A4-AI-01-T-41001	2.1. 01.11 06-04-2011

AS BUILT