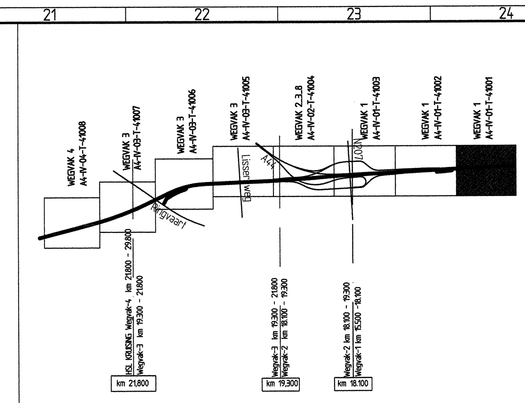

Situatie A4 Burgerveen - Leiden

Gemeente Haarlemmermeer

Tekening A4-IV-01-T-41002
Tekening A4-IV-01-T-41001

RWS 05K320 / GVK 48V
RWS VICNET01/Ø50mm 96V
RWS VICNET02/Ø50mm RES
RWS 07K566 / 4x35 VOEDING

UWKS ONDERSTATION
KASTNR.: OS 16.210 BBR
TEK.NR.: -

GLASVEZELKABELPUT
A4 HH 16.210 BBR
-

RWS 05K320 / GVK 48V
RWS VICNET01/Ø50mm 96V
RWS VICNET02/Ø50mm RES
RWS 07K566 / 4x35 VOEDING

UWKS ONDERSTATION
KASTNR.: OS 16.070 BBR
TEK.NR.: -

GLASVEZELKABELPUT
A4 HH 16.070 BBR
-

RWS 05K320 / GVK 48V
RWS VICNET01/Ø50mm 96V
RWS VICNET02/Ø50mm RES

UWKS ONDERSTATION
KASTNR.: OS 15.710 BBR
TEK.NR: 63X02-201

GLASVEZELKABELPUT
A4 HH 15.710 BBR
-

RWS H98K024 / 3x6
RWS 05K320 / GVK 48V
RWS 05K315 / HDPE 32

CAMERAKAST
KASTNR.: H98V6306
TEK.NR.: 63X15-017

RWS VICNET01/Ø50mm 96V
RWS VICNET02/Ø50mm RES
RWS 05K320 / GVK 48V
15.300-02230 / 4x25 VOEDING

UWKS ONDERSTATION
KASTNR.: OS 15.529 BBR
TEK.NR.: -

GLASVEZELKABELPUT
A4 HH 15.529 BBR
-

RWS VICNET01/Ø50mm 96V
RWS VICNET02/Ø50mm RES
RWS 05K320 / GVK 48V
15.300-02230 / 4x25 VOEDING

UWKS ONDERSTATION
KASTNR.: OS 15.405 BBR
TEK.NR.: 63X02-199

GLASVEZELKABELPUT
A4 HH 15.405 BBR
-

RWS VICNET01/Ø50mm 96V
RWS VICNET02/Ø50mm RES
RWS H98K024 / 3x6
RWS 05K320 / GVK 48V
RWS 05K319 / HDPE 32

Tekening A4-IV-01-T-41001

Pechhaven

BREAKOUT/Ø50mm 4V

CAM 02
A4-VLR- 16.070

COMBIKABEL

A4-LI-15.9

CAM 01
A4-VER- 15.529

A4-LI-15.5

einde werk

15.5

HM

16.4 16.3 16.2 16.1 16.0 15.9 15.8 15.7 120.00 15.6 120.00 15.5 15.4

Haarlemmermeerpolder
Zp -6.05
Wp -6.25

AS BUILT

0 10 20 30 40 50 60 70 80 90 100mtr

OPMERKINGEN: - MAATVOERING VANUIT KANT VERHARDING

SYMBOOL	OMSCHRIJVING
	VERDEELINRICHTING VOEDINGSKAST
A1	ONDERSTATION/DETECTIESTATION OP PORTAALPOER
A2	ONDERSTATION/DETECTIESTATION OP SOKKEL
	GLASVEZELKABELPUT HH
	CCTV CAMERA, DRAAIBAAR
	MTM PORTAAL
	ANWB PORTAAL
	COMBI PORTAAL (MTM+ANWB)
	HDPE KOPPELING
	MOF, AM = AFTAKMOF, EM = EINDMOF, VM = VERBINDINGSMOF
	MANTELBUIS ONDERGRONDS
	GOOT INGESTORTE VOORZIENING

bam infra

Combinatie A4 Burgerveen - Leiden
Van der Duijn Van Maasdamweg 11, Rotterdam
Postbus 10112, 3004 AC Rotterdam
Telefoon (010) 2 111 855 / Fax (010) 2 111 813

nr.	omschrijving wijziging	getekend	datum	paraaf
A01	Eerste uitgave t.b.v. VAR	RNI	20-04-2009	
A	Definief Ontwerp	RNI	05-05-2009	
B	Glasvezelkabelput en HDPE toegevoegd (AS BUILT)	DGC	04-10-2010	

Rijkswaterstaat Dienst Verkeer en Scheepvaart
hoofdafdeling RI
afdeling RTE

Rijksweg 4 Project: Verbreding Burgerveen-Leiden

Wegvak 1 noord
Installatietekening incident management camera 's

Cameraplan
Situatie
km. 15.400 t/m 16.400

constructeur	R. Suykerbuyk	datum	26-01-2011
gecontroleerd	H. Vos	datum	04-11-2011
vrijgegeven	W. Gal	datum	04-11-2011

projectcode
dossiercode
dienstcode

status: Ontwerp vrijgegeven | versie: B | reg.nr. A4-IV-01-T-41001

Fiatte! ID.
project nummer:
tekening nummer:

areau uitbesteding
dir. par.
behoort bij
18 bladen, blad nr. 1
formaat: A0
schaal 1:1000

ORIGINEEL