
		<b>Combinatie Afd. Burgeveen - Leiden</b> Hoge Rijdweg 277, Leiden Postbus 1878, 2301 LM Leiden Telefoon (071) 816 000 / Fax (071) 816 011		Project D: Hoge Rijdweg 277, Leiden Project nummer: Tekening nummer:	
		Afd. Burgeveen Afd. Leiden		Afd. Burgeveen Afd. Leiden	
nr.	omschrijving wijziging	gepland	daar	para.	
A01	te Uithage t.b.v. VAR	PHIO	19-12-98		
A	A definitief Ontwerp	RJA	20-02-2009		
B	Gewijzigd kolom masten/armatuur (AS BUILT)	RSu	27-09-2010		
Rijswegvertoetst aanvaard geen wijziging van de inhoud van het ontwerp is het gebruik van het tekenen van deze tekening alleen voor de afbouw van het ontwerp.					
<b>Rijksweg 4</b> Project: Verbreding Burgeveen-Leiden					
Wegwijd 1 noord					
Installatie ftekening					
<b>Openbare verlichting</b>					
Situatie					
km. 15.500 t/m 16.400					
constructeur R. Jacobs gecontroleerd J. Vis vergoed W. Gall Ontwerp Vrijgeveen					
21	22	23	24	25	26

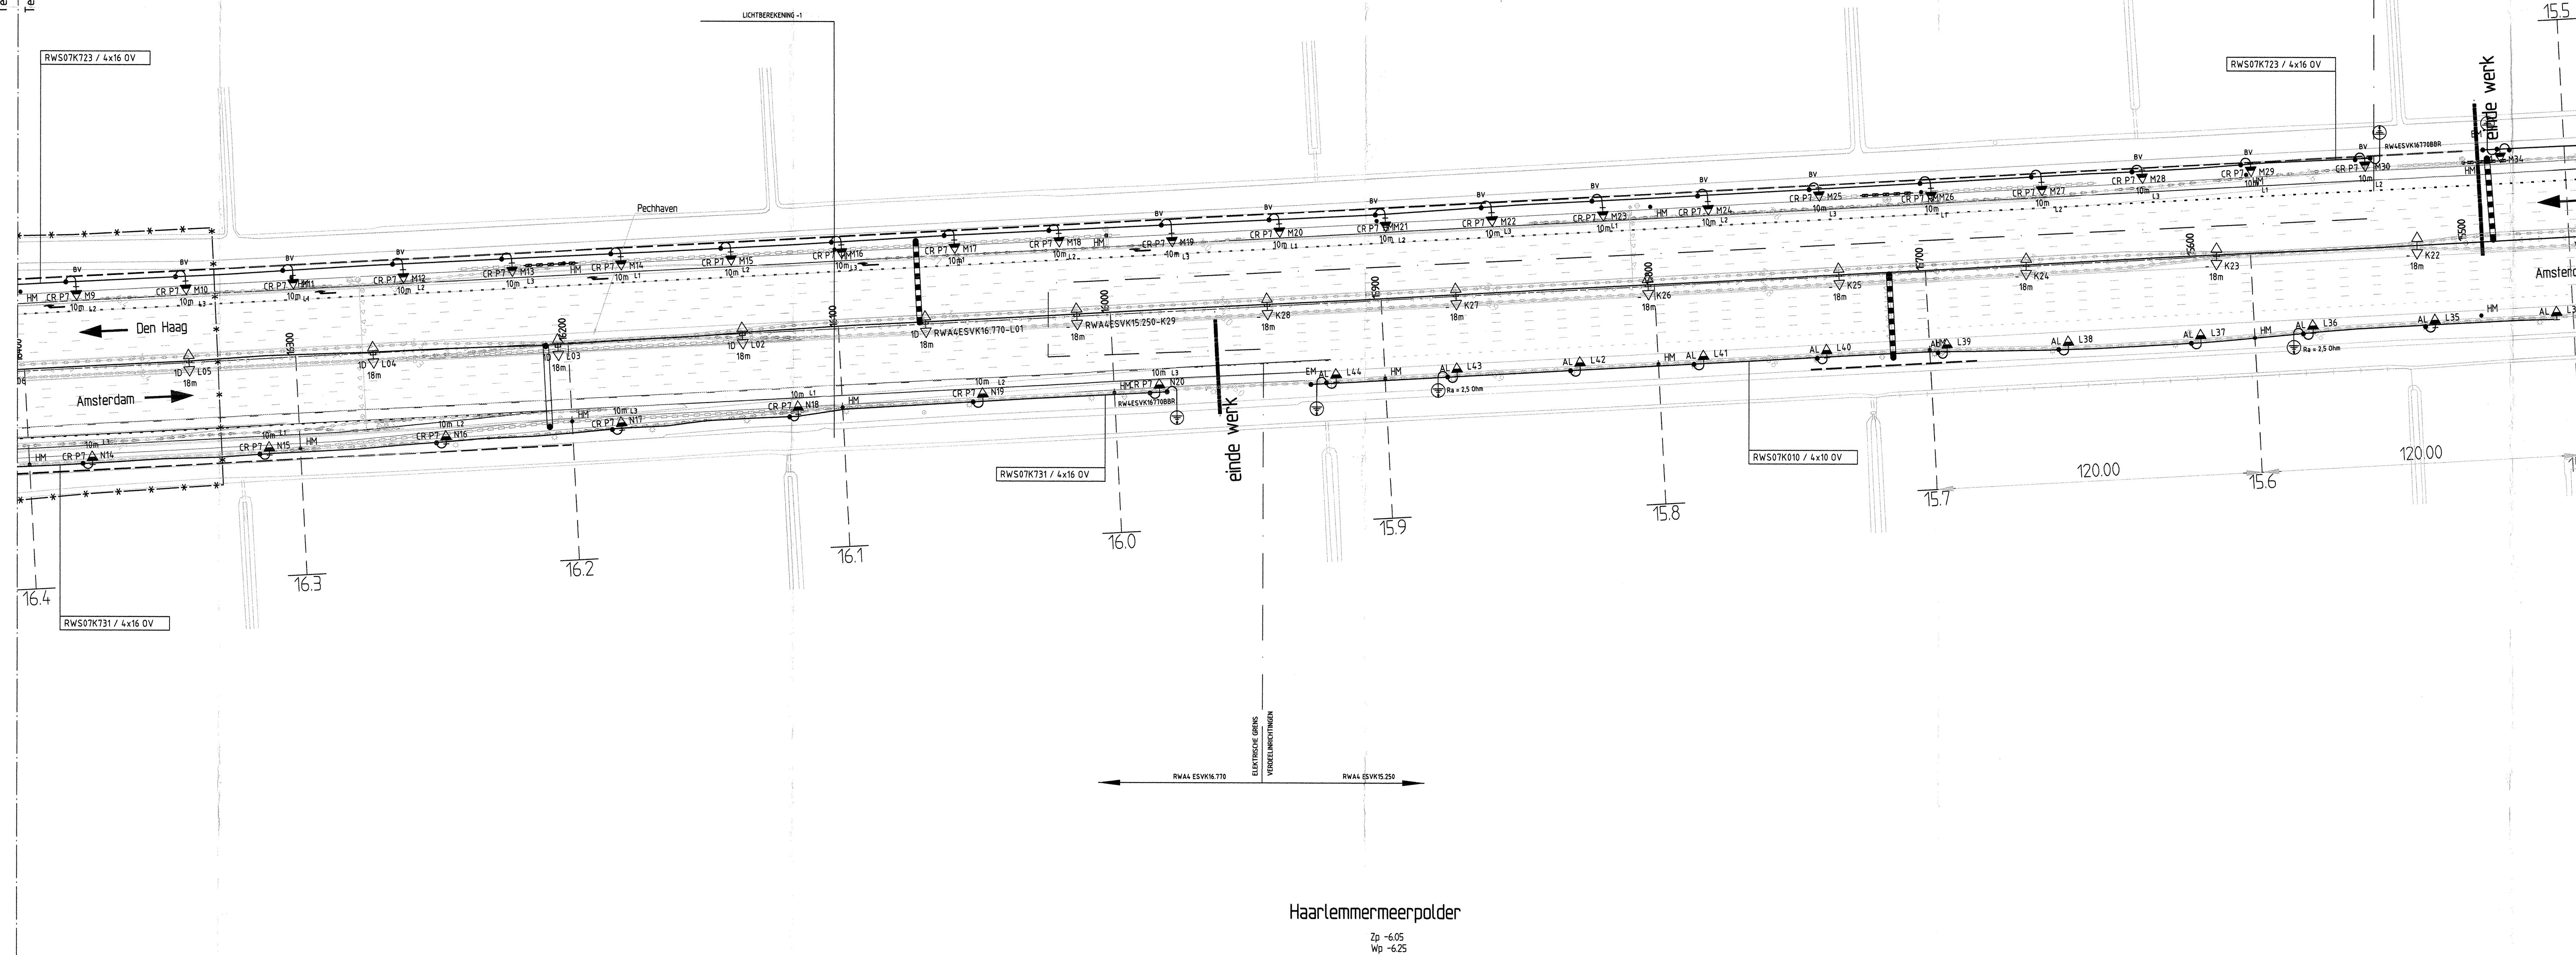

OPMERKINGEN: - MOFFEN BINNEN STRAAL VAN 1 MTR UIT MAST - MAATVERING VANUIT KANT VERBODEN - MASTEN IS MTR VANUIT KANT VERBODEN - AFTAKKABEL UITVOEREN IN 10MM!							
SYMBOL	OMSCHRIJVING	LPH (m)	ARM TYPE	ARM FABR	GESCHIKT VOOR LAMP	AANTAL MASTEN	AANT ARM
	LICHTMAST (STAAL) PT	10	SGS23FH	PHILIPS	1x50N-TPW 70W	27	27
	LICHTMAST	18	2691 SNH	INDUSTRIA	2x50N 150W	13	26
	LICHTMAST (ALU) PT	10	SGS23FH	PHILIPS	1x50N-TPW 70W	14	14
CR P. 6	POSITIE VAN SPIEGEL IN ARMATUUR						
BV	BOTSVERBODLIJK						
	VOEDINGSKAST (Verdergepuit)						
	SIGNALERINGSPORTAAL						
	BEWEGELIJZERINGSPORTAAL						
	COMBI PORTAAL (SIGNALERING-BEWEGELIJZERING)						
	VEILIGHEIDSAARDING						
	MOF, AM = AFTAKMOF, EM = EINDMOF, VM = VERBINDINGSMOF						
	MANTELEBUS ONDERGROND						
	GOOT INGESTORTE VOEDING						
		18	19		20		